REYKJAVÍKURVEGUR 78 MHL 05

Samþykkt þann
29 OKT. 1997
Byggingafulltrúinn í Hafnarfirði
F.h. Kristján Þórarinsson

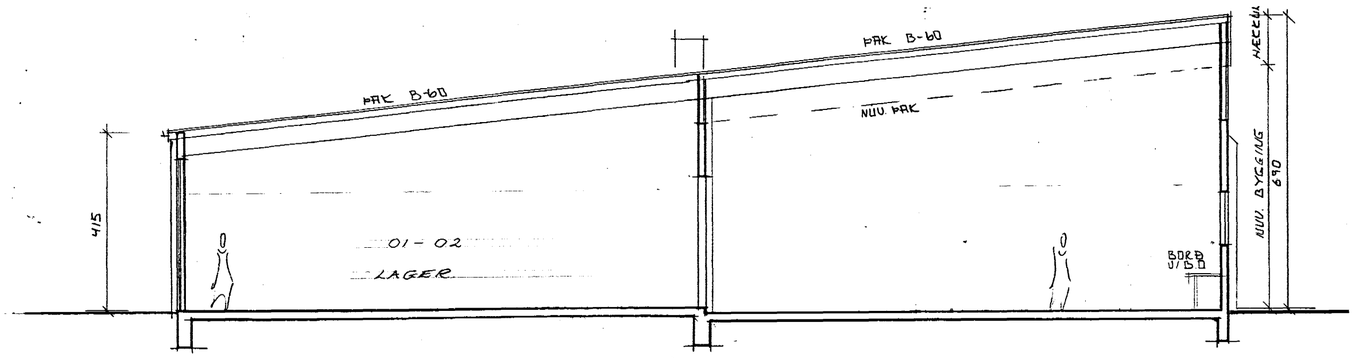

SNIÐ A-A M=1:100

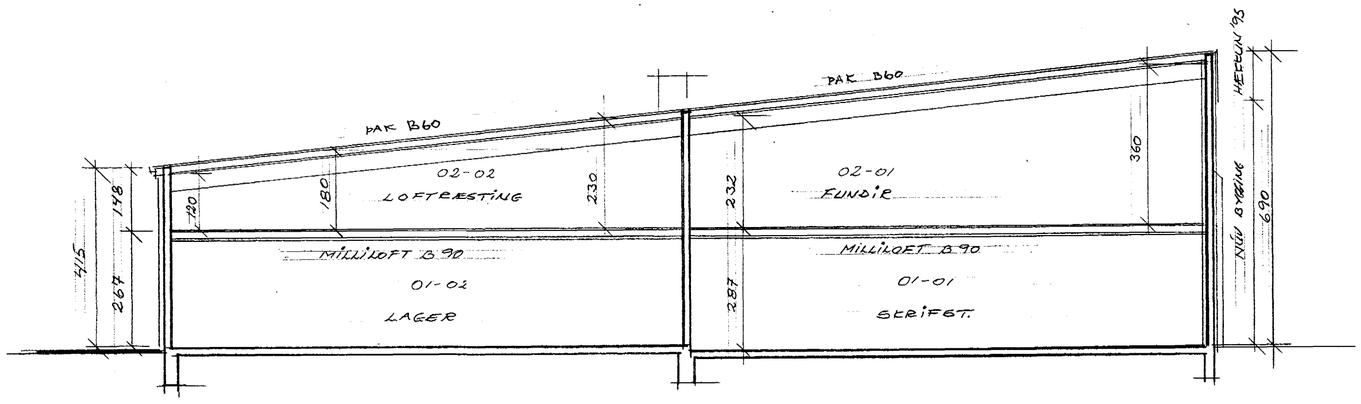

SNIÐ B-B M=1:100

BYGGINGARLÝSING:

Þær breytingar sem verða gerðar á húsinu eru:

1. Þak bakhluta hússins verður hækkað í beinu framahldi af framhluta húss.
2. Húsið verður klætt að utan (bæði þak og veggir) með litaðri stálklæðningu.
3. Milliloft í framhluta hússins verður fellt niður.
4. Milliveggir felldir niður þannig að húsið verður eitt lagerrými með tilheyrandi þjónusturými.
5. Gluggum og hurðum breytt.
6. Loftafrágangur eftir breytingar er á hefðbundinn hátt en klætt að innan með litaðri stálklæðningu.

Í HÚSIÐ VERÐUR SETT VATNSÚÐAKERFI SAMÞ. AF BRUNAMÁL. RÍK

SLÖKKVITÆKI Í SAMRÆÐI VIÐ SLÖKKVILISTJÓRA

Skráningartafla:	Reykjavíkurvegur 78					Skráasetjari	Kristján Þórarinsson										
Landnúmer:	122164					Kennitala:	100457-7949										
Matshlutanúmer:	05					Dags.:	20.10.1997										
Uppskipting og lýsing					Stærðir												
D0 Lokun	D1 Rými hæð-róð	D2 Notkun testi	D3 Hóflú-flokkun	D4 Eignar-hald	D5 Botnflötur m²	D5M Millíflötur m²	D6 Stigar m²	D7 Op m²	D8 Brúttóflötur m²	D9 Brúttóflötur sh < 1,8	D10a Salarhæð min	D10b Salarhæð max	D11 Brúttó rúmmál m³	D12 Nettóflötur m²	D16 Birt flatarmál m²	Reiknivísala skiptarúmmáls	D17 Skipta-rúmmál m³
		Matshluti			840,0	115,1	2,3	1,7	953,4	17,8			4.809,0	904,5	935,6		4.391,4
		Botn											168,0				
	01	1. hæð			840,0	115,1	2,3	1,7	953,4	17,8			4.641,0	904,5	935,6		4.391,4
A	0101	lagerhús	N	0101	840,0		2,3		840,0		4,15	6,90	4.641,0	794,1	840,0	5,53	4.391,4
A	0102	skrifstofa	N	0101		115,1		1,7	113,4	17,8	1,48	2,55		110,4	95,6		0,0
	03	Þak															
Athugasemdir:																	
Reiknað er með að útveggir séu 30 sm. og berandi innvegir 20 sm.																	

15.10.'97 BR V/EÍGNASY
BR 14.09.95 ÚTLIT OG INNRA SKIPULAG

REYKJAVÍKURVEGUR 78 MHL.05 H.A.F. 501

EFNI: BREYTINGAR: AFSTÖÐUMYND SNIÐ

MÁL 1:1000 1:100
DAGS. 19.05.95

ERLENDUR ÁRNI HJÁLMARSSON BFÍ KLÉBERGI 6 HAF. S.:5553860