




Samþykkt þann


29 OKT. 1997

Byggingafulltrúinn í Hafnarfirði
Fh Kristján Þórarinnsson

Handwritten signature

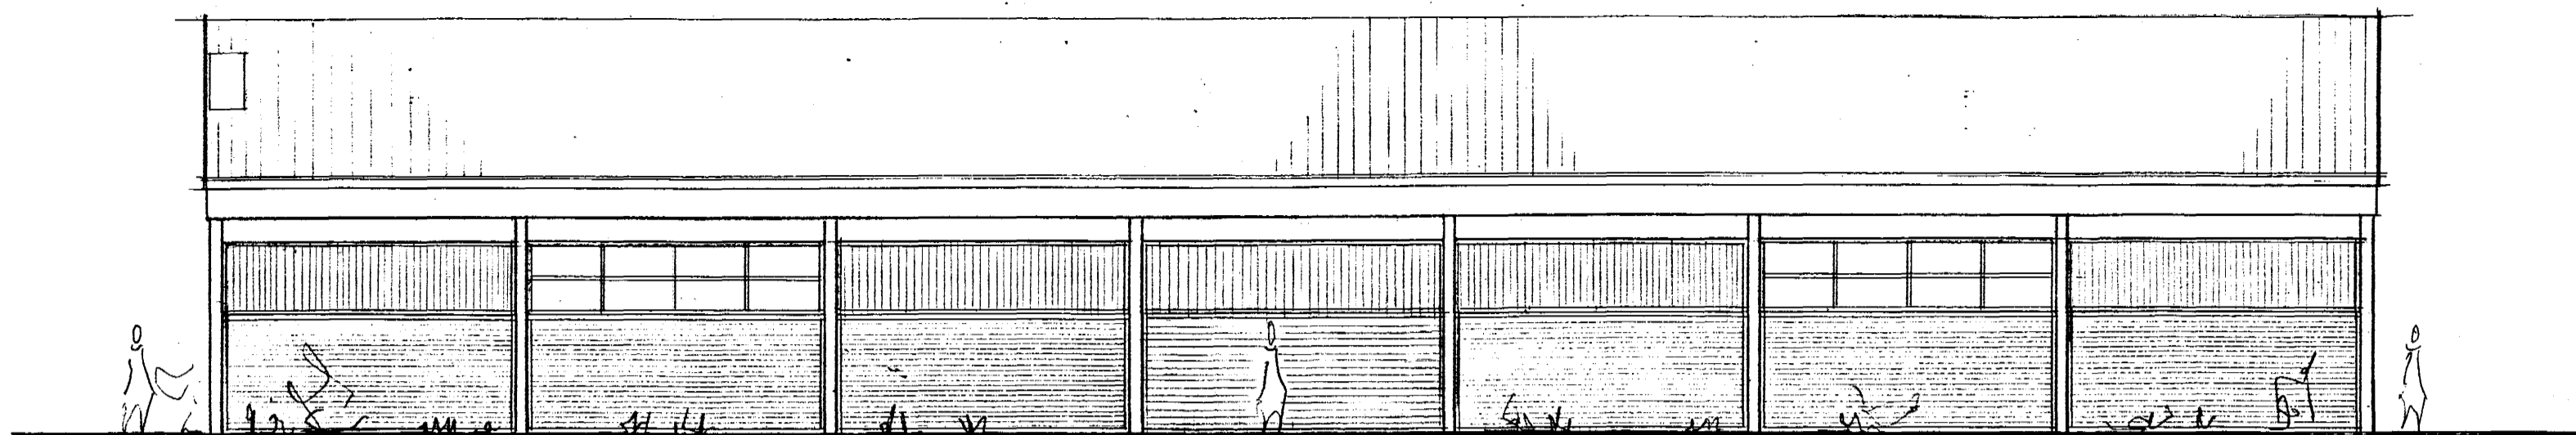


ÚTLIT AUSTUR M=1:100

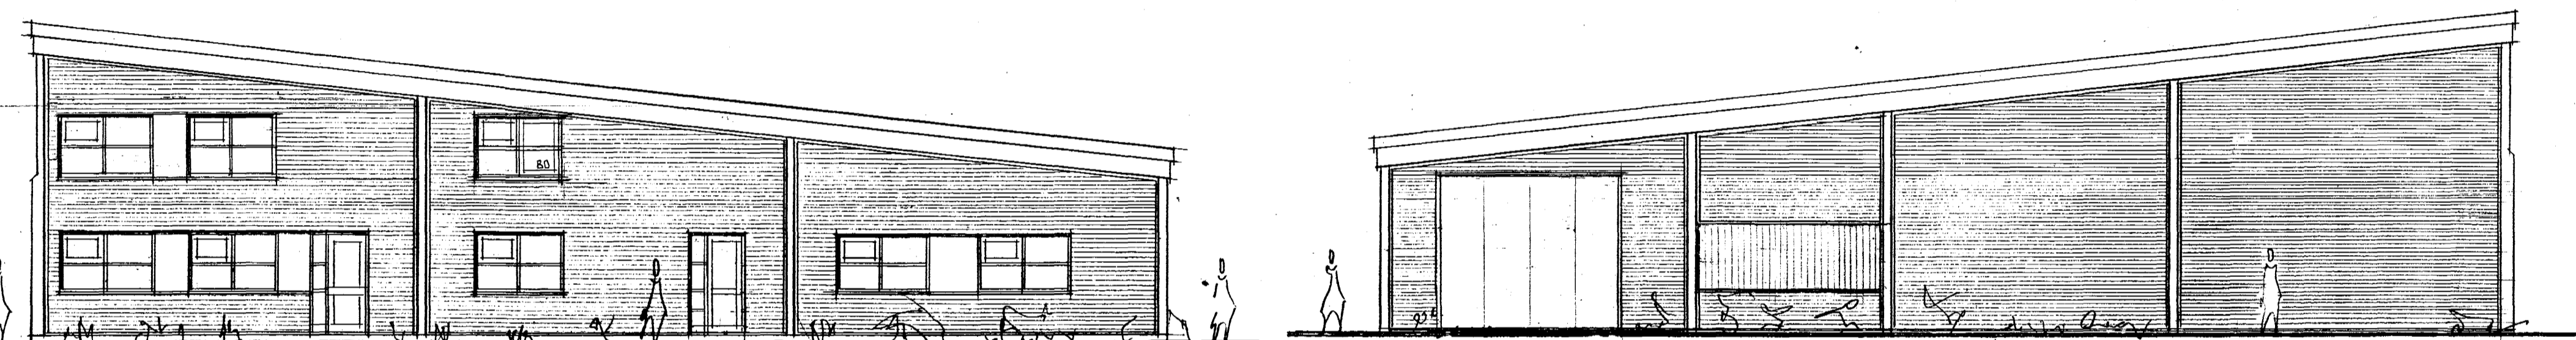

ÚTLIT SUÐUR M=1:100

ÚTLIT NORÐUR M=1:100

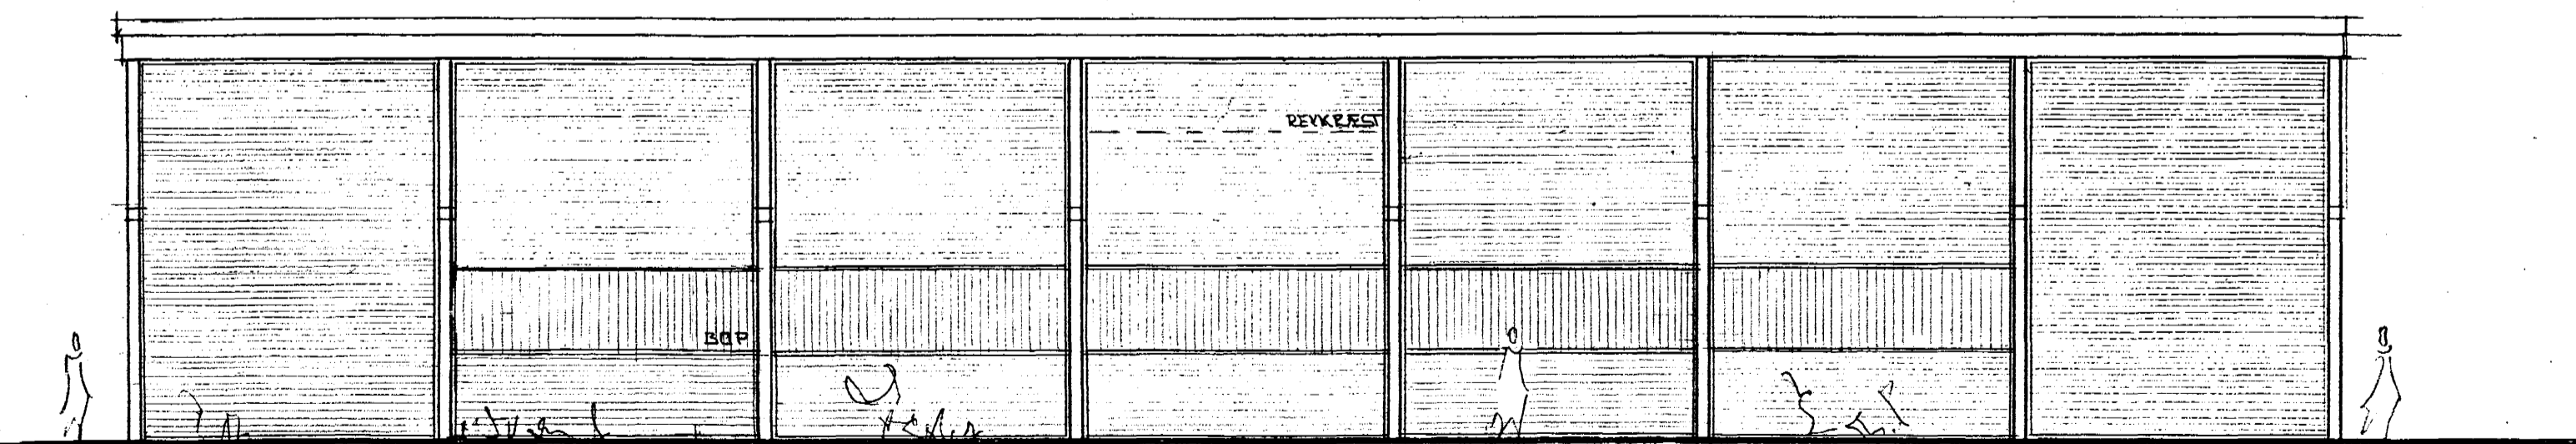

ÚTLIT VESTUR M=1:100

15.10.97 BE VIEGNAS.VFIEL
14.09.95 GLUGGUM OG HURÐUM BREYTT

REYKJAVÍKURVEGUR 78 MH. 05	HAF	503
EFNI	BREYTINGAR ÚTLIT	MÁL 1:100
		DAGS: 19. 05. 95
ERLENDUR ARNI HJALMARSSON, B.EI. KLEBERGA 6 HAF.	S=5553860	

Handwritten signature