




Grunnmynd 2.H vidbygging
MÁL 7 MM

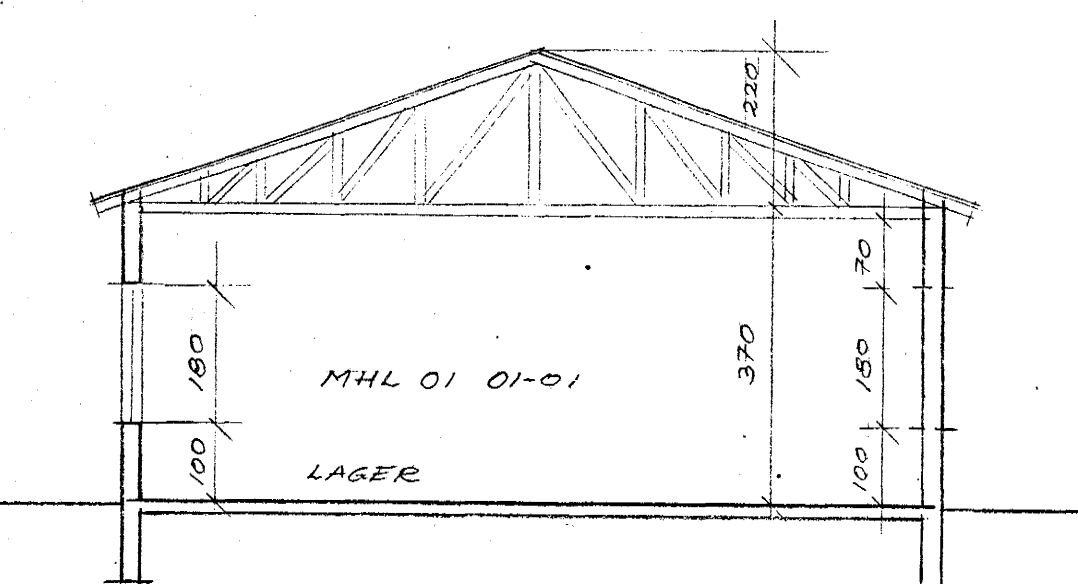

SNÍÐ E-E / MHL 01

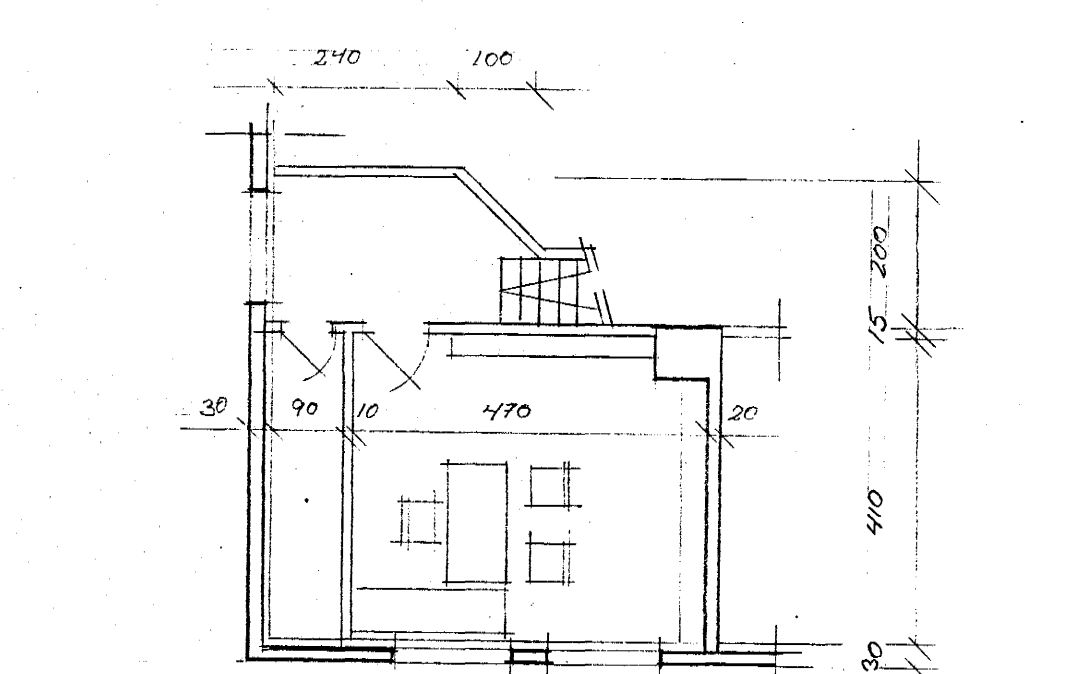

Grunnmynd milli loft (2.H)

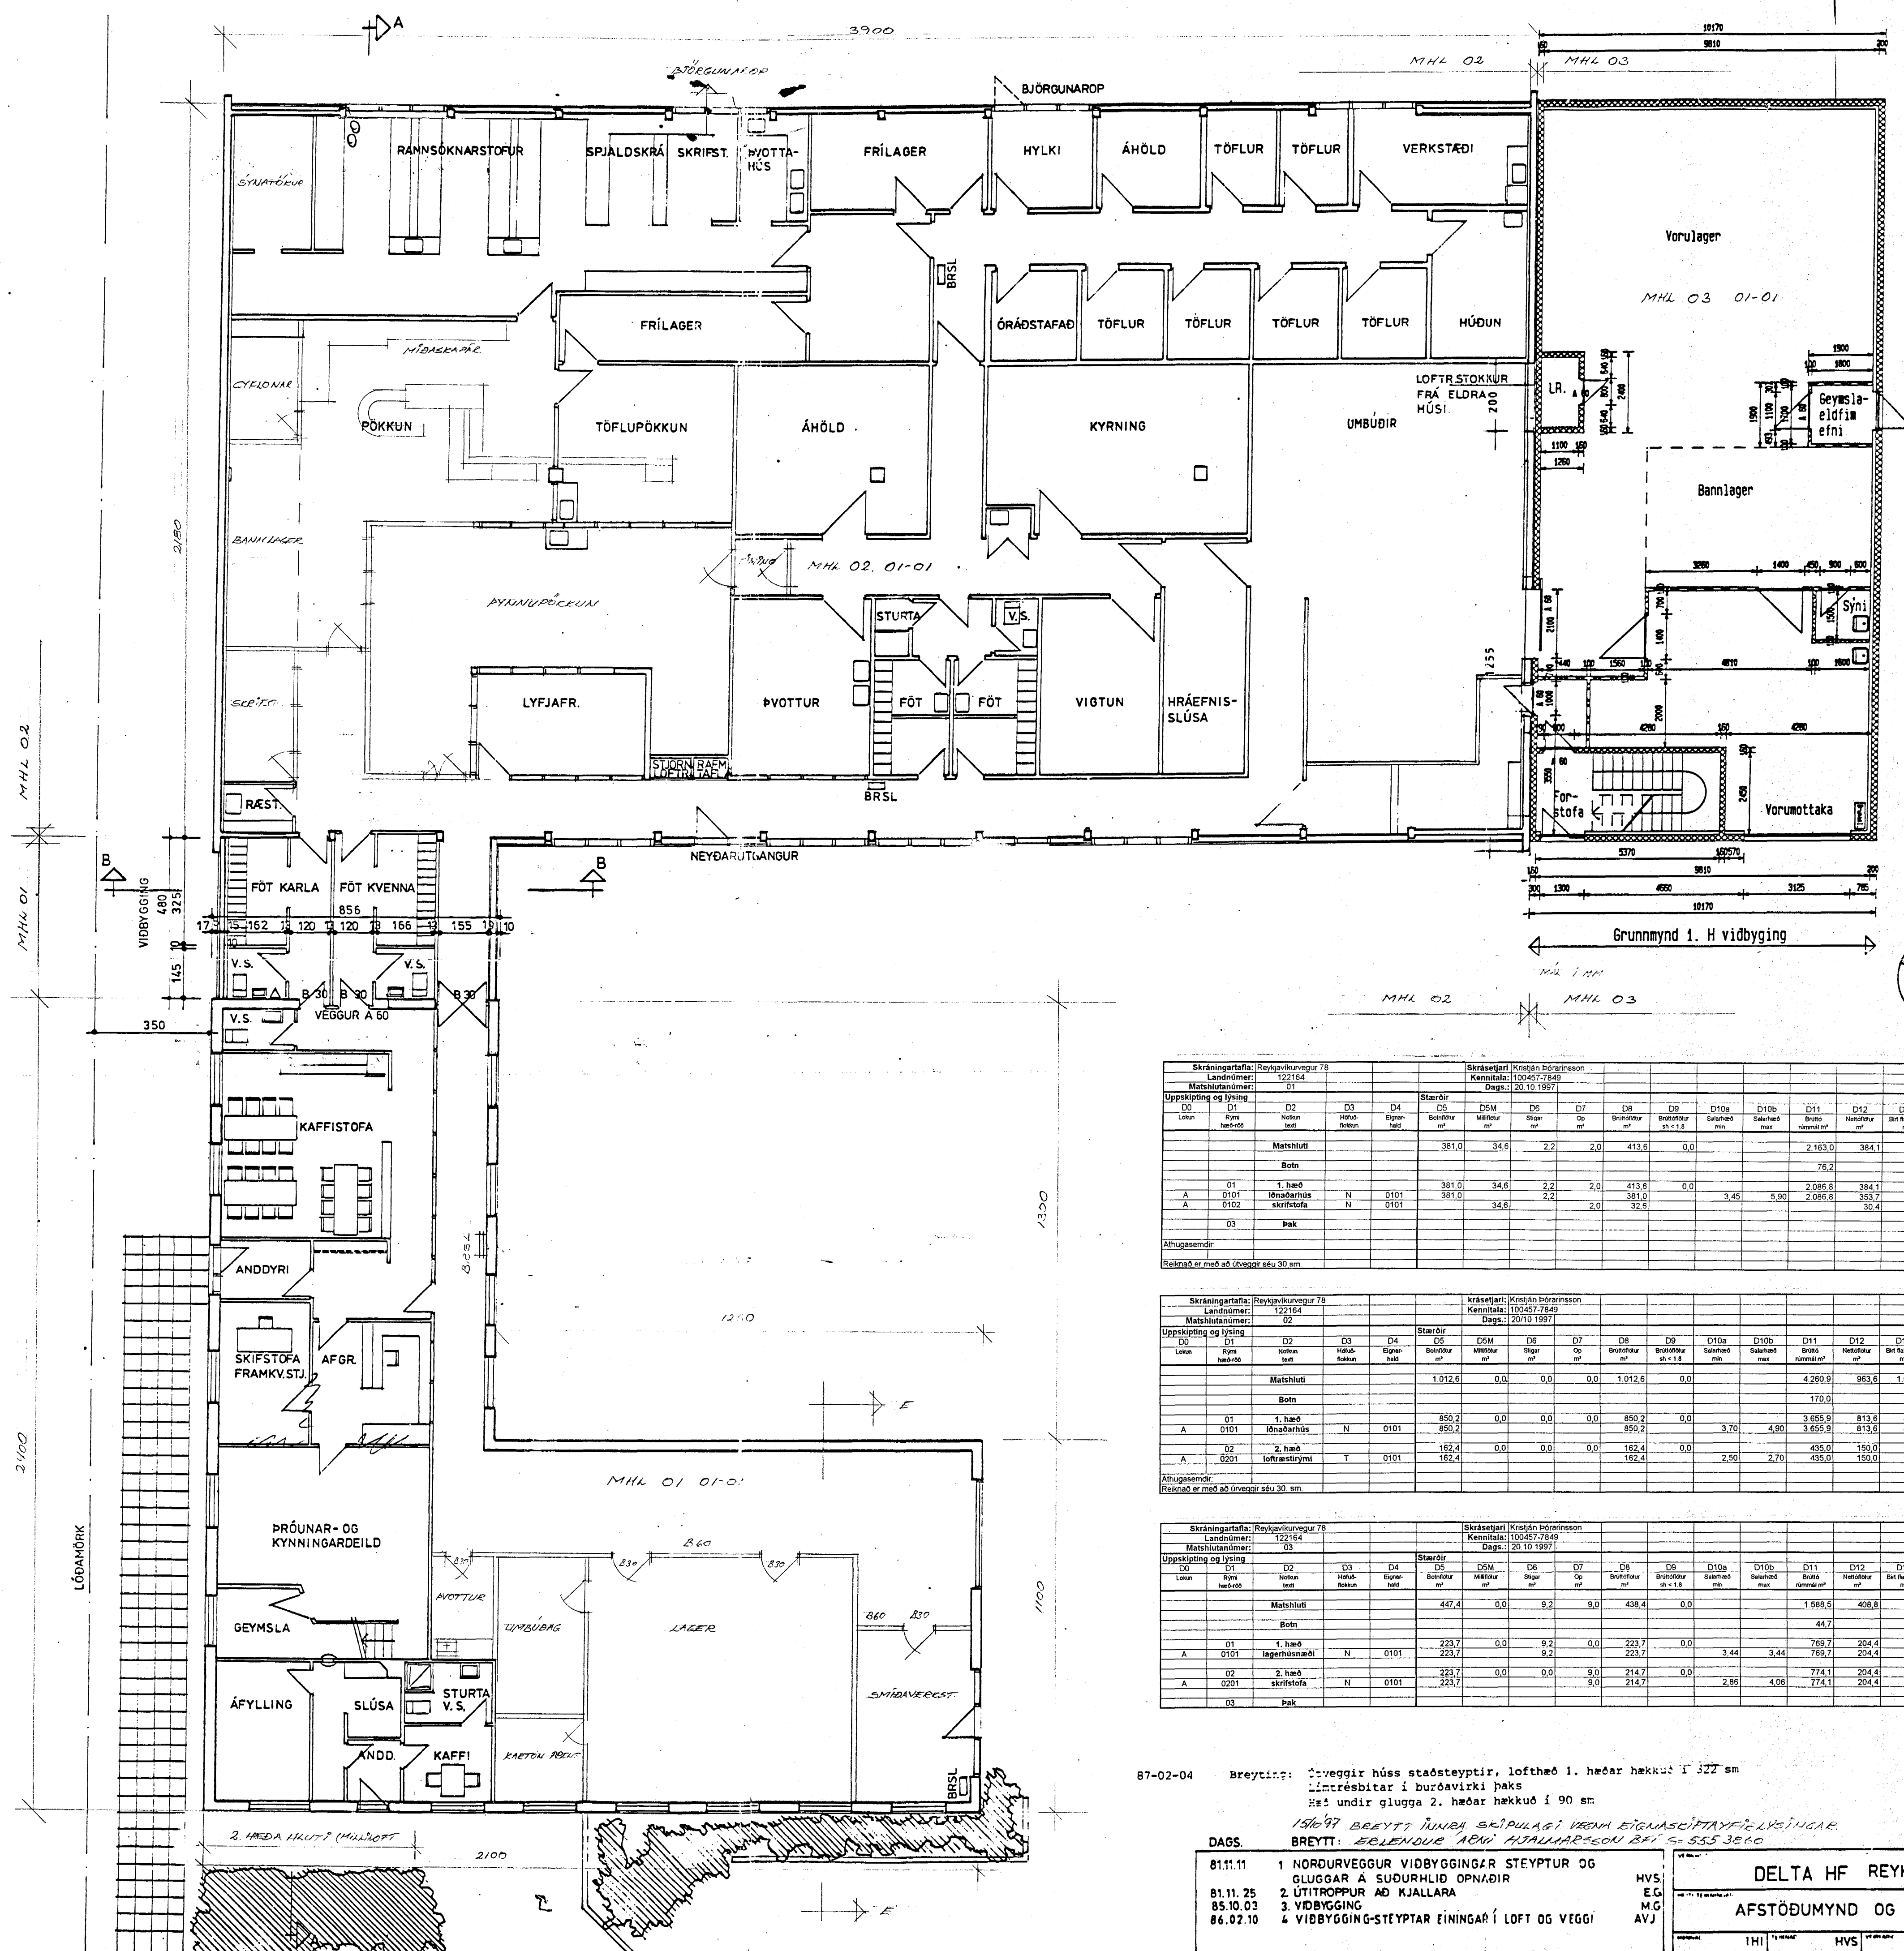

Skráningartala: Reyjavíkurvegur 78 Landnúmer: 122164 Máthlutunúmer: 01												Skrásetjari: Krárljón bórnáms Kennitala: 100457-7849 Dags: 20.10.1997											
Uppskipting og lýsing	D2	D3	D4	Stærðir	D5	D5M	D6	D7	D8	D9	D10a	D10b	D11	D12	D16	Rekjavik skiptunúmer	D17						
Matshúsi				381,0	34,6	2,2	2,0	413,6	0,0				2.163,0	384,1	413,6		1.938,3						
Botn																	76,2						
01	1. hæð			381,0	34,6	2,2	2,0	413,6	0,0				2.086,8	384,1	413,6		1.938,3						
03	Þak																						

Skráningartala: Reyjavíkurvegur 78 Landnúmer: 122164 Máthlutunúmer: 02												Skrásetjari: Krárljón bórnáms Kennitala: 100457-7849 Dags: 20.10.1997											
Matshúsi				1.012,6	0,0	0,0	0,0	1.012,6	0,0				4.260,9	963,6	1.012,6		3.800,5						
Botn																	170,0						
01	1. hæð			850,2	0,0	0,0	0,0	850,2	0,0				3.700,0	4,80	3.655,9	813,6	850,2						
02	2. hæð			162,4	0,0	0,0	0,0	162,4	0,0				2,50	2,70	435,0	150,0	162,4						

Skráningartala: Reyjavíkurvegur 78 Landnúmer: 122164 Máthlutunúmer: 03												Skrásetjari: Krárljón bórnáms Kennitala: 100457-7849 Dags: 20.10.1997											
Matshúsi				447,4	0,0	9,2	9,0	438,4	0,0				1.588,5	408,8	438,4		1.410,4						
Botn																	44,7						

67-02-04 Breyting: 2-veggir húss staðsteyptir, loftþæð 1. hæðar hækkuð í 327 sm
Línreksbitar í burðavirki þaks
Hæð undir glugga 2. hæðar hækkuð í 90 sm
15/10/97 Breytt áður skilpálaði vegna eignaþyngingarlýsingar
Breytt: Eiríður Hjálmarsson BPL 5-535 3820

DAGS	81.11.11	1. NORÐURVEGGUR VIDBYGGINGAR STEYPTUR OG GLUGGAR Á SUÐURHLIOÐ OPNÁÐIR	HVS, E.G.
	81.11.25	2. ÚTITROPPUR AÐ KJALLARA	M.G.
	85.10.03	3. VIDBYGGING	AVJ
	86.02.10	4. VIDBYGGING-STEYPTAR EINGARÍ LOFT OG VEGGI	

VINNUSTOFAN KLÖPP HF
LAUGAVEGUR 26 - PÓSTHÓL 766
121 Reykjavík - Sími 27777

DELTA HF REYKJAVÍKURVEGI 78 HAFN.

AFSTÖÐUMYND OG GRUNNMYNDIR

81-502
A 01

IHI HVS 81.10.2 1:100:1:500