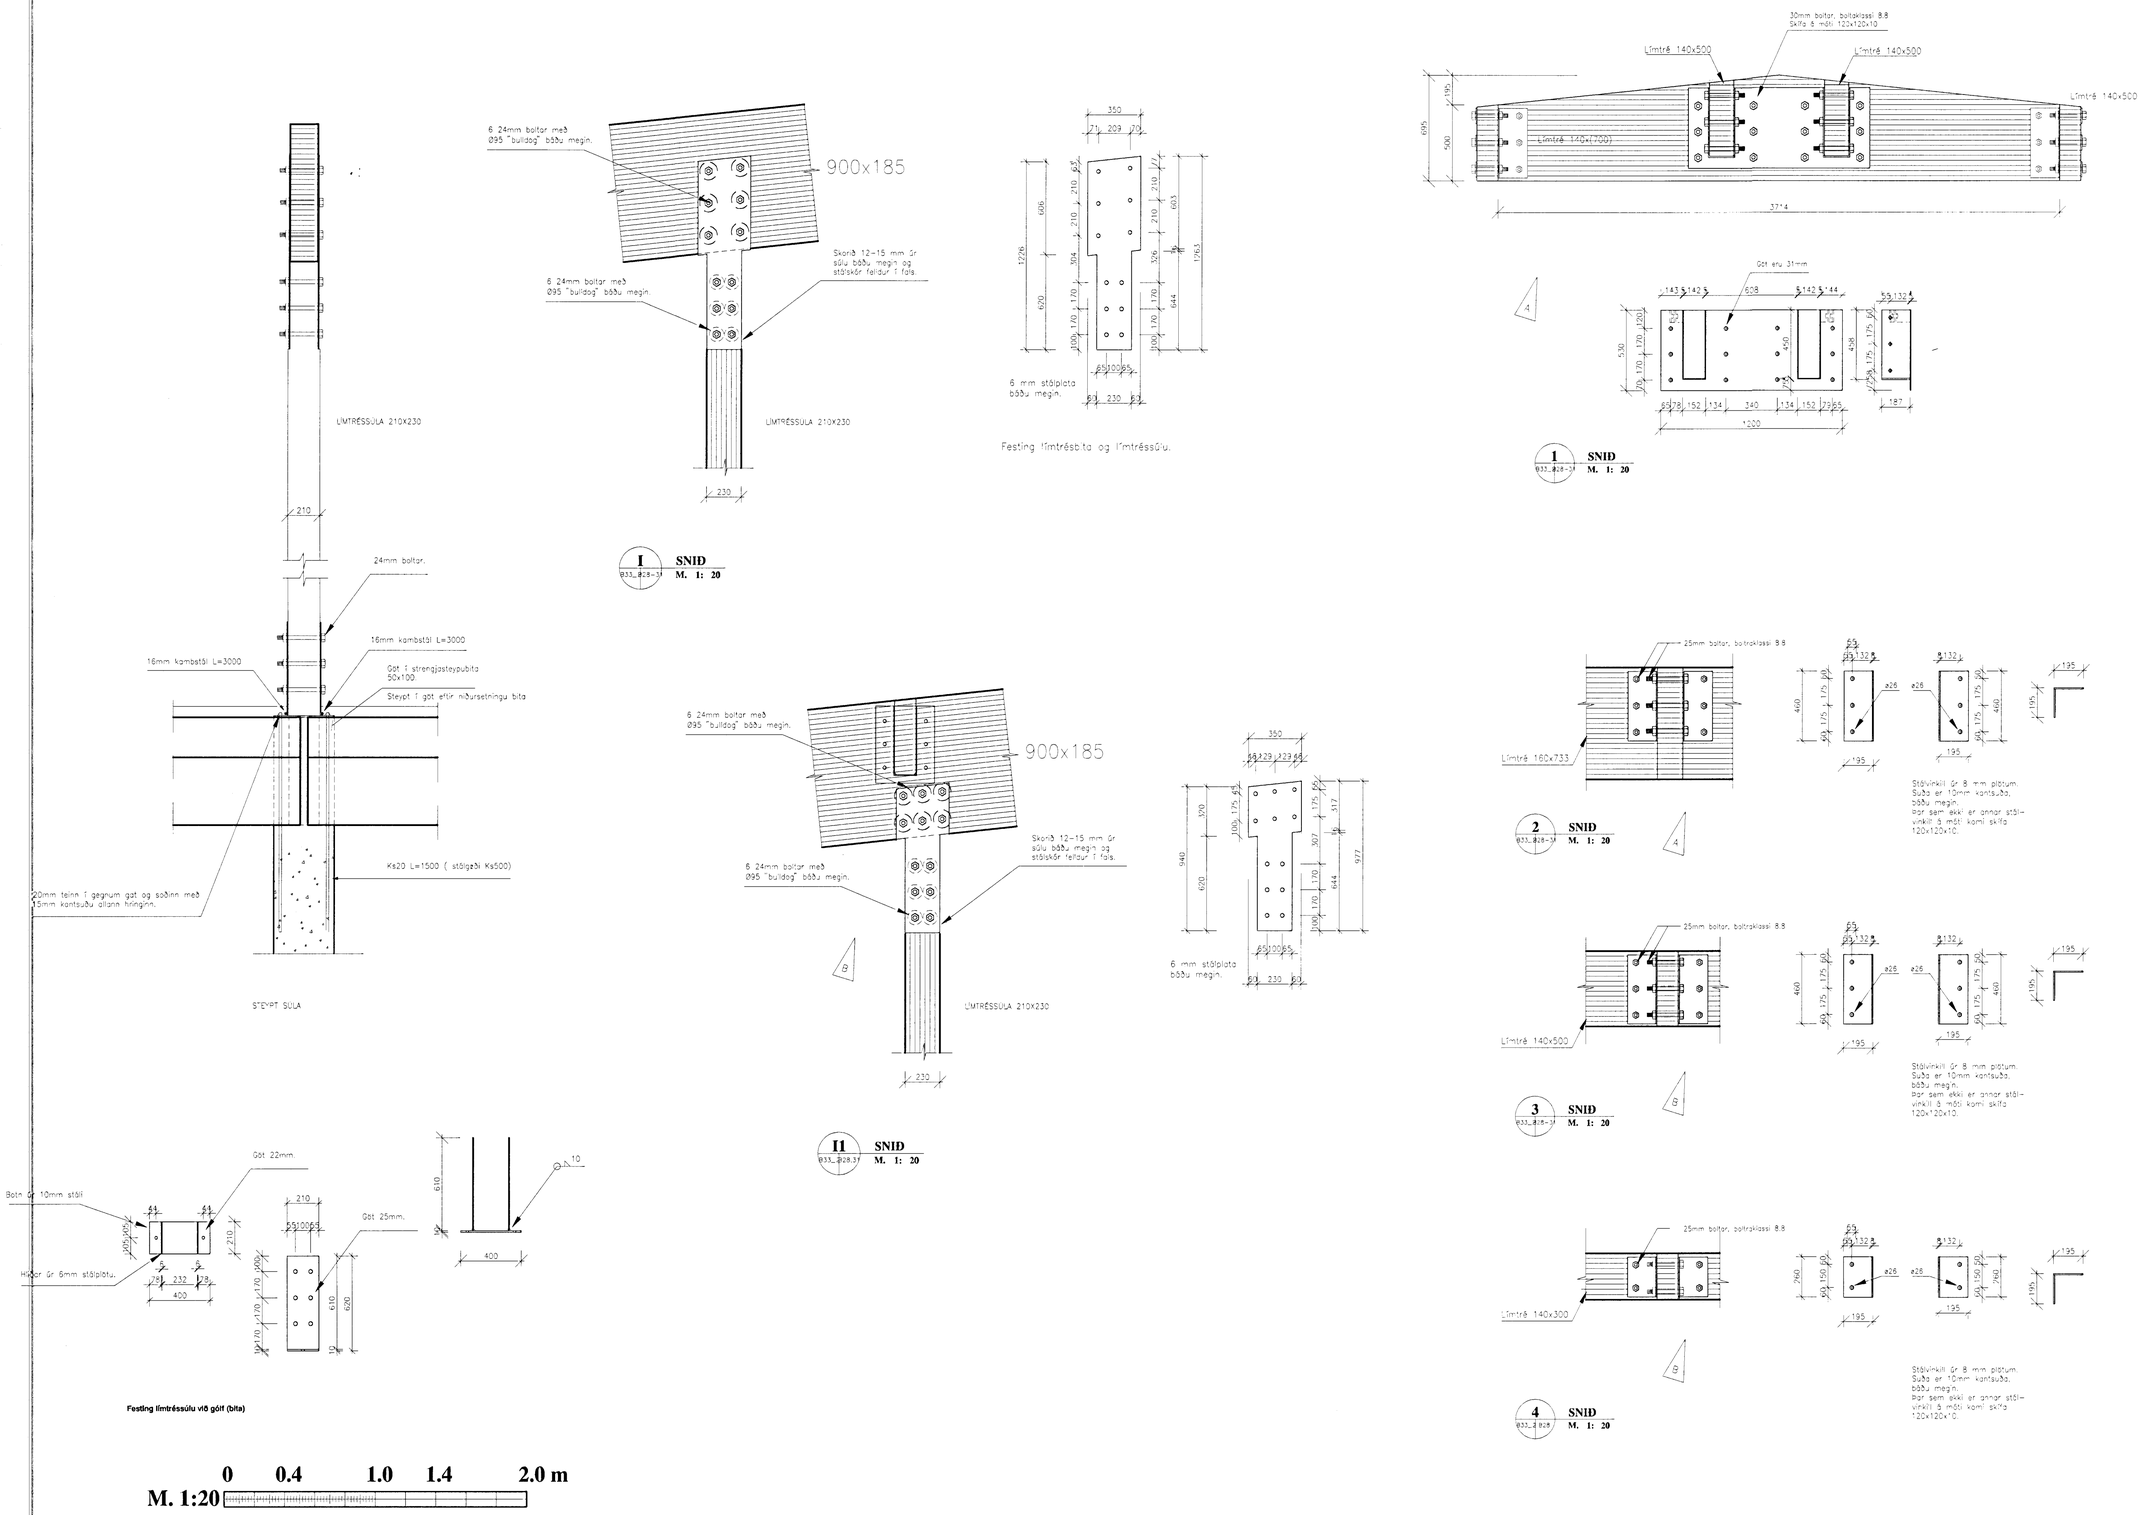

I SNIÐ M. 1: 20

II SNIÐ M. 1: 20

1 SNIÐ M. 1: 20

2 SNIÐ M. 1: 20

3 SNIÐ M. 1: 20

4 SNIÐ M. 1: 20

M. 1:20 0 0.4 1.0 1.4 2.0 m

ÁSKILIÐ, ELDRI TEIKNING ÓGILD

Byggingafulltrúi Hafnarfjarðar Afgreitt þann 13 NOV. 1998 Sigurbjartur Halldórsson

Verkfræðistofa Erlends Birgissonar
Laugaveg 168 105 Reykjavík
Sími/Fax 561-6461, 853-5991
Netfang veb@treknet.is

A Breytt 25/8/97 Sniði nr 1 og 2 bætt við
B Breytt 29/8/97 Sniðumnr 3 ,4 og 11bætt við

Sambykkt.

THAKSNID.DWG

DELTA hf Reykjavíkurvegi 78 H

Þakvirki snið

H. E.B 261156-2539
T. H.G
M. 1:10,20
D. JÚLÍ 97

B33_2
B