

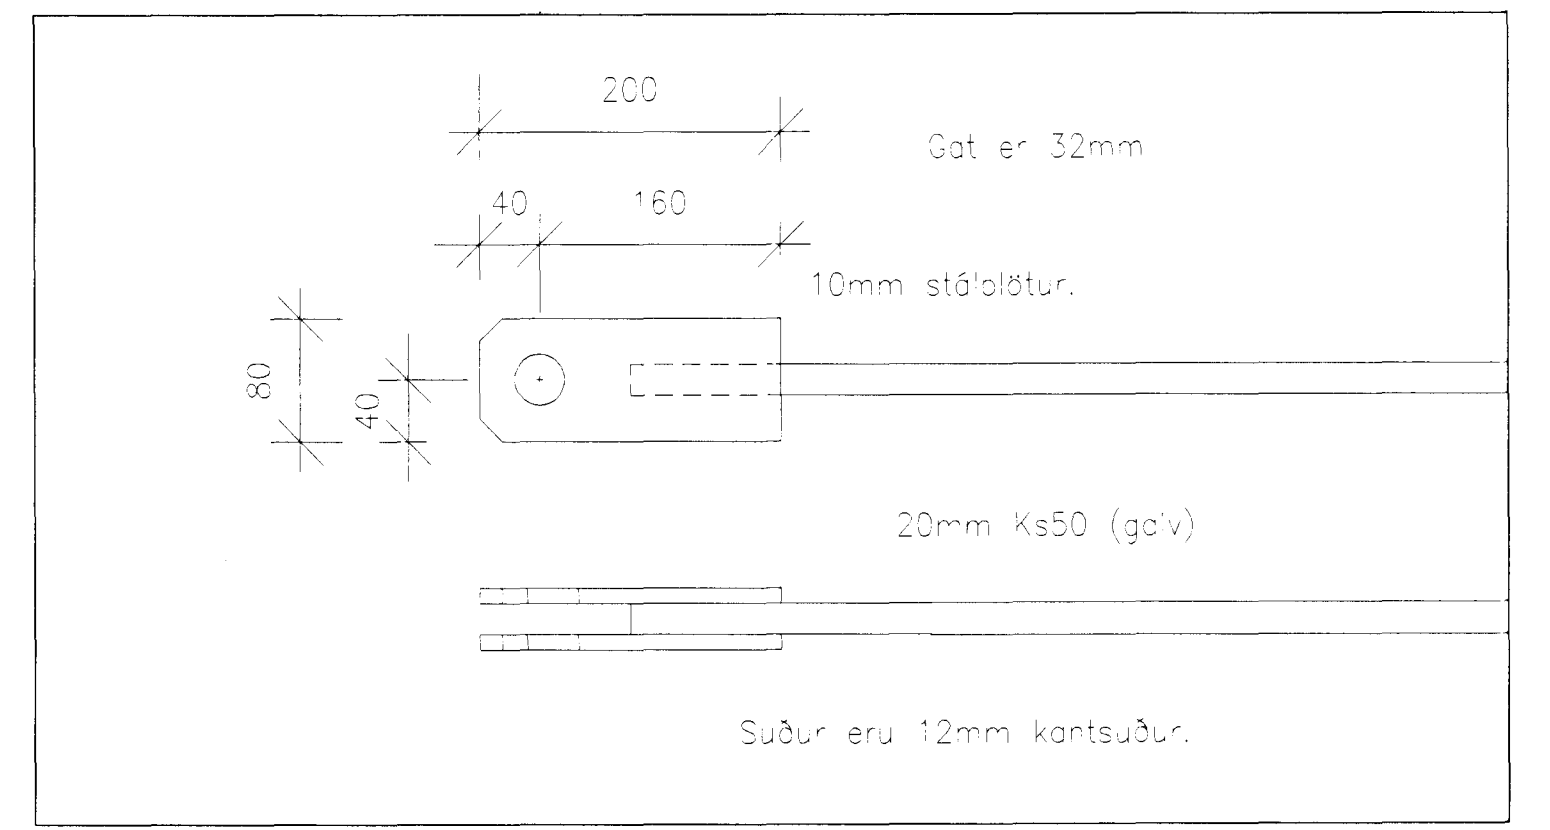



D

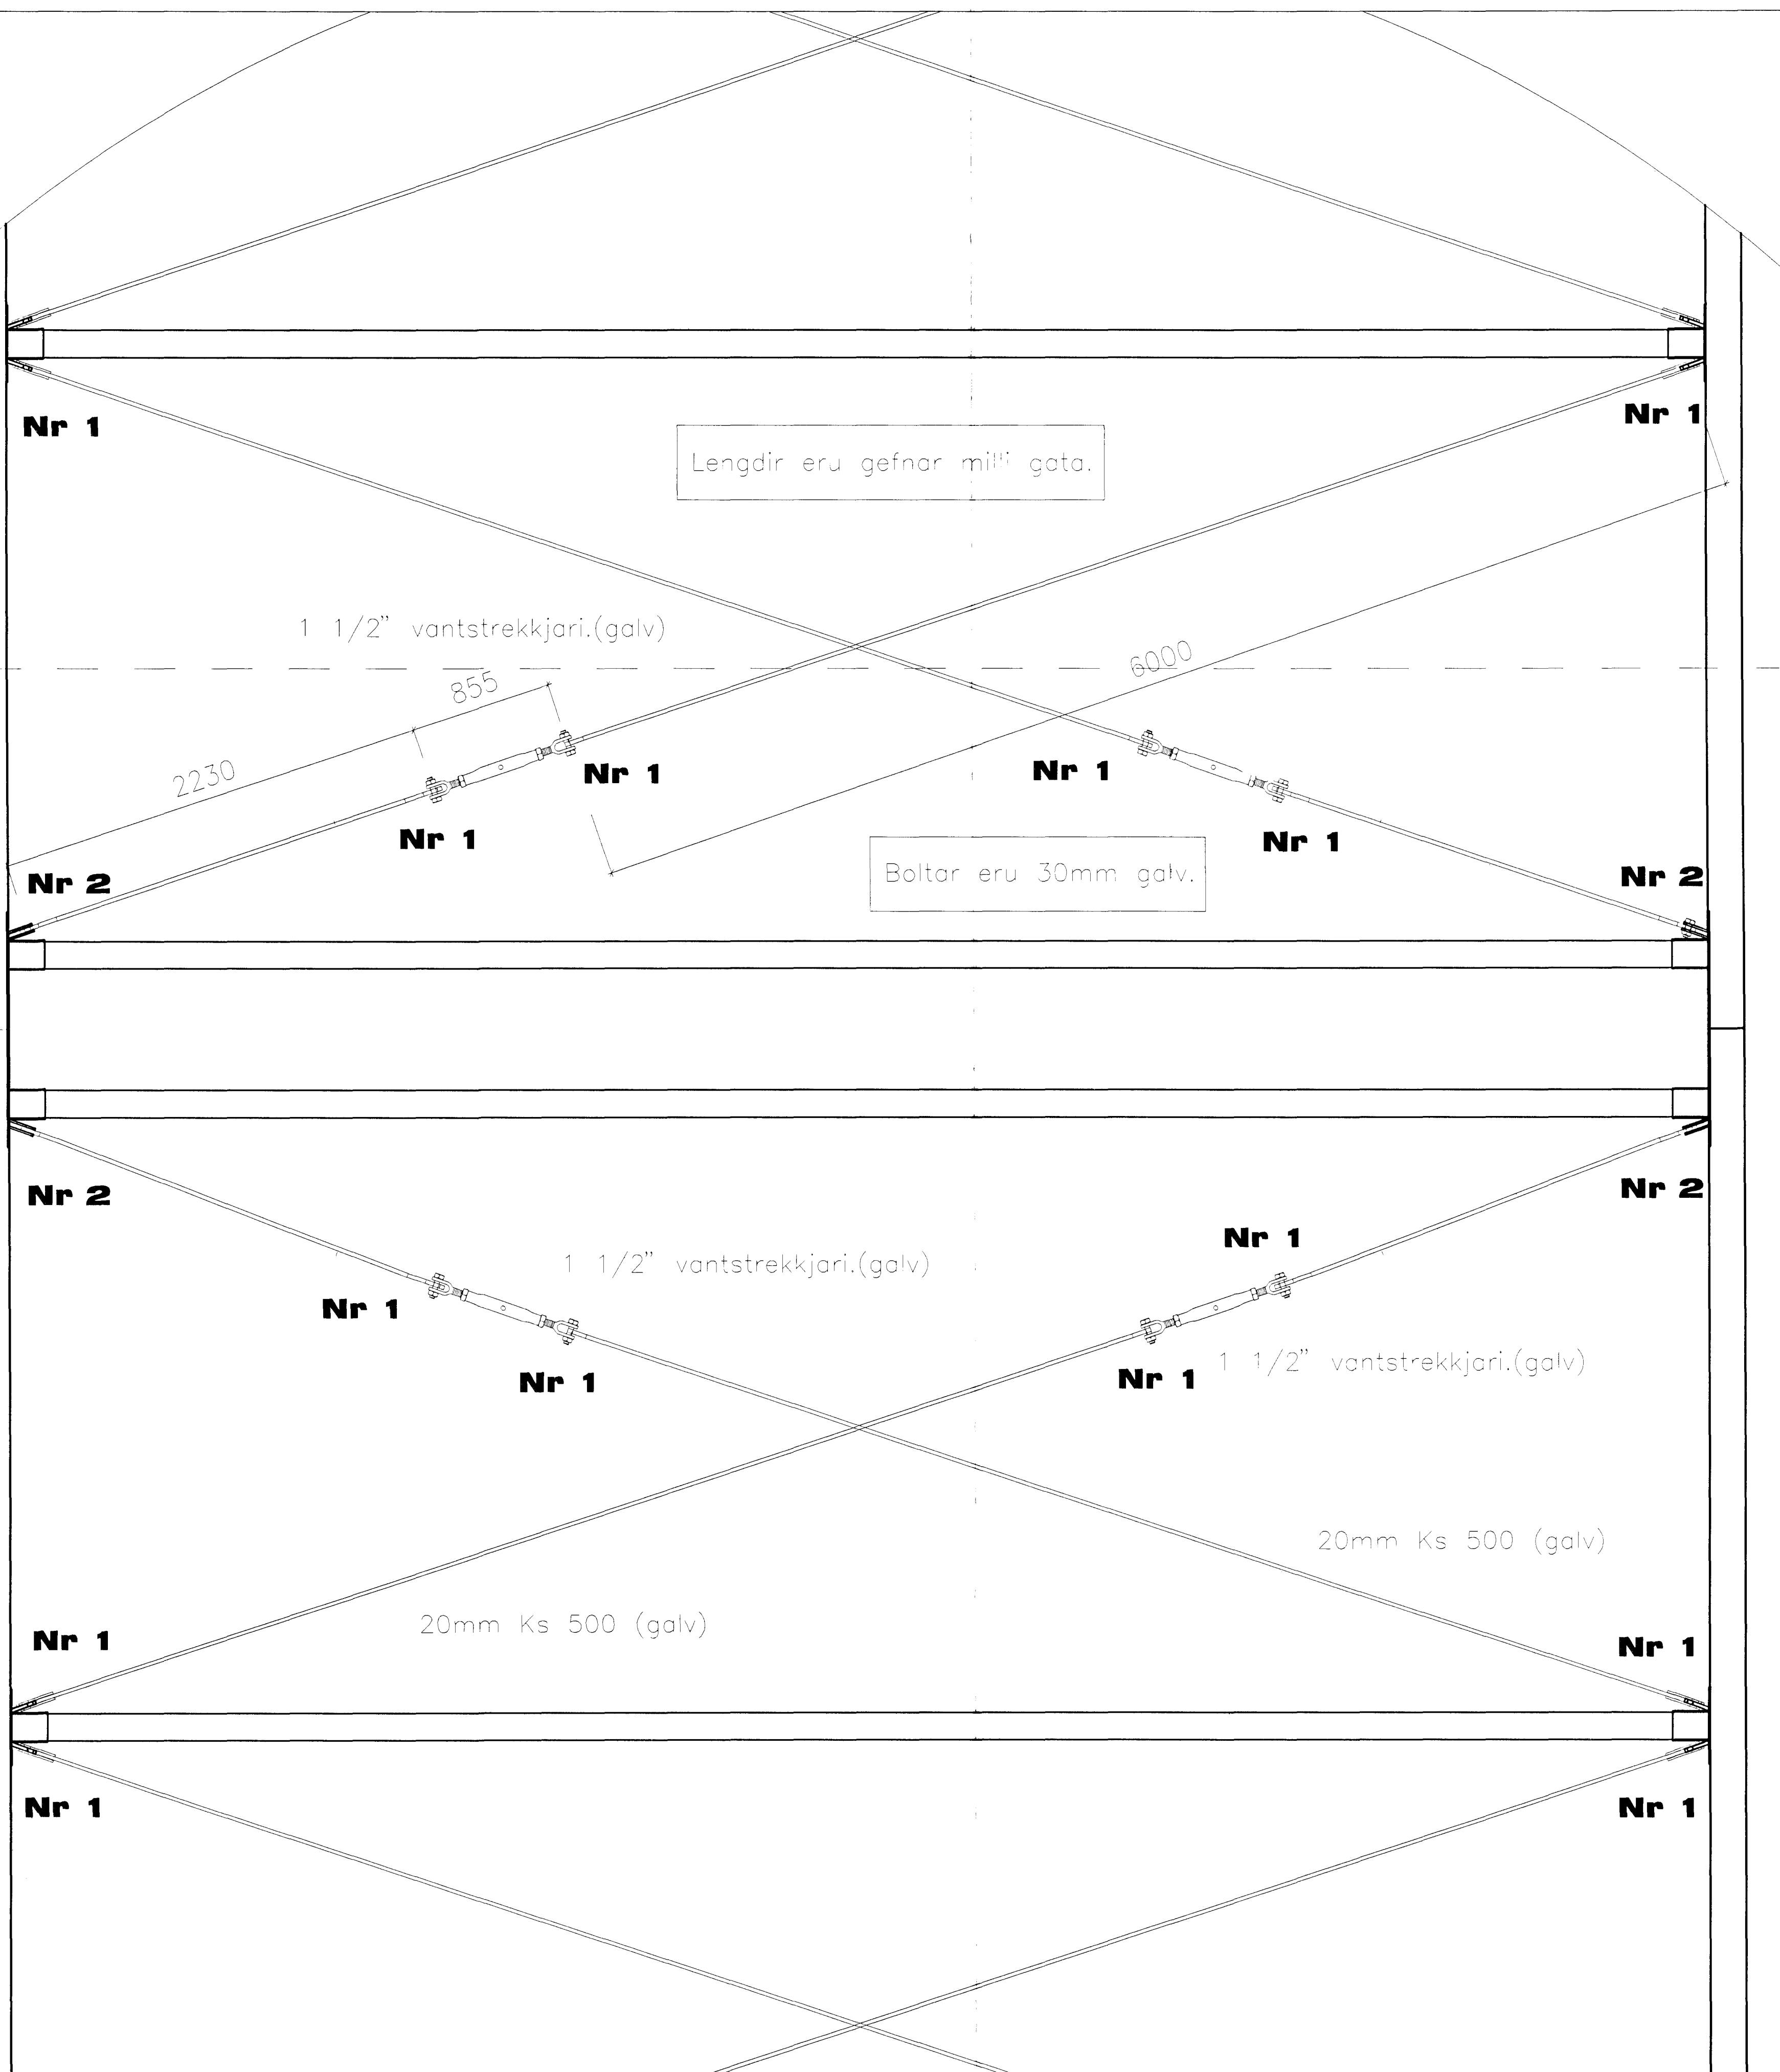

Nr 1
M 1:5

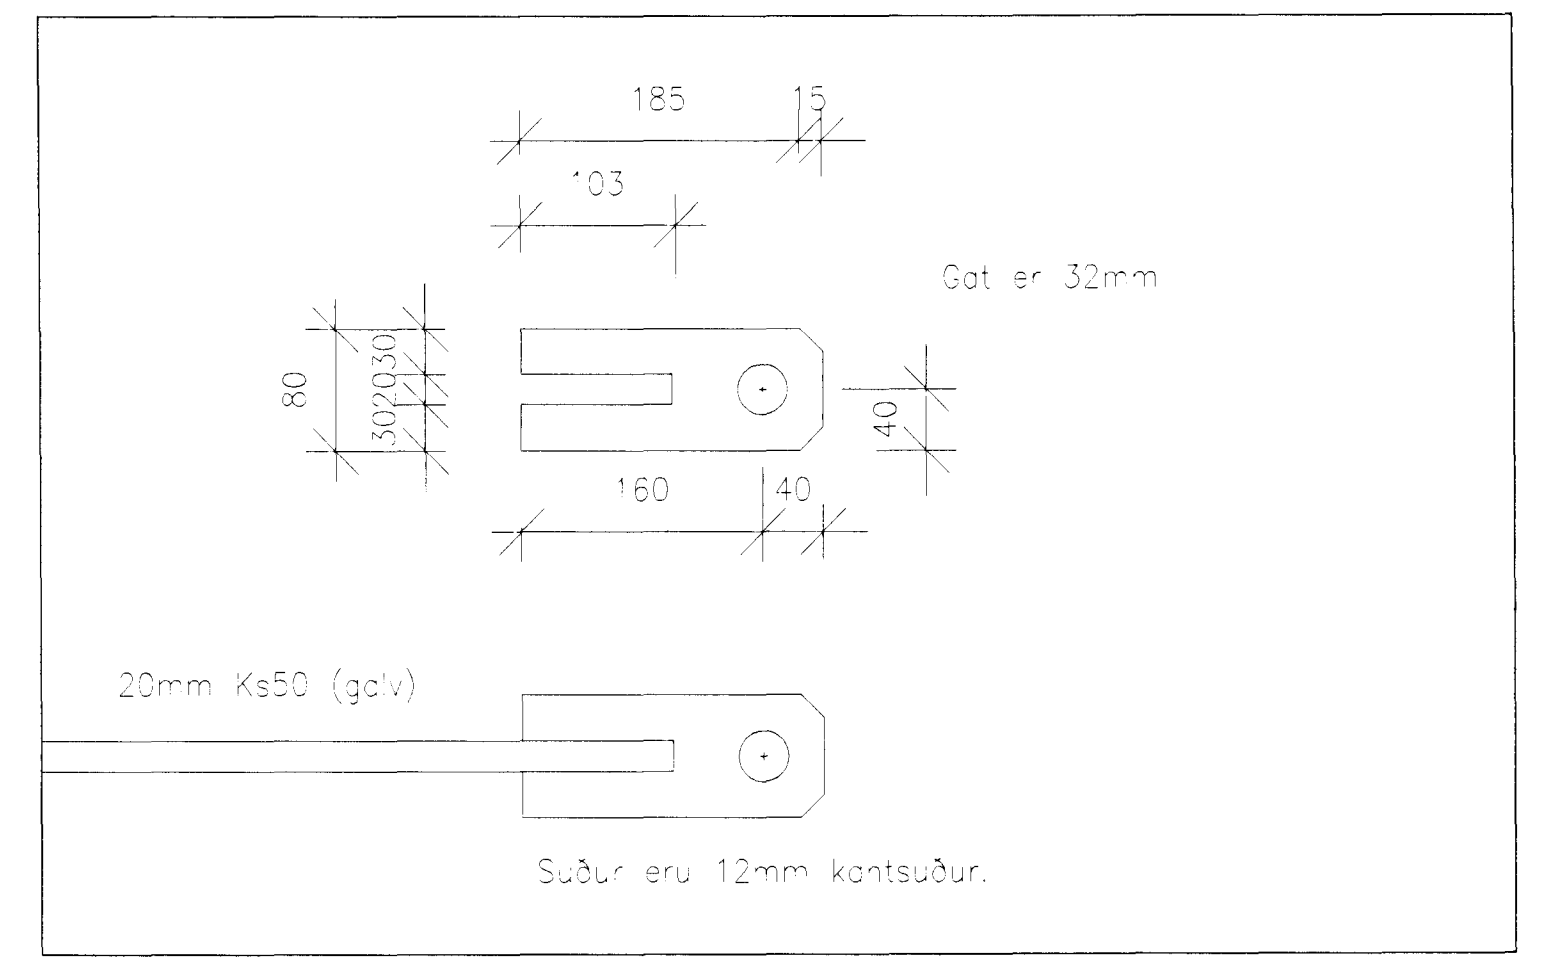

Nr 2
M 1:5

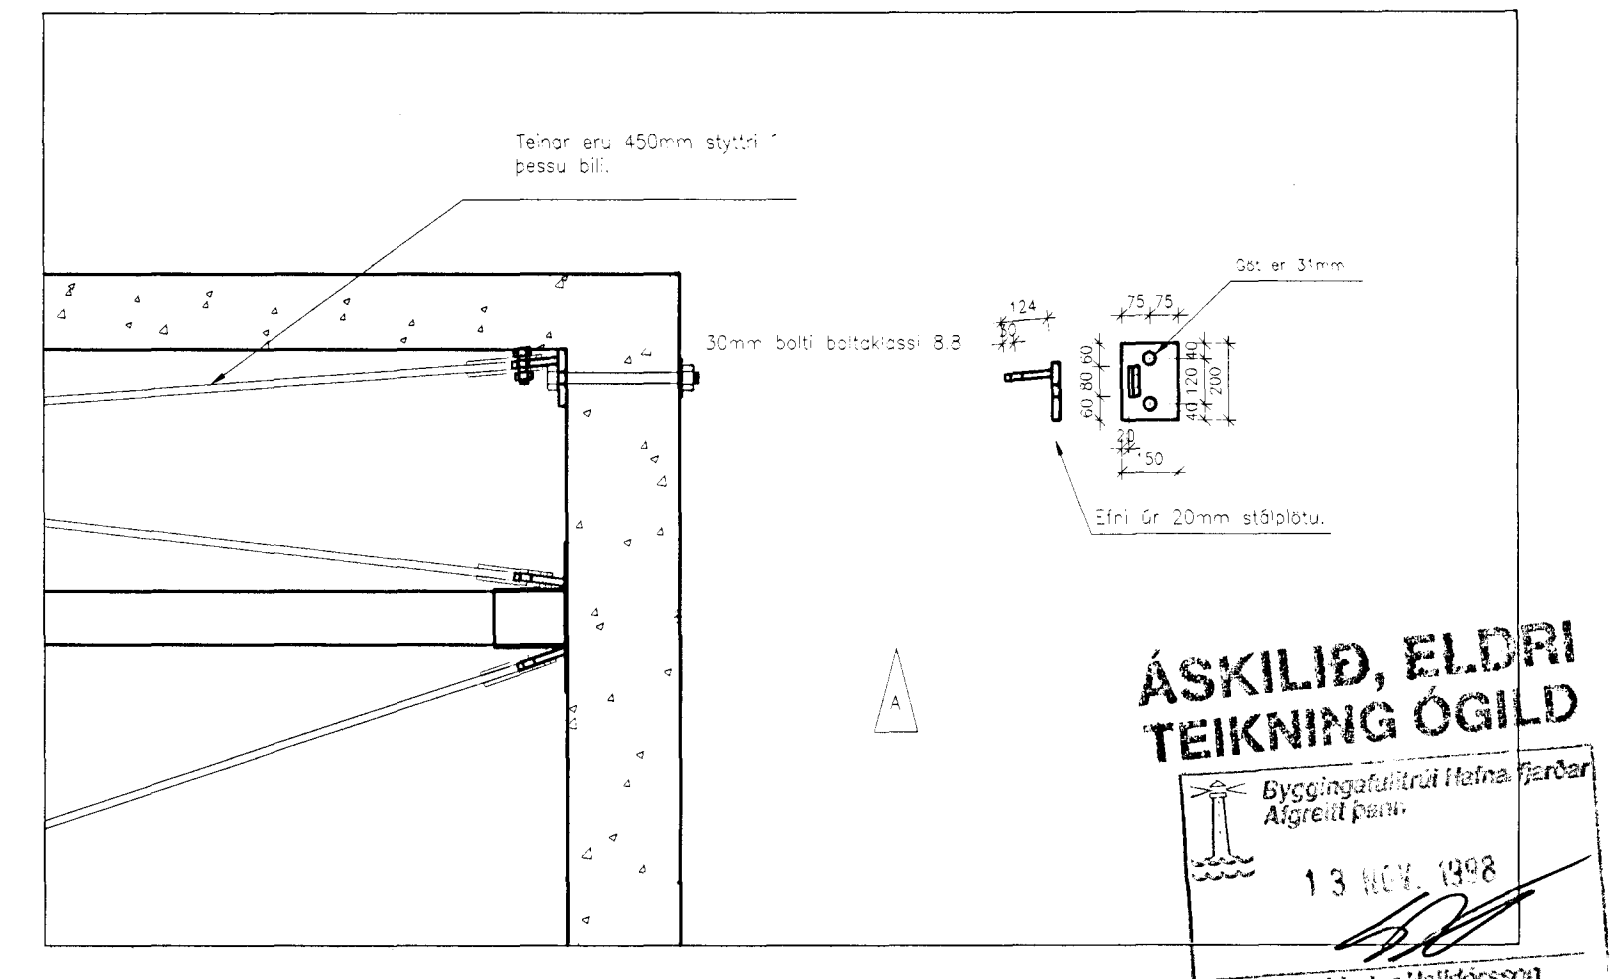

Tenging í horn, 2 stk.
M 1:20

ÁSKILIÐ, ELÐRI TEIKNING ÖGILD
 13 NOV 1998
 Sigurðinn Halldórsson

M 1:20

