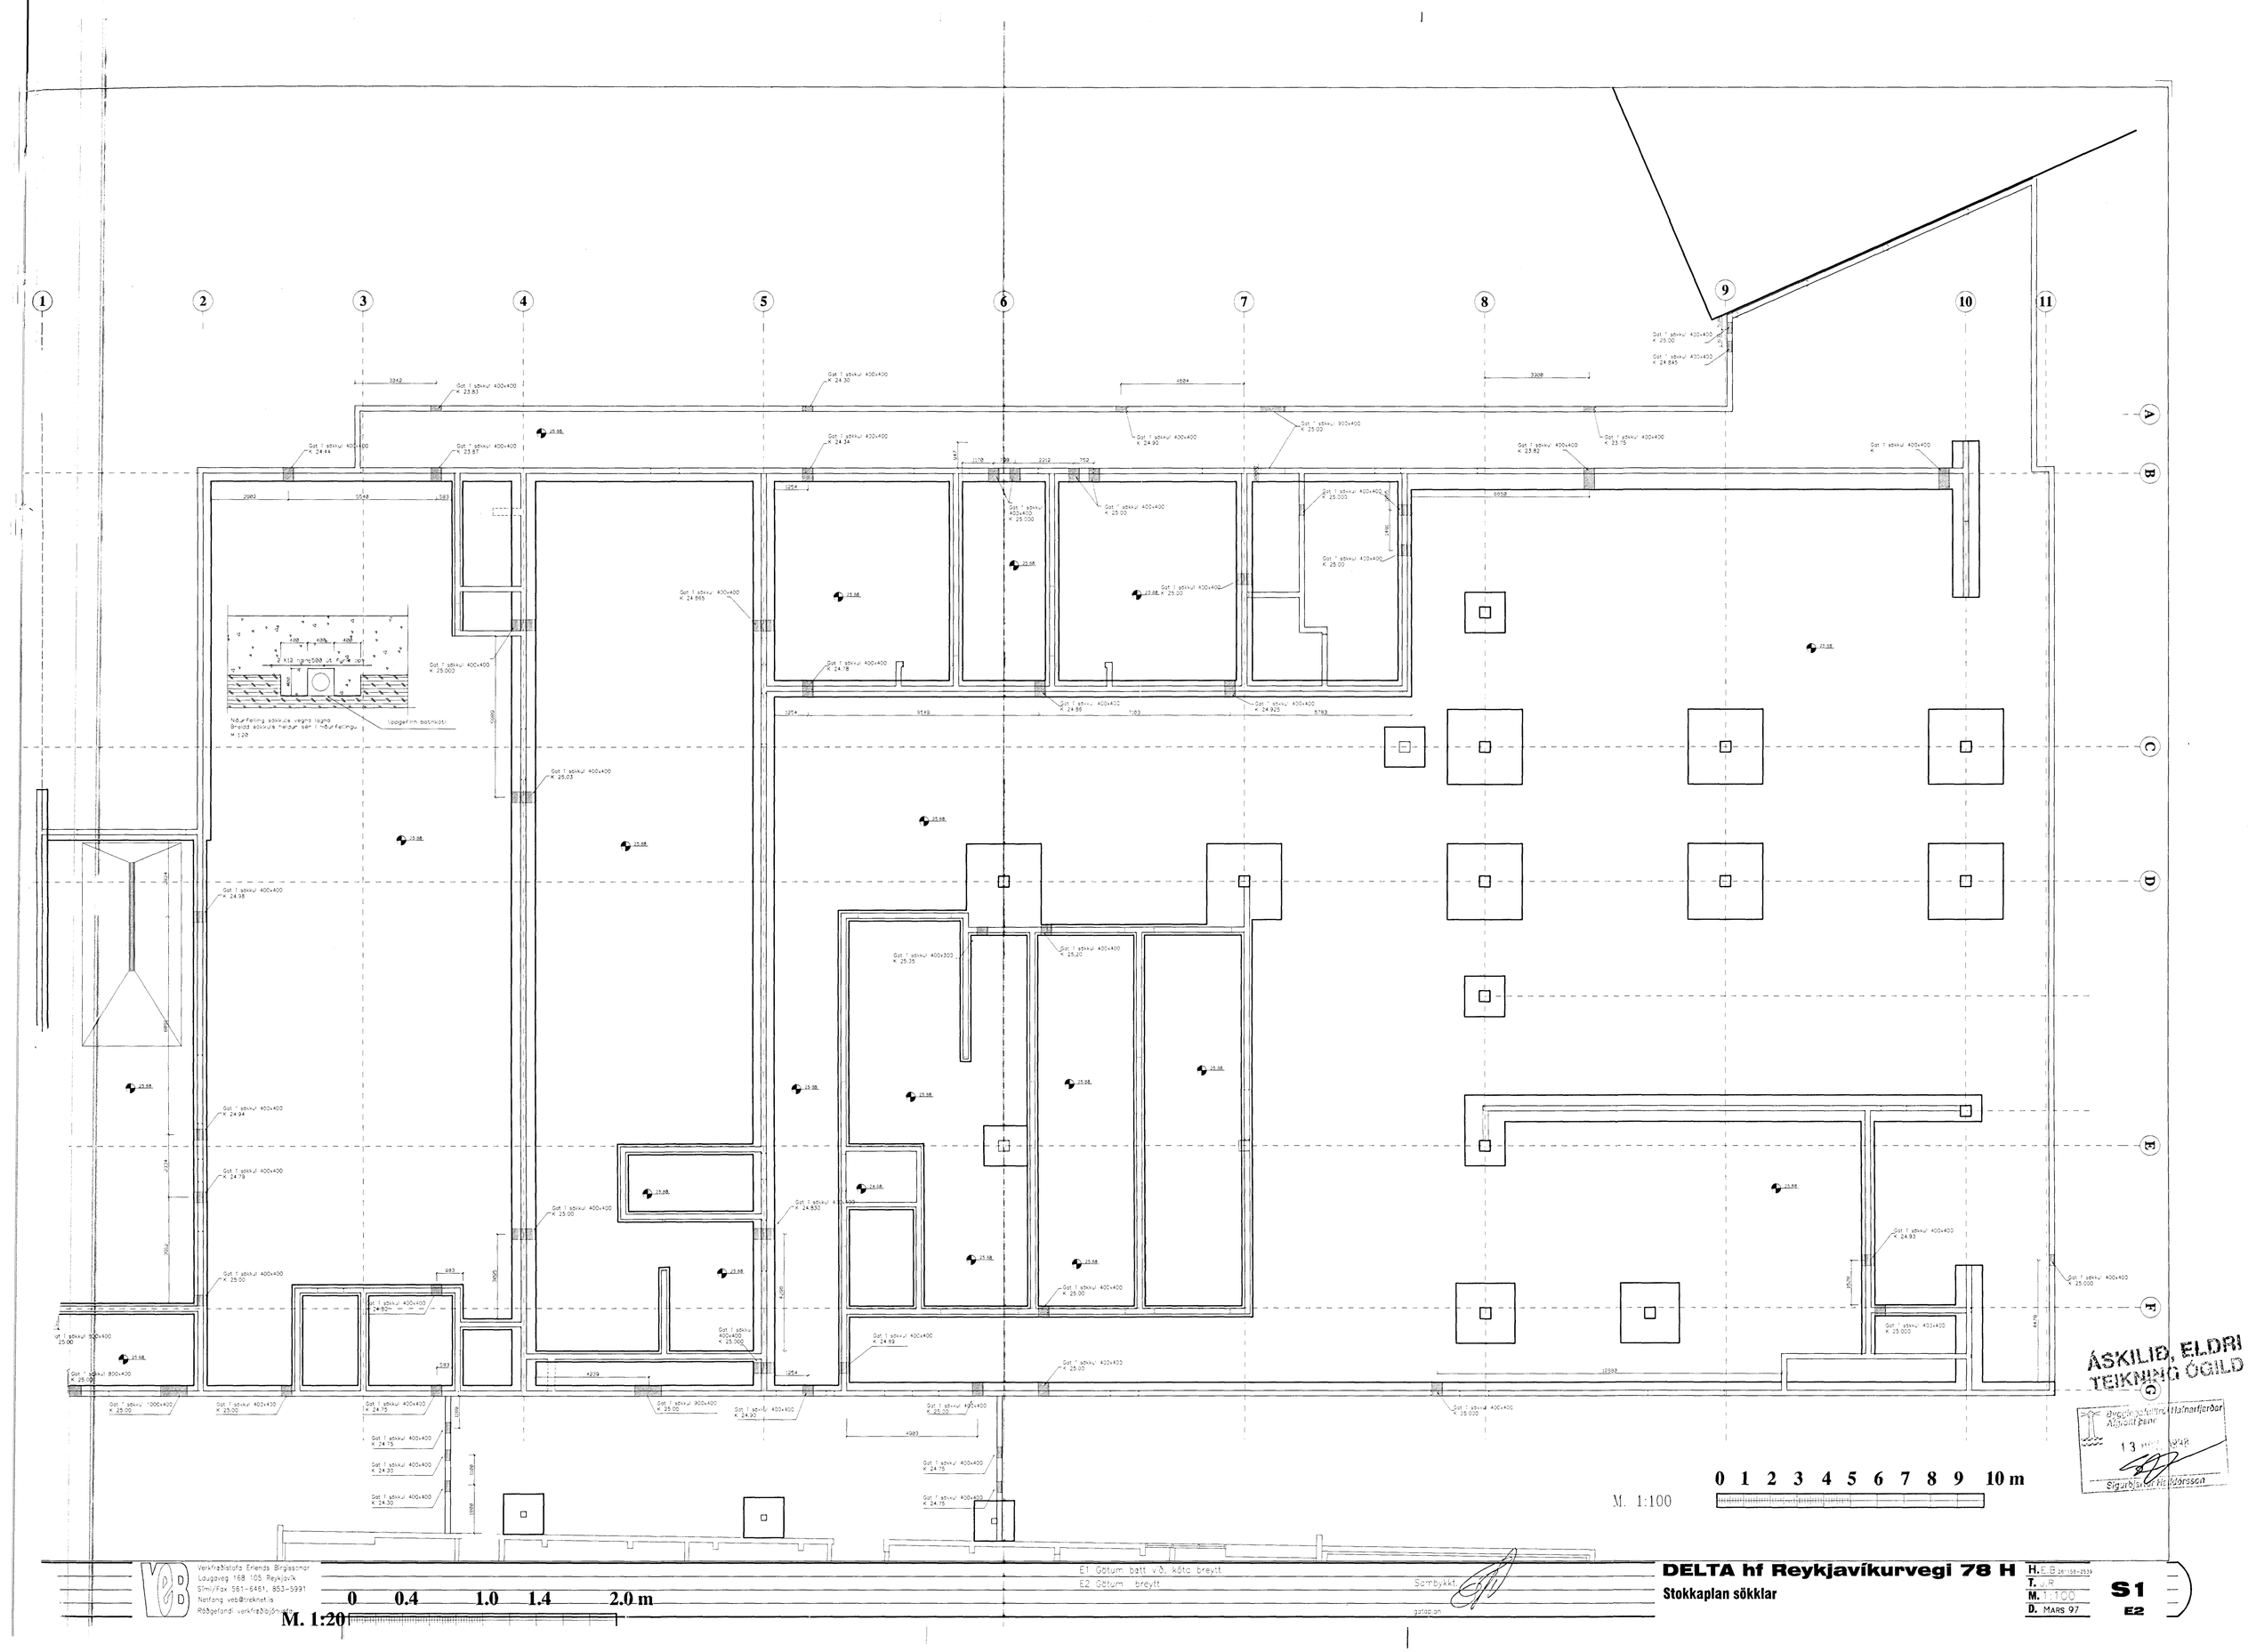
1
2
3
4
5
6
7
8
9
10
11
A
B
C
D
E
F
G
Náttfelling sökkuls veggs lagna
Breidd sökkuls hérdur sem í náttfellingu
M 1:20
Uppgefinn botnkóti
M. 1:100
0 1 2 3 4 5 6 7 8 9 10 m
M. 1:20
0 0.4 1.0 1.4 2.0 m
E1 Götum batt v.ð. kötc breytt
E2 Götum breytt
Sambykkt
gatnaplan
ÁSKILIÐ, ELDRI TEIKNING ÓGILD
Byggingarfulltrúi Hafnarfjarðar
Aðgrindi þeim
13 MAR 1998
Sigurbjörn Helgason
Verkfræðistofa Erlends Birgissonar
Laugavegi 168-105 Reykjavík
Sími/Fax 561-6461, 853-5991
Netfang: veb@treknet.is
Rásgefandi: verkfræðiþjónusta
DELTA hf Reykjavíkurvegi 78 H
Stokkaplan sökklar
H. E.B. 261-156-2539
T. J.R
M. 1:100
D. MARS 97
S1
E2