




[Signature]

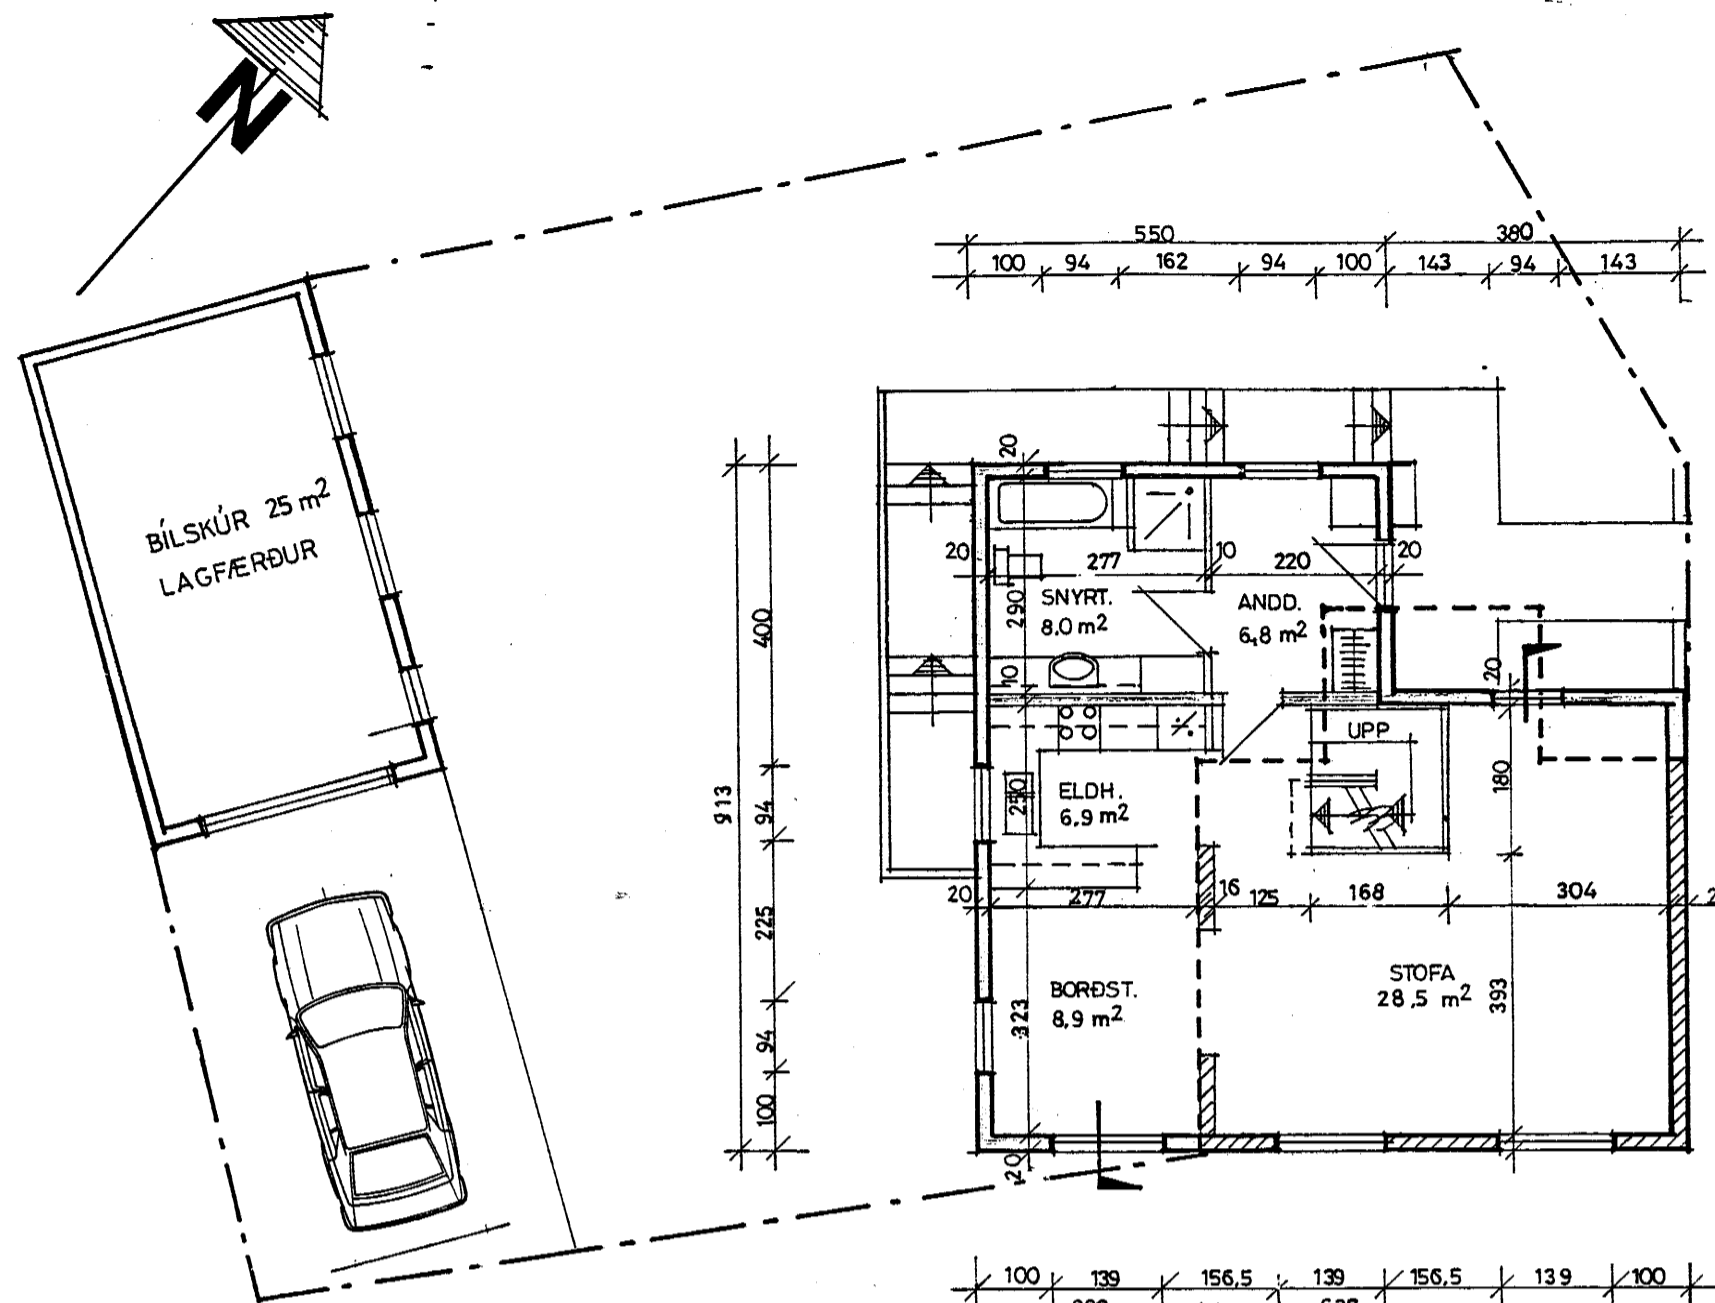


GRUNNMYND HÆÐAR & LÓÐAR 1:100

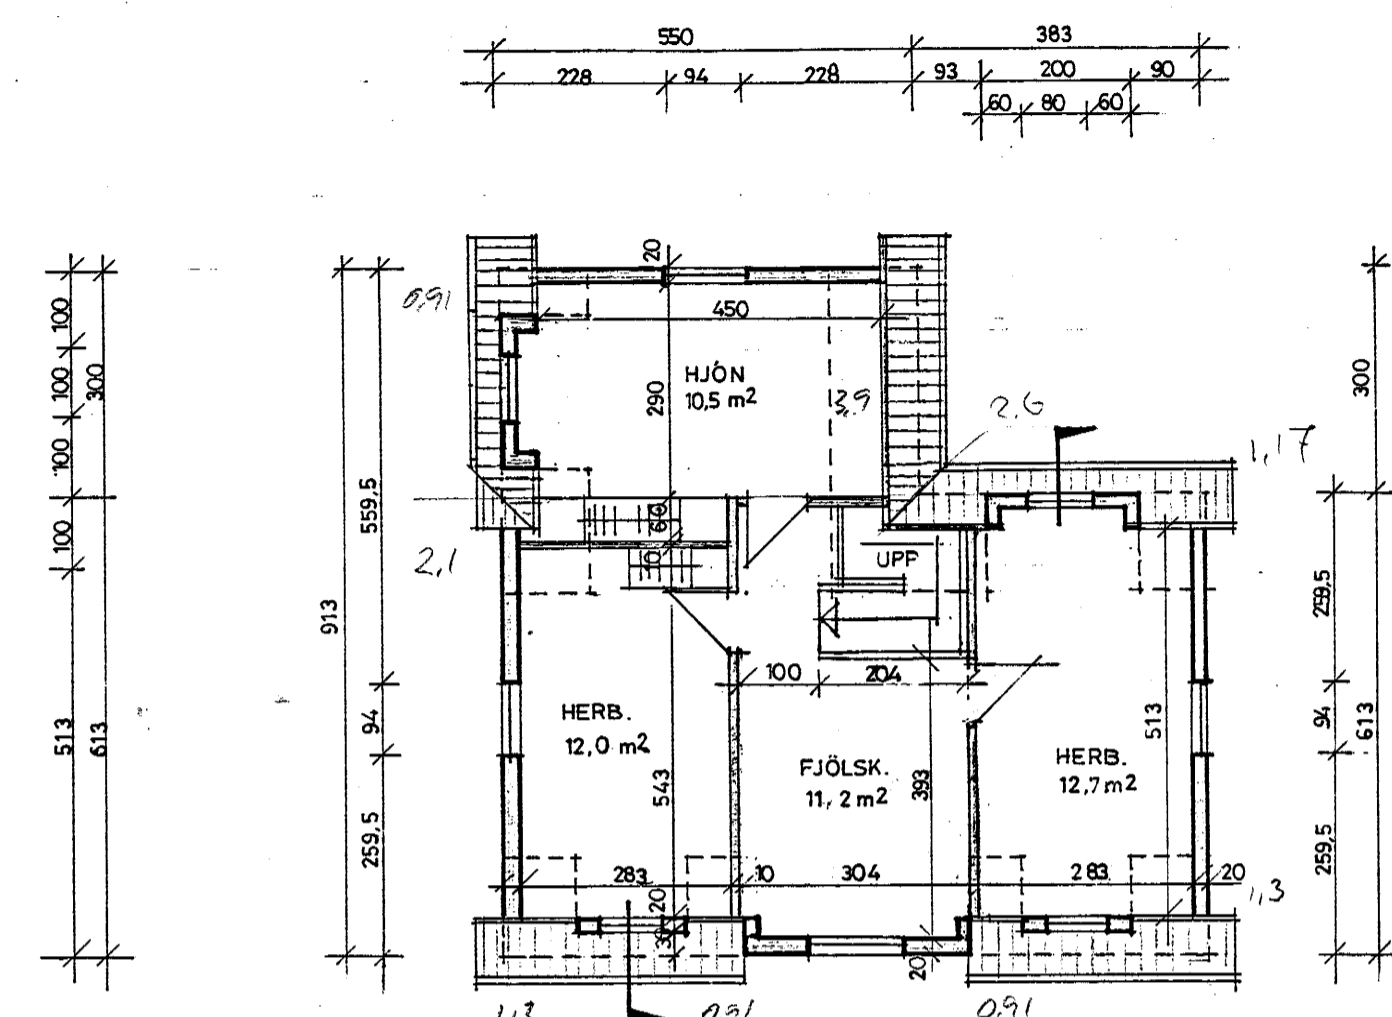

GRUNNMYND RISHÆÐAR 1:100

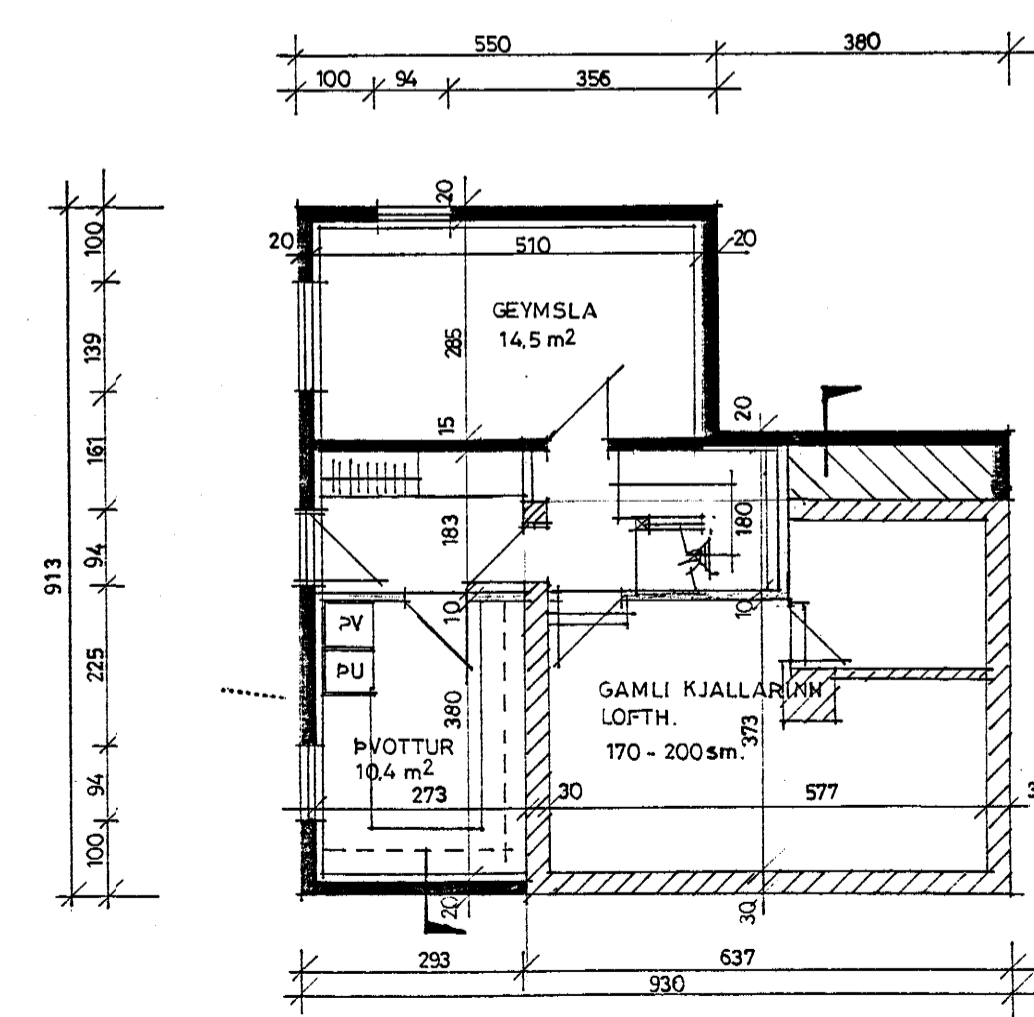

GRUNNMYND KJALLARA 1:100

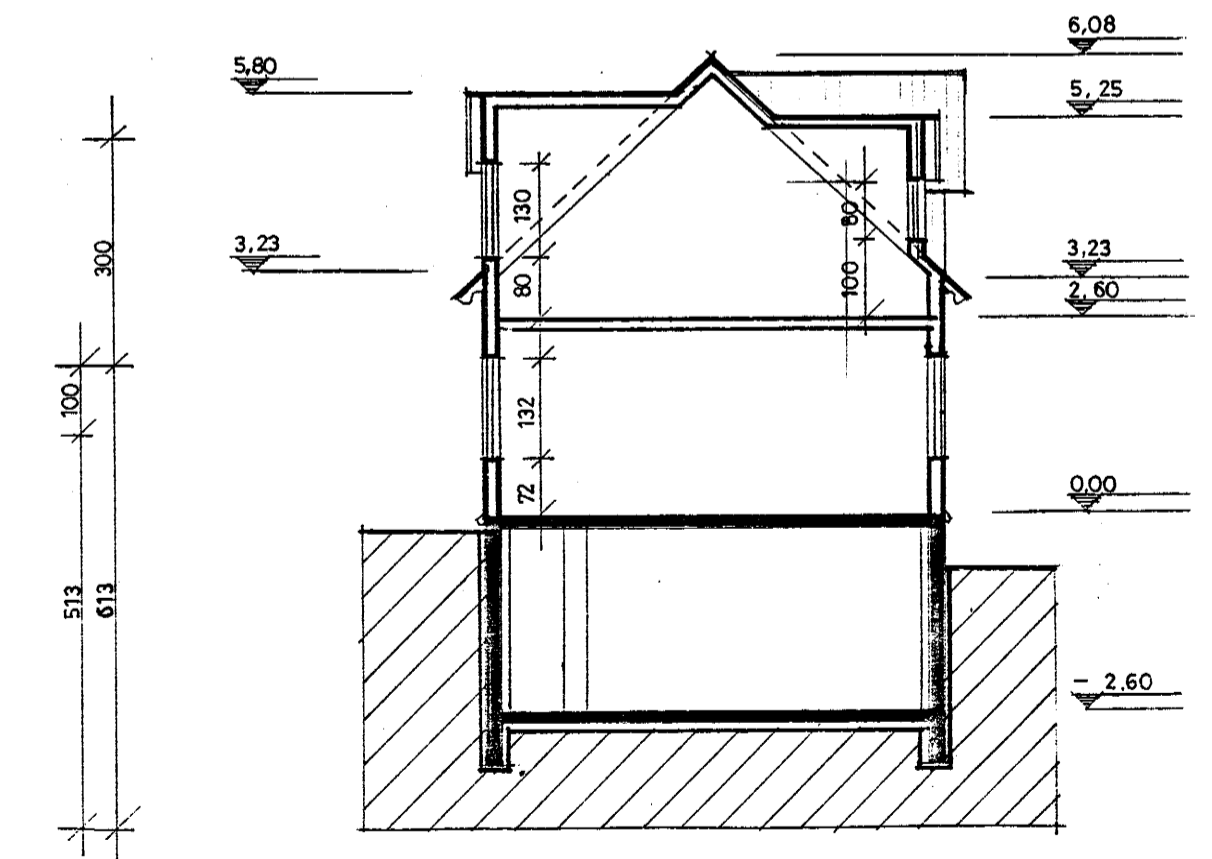

SNIÐ 1:100

STÆRÐIR:


HÚS	129.2 m ²	336.0 m ³
BÍLSKÚR	25.0	65.0
ALLS:	154.2	401.0

LÖÐ NÝTINGAHL.

LÖÐ	285 m ²
NÝTINGAHL.	0.54

EFTIR B.E.

KJALLARI LOFTH. 2.05	32.67 m ²
KJALLARI LOFTH. 2.6	40.8 m ²
L.HÆÐ	73.5 m ²
R.I.S.	58.6 m ²
SAMT.	172.9 m ²

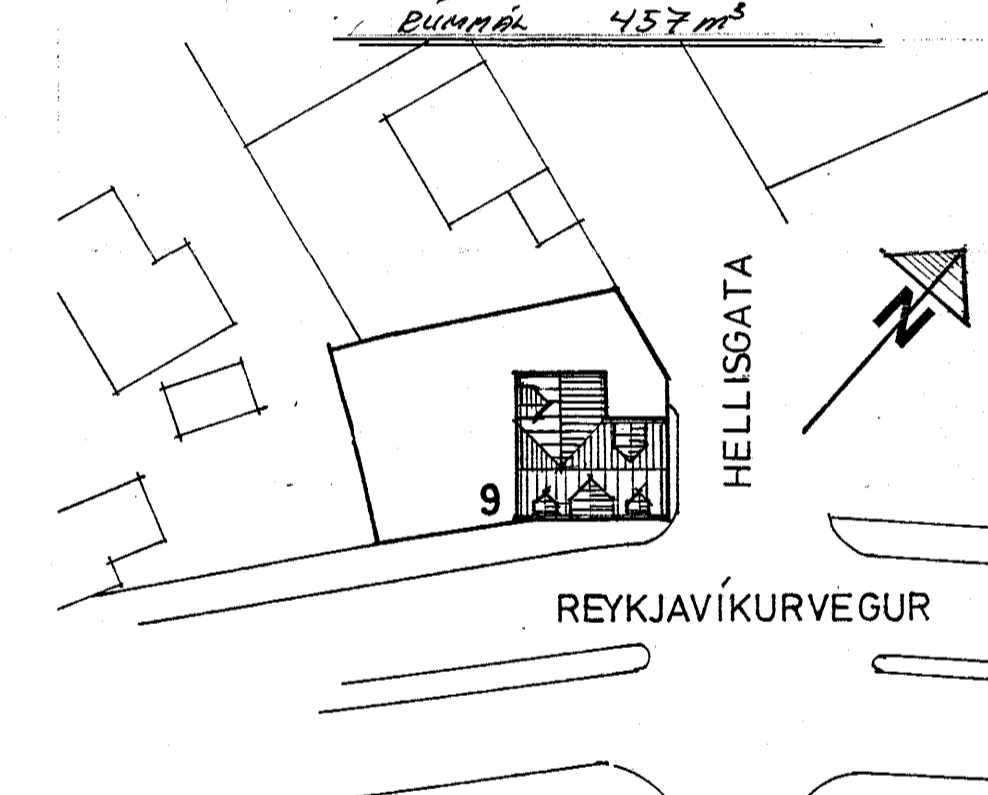

AFSTÖÐUMYND 1:500

TEIKNISTOFAN SUBURGÖTU 14 220 HAFNARFJÖRÐUR
PALL V. BJARNASON ARKITEKT FAI SÍMI 54355

REYKJAVÍKURVEGUR 9, HAFNARFIRÐI, - VIÐBYGGING

GRUNNMYNDIR, SNIÐ, AFSTÖÐUMYND

Páll V. Bjarnason

DAGS	FEB. 1988
KVARDI	1:100 - 1:500
HANNAÐ	P.V.B.
TEIKNAD	A.E.
YFIRF.	P.V.B.

204.04