



Samþykkt á fundi bygginga-
nefndar þ. 6. 8. 1987
BYGGINGAFULLTRÚINN
Í HAFNARFIRÐI

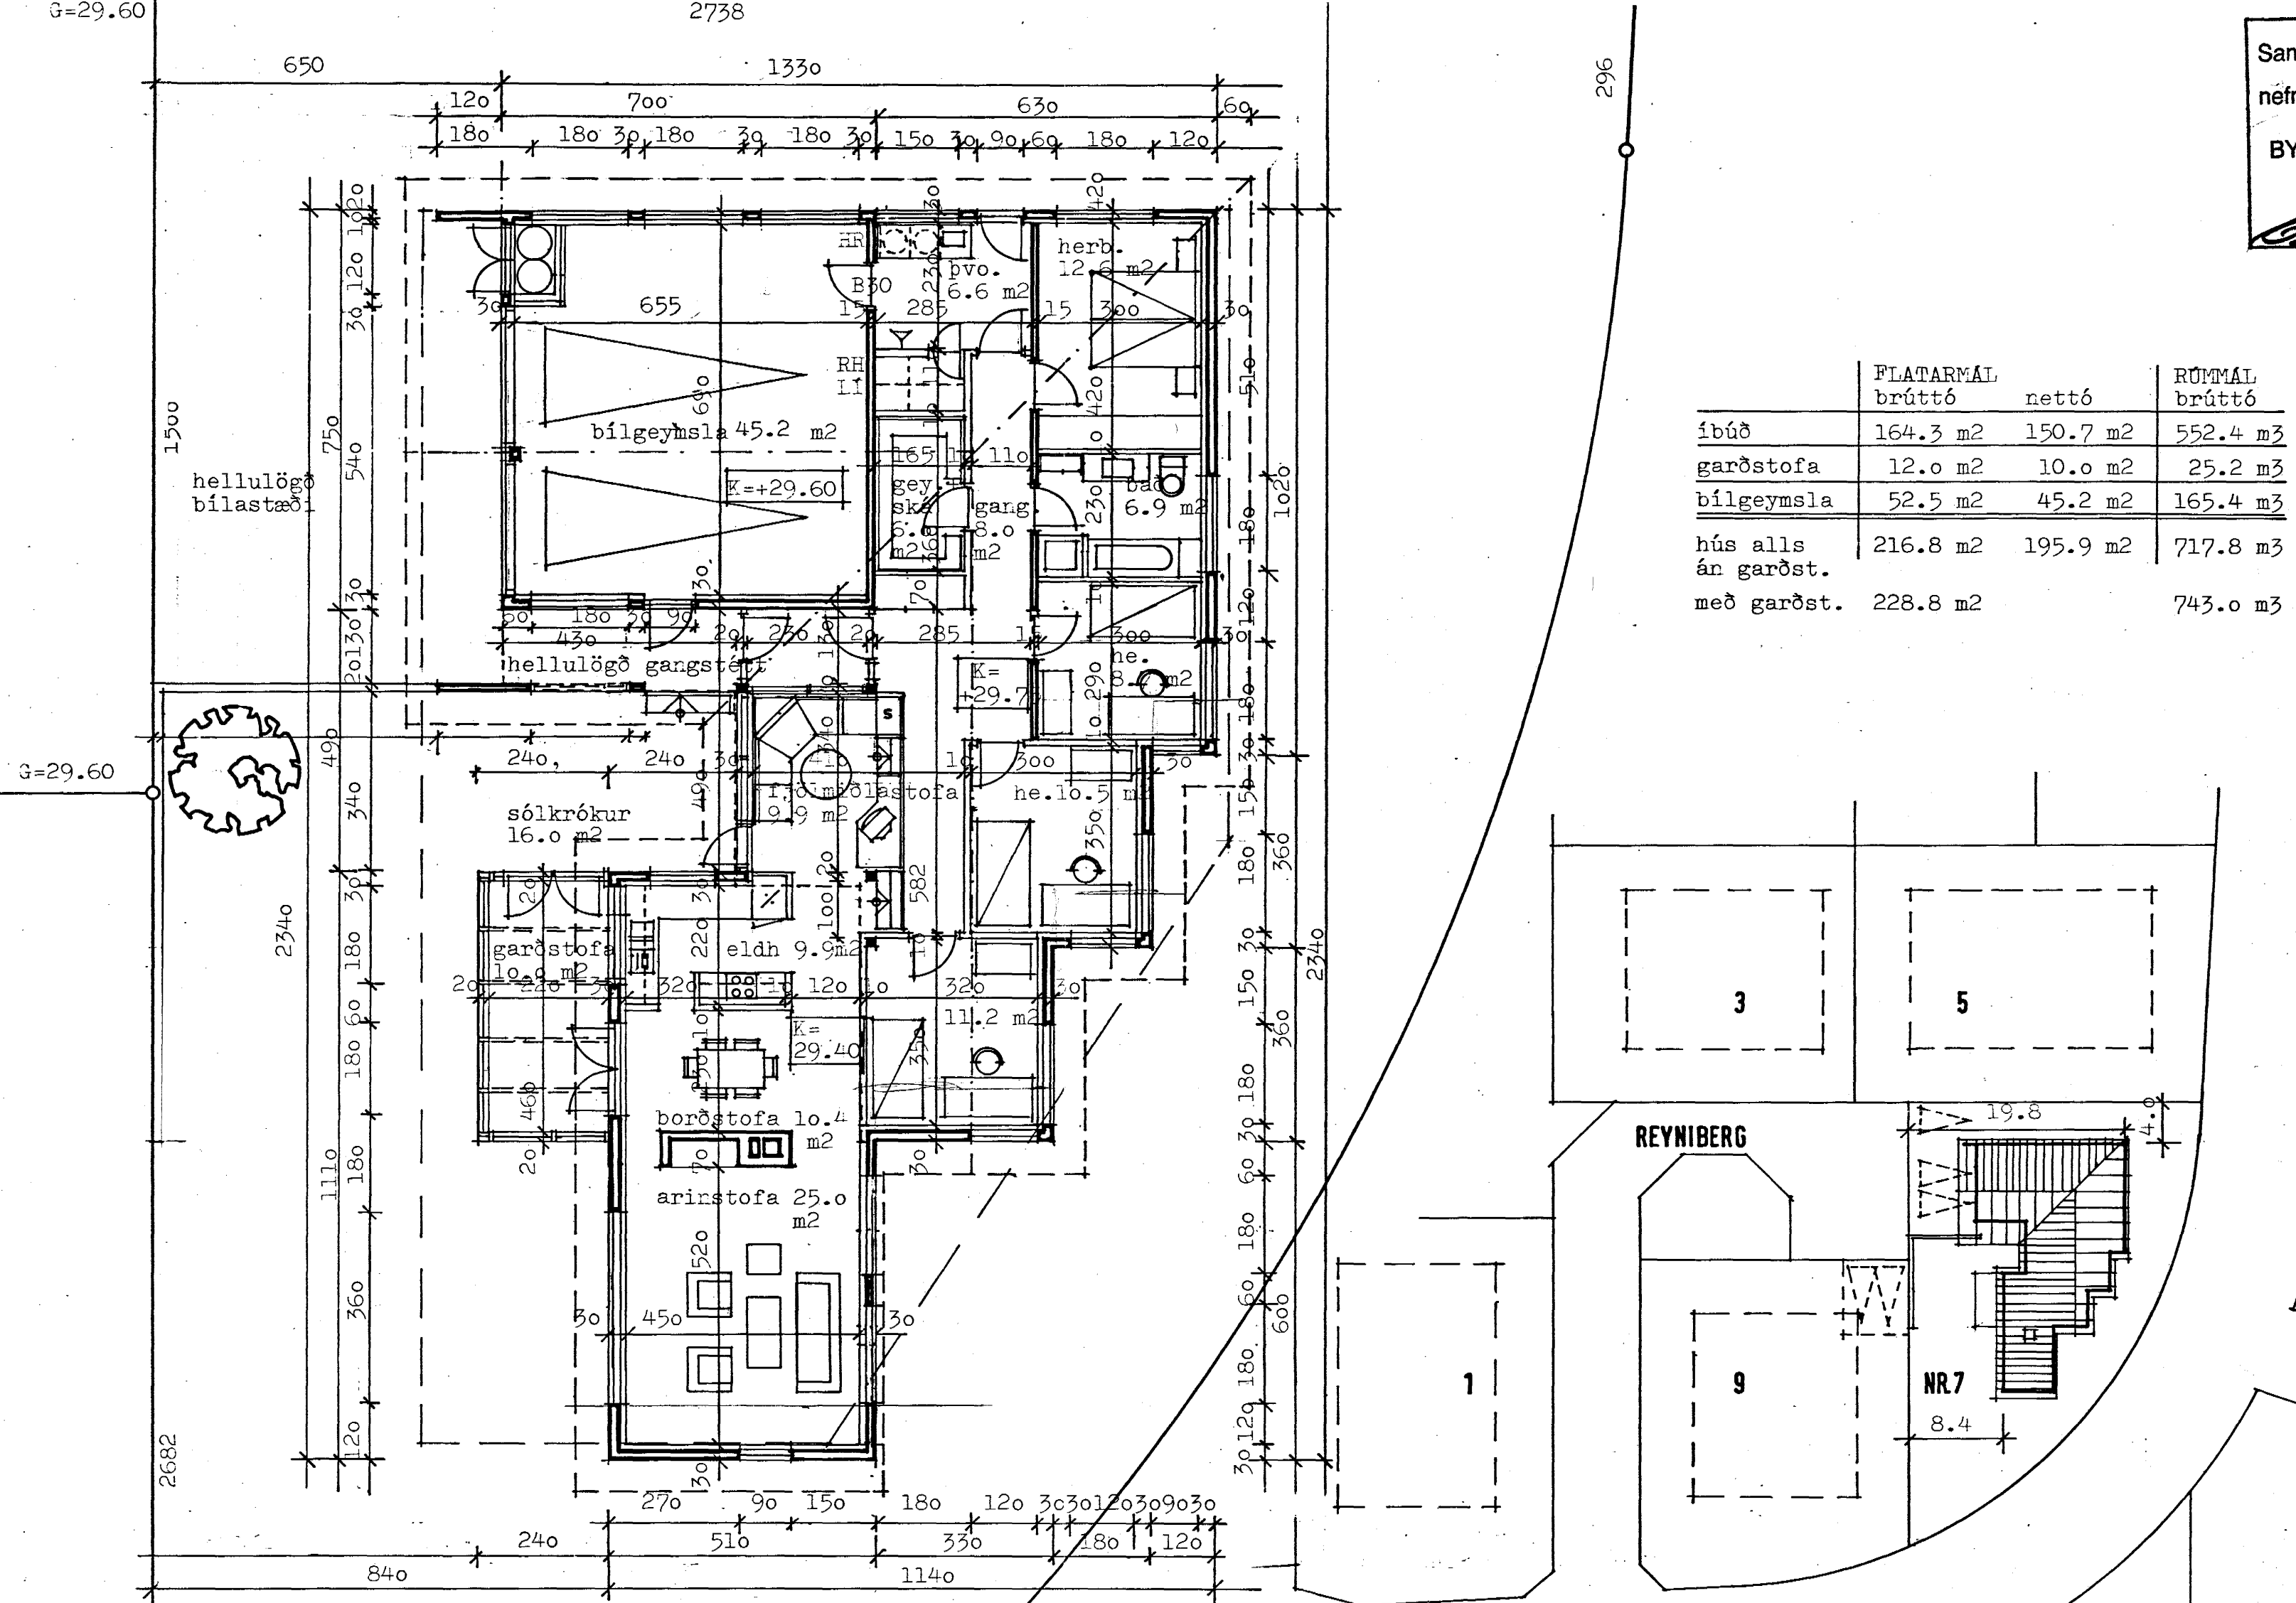

	FLATARMÁL		RÚMMÁL
	brúttó	nettó	brúttó
íbúð	164.3 m ²	150.7 m ²	552.4 m ³
garðstofa	12.0 m ²	10.0 m ²	25.2 m ³
bilgeymsla	52.5 m ²	45.2 m ²	165.4 m ³
hús alls án garðst.	216.8 m ²	195.9 m ²	717.8 m ³
með garðst.	228.8 m ²		743.0 m ³

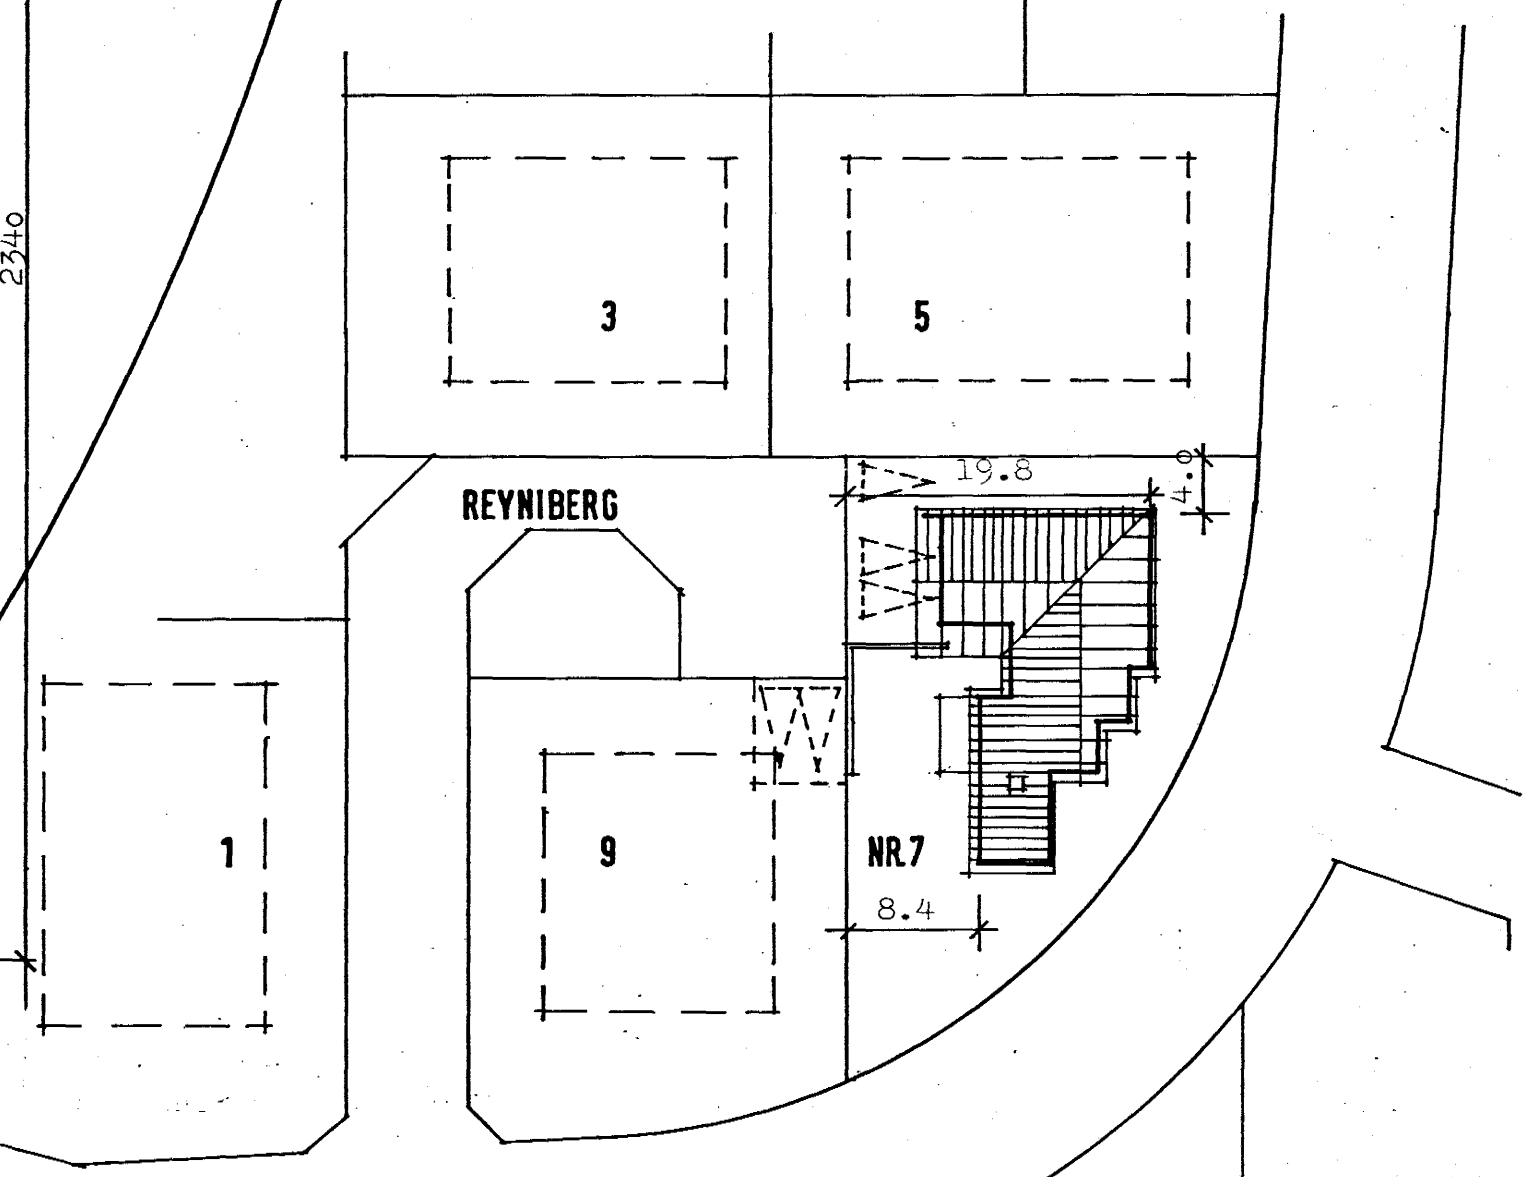

AFSTÖÐUMYND M-1:500

bilgeymslu og stofugluggum
breytt 18.08.1987 h.

Ljósir Atalsteinnsson

REYNIBERG 7, HAFNARFIRÐI
Grunnmynd, afstöðumynd
1:100 27.07.
mkv. 1:500 dag. 1987 tei. h. bla. 01
SIGURÞÓR ADALSTEINSSON ARKITEKT FAI