


MATSHLUTANÚMÉR & STAÐSETNING

- | | | |
|--|--|--|
| 01 Vikurgata 3, Aðalskrifstofa | 23 Oligeymir 2 | 54 Tengigangur (milli Kerkála 2 & 3, Hafnarf. megin) |
| 1-01 Vikurgata 7, Aí og Tækjageymsla | 24 Götuvog (Vogahús) | 55 Tengigangur (milli Kerkála 1,2,3 & Steypuskála) |
| 02 Tölvuhús | 25 Síló A | 56 Tengigangur (milli Kerkála 1,2,3 & Sníðbraut) |
| 03 Oliudalustöð | 26 Hleðslustöð 1 | 57 Tengigangur (milli Kerkála 2 & 3, Kefl. megin) |
| 04 Kerskáli 1 | 27 Hleðslustöð 2 | 58 Loftþjoppustöð 5 |
| 05 Daggeymir 3 | 28 Lyftuturn | 59 Dreifistöð 120 |
| 06 Daggeymir 2 | 29 Bryggjuband | 60 Þéttfláðistöð |
| 07 Daggeymir 1 | 30 Dreifistöð 63 | 61 Þéttfláðistöð SI130 |
| 08 Skábraut / Sníðbraut | 31 Hafnarskemma | 62 Þéttfláðistöð SI230 |
| 09 Milligangur (Kerskáli - Annex) | 32 Dreifistöð 66 | 63 Þéttfláðistöð SI430 |
| 10 Annex | 33 Vatnsturn | 64 Álflúriðstöð B530 |
| 11 Milligangur (Kerskáli - Steypuskáli) | 34 | 65 Álflúriðstöð B630 |
| 12 Steypuskáli | 35 Loftþjoppustöð 1 | 66 Loftþjoppustöð 3 |
| 13 Aðveitustöð | 36 Varahlutageymsla | 67 Dreifistöð 54 |
| 14 IPU - Þráðabirgðaskrifstofur | 37 Kyndistöð | 68 Þurrhreinistöð 2 |
| 15 Kersmiðja | 38 | 69 Baðhús |
| 16 Skautsmiðja / Skautvagnask. / Skautleifag. | 39 Rannsóknastofa | 70 Dreifistöð 67 |
| 17 | 40 Kerskáli 2 | 71 Dreifistöð 61 |
| 18 Dreifistöð 71 | 41 Daggeymir 4 | 72 Dreifistöð 56 |
| 19 Aðalverkst. / Lager / Malaverkstæði | | 73 Dreifistöð 52 |
| 20 Vinnuvélaverkst. / Kreifist. 64 / Flutningag. | | 74 |
| 21 Hráfnageymsla 1 | | 75 Kæligangur |
| 22 Oligeymir 1 | | 76 Deigluverkstæði |
| | | 77 Dreifistöð 55 |
| | 42 Bilgeymsla (Bilskúr) | 78 Þurrhreinistöð 1 |
| | 43 Tengigangur / Stjórnhús / Grænahlið | 79 IPU-Kraftaukabygging |
| | 44 Viðgerðarverkstæði / Oma-verkstæði | 80 Endurvinnsla / Myllan |
| | 45 Tækjageymsla | 81 |
| | 46 Dreifistöð 53 | 82 Oliudalustöð fyrir Steypuskála |
| | | 83 Skautskáli |
| | 47 | |
| | 48 Kerbrötstöð | |
| | 49 Síló C | |
| | 50 Slökkvistöð / Smiðja | |
| | 51 Kragsallavinnsluhús | |
| | 52 GTC - Þurrhreinistöð 1 Stækun | |
| | 53 Loftþjoppustöð | |
| | | 84 |
| | | 85 |
| | | 86 |
| | | 87 |
| | | 91 |
| | | 92 Tækjageymsla (v/ Aðalverkstæði) |
| | | 93 |
| | | 94 Dreifistöð 140 |
| | | 95 Raflageymastöð |
| | | 96 Mótuneyti |
| | | 97 Kerskáli 3 |
| | | 98 Hliðhús |
| | | 99 Þurrhreinistöð 3 |

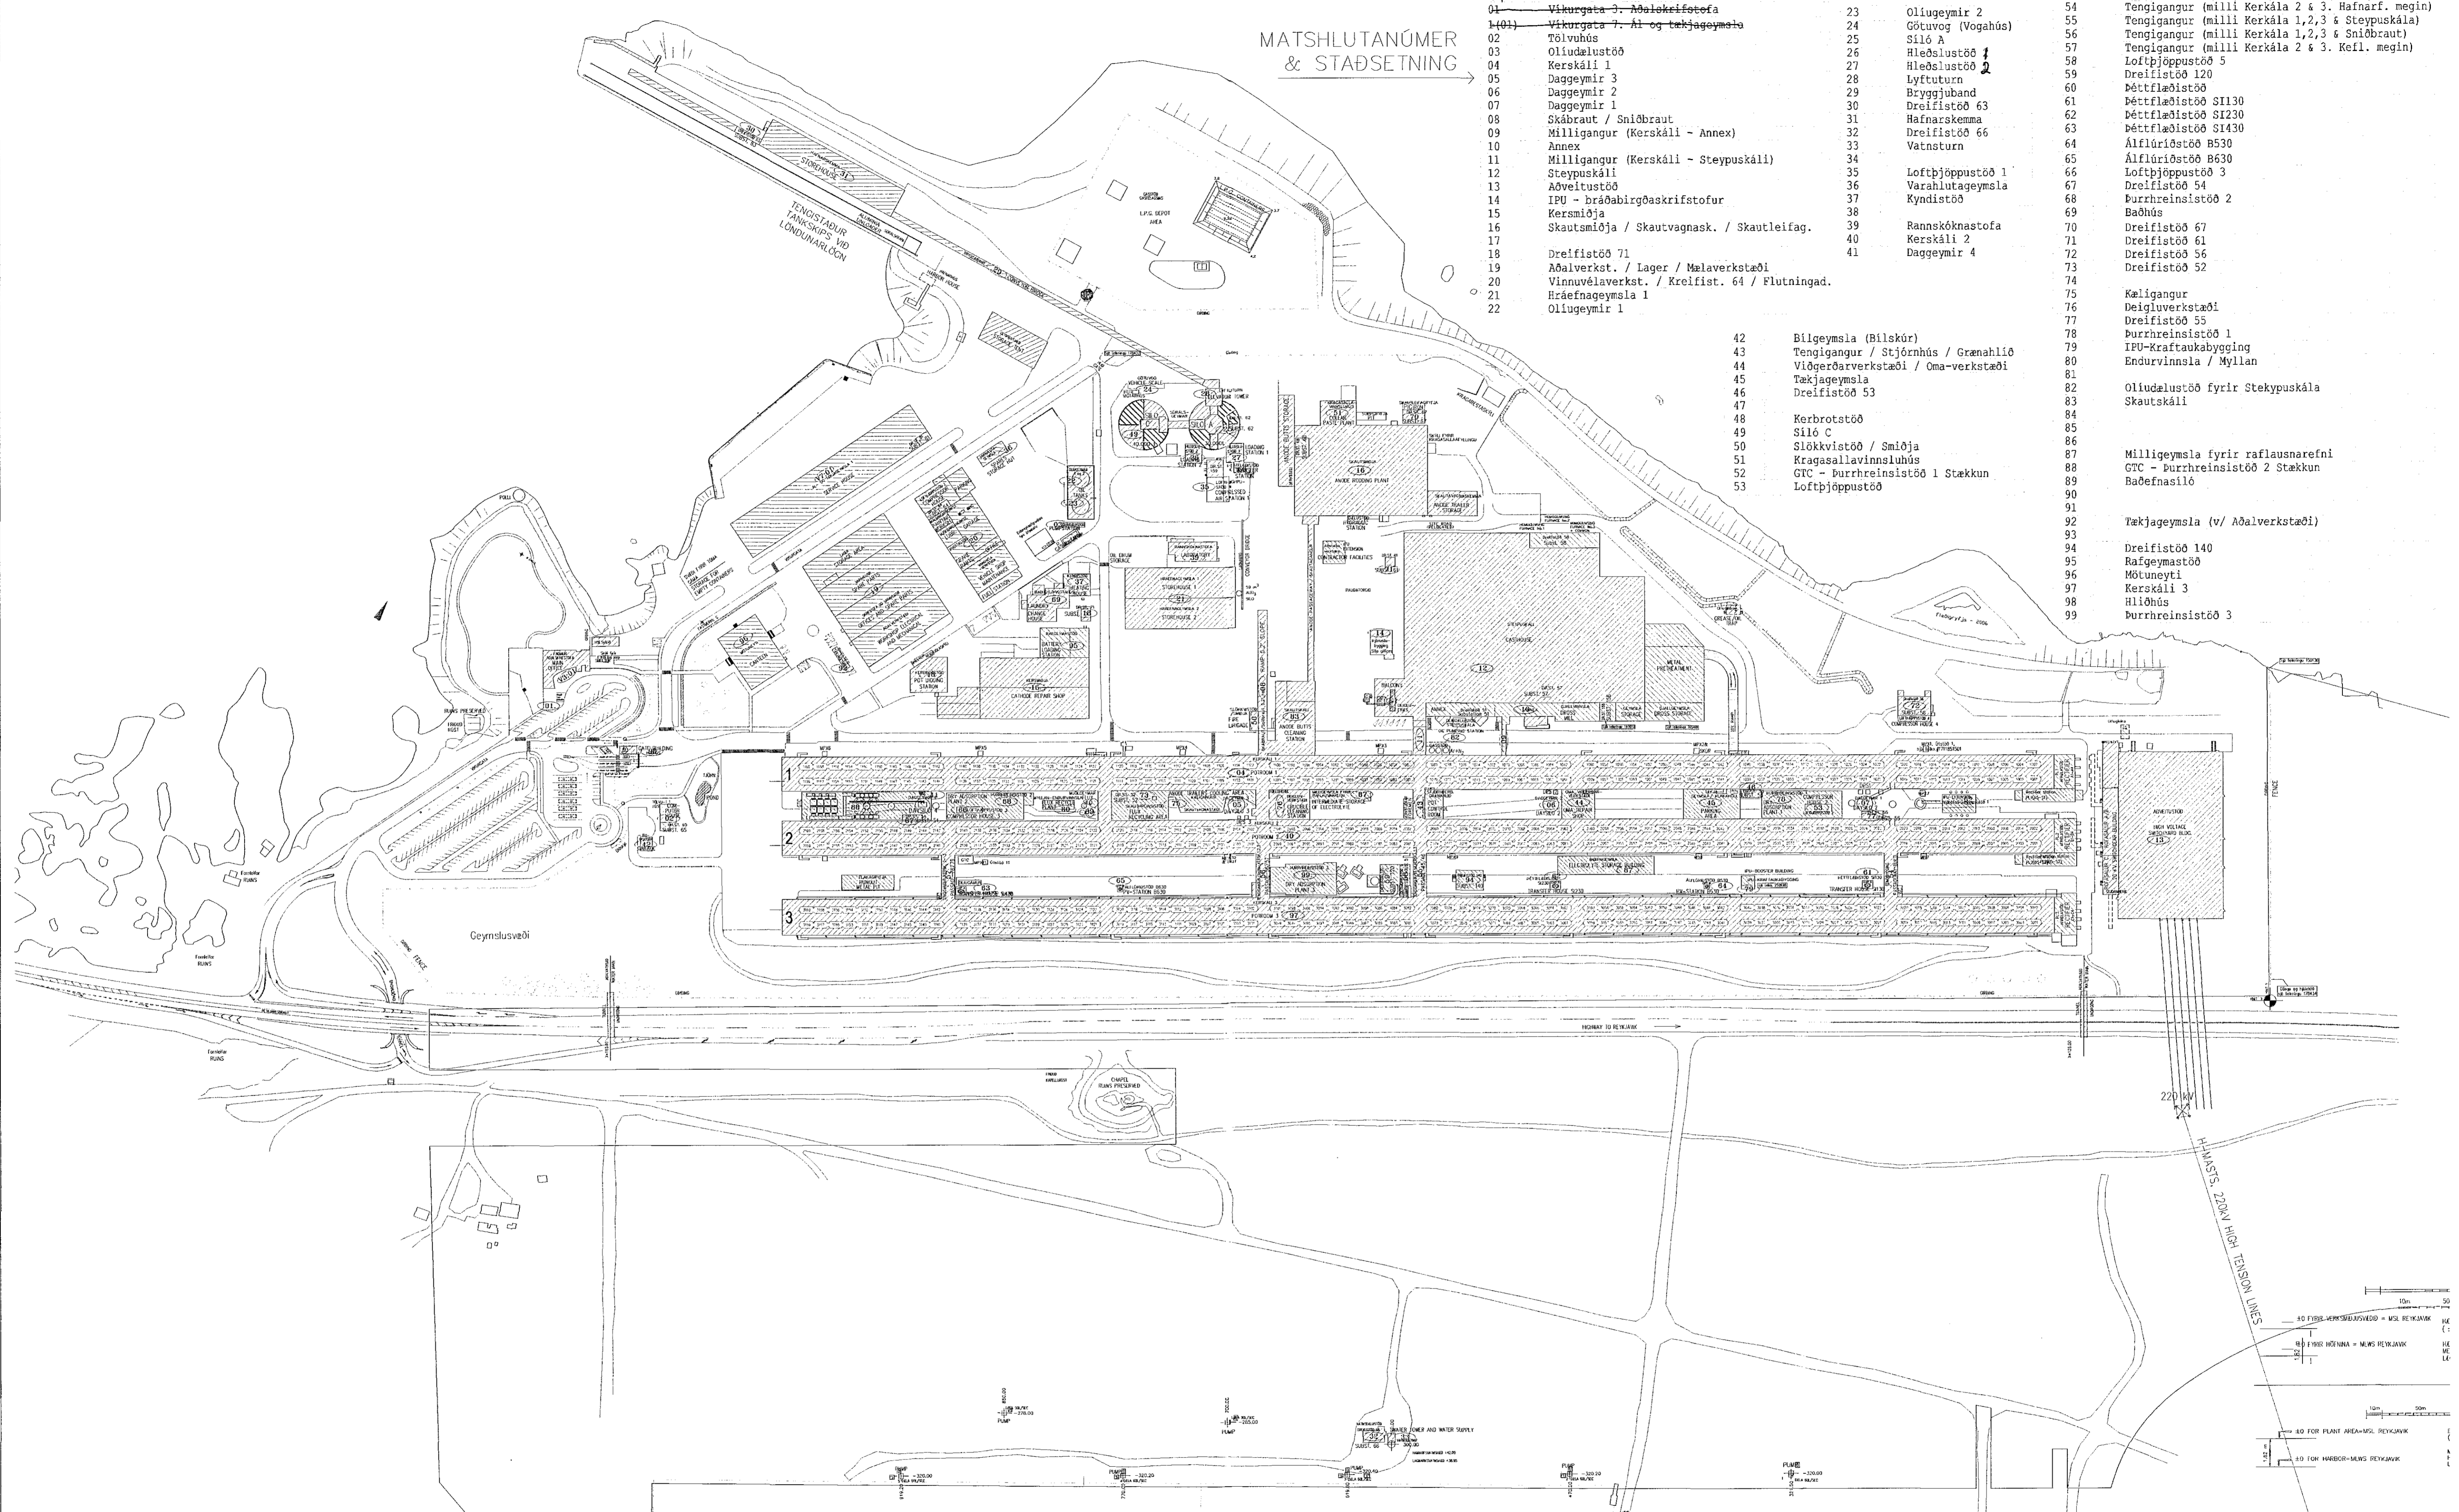

Útskýringar: Explanations:	S	Loftþjoppustöð 1 innf. og laus Matshlutunúmer innfarð 1 lista.	2015.06.09	sjo/HG	This drawing is the property of Rio Tinto Alcan Iceland Ltd. and handed out for personal use only. It may neither be copied nor made available to others without permission of Rio Tinto Alcan Iceland Ltd. the receiver is liable for any misuse.	VST	Dagsetning / Date:	1998.05.11	Alverið allar byggingar Matshlutunúmer Grunnmynd	Flokkur nr.:		Nesta bl. nr.:	
	R	Grunnur uppferður, IPU innf. Nfr rammi	2011.12.20	sjo			Hannað / Designed:	NI		Kostn. nr. - Acc. No. / Blán nr. - Eq. No.:	4200	01007	
Q	Óttinnur fyrir nýtt landsvæði innfarðar	2006.09.07	GuR	HEY	Teiknað / Drawn:	NI	Teg. teikningar: Dwg. type:	Yfirlitsmynd	AKS nr.:	UZ01			
P	Grunnmynd uppferð	2006.06.01	GuR	HEY	Yfirlit / Checked:	I	Sambýkk / Approved:	NI	RioTinto Alcan Alcan Iceland Ltd Strauvegur IS-222 Hafnarfjörður Ísland	Tekn. nr. / Dwg. no. of ISAL:	185390	Breyt./Rev.:	S
O	Leiðr. matshlutunúmer	2005.08.22	GuR	HEY	Teknir. verktað / Supplier Dwg. No.:	99.110-001	Hlutur af / Part of:			ISAL Yfirf. og skrá. dags. / ISAL Checked, date:	GuR / 2000.02.28	ISAL Sambýkk. dags. / ISAL Approved, date:	Sys / 2000.02.28
N	Grunnmynd uppferð	2004.12.02	GuR	HEY					185390S				
Nr.:	Breyting:	Dags.:	Sambýkk:	Nötk. heimil.:									
No.:	Revision:	Date:	Approved:	Released:									