



Samþykkt þann  
29. des. 2022  

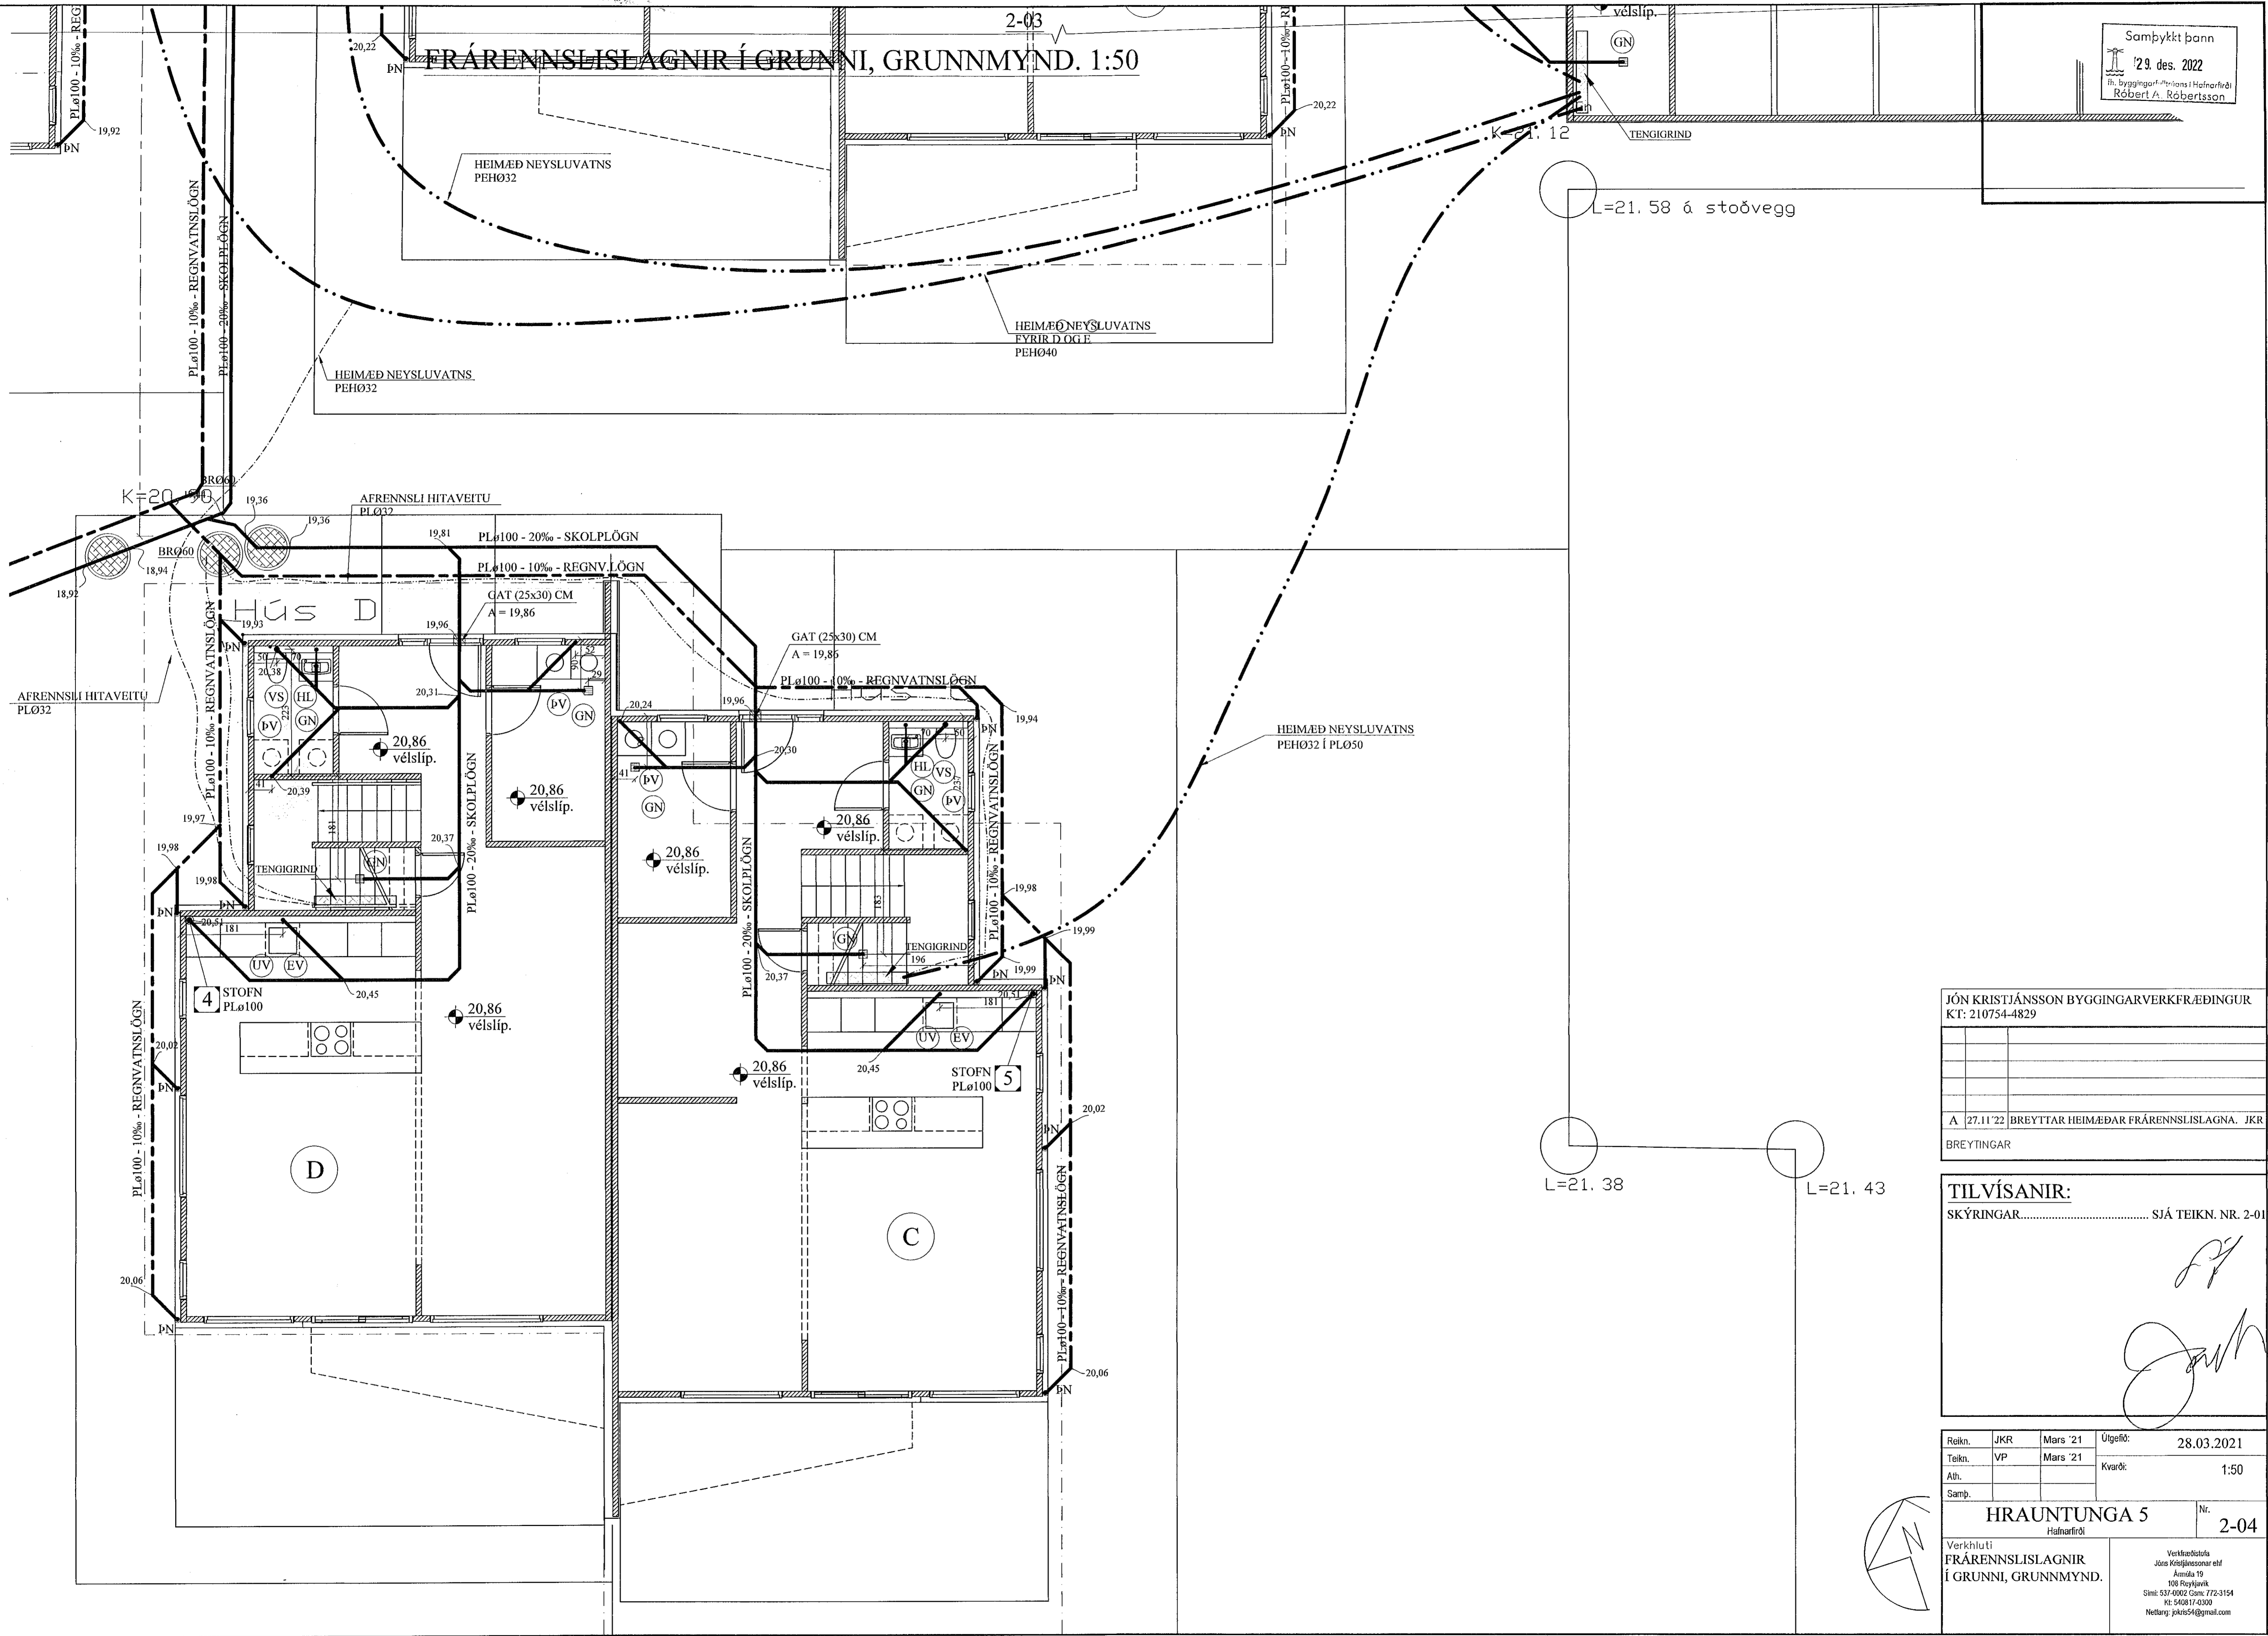

JÓN KRISTJÁNSSON BYGGINGARVERKFRÆÐINGUR  
KT: 210754-4829

BREYTINGAR		

**TILVÍSANIR:**  
SKÝRINGAR..... SJÁ TEIKN. NR. 2-01

*[Handwritten signatures]*

Reikn.	JKR	Mars '21	Útgáfudagur:	28.03.2021
Teikn.	VP	Mars '21	Kvarði:	1:50
Samþ.				

**HRAUNTUNGA 5** Nr. 2-04  
Hafnarfrófi

Verkhúti  
Í GRUNNI, GRUNNMYND.

Verkhúti  
Jóns Kristjánssonar ehf.  
Árnúlla 19  
100 Reykjavík  
Sími: 537 0000 Fax: 772-3154  
KT: 540817-0300  
Netfang: jkrns54@gmail.com