


FRÁRENNSLISLAGNIR Í GRUNNI, GRUNNMYND. 1:50

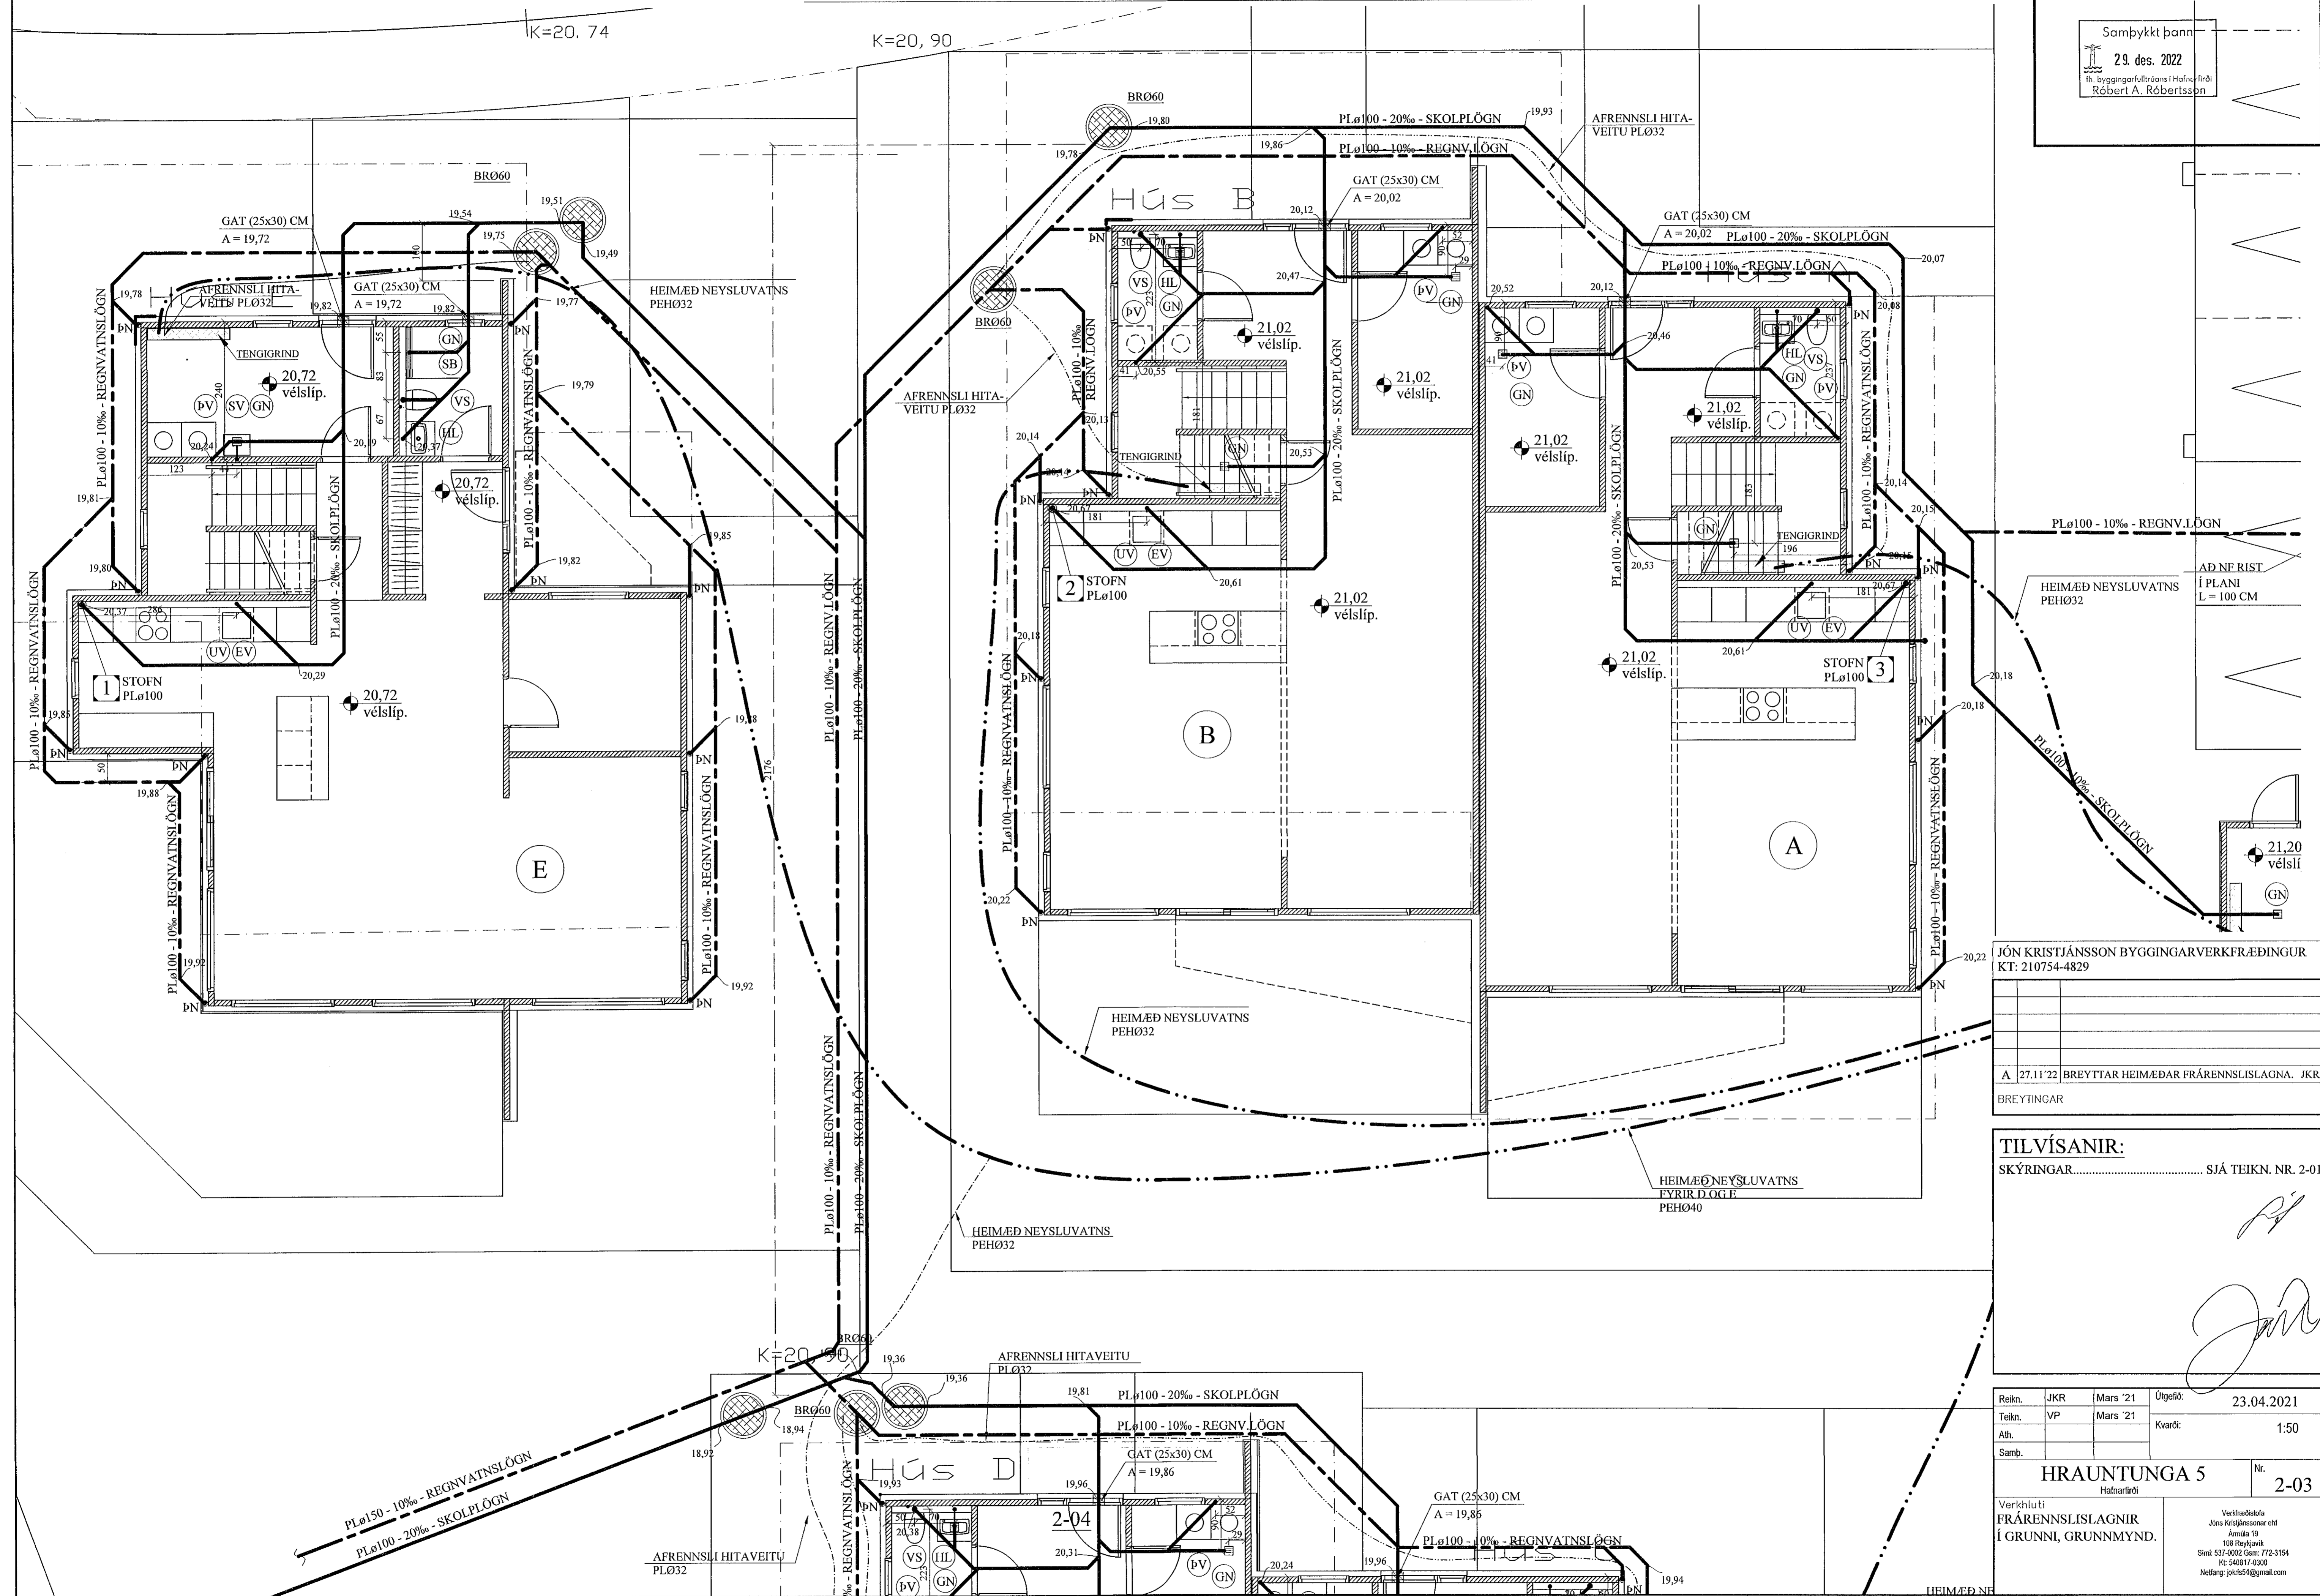

Samþykkt þann
29. des. 2022
fr. byggingarfulltrúans í Hafnarfirði
Róbert A. Róbertsson

JÓN KRISTJÁNSSON BYGGINGARVERKFRÆÐINGUR
KT: 210754-4829

A	27.11'22	BREYTTAR HEIMÆÐAR FRÁRENNSLISLAGNA. JKR
BREYTINGAR		

TILVÍSANIR:
SKÝRINGAR..... SJÁ TEIKN. NR. 2-01

[Handwritten signatures]

Reikn.	JKR	Mars '21	Útgáfudagur:	23.04.2021
Teikn.	VP	Mars '21	Kvarði:	1:50
Ath.				
Samþ.				
HRAUNTUNGA 5				Nr.
Hafnarfirði				2-03
Verkhúti FRÁRENNSLISLAGNIR Í GRUNNI, GRUNNMYND.		Verkhúti Jóns Kristjánssonar ehf Ámúla 19 100 Reykjavík Sími: 537 0000 Fax: 772 3154 Kt: 540817-0300 Netfang: jkrh54@gmail.com		