
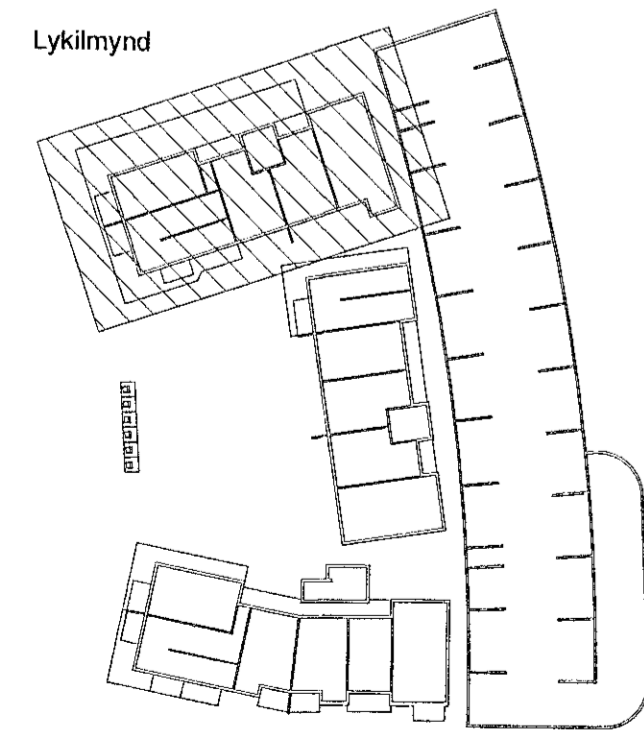


SKÝRINGAR - FRÁRENSLI:

- SKÓLPLOGN
- - - REGNVATNSLÖGN

Útg.	Dags.	Lýsing	Nafn
1	29.04.2022	FRUMTÚGÁFA	HÖO
2	27.10.2022	IGÖLNUÐURFÖLL SETT INN Í ÞVOTTAHÚS	HÖO

Samþykkt þann
03. jan. 2023
fh. byggingarfulltrúi og i Hafnarfirði
Róbert A. Róbertsson

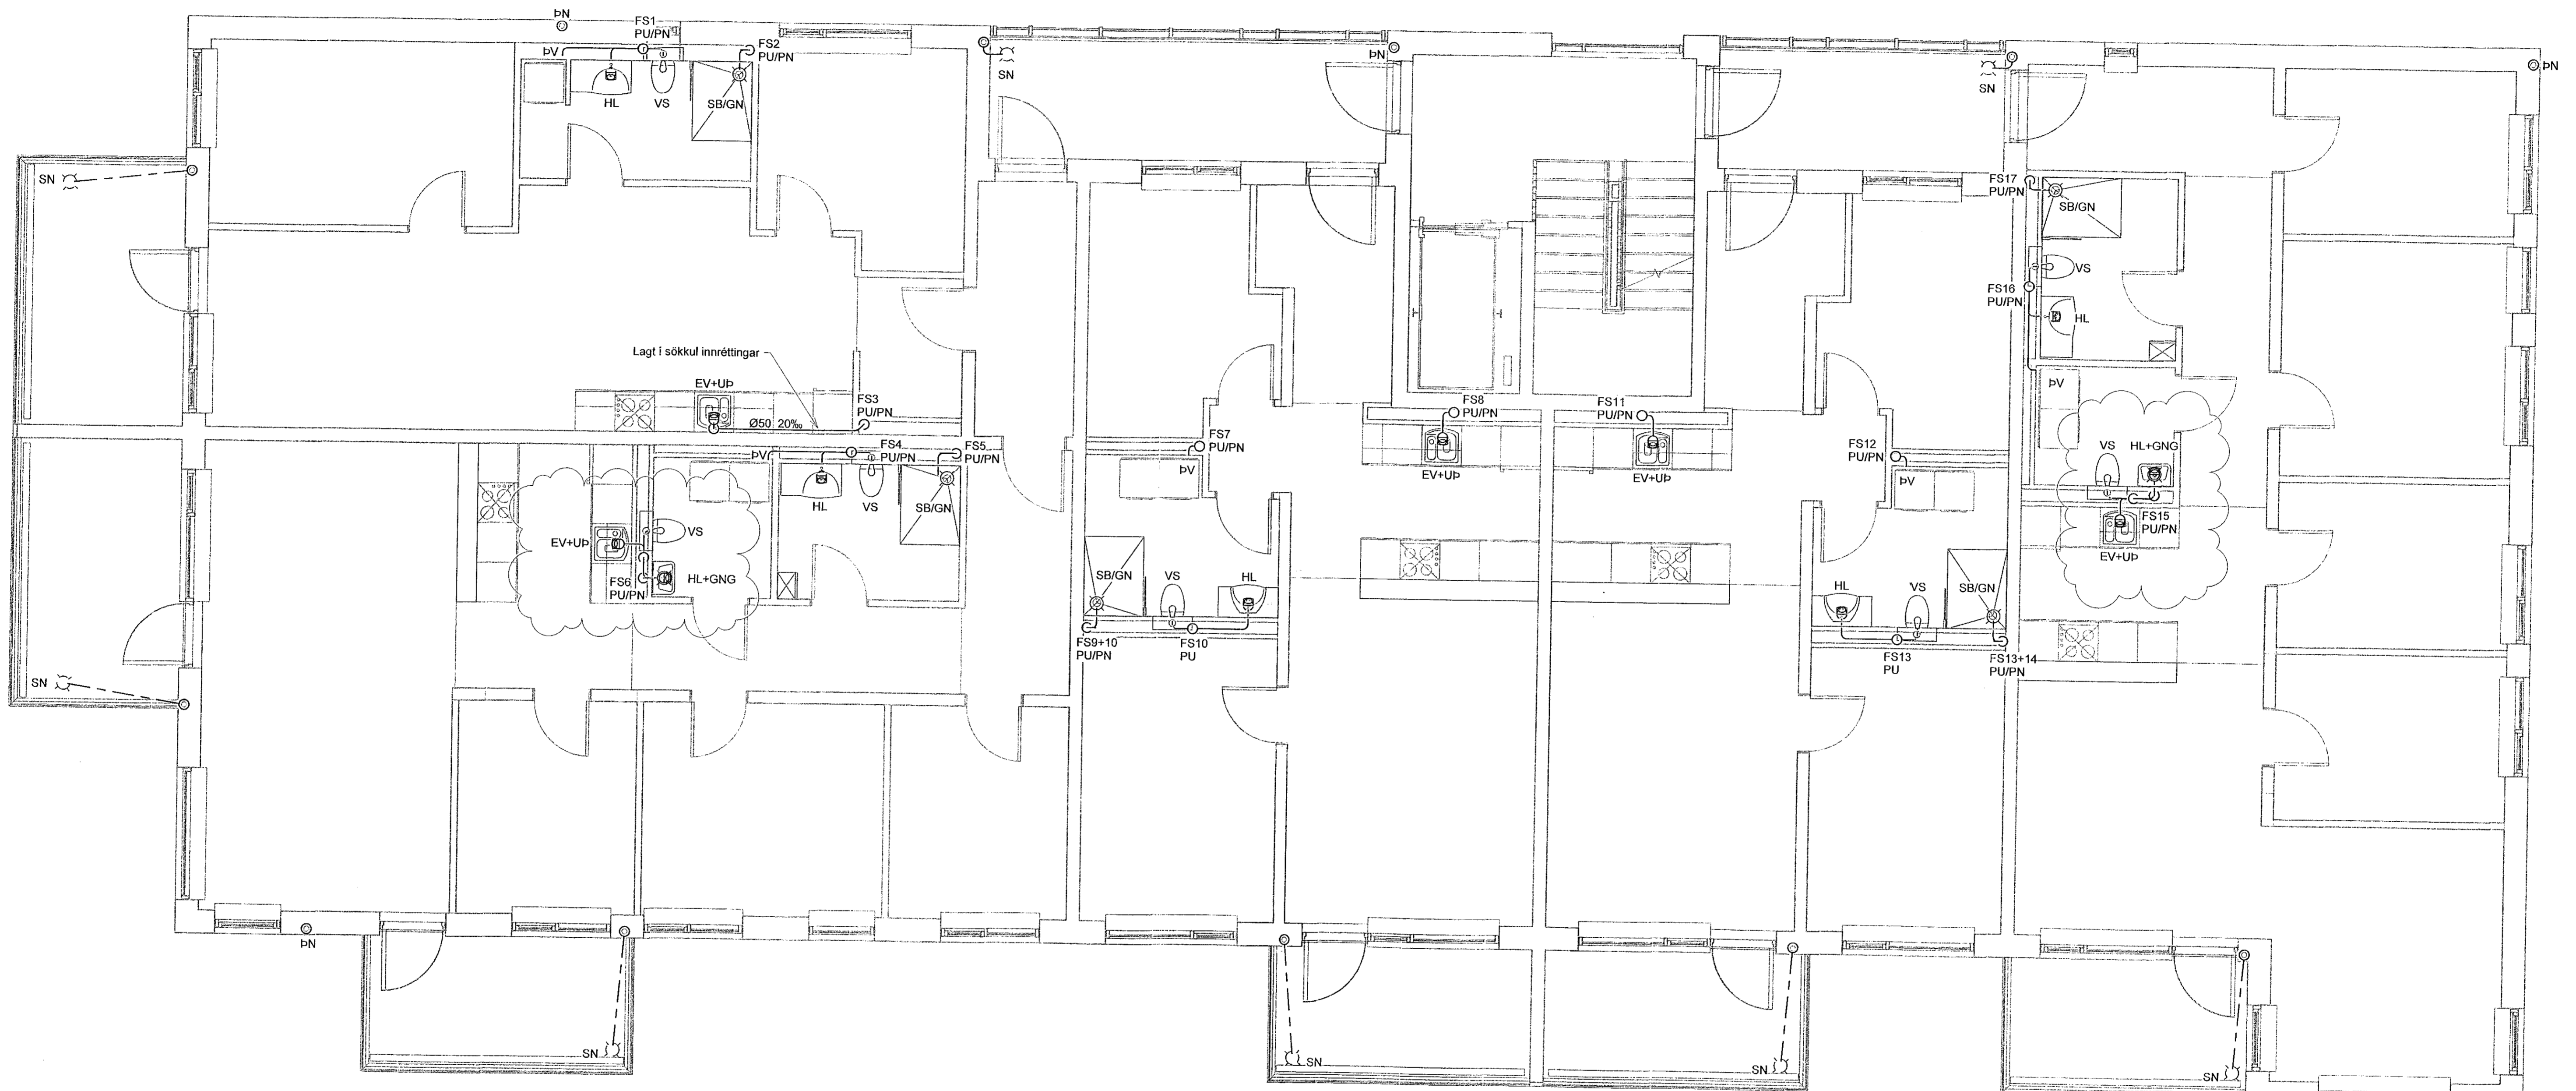


VERKFRÆÐISTOFA

NNE VERKFRÆÐISTOFA ehf
Hæðarnesti 6 - 201 Kópavogur Ísland
s. 899-3077 / 899-3577
kl. 400421-0470. nne@nne.is www.nne.is

HRINGHAMAR 21-25
221 HAFNARFJÖRÐUR
SÉRUPPDRETTIR PÍPULAGNIR Mhl. 01
FRÁRENSLI - 1.HÆÐ

Hönnun:	ALM	Verknúmer:	22012
Teiknað:	ALM	Mælikvarði:	1:50
Yfirfarið:	SJ	Dagsetning:	04.11.2022
Samþykkt:		Teikn.nr.:	P1-21
Hákon Órn Ómarsson Kl. 300577-3189	<i>Hóir</i>	Útgáfa:	2
Áritun hönnunarstjóra: Kristinn Ragnarsson Kl. 120944-2899	<i>Ra</i>	Útgáfa / Dagsetning aðaluppdráttar:	1/05.04.2022

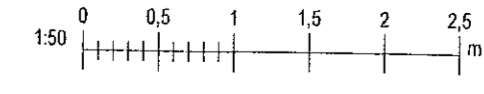

Plöt: 04/19/22

