
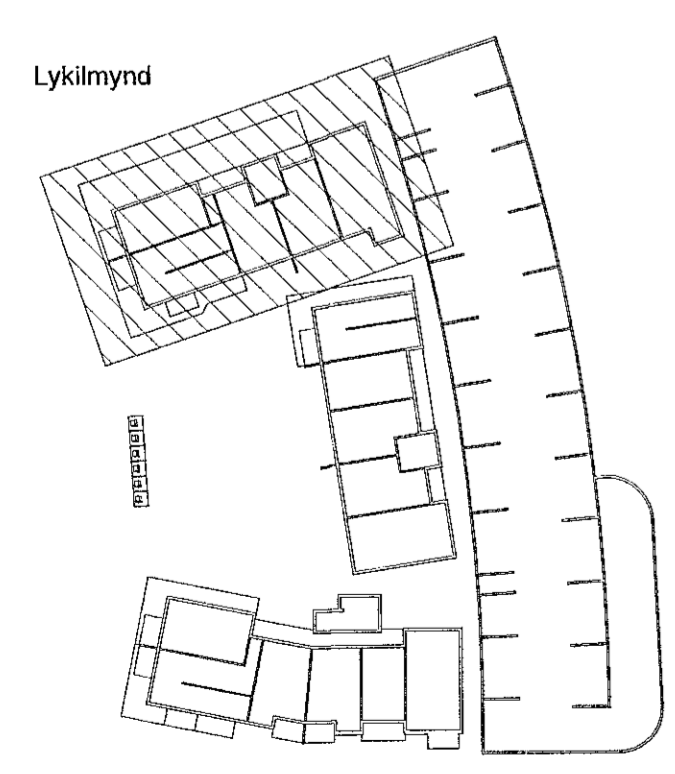


Útg.	Dags.	Lýsing	Nám
1	29.04.2022	FRUMÚTGÁFA	100
2	27.10.2022	GAUFNIBURFALL SETT INN Í DVÖTTAÐIS	100

Samþykkt þann  
03. jan. 2023  
Bh. byggingarfulltrúans í Hafnarfirði  
Róbert A. Róbertsson

SKÝRINGAR - FRÁRENSLI:  
 — SKÓLPLOGN  
 - - - - - REGNVATNSLOGN

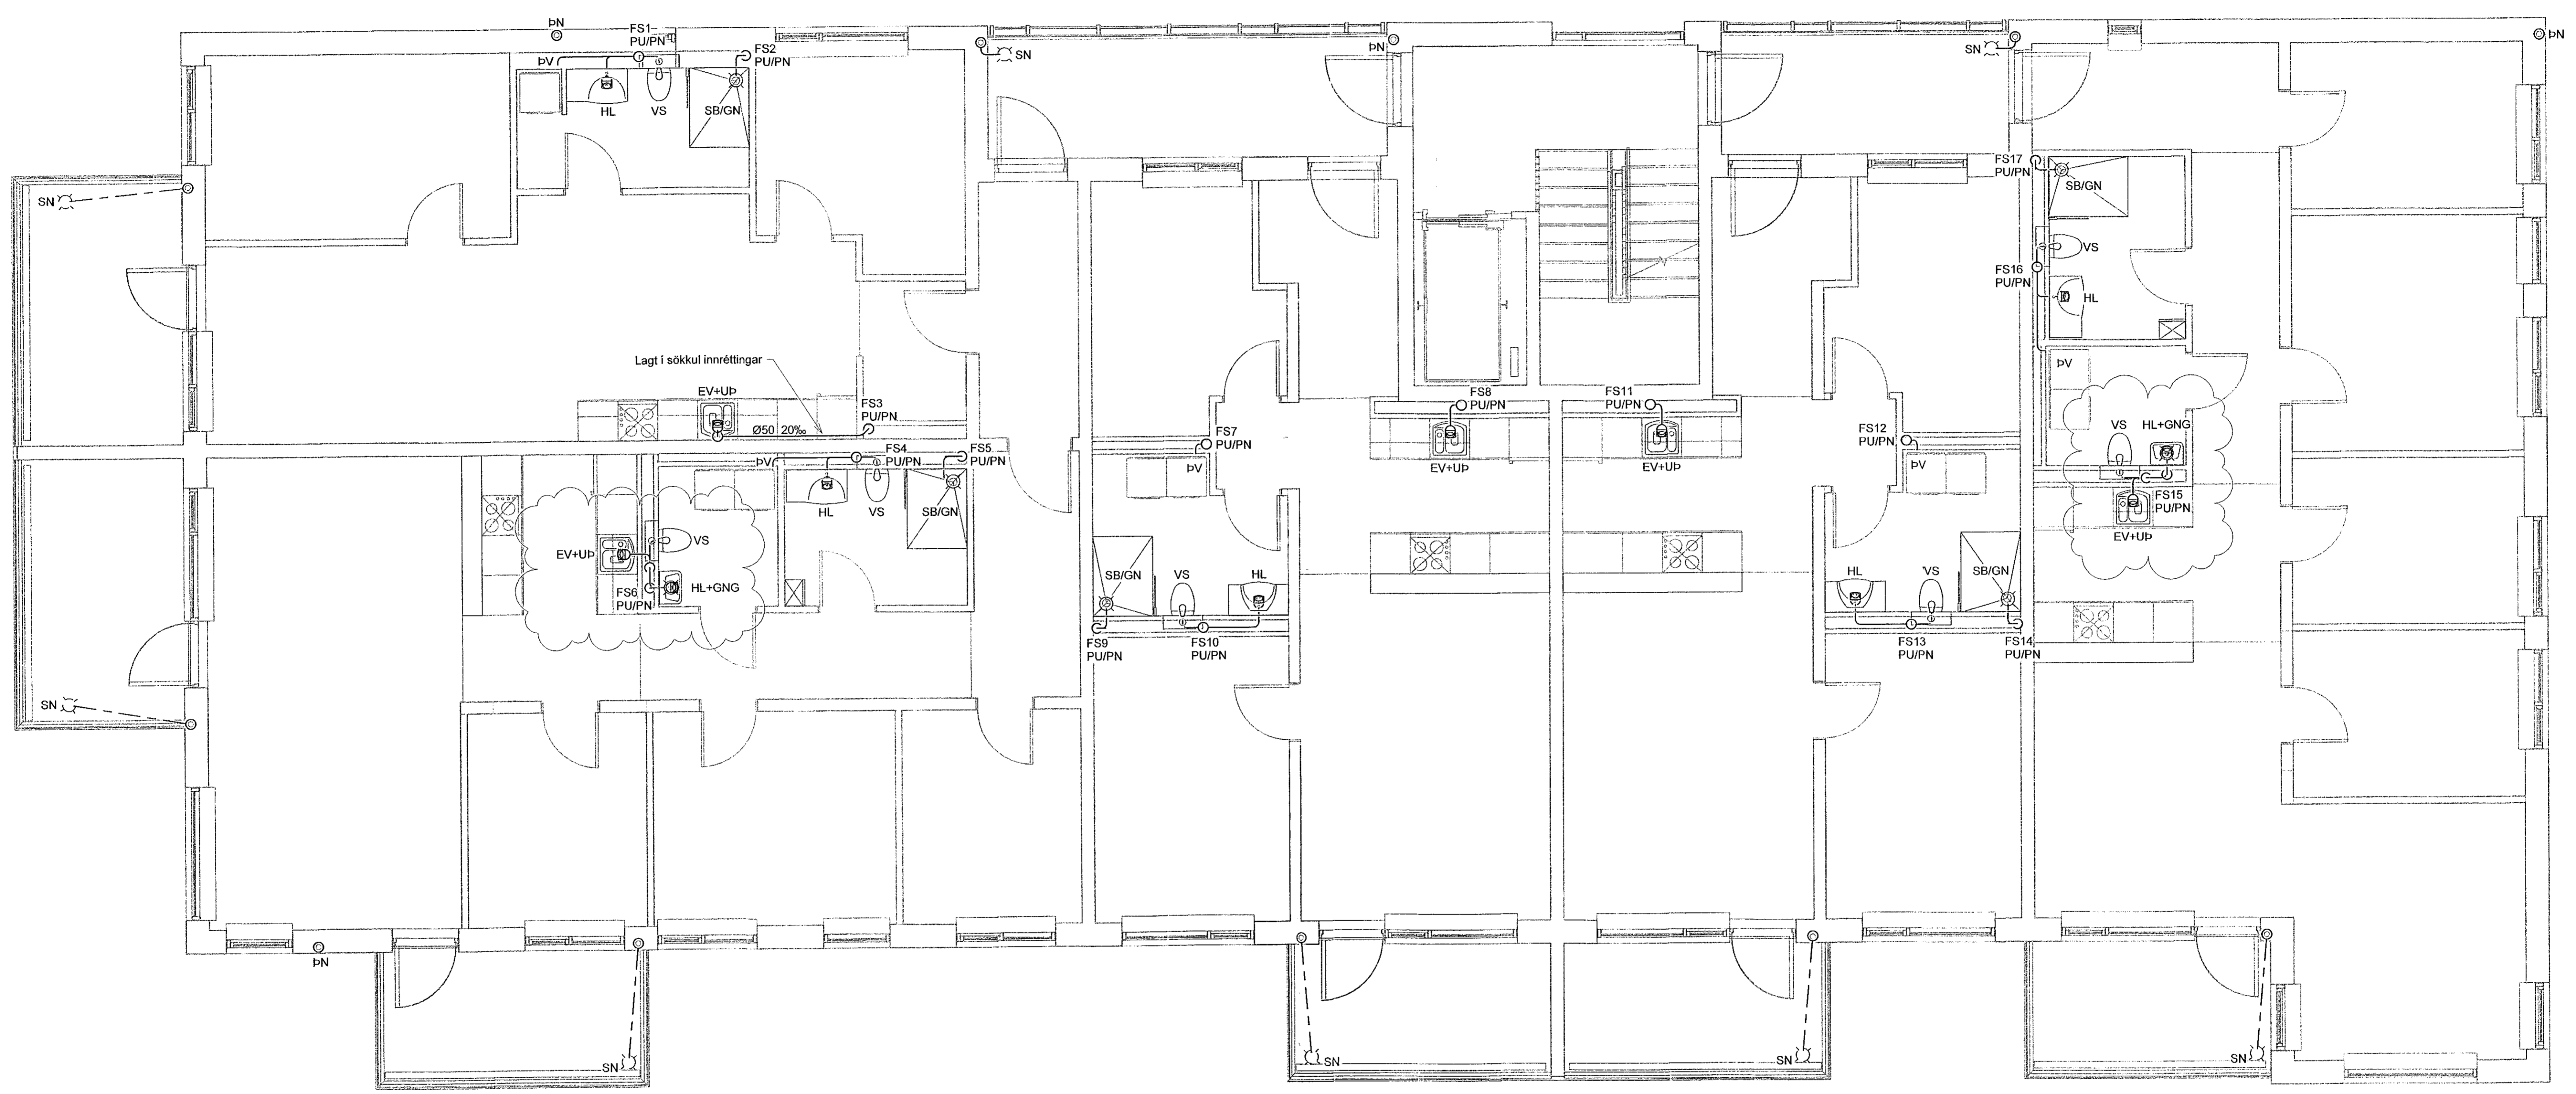

**VERKFRÆÐISTOFA**

NNE VERKFRÆÐISTOFA ehf  
 Heðmansíð 6 - 201 Kópavogur Ísland  
 s. 899-3077 / 899-3577  
 Kl. 460421-0470. nne@nne.is www.nne.is

**HRINGHAMAR 21-25**  
 221 HAFNARFJÖRÐUR  
 SÉRUPPDRETTIR PÍPULAGNIR. Mnl. 01  
 FRÁRENSLI - 2.HÆÐ

Hönnun:	ALM	Verkúmer:	22012
Teiknað:	ALM	Mælikvarði:	1:50
Yfirtaríð:	SJ	Dagsetning:	04.11.2022
Samþykkt:	Hákon Örn Ómarsson Kl. 300577-3189	Teikn.nr.:	P1-31
Áritun hönnunarsjóra:	Kristinn Ragnarsson Kl.120944-2699	Útgáfa:	2
Útgáfa / Dagsetning aðalþröðara: 105.04.2022			



File: 28.10.2022 13:11:38  
 Print: 04/13/22

Copyright © NNE Verkfræðistofa ehf. - Hönnun og skilríki eru einkaréttir höfundarinnar. Öll réttindi eru þessi.