
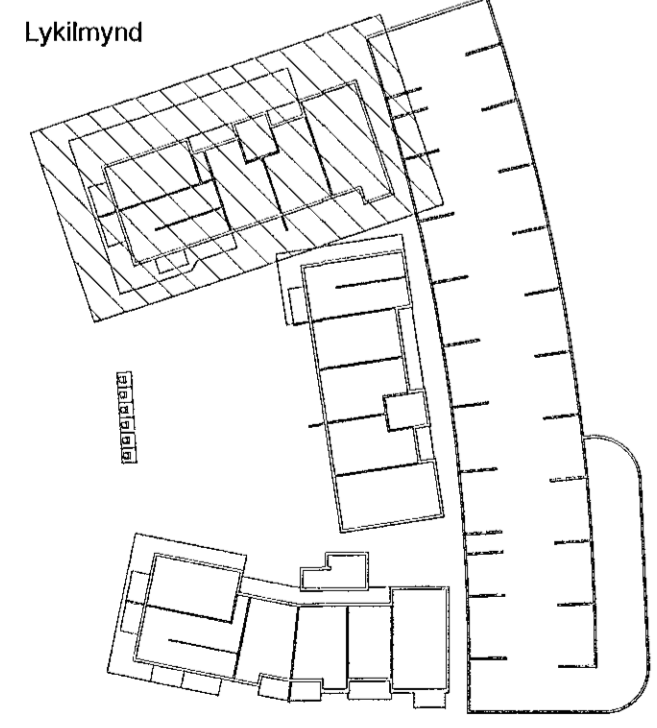


Útg.	Dags.	Lýsing	Nafn
1	29.04.2022	FRIMUTGÁFA	HÓO
2	27.10.2022	GÖLFNEURFÖLL SEIT INNÍ DVOTTARHÚS	HÓO

Samþykkt bann
03. jan. 2023
fh. byggingarfulltrúans í Hafnarlíði
Róbert A. Róbertsson

SKÝRINGAR - FRÆRENNSLI:

- SKÓLPLOGN
- - - - - REGNVATNSLOGN

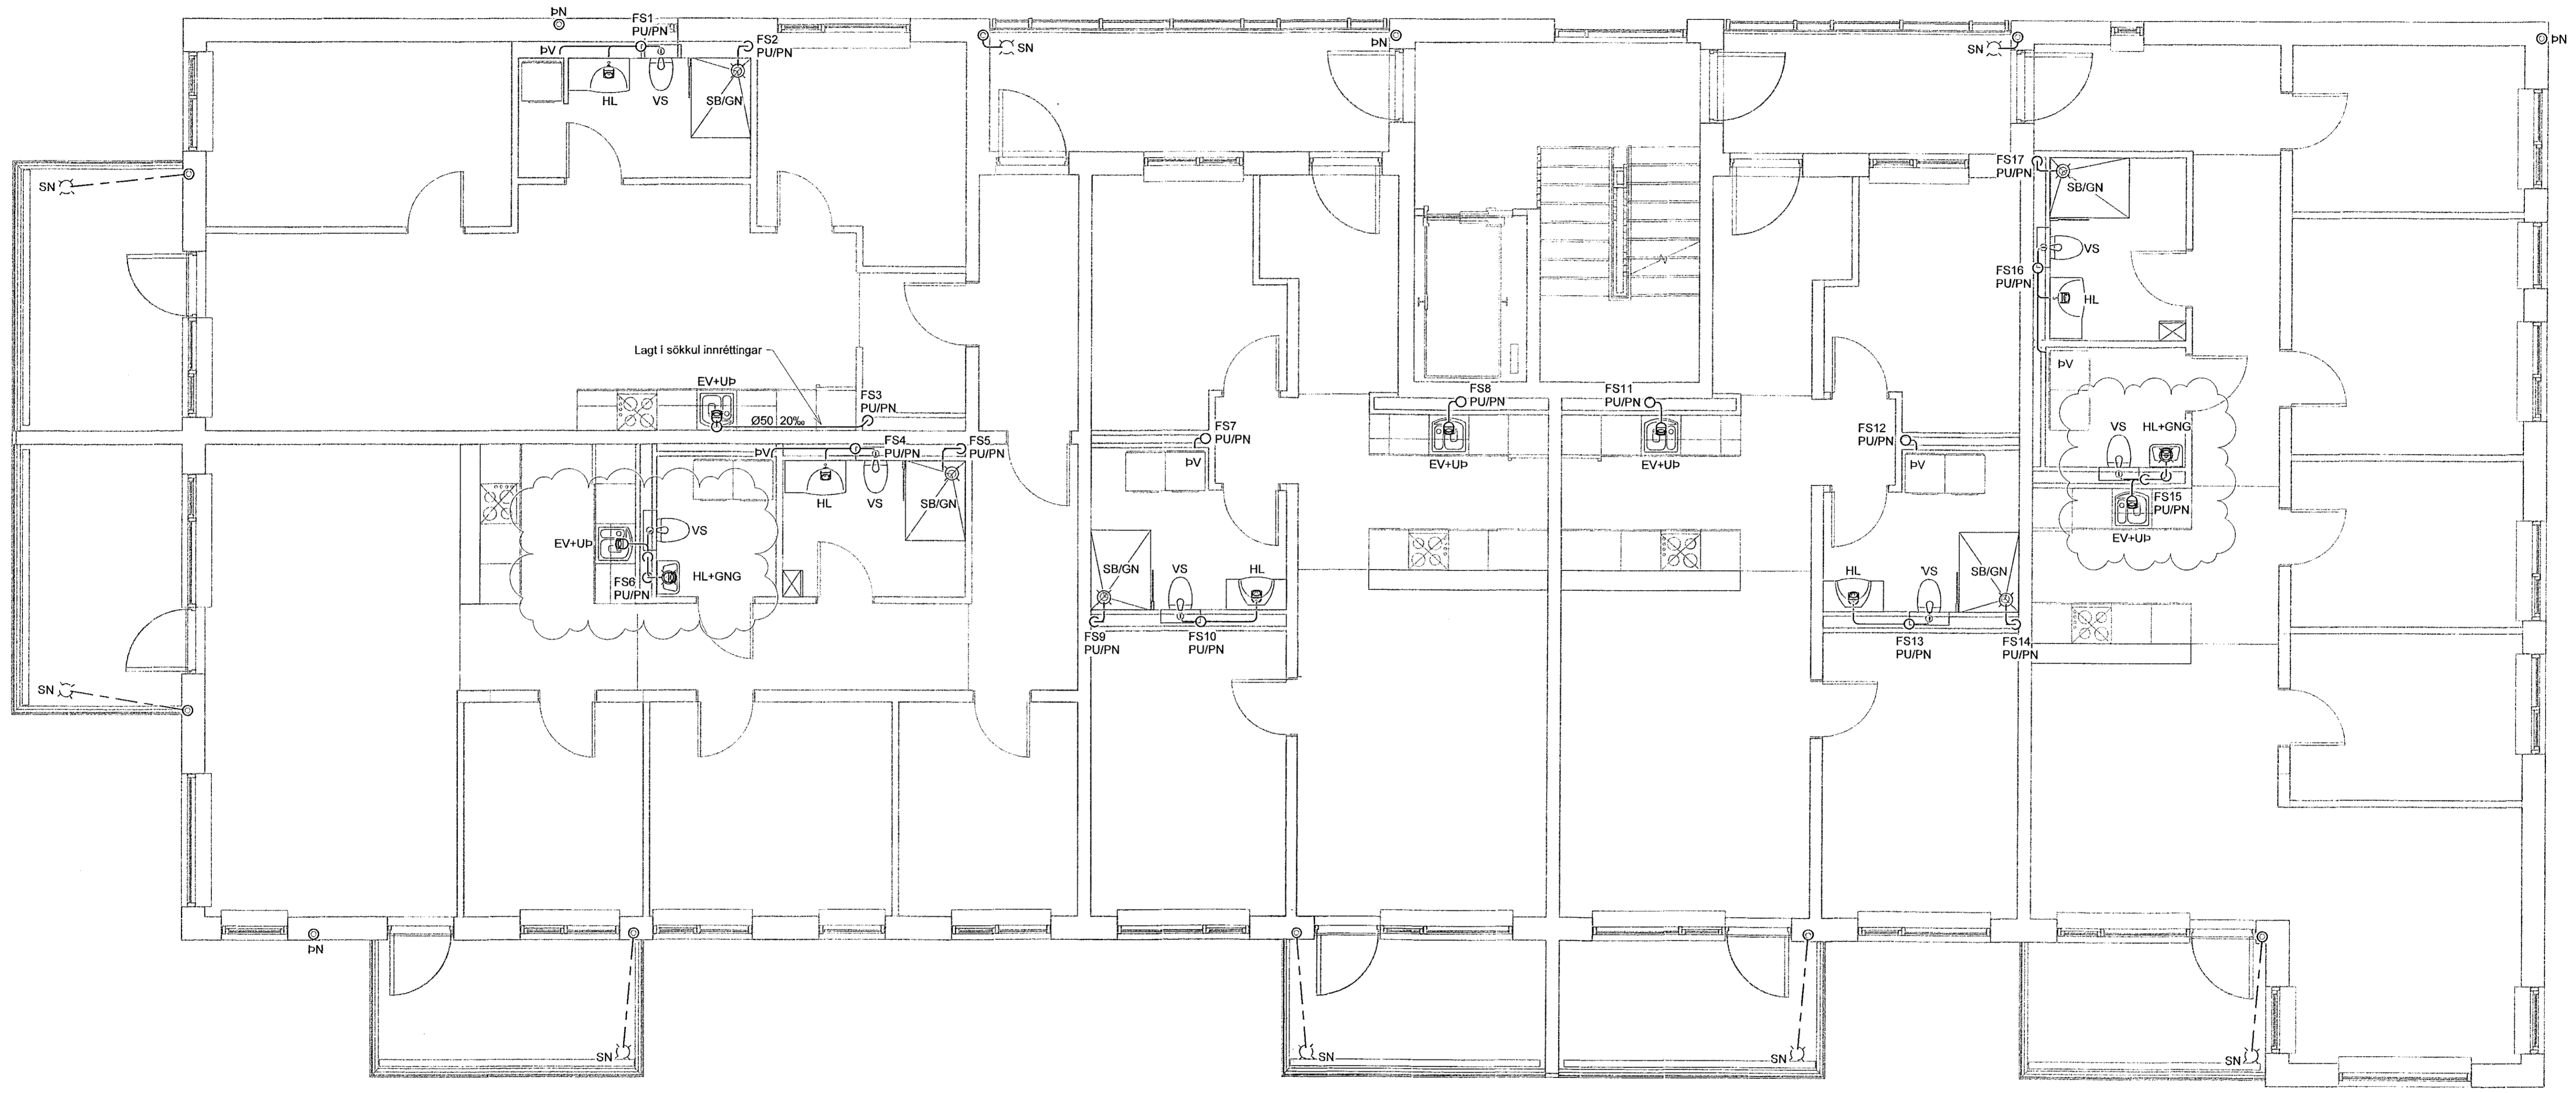

VERKFRÆÐISTOFA

NNE VERKFRÆÐISTOFA ehf
Hambarsíð 6 - 201 Kópavogur Ísland
s. 899-3077 / 899-3577
Kl. 460421-0470. nne@nne.is www.nne.is

HRINGHAMAR 21-25
221 HAFNARFJÖRDUR
SÉRUPPDRAETTIR PÍPULAGNIR Mnl. 01
FRÆRENNSLI - 3.HÆÐ

Hönnun:	ALM	Verkúmer:	22012
Teiknað:	ALM	Mælikvarði:	1:50
Yfirfarir:	SJ	Dagsetning:	04.11.2022
Samþykkt:	Hákon Ómarsson Kl. 300577-3189	Teikn.nr.:	P1-41
Áritun hönnunarstjóra:	Kristinn Ragnarsson Kl. 120944-2699	Útgáfa:	2
Útgáfa / Dregning / Aðaluppdráttur:	1/03-04/2022		



Blk. 04/3/22
Skr. 28.10.2022 15:13:38

