
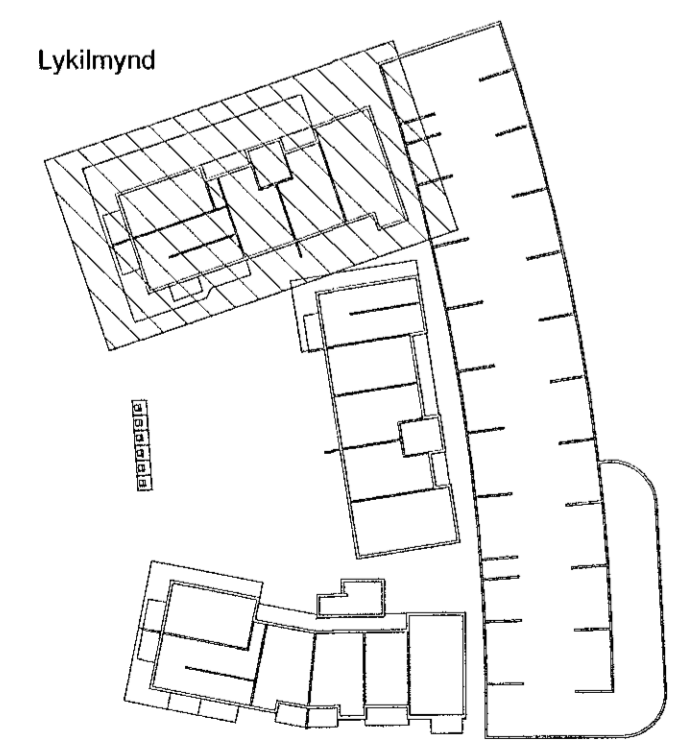


Útg.	Dags.	Lýsing	Nafn
1	29.04.2022	FRUMÚTGÁFA	HÓO
2	27.10.2022	GÖLFNÆRFRÖLL SETT INN Í ÞVOTTÁHUS	HÓO

Samþykkt þann
03. jan. 2023
fr. byggingarfulltrúans í Hafnarfríði
Robert A. Róbertsson

SKÝRINGAR - FRÁRENNSLI:
 ————— SKÓLPLOGN
 - - - - - REGNVATNSLÖGN

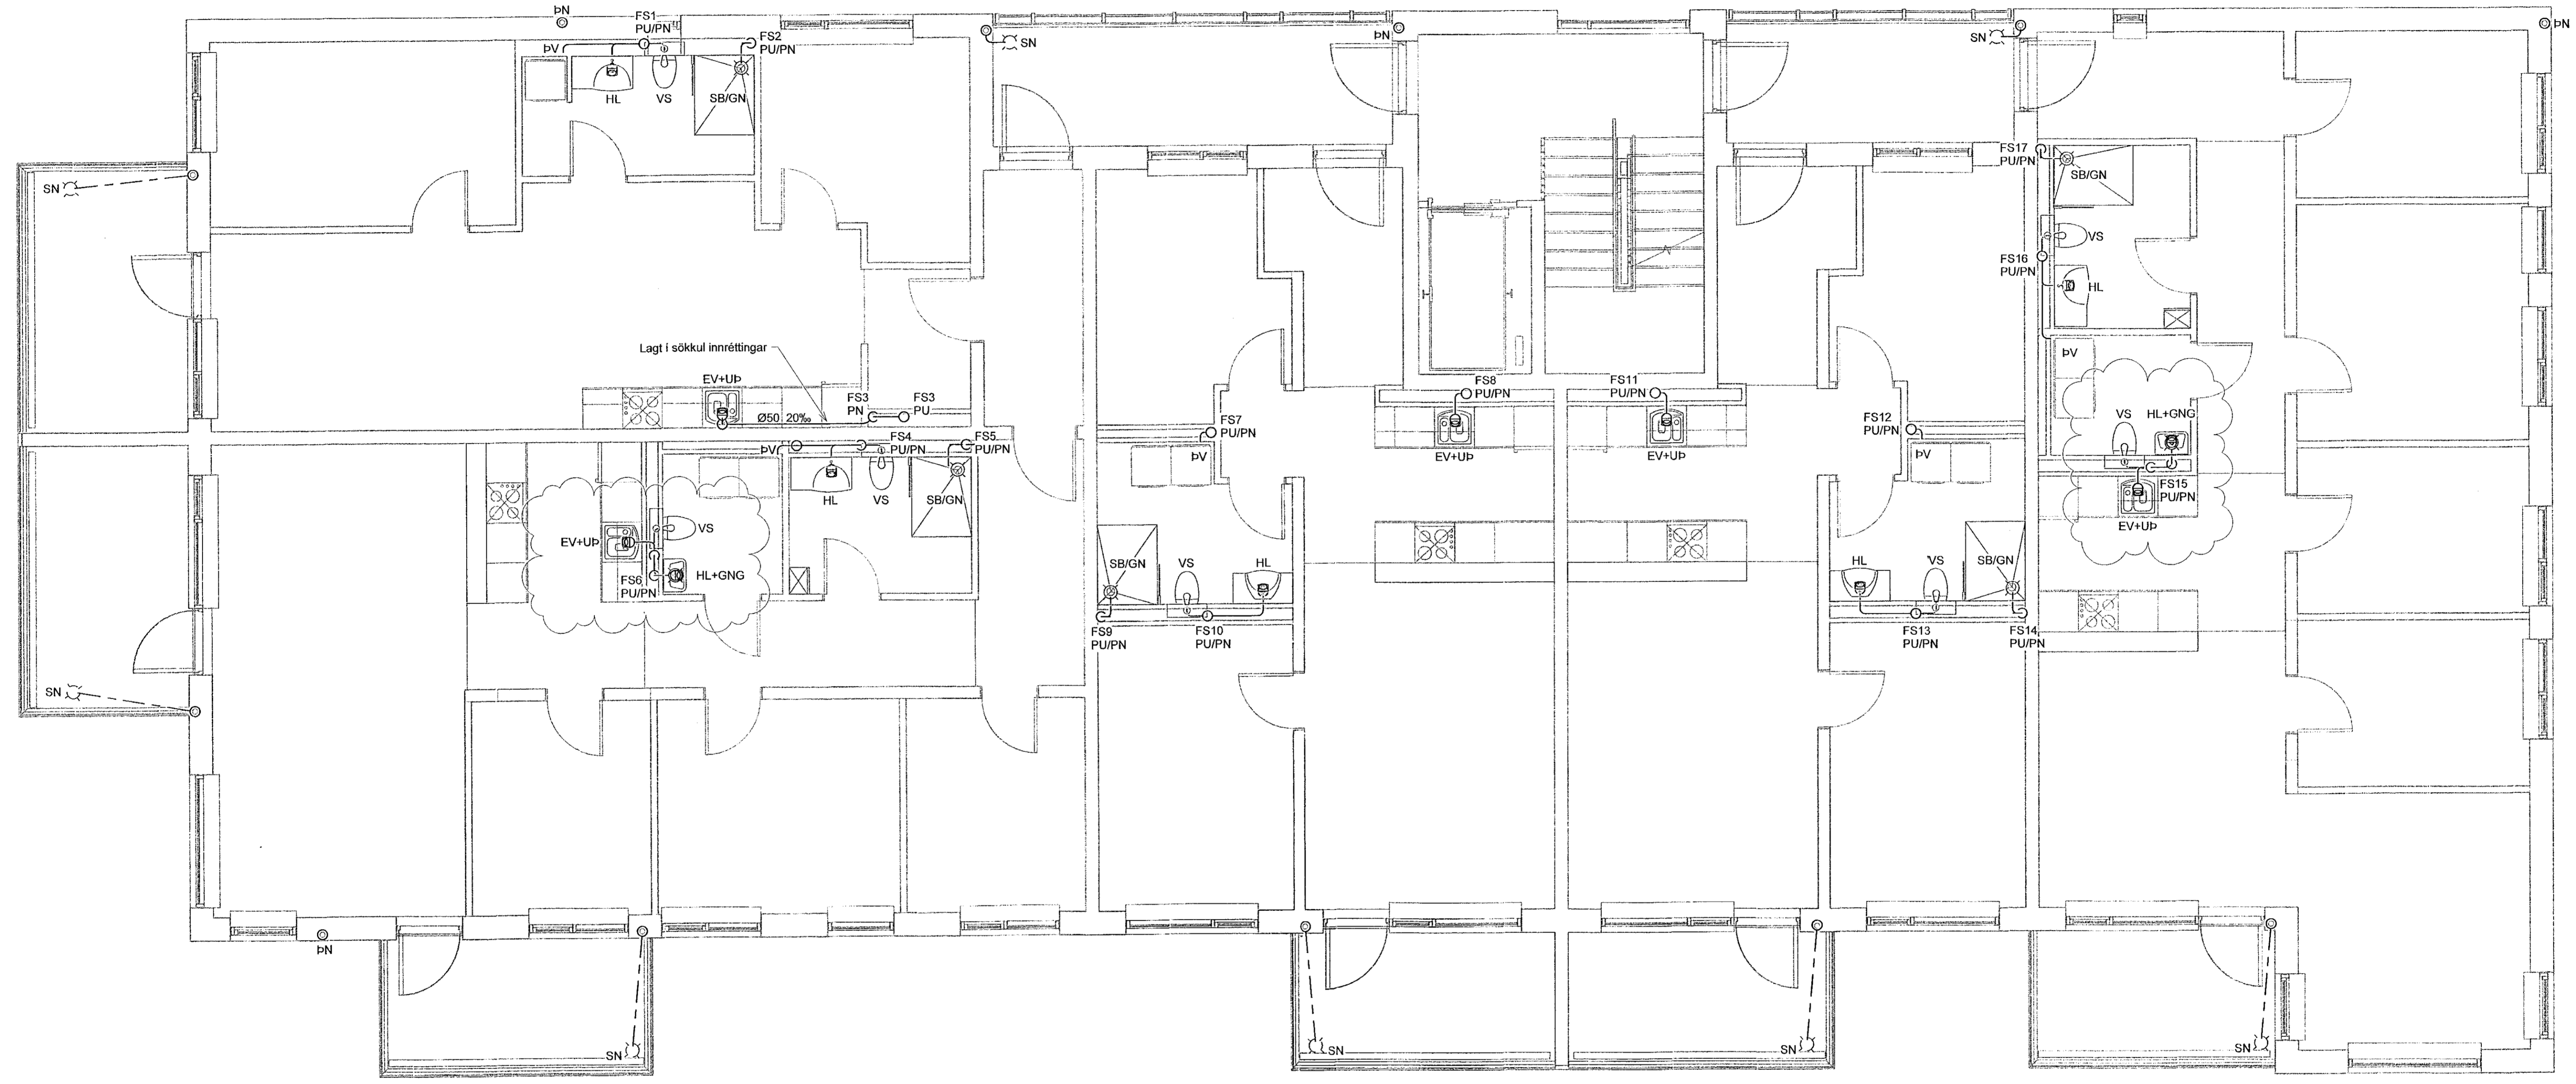


VERKFRÆDISTOFA

NNE VERKFRÆDISTOFA ehf
 Hæðarsíð 6 - 201 Kópavogur Ísland
 s. 599-3077 / 599-3577
 KL 400421-0470, nne@nne.is www.nne.is

HRINGHAMAR 21-25
 221 HAFNARFJÖRÐUR
 SÉRUPPDRETTIR PÍPULAGNIR Mhl. 01
 FRÁRENNSLI - 4.HÆÐ

Hönnun:	ALM	Verknúmer:	22012
Teiknað:	ALM	Mælikvæði:	1:50
Yfirfarið:	SJ	Dagsetning:	04.11.2022
Samþykkt:		Teikn.nr.:	P1-51
Hákon Óm Ómarsson KL 300577-3189		Útgáfa:	2
Áritun hönnunarstjóra: Kristinn Ragnarsson KL 120944-2699			

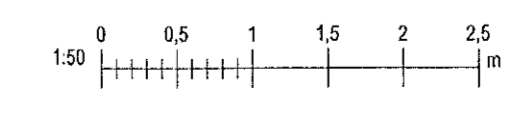

Útgáfa / Dagsetning skrárþýðtra: 105.04.2022

Save: 28.10.2022 13:11:41
 Print: 04/03/22
 Skrá: M:\AVR\22\2012 - Hringhamar 25B\02 DESIGN\02 P - PÍPULAGNIR\1_Hringhamar 21-25_Frärenslí 2023.rvt

A1 Copyright © NNE Verkefnaustofa ehf. - Hönnuðar skráir eru alinn sett í háltingum - Félöðun er það skriflegu samþykki