
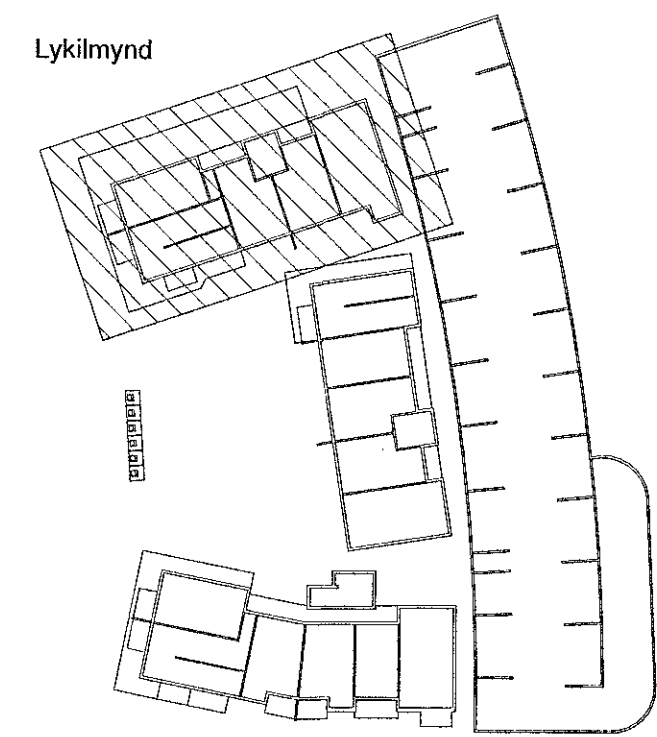


Útg.	Dags.	Lýsing	Nafn
1	29.04.2022	FRUMTÝGÁFA	HÓÓ
2	27.10.2022	GÖLFNDURFÖLL SETI INN Í ÞVOTTAIÚS	HÓÓ

Samþykkt þann
03. jan. 2023
 Hl. byggingarfulltrúanna í Hafnarfirði
 Róbert A. Róbertsson

SKÝRINGAR - FRÆRENNSLI:

- SKÓLPLÖGN
- REGNVATNSLÖGN

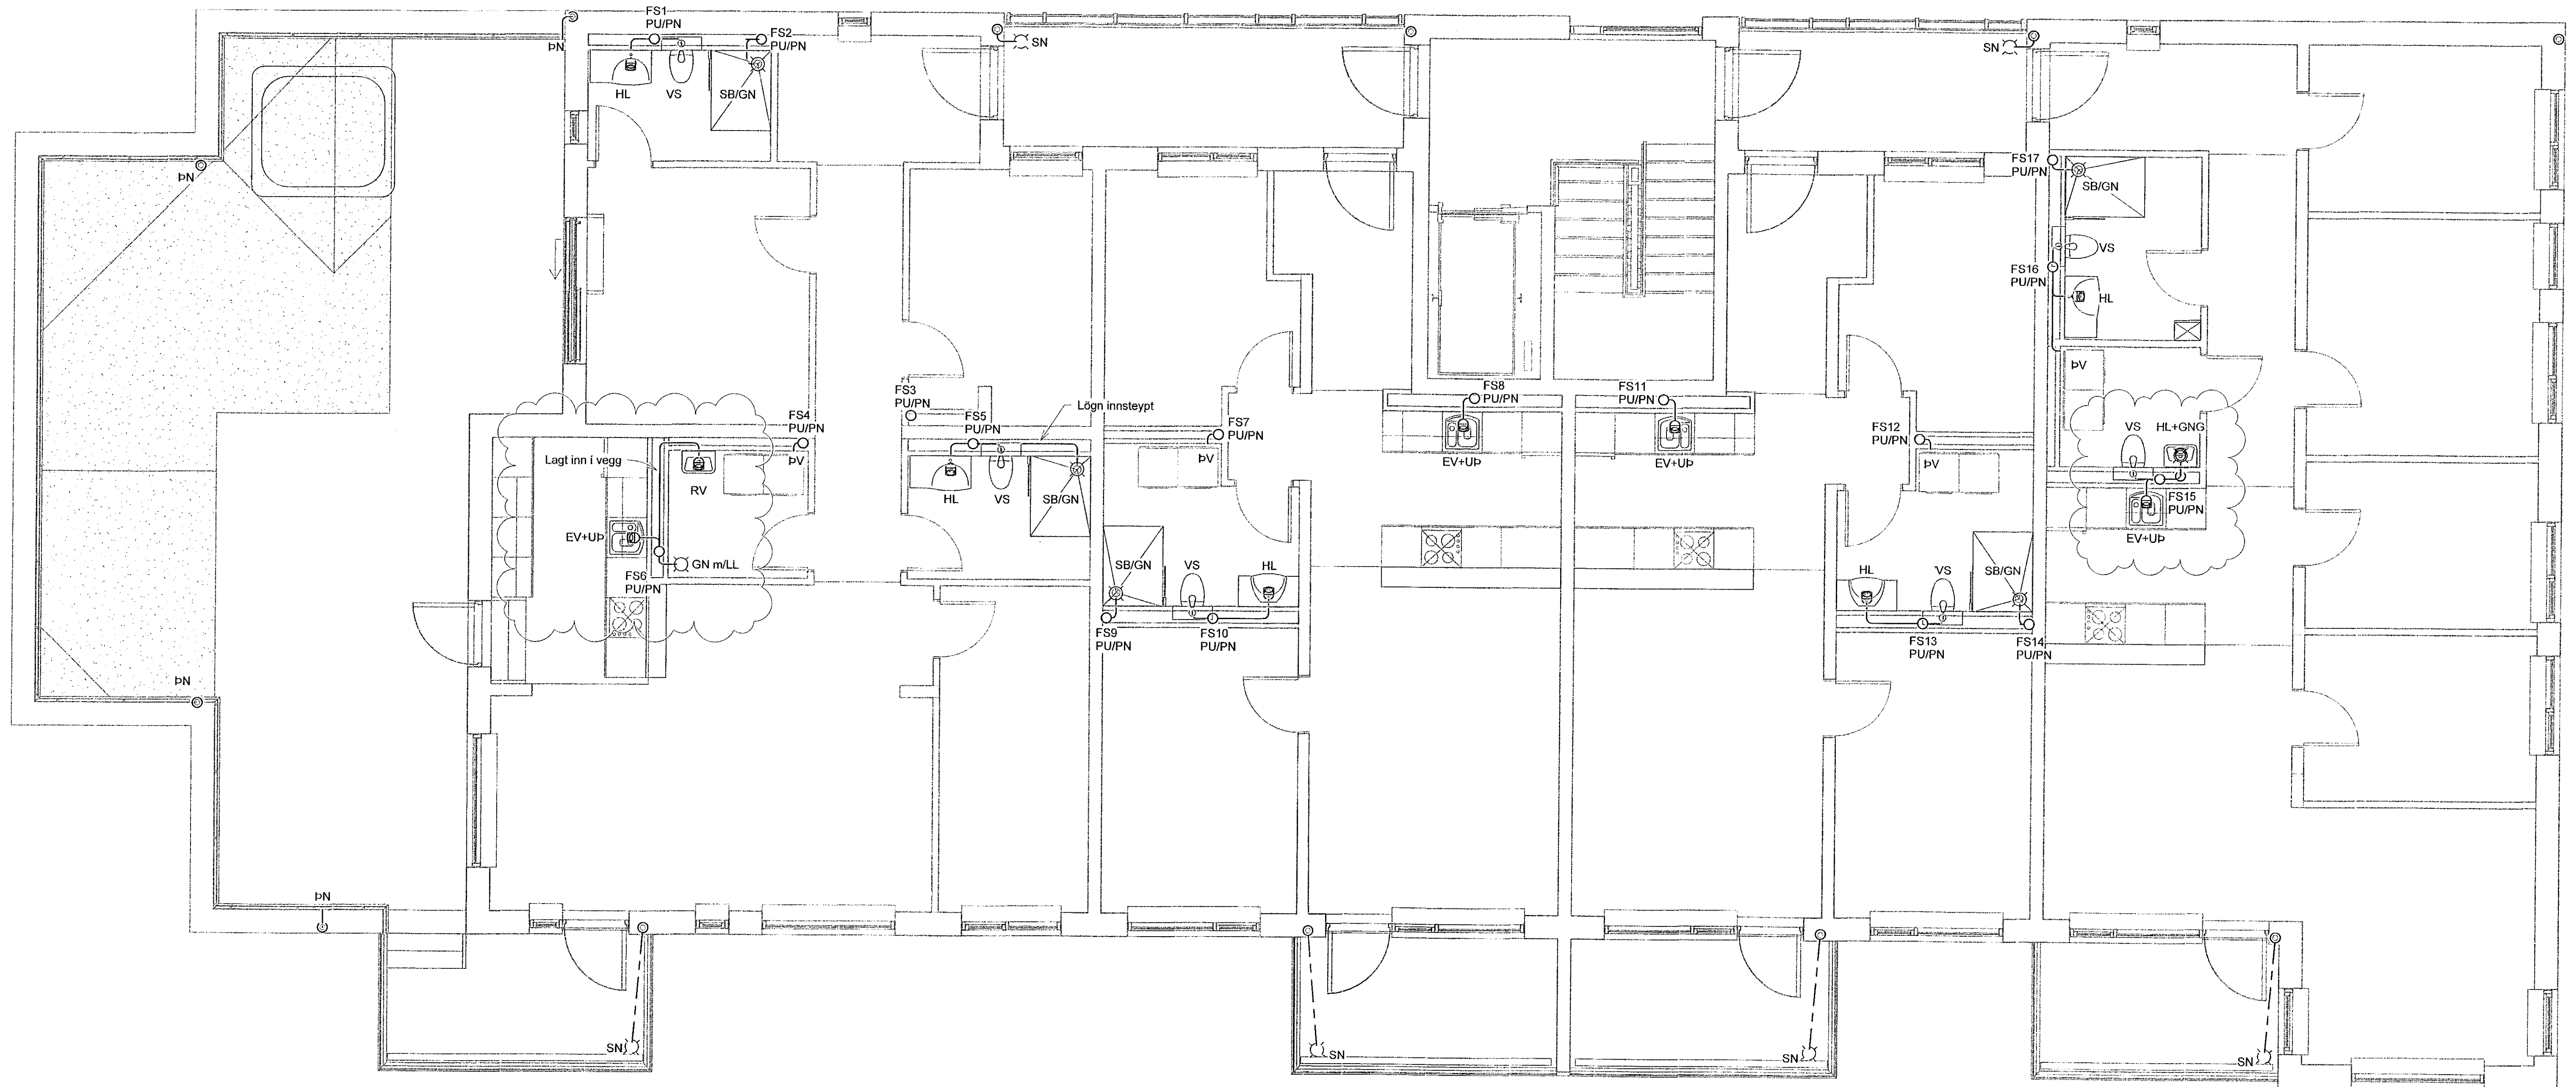


VERKFRÆÐISTOFA

NNE VERKFRÆÐISTOFA ehf
 Haðaland 6 - 201 Kópavogur Ísland
 Sí. 859-3077 / 899-3577
 KL 460421-0470, nne@nne.is www.nne.is

HRINGHAMAR 21-25
 SÉRUPPRÆTTIR PÍPULAGNIR Mhl. 01
 FRÆRENNSLI - S.HÆÐ

Hönnun:	ALM	Verknúmer:	22012
Teknað:	ALM	Mælikvarði:	1:50
Yfirfarir:	SJ	Dagsetning:	04.11.2022
Samþykkt:		Tekn.nr.:	P1-61
Hákon Örn Ómarsson KL 300577-3189	<i>Hó</i>	Útgáfa:	2
Áritun hönnunarstjóra: Krislinn Ragnarsson KL 120944-2699	<i>R</i>		

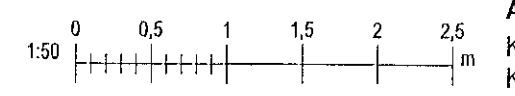

Skv: 28.10.2022 13:14:42

Copyright © NNE Verkefnaustofa ehf. - Hringhamar 21-25. All rights reserved. - Þessi mynd er með skráðu samþykki