


Útg.	Dags.	Lýsing	Nafn
1	29.04.2022	FRUMTÚGAFA	HÓO
2	27.10.2022	GÖLFNEURFÖLL SETT INN Í ÞVOTTAHÚS	HÓO

Samþykkt þann
03. jan. 2023
íh. byggingarfulltrúans í Hafnarfirði
Róbert A. Róbertsson

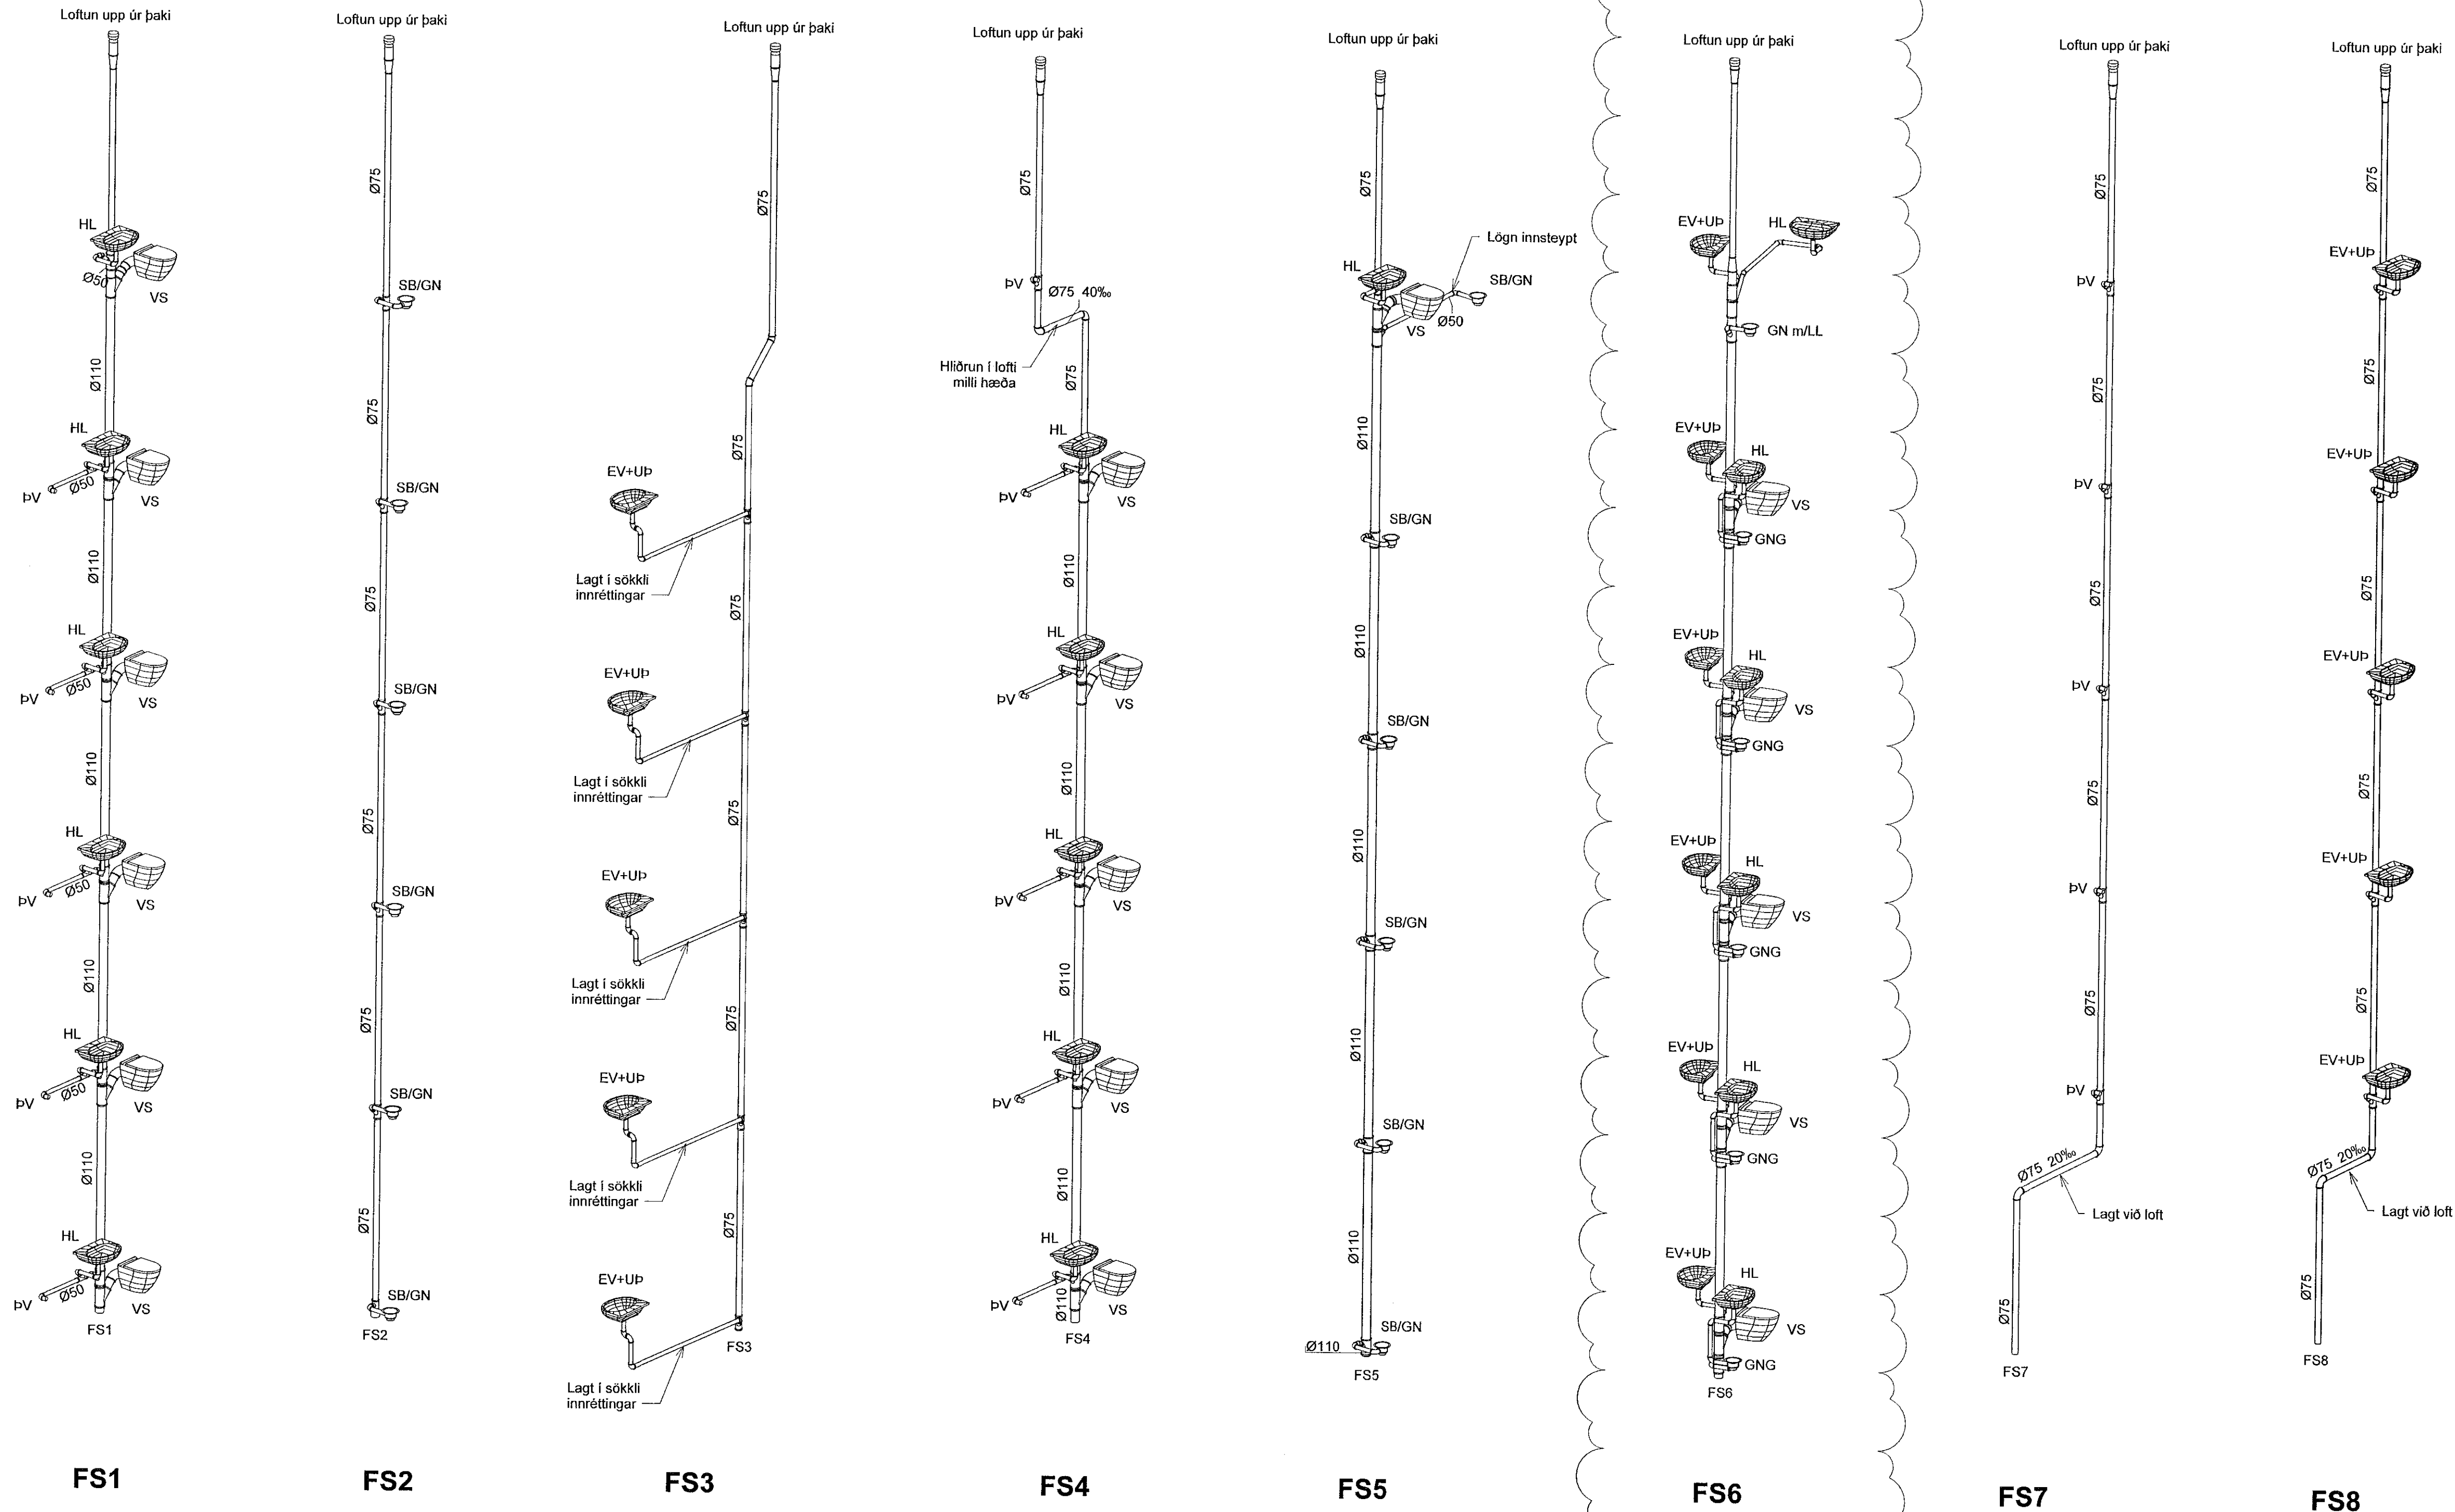


VERKFRÆÐISTOFA
NNE VERKFRÆÐISTOFA ehf
Hæðarnámi 6 - 201 Kópavogur Ísland
Sí. 599-3077 / 899-3577
Kl. 460421-0470. nne@nne.is www.nne.is

HRINGHAMAR 21-25
221 HAFNARFJÖRÐUR
SÉRUPPDRAETTIR PÍPULAGNIR MÍN. 01
FRÆNNISLI - RÚMMYNDIR

Hönnun:	ALM	Verknúmer:	22012
Teiknað:	ALM	Mælikvarði:	1:50
Yfirarið:	SJ	Dagsetning:	04.11.2022
Samþykkt:	Hákon Óm Ómarsson Kl. 300577-3189	Teikn.nr.:	P1-101
Áritun hönnunarstjóra:	Kristlinn Ragnarsson Kl. 120944-2699	Útgáfa:	2

Útgáfa / Dagsetning skiluppdráttar: 1/05.04.2022

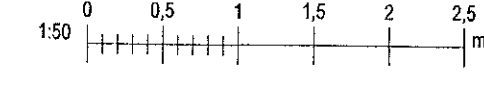

Próf: 04/11/22
Skrá: 29.10.2022 15:15:45

Copyright © NNE Verkfræðistofa ehf - Hönnunir skráar af sjálfum sér í stafrænum - Pípuáritun er hluti af byggingarritunum