


Útg.	Dags.	Lýsing	Nafn
1	29.04.2022	FRUMDRAFA	HÖO
2	27.10.2022	GÖLFNIBURFOLL SETT INN Í ÞVOTTAHÚS	HÖO

Samþykkt þánn
03. jan. 2023
fr. byggingarfulltrúans í Hafnarfirði
Róbert A. Róbertsson

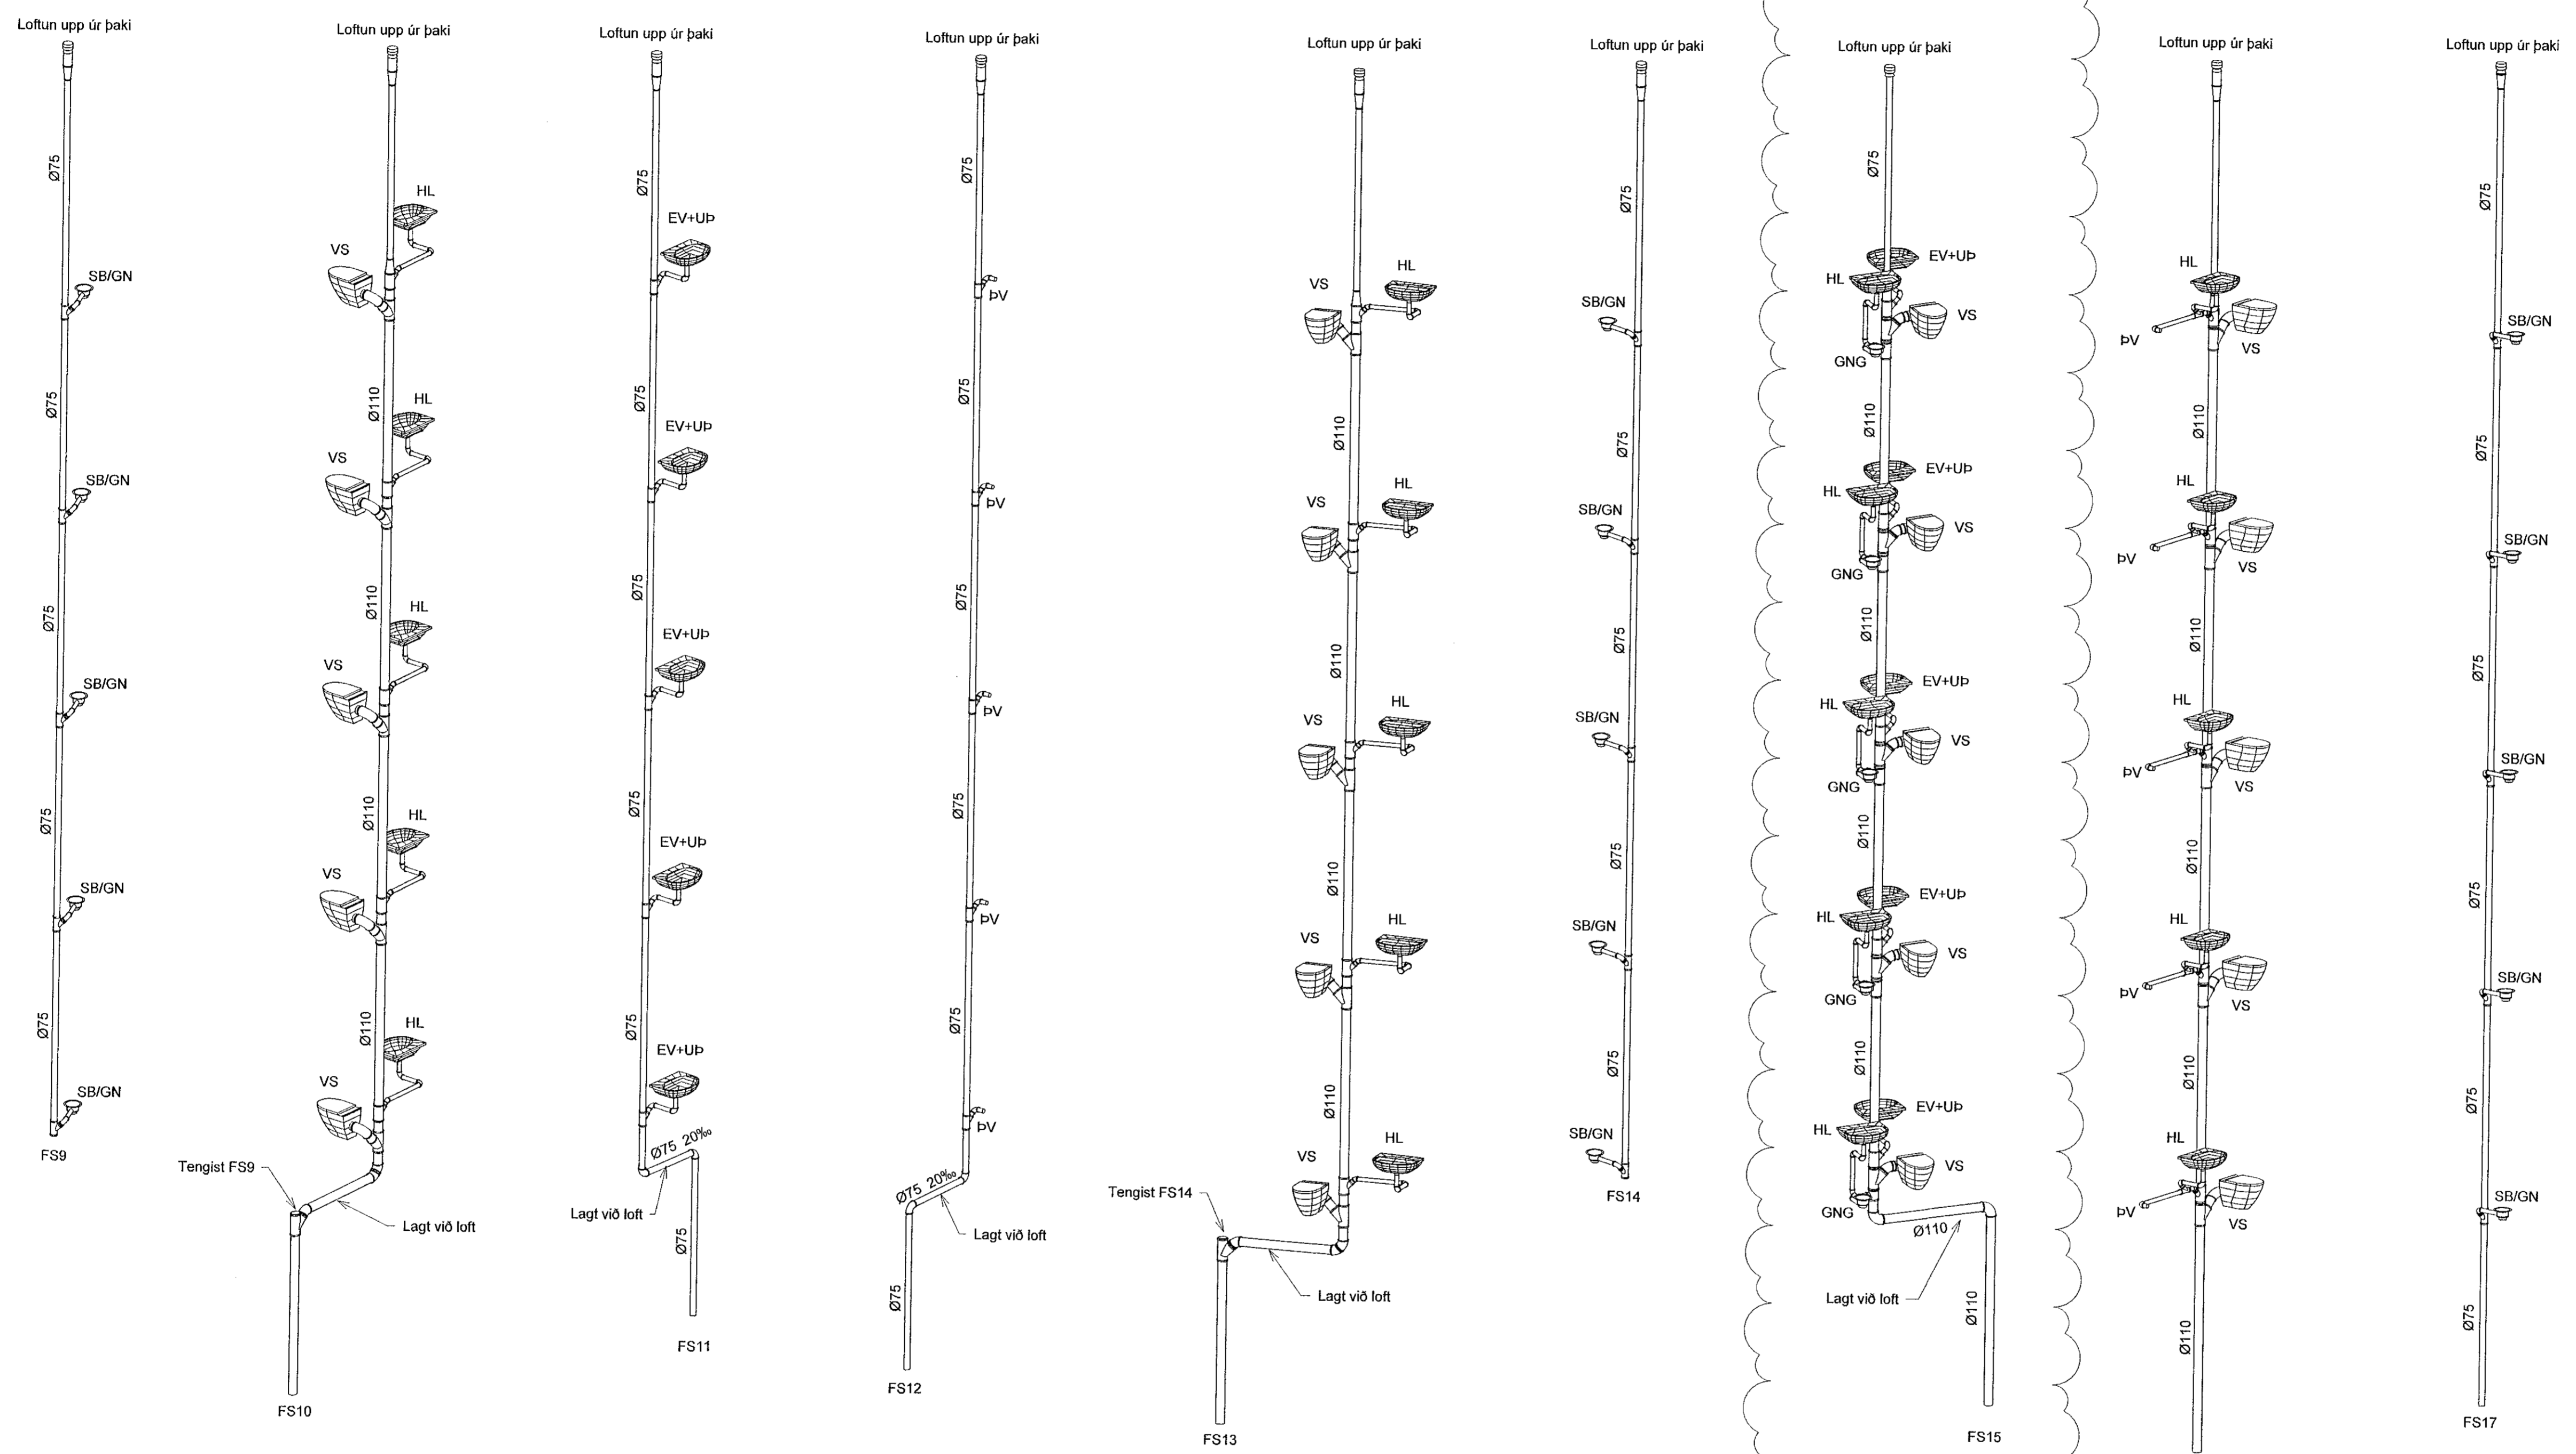


FS9 FS10 FS11 FS12 FS13 FS14 FS15 FS16 FS17

VERKFRÆÐISTOFA
NNE VERKFRÆÐISTOFA ehf
Hæðamiaki 6 - 201 Kópavogur Ísland
s. 899-3077 / 899-3577
Kl. 450421-0470. nne@nne.is www.nne.is

HRINGHAMAR 21-25
221 HAFNARFJÖRÐUR
SÉRUPPDRETTIR PÍPULAGNIR Mhl. 01
FRÆRENNSLI - RÚMMYNDIR

Hönnun:	ALM	Verknumér:	22012
Teiknað:	ALM	Mælikvarði:	1:50
Yfirarið:	SJ	Dagsetning:	04.11.2022
Samþykkt:		Teikn.nr.:	P1-102
Hákon Óm Ómarsson Kl. 300577-3189		Útgáfa:	2
Áritun hönnunarstjóra: Kristín Ragnarsdóttir Kl.120944-2699		Útgáfa / Dagsetning aðaluppdráttar:	10.04.2022

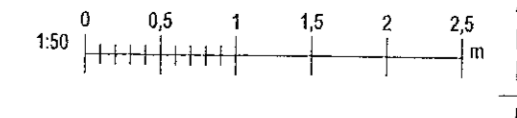

Plan: 041102
Date: 28.10.2022 13:14:49

Copyright © NNE Verkefnaástoða ehf. - Hönnuðir skilar sér alllan rétt á teikningum - Framhúðun er háð svillingi samþykki