


Samþykkt þann  
03. jan. 2023  
fr byggingerfulltrúans í Hafnarfirði  
Róbert A. Róbertsson

**ATH!**  
ALMENNAR SKÝRINGAR SJÁ TEKN. B001  
BENDING VEGGJA NEMA ANNAD SÉ TEKID FRAM:  
180/200mm ÞYKKIR: TVÖFALT NET K10c200 LÓDRÉTT OG K10c250 LÁRÉTT  
120/150mm ÞYKKIR: INNVEGGIR: EINFALT NET K10c200 LÓDRÉTT OG K10c200 LÁRÉTT  
JÄRNUN KRINGUM OP ER SKV SKÝRINGARBLAD  
I INNVEGGJUM KOMA 2K12 I VEGGENDA  
SÉU JÄRNABAKKAR NOTAÐIR I STAÐ VINKLA/U-LYKKJA SKULU ÞEIR VALDIR PANNIG AD JÄRNAMAGNID SÉ ÞAD SAMA.  
KJARNABORA/SAGA MÄ FYRIR LÖGNUM EF EKKI HEFUR VERID GERT FYRIR ÞEIM I UPPSTEYPU.  
LAGNAGÖT SJAST Ä LAGNATEKNINGUM.  
YFIRFARA SKAL ALLAR MÄLSETNINGAR OG HÄDARKÖTA M.T.T TEKNINGA ARKITEKTA OG GERA HÖNNUDUM VIDVART EF MISREMI FINNST.

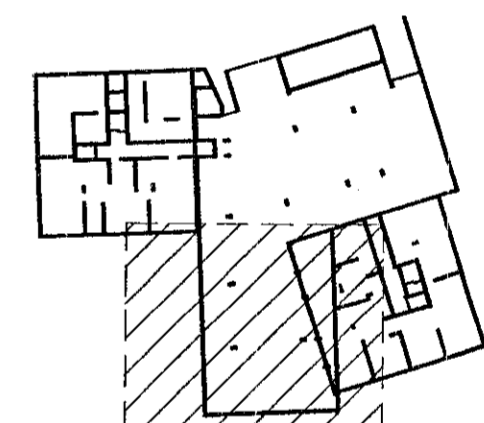

**LYKILMYND**

Hönnunarstjóri Örn Arnason kt: 0899557-49

Breytingar			
NR.	DAGS.	BREYTING	SP.
1	16.08.2022	Frumútgáfa	HÓÓ
2	17.11.2022	REYKLOSUNARÖP	HÓÓ

**VERKFRÆÐISTOFA**

NNE Verkefrafæðistofa ehf. hl. 460421-0470  
HÉDASMÁRI 6, 201 KÖPVAÐGUR  
hoo@nne.is, S: 8993577(HÓÓ)/8993077(SAO)


SAMÞYKKT Hákon Örn Arnason 300577-3189

VERK  
HRINGHAMAR 35-37  
HAFNARFJÖÐUR  
TEKNING  
BURÐARVIRKI  
GRUNNMYND  
VEGGIR OG LOFTAPLATA KJALLARA

HANNAÐ	TEKNAÐ	YFIRFARAÐ	MÆLKVAFERÐI
HÓÓ	HÓÓ	SAO	1:50

DAGS. 17.11.2022 VERK NR. 22005 TEKNING NR. B112 ÚTGÁFA NR. 2


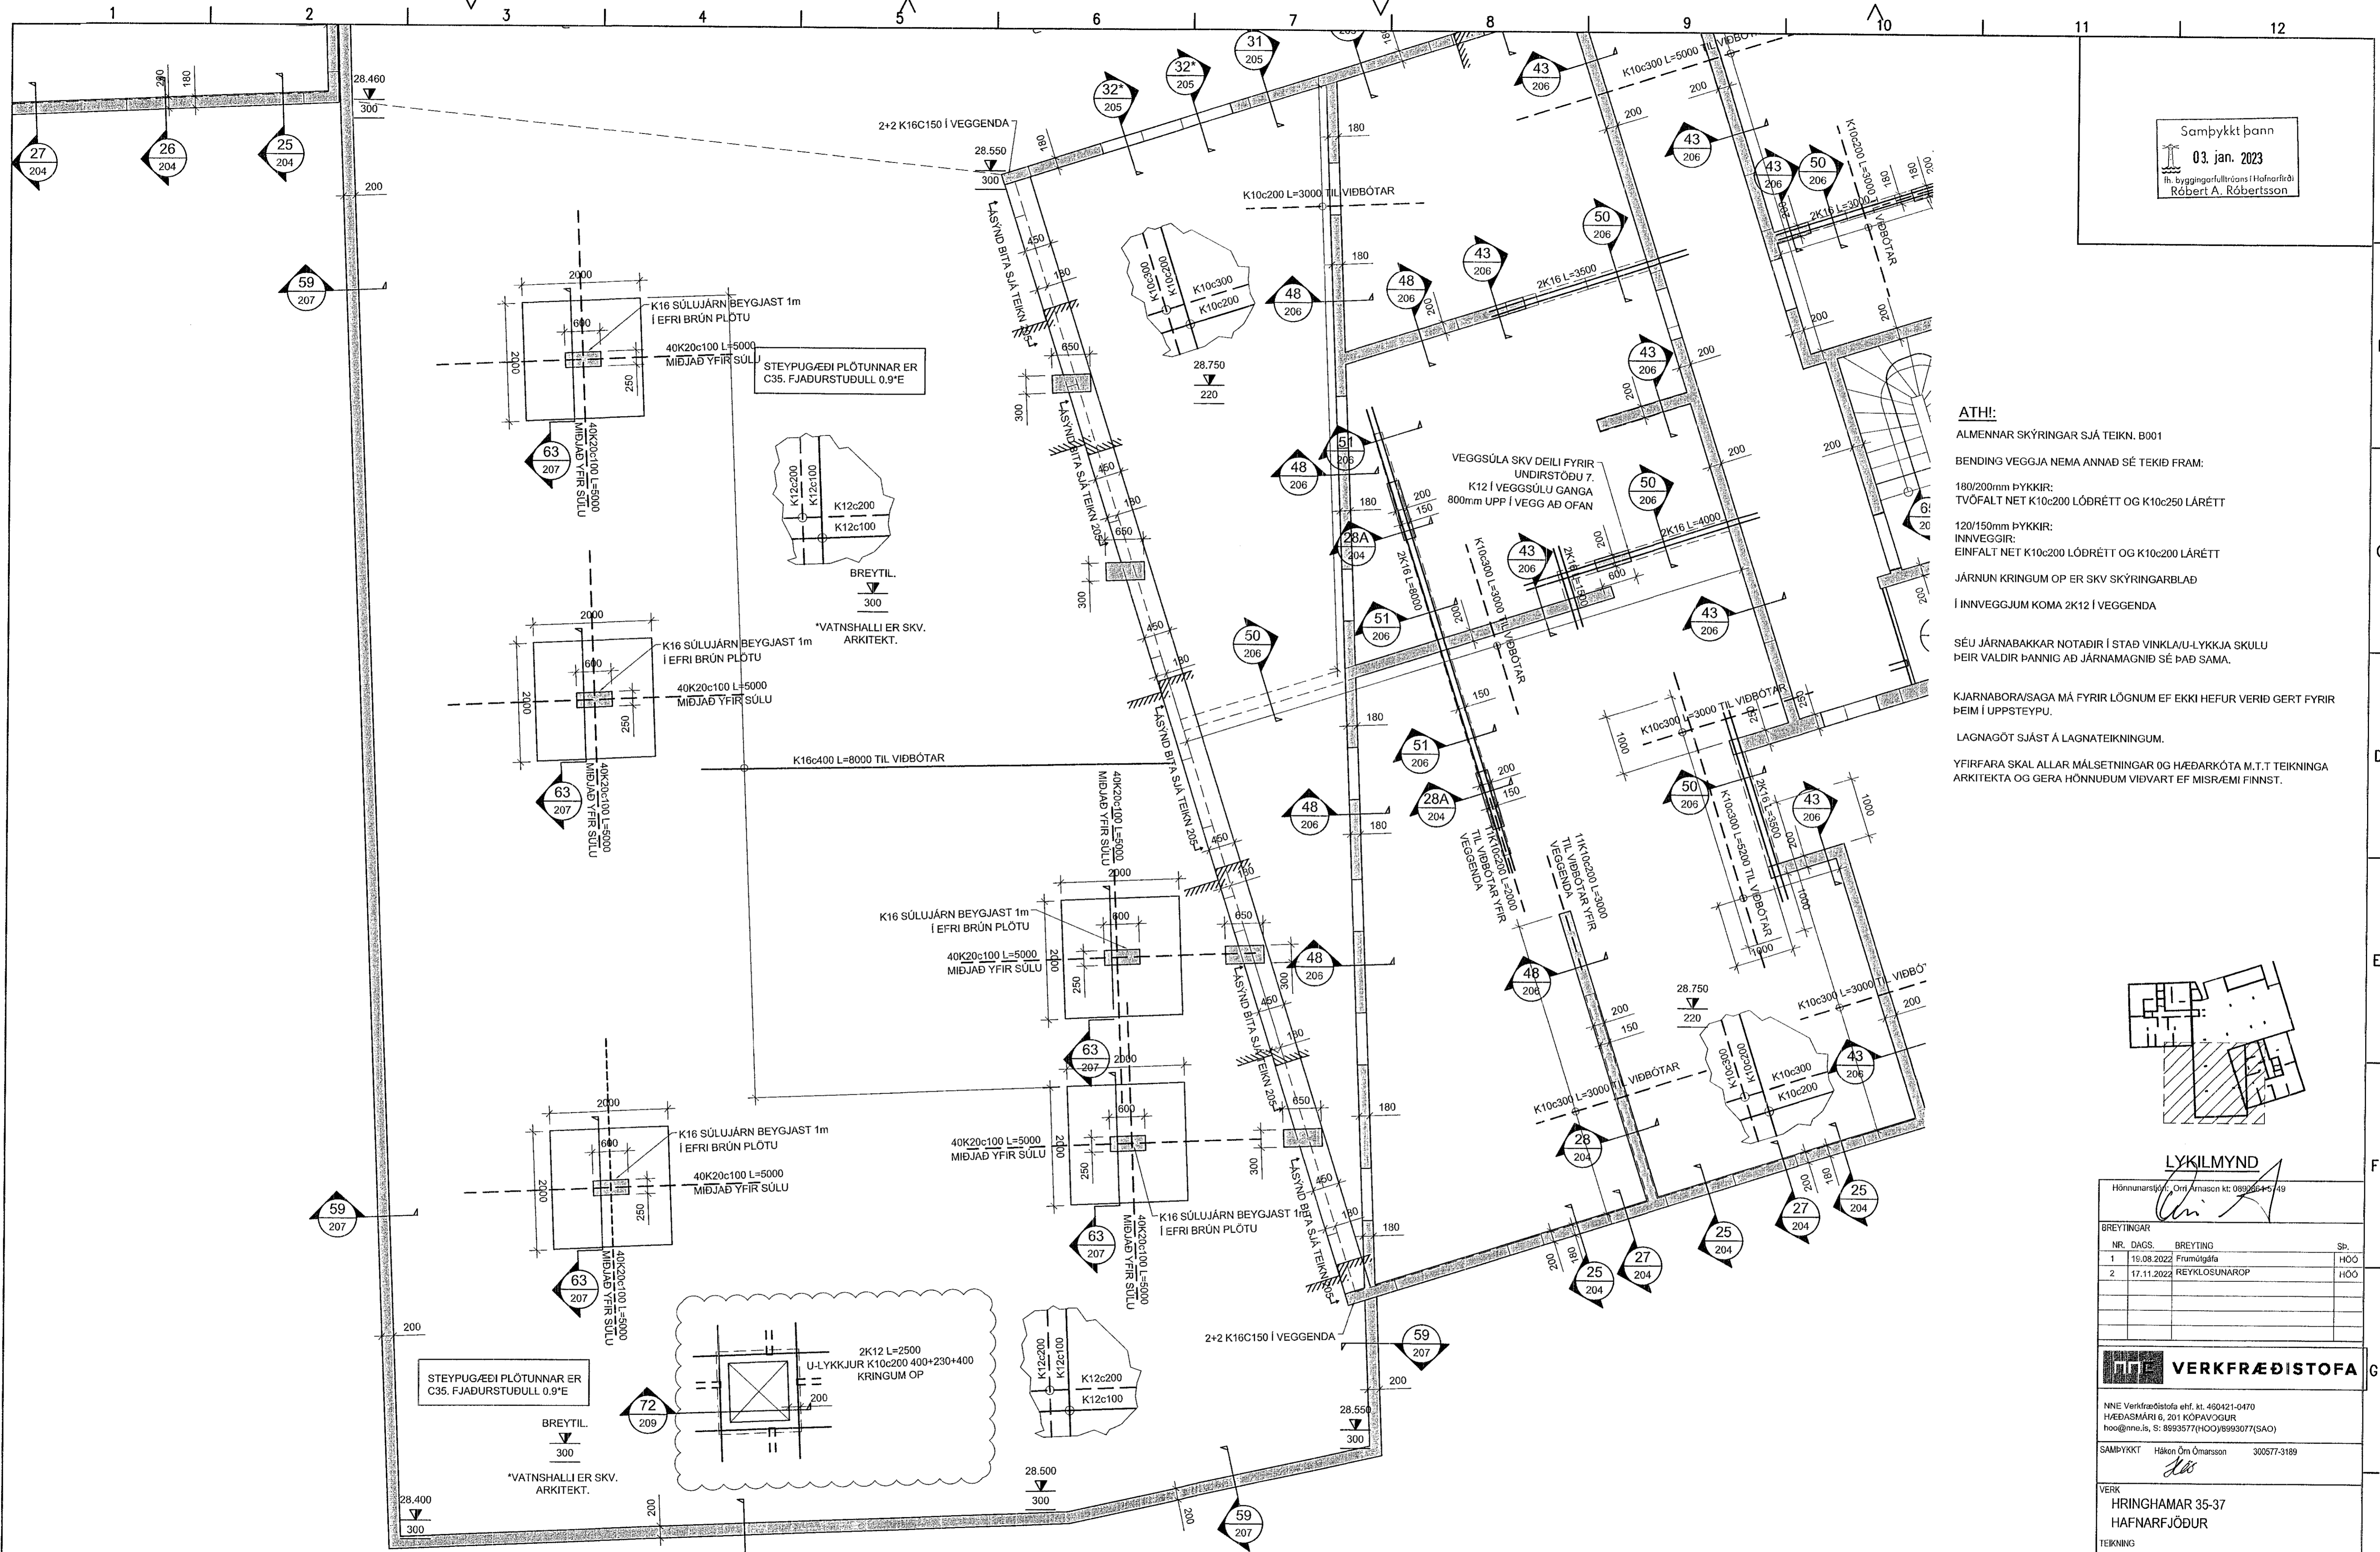

VEGGIR OG LOFTAPLATA KJALLARA, GRUNNMYND  
MKV. 3

