
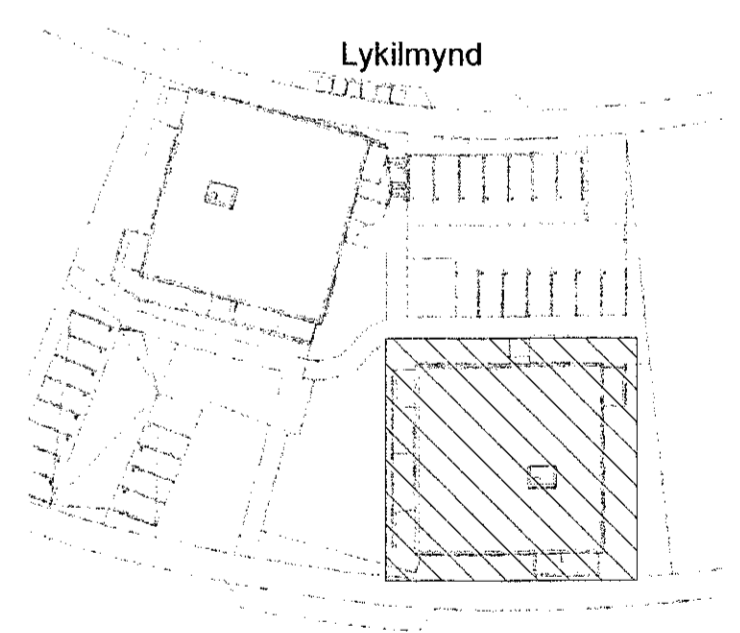


Samþykkt þann
 03. jan. 2023
 fh. byggingarfulltrúans í Hafnarfirði
 Róbert A. Róbertsson

Útg.	Dag.	Lýsing	Nafn
1	29.08.2022	FRUMHJÚGÁFA	HÓO
2	28.11.2022	ÚTGÁFA 2	HÓO

SKÝRINGAR - FRÆRENSLI:
 ————— SKÓLPLÖGN
 - - - - - REGNVATNSLÖGN

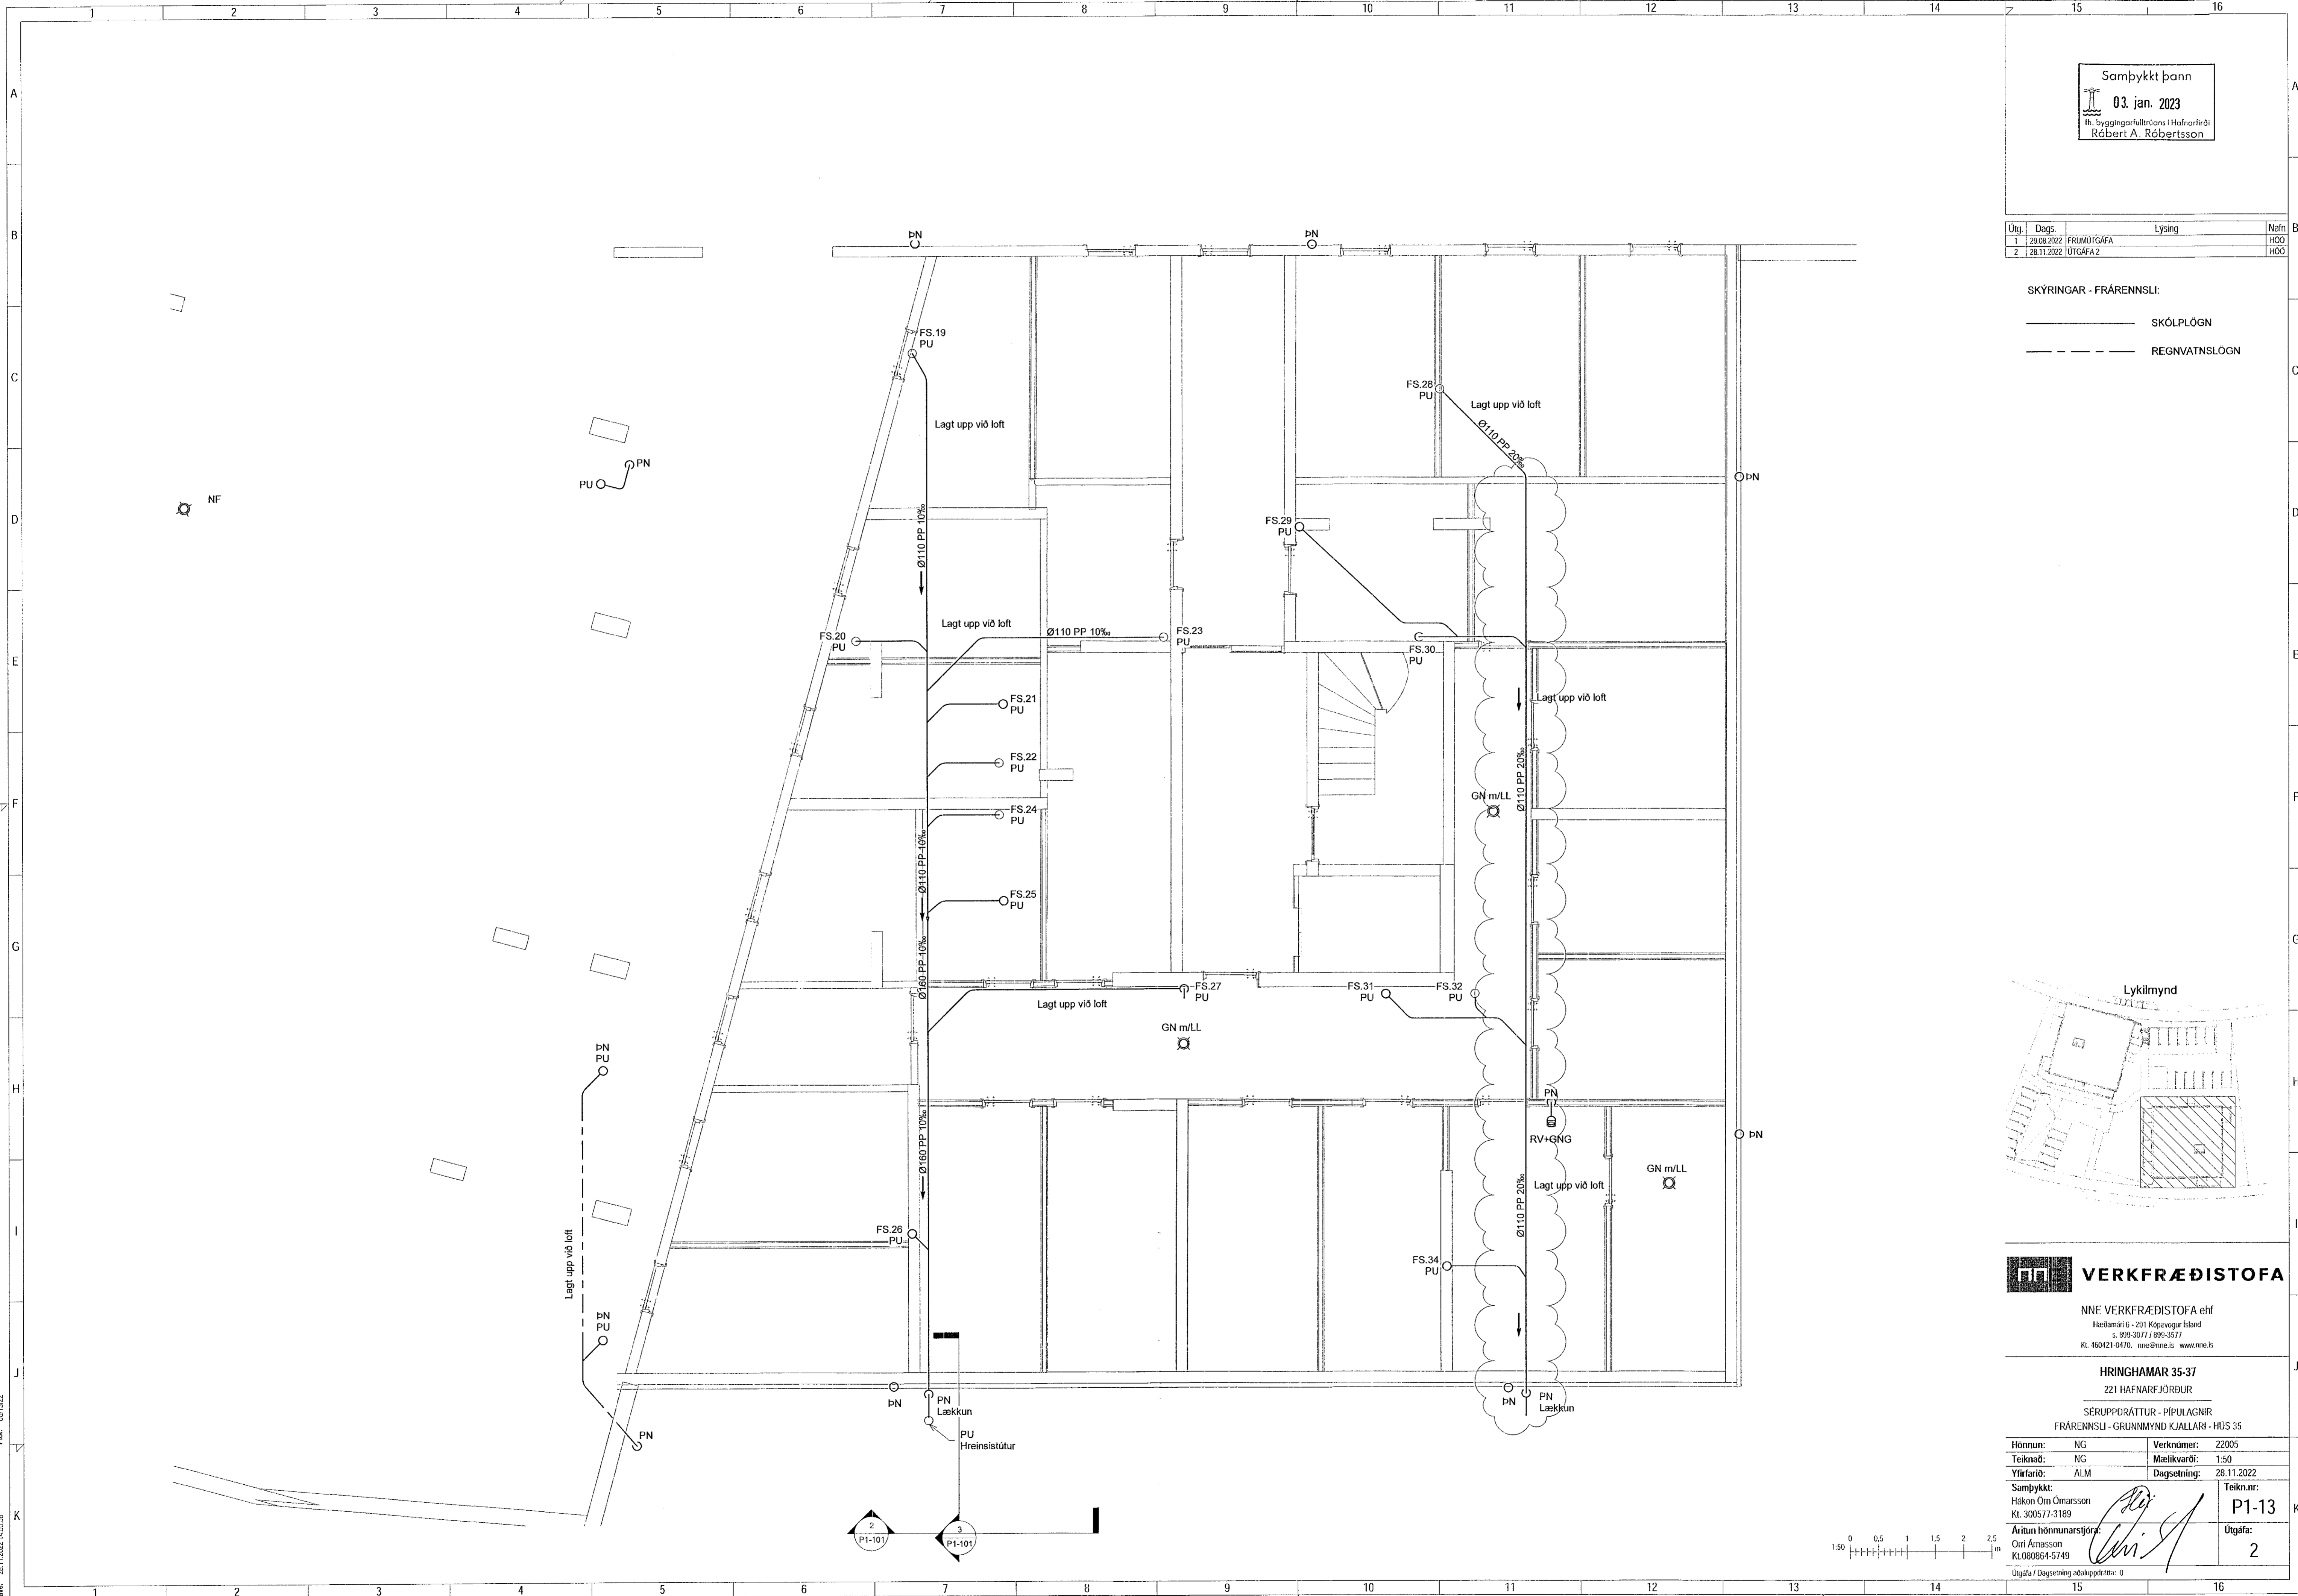


VERKFRÆÐISTOFA

NNE VERKFRÆÐISTOFA ehf
 Háðamári 6 - 201 Kópavogur Ísland
 Sí. 899-3077 / 899-3577
 Kl. 460421-0470. nne@nne.is www.nne.is

HRINGHAMAR 35-37
 221 HAFNARFJÖRÐUR

SÉRUPPDRATTUR - PÍPULAGNIR
 FRÆRENSLI - GRUNNMYND KJALLARI - HUS 35

Hönnun:	NG	Verkúmer:	22005
Teiknað:	NG	Mælikvarði:	1:50
Yfirfarið:	ALM	Dagsetning:	28.11.2022
Samþykkt:		Teikn.nr.:	P1-13
Hákon Órn Ómarsson Kl. 300577-3189		Útgáfa:	2
Áritun hönnunarsjóra: Óri Arnason Kl.080864-5749			
Útgáfa / Dagsetning aðaluppláttur: 0			

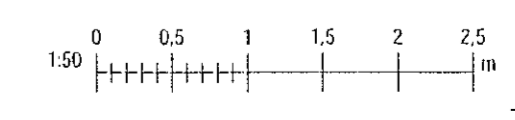

PBR: 05/13/22
 Sma: 28.11.2022 14:55:58

Copyright © NNE Verkfærðistofa ehf. - Hönnuð sáttur og alinn rest á teikningum. - Eftirlitun er haki skilgá samþykki