


Samþykkt þann
03. jan. 2023
fr. byggingarfulltrúans í Hafnarfirði
Róbert A. Róbertsson

Útg.	Dags.	Lýsing	Nafn
1	29.06.2022	FRAMÚTGÁFA	HÖD
2	28.11.2022	ÚTGÁFA 2	HÖD

SKÝRINGAR - FRÁRENNSLI:

- SKÖLPLOGN
- - - REGNVATNSLOGN

Lykilmynd

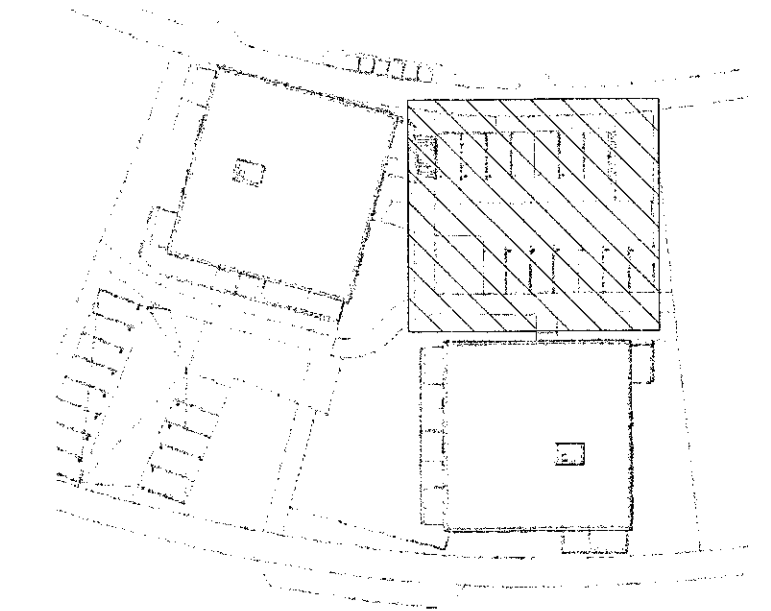


VERKFRÆÐISTOFA

NNE VERKFRÆÐISTOFA ehf
Hæðarní 6 - 201 Kópavogur Ísland
s. 999-3077 / 699-3577
Kl. 460421-0476. nne@nne.is www.nne.is

HRINGHAMAR 35-37
221 HAFNARFJÖRDUR

SÉRUPPRÁTTUR - PÍPULAGNIR
FRÁRENNSLI - GRUNNMYND 1.HÆÐ BILGEYMSLA

Hönnun:	NG	Verknúmer:	22005
Teiknað:	NG	Mælikvarði:	1:50
Yfirfarir:	ALM	Dagsetning:	28.11.2022
Samþykkt:	Hákon Óm Ómarsson Kl. 300577-3189	Teikn.nr.:	P1-21
Áritun hönnuðarstjóra:	Óri Árnason Kl.080864-5749	Útgáfa:	2
Útgáfa / Dagsetning útgáfuþátta: 0			

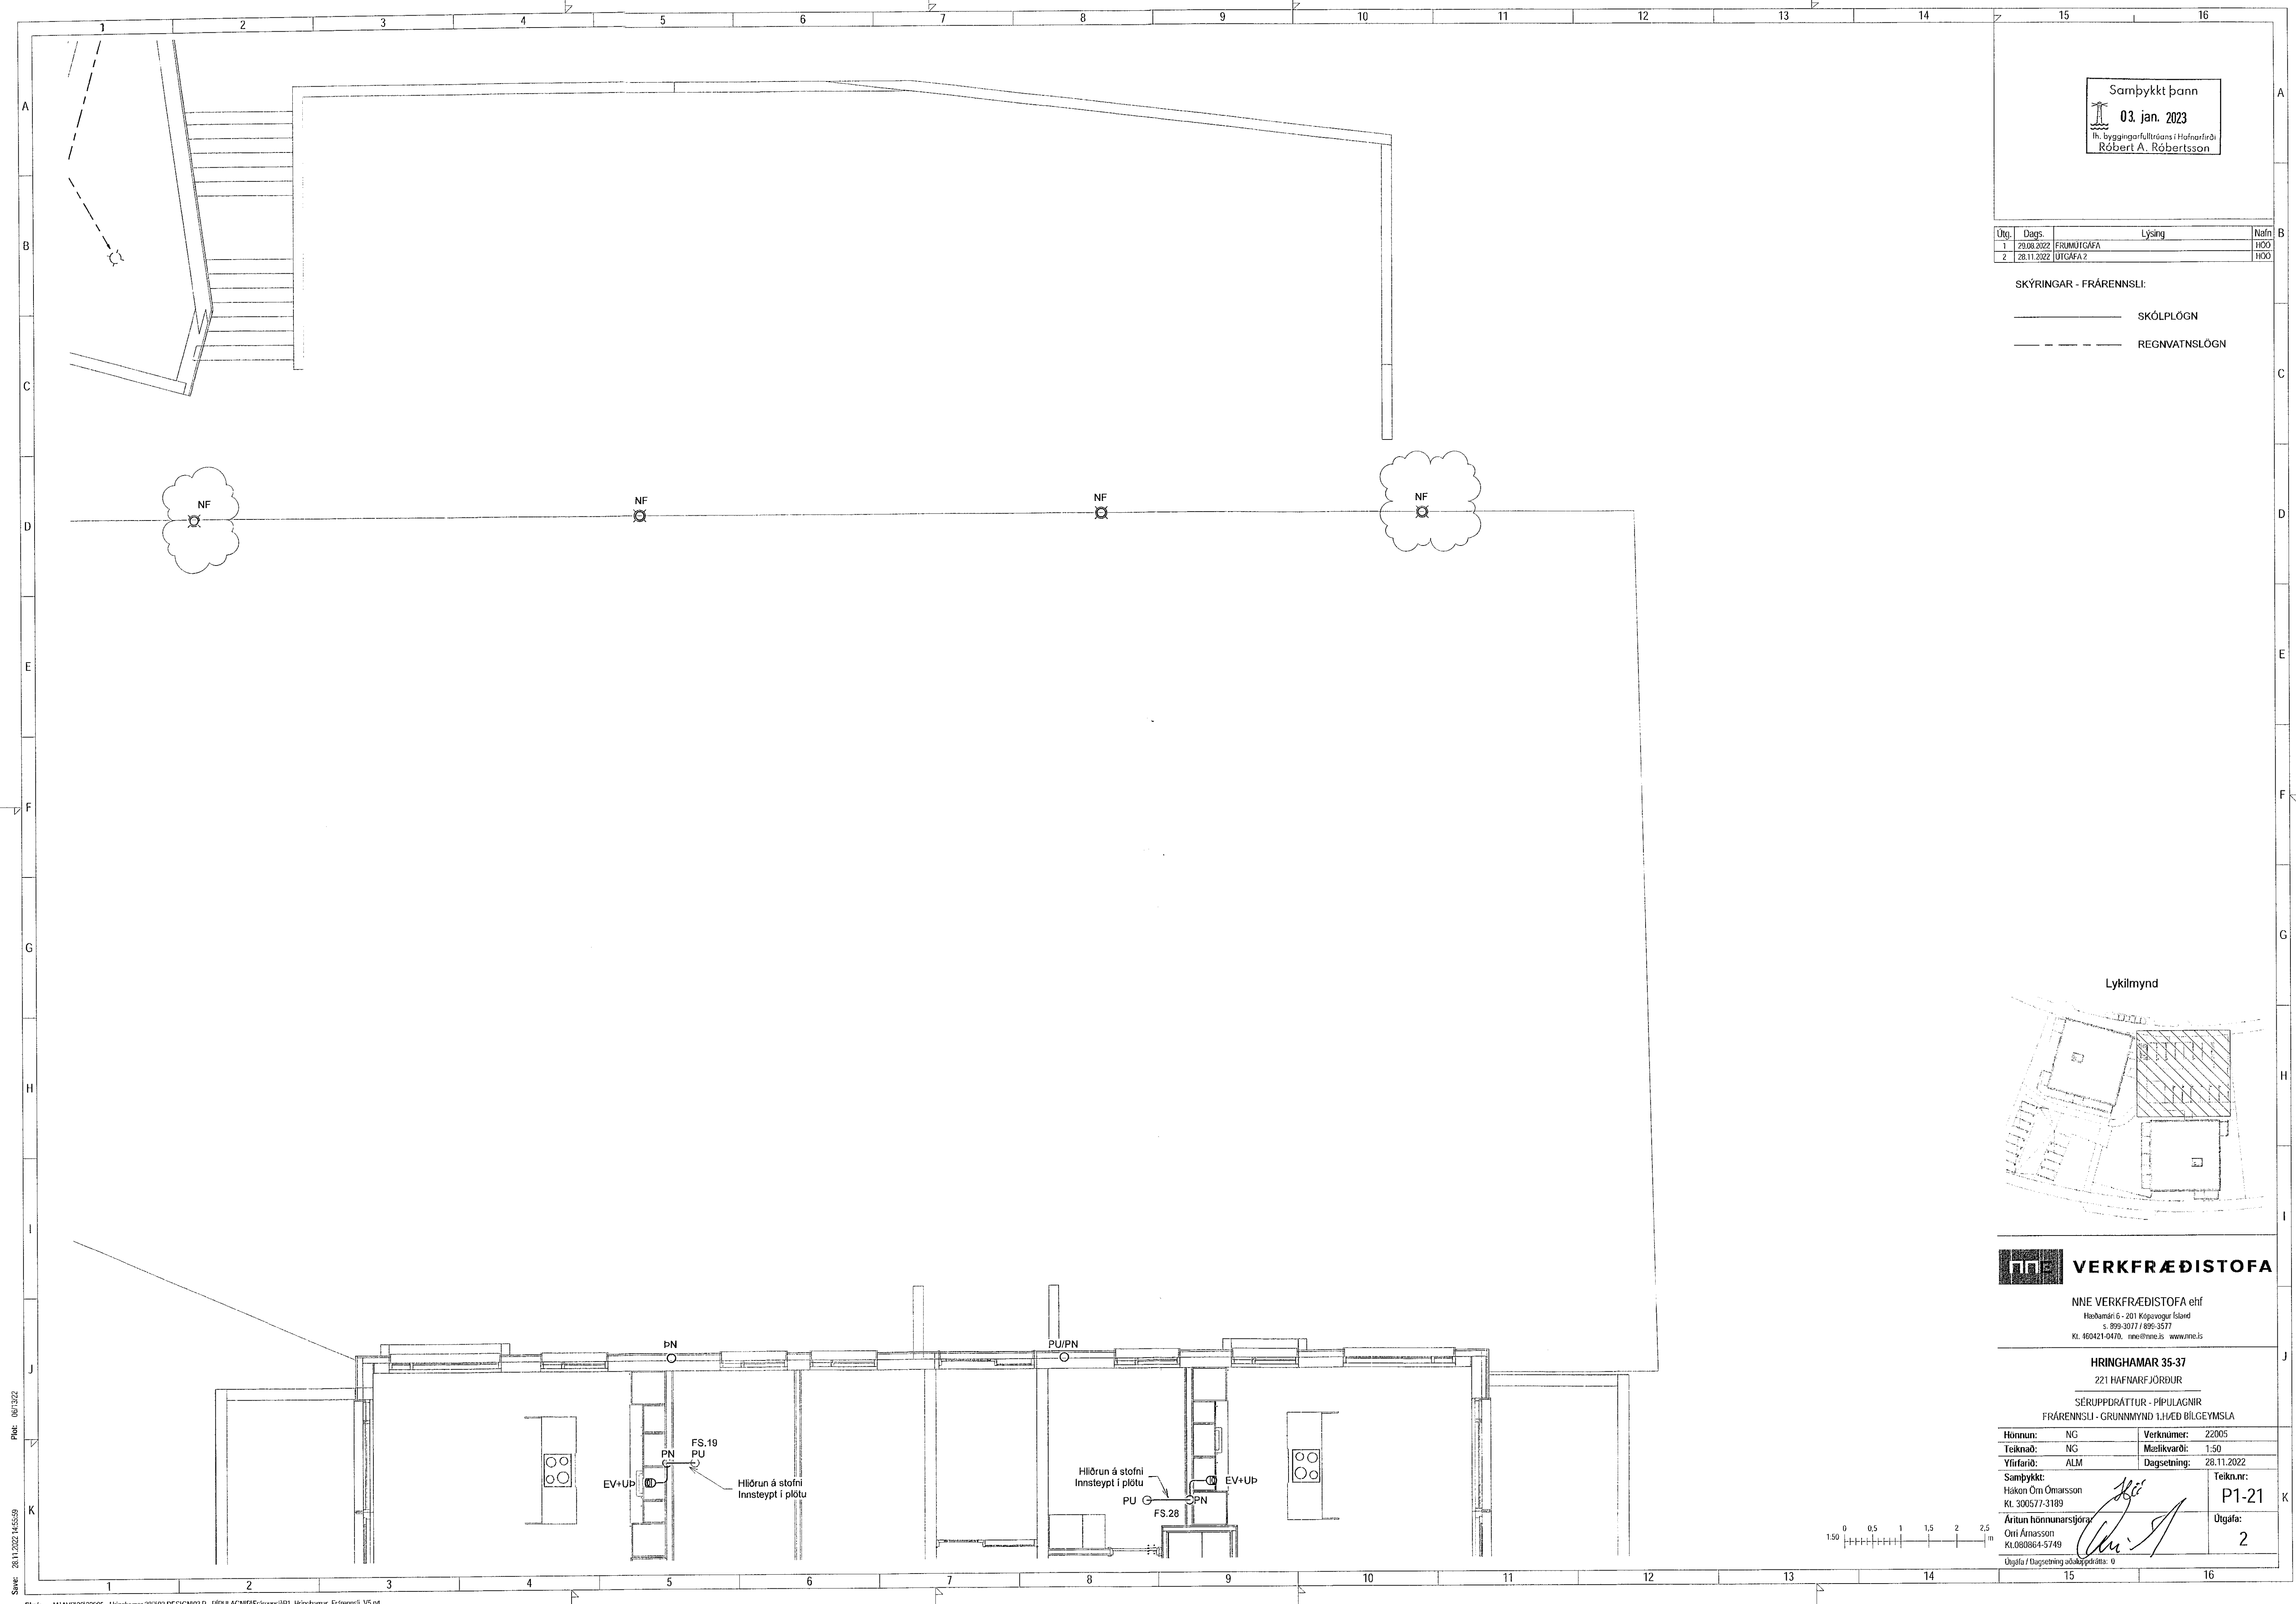

PNR: 061322
 Sæ: 28.11.2022 14:55:59
 Skrá: M:\VR22\2005 - Hringhamar 28\02 DESIGN\02 P - PÍPULAGNIR\Frárennsli\PL_Hringhamar_Frerennsli_V5.rvt

