

Samþykkt þann
03. jan. 2023
 Íh. byggingarfulltrúans í Hafnarfirði
 Róbert A. Róbertsson

Útg.	Dags.	Lýsing	Nafn
1	29.08.2022	FRUMDRAFTA	HÓO
2	28.11.2022	LAGNALEIÐ AÐ OFNUM Í KJALLARA BRÉYTTI-STAÐSETNING HEIMTAUGAR	HÓO

SKÝRINGAR HITALAGNIR

— HITI FRAMRÁS
 - - - - - HITI BAKRÁS

SJÁ ALMENNAR SKÝRINGAR Á TEIKN. P0-01 OG P0-03.


STOFNLAGNIR ERU m/EINANGRUN.

ALLAR INNSTEYPTAR RÖR-I-RÖR HITALAGNIR Í OFNA ERU DN12 PEX MED SUREFNISKAPU NEMA ANNAD SE TEKID FRAM Á TEIKNINGU.


LAGNIR AÐ DEILIKISTUM ERU DN15.

ALLAR HULDAR HITALAGNIR ERU MED ÁDRAGSEINANGRUN.

TENING AÐ STÓKUM OFNUM ER DN10.

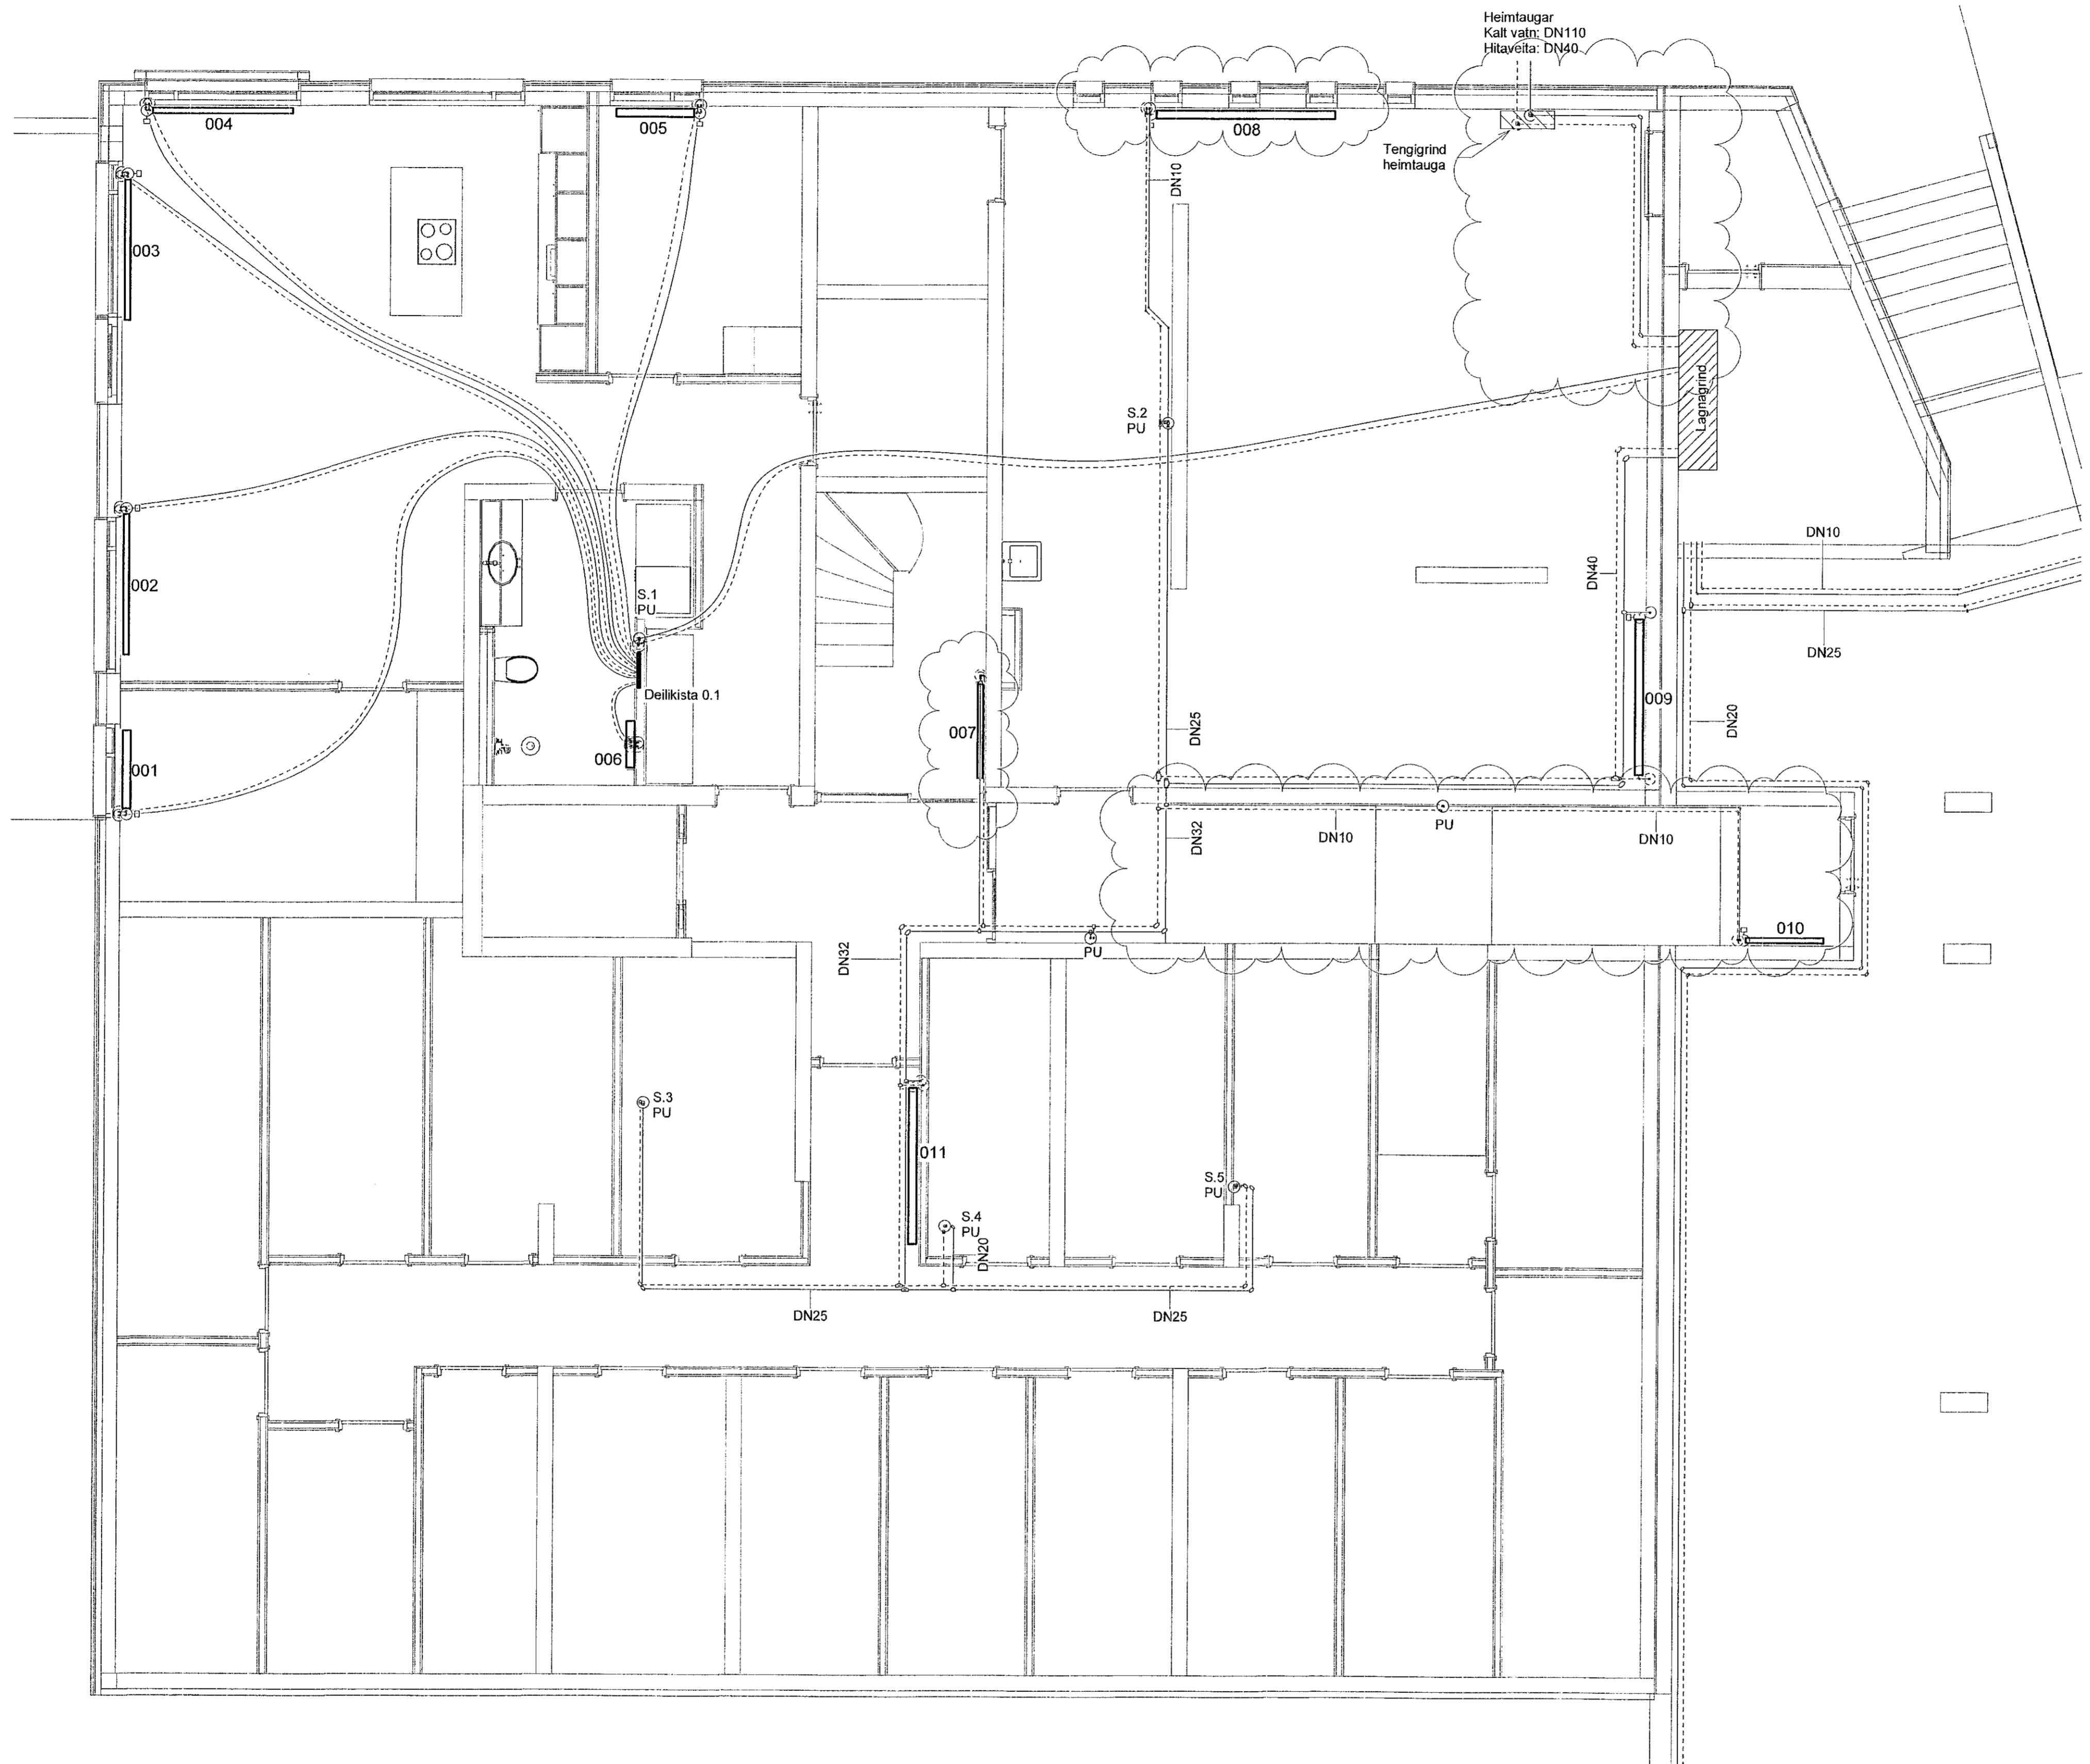

LYKILMYND

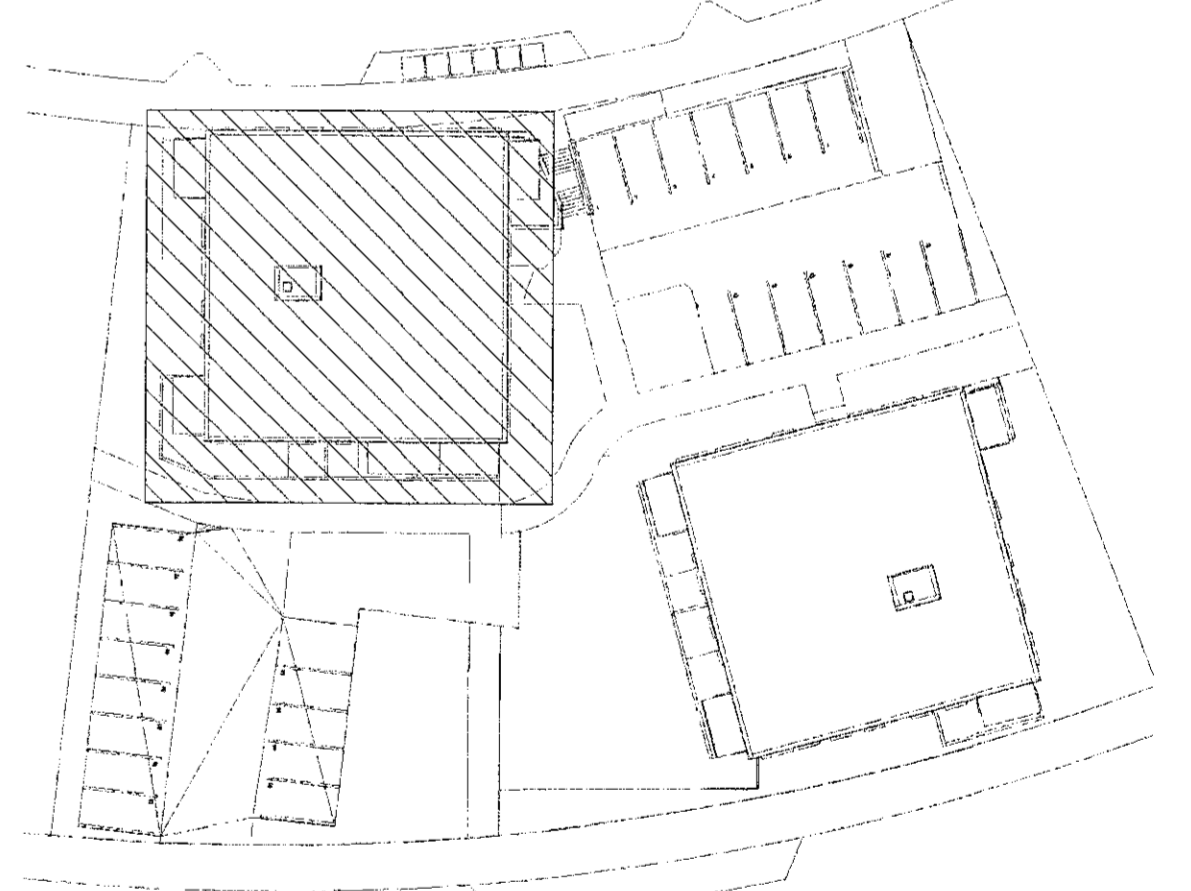


VERKFRÆÐISTOFA

NNE VERKFRÆÐISTOFA ehf
 Háðamstré 6 - 201 Kópavogur Ísland
 Sí. 899-3077 / 896-3577
 KL 460421-0470. nne@nne.is www.nne.is

HRINGHAMAR 35-37
 221 HAFNARF JORÐUR

SÉRUPPDRATTUR - PÍPULAGNIR
 HITALAGNIR - GRUNNMÝND KJALLARI - HÚS 37

Hönnun:	NG	Verknúmer:	22005
Teiknað:	NG	Mælikvarði:	1:50
Yfirfarið:	SJ	Dagsetning:	28.11.2022
Samþykkt:	Hákon Óni Ómarsson KL. 300577-3189	Teiknunar:	P3-01
Áritun hönnunarstjóra:	Óni Arnason KL.080864-5749	Útgáfa:	2
Útgáfa / Dagsetning aðalþrúddra: 0			

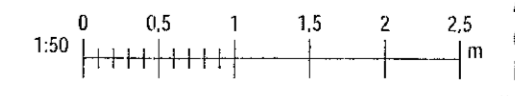

Skv: 28.11.2022 13:53:59

Copyright © NNE Verkefnaðistofa ehf. - Hornabúur skalar sér alinn rétt á skráningun - Pípuáritun er hluti skilríkja samþykki