

Samþykkt þann
 03. jan. 2023
 Íh. byggingarfulltrúans í Hafnarfirði
 Róbert A. Róbertsson

Útg.	Dags.	Lýsing	Nafn
1	25.06.2021	FRAMÚTGÁFA	PBE
2	25.11.2022	BETT VIÐ MEIRFÖLLUM Á BILAPLAN	HOO

SKÝRINGAR - FRÁRENSLI:

- SKÓLPLÖGN
- - - - - JARÐVATNSLÖGN
- REGNVATNSLÖGN
- - - - - AFFALLSLÖGN


SJÁ ALMENNAR SKÝRINGAR Á
 TEIKN. P0-01 OG P0-02.

SKÓLPLAGNIR ERU Ø110 PVC MED
 RENNSLISHALLA 20% NEMA ANNAD SÉ
 TEKIÐ FRAM Á TEIKNINGU.

JARÐVATNSLAGNIR ERU Ø110 PVC MED
 RENNSLISHALLA 10% NEMA ANNAD SÉ
 TEKIÐ FRAM Á TEIKNINGU.

REGNVATNSLAGNIR ERU Ø110 PVC MED
 RENNSLISHALLA 10% NEMA ANNAD SÉ
 TEKIÐ FRAM Á TEIKNINGU.

FRÁRENSLISLAGNIR UNDIR ÁLAGI
 ÖKUTÆKJA SKULU HAFNA HRINGSTÍFNI SN8.

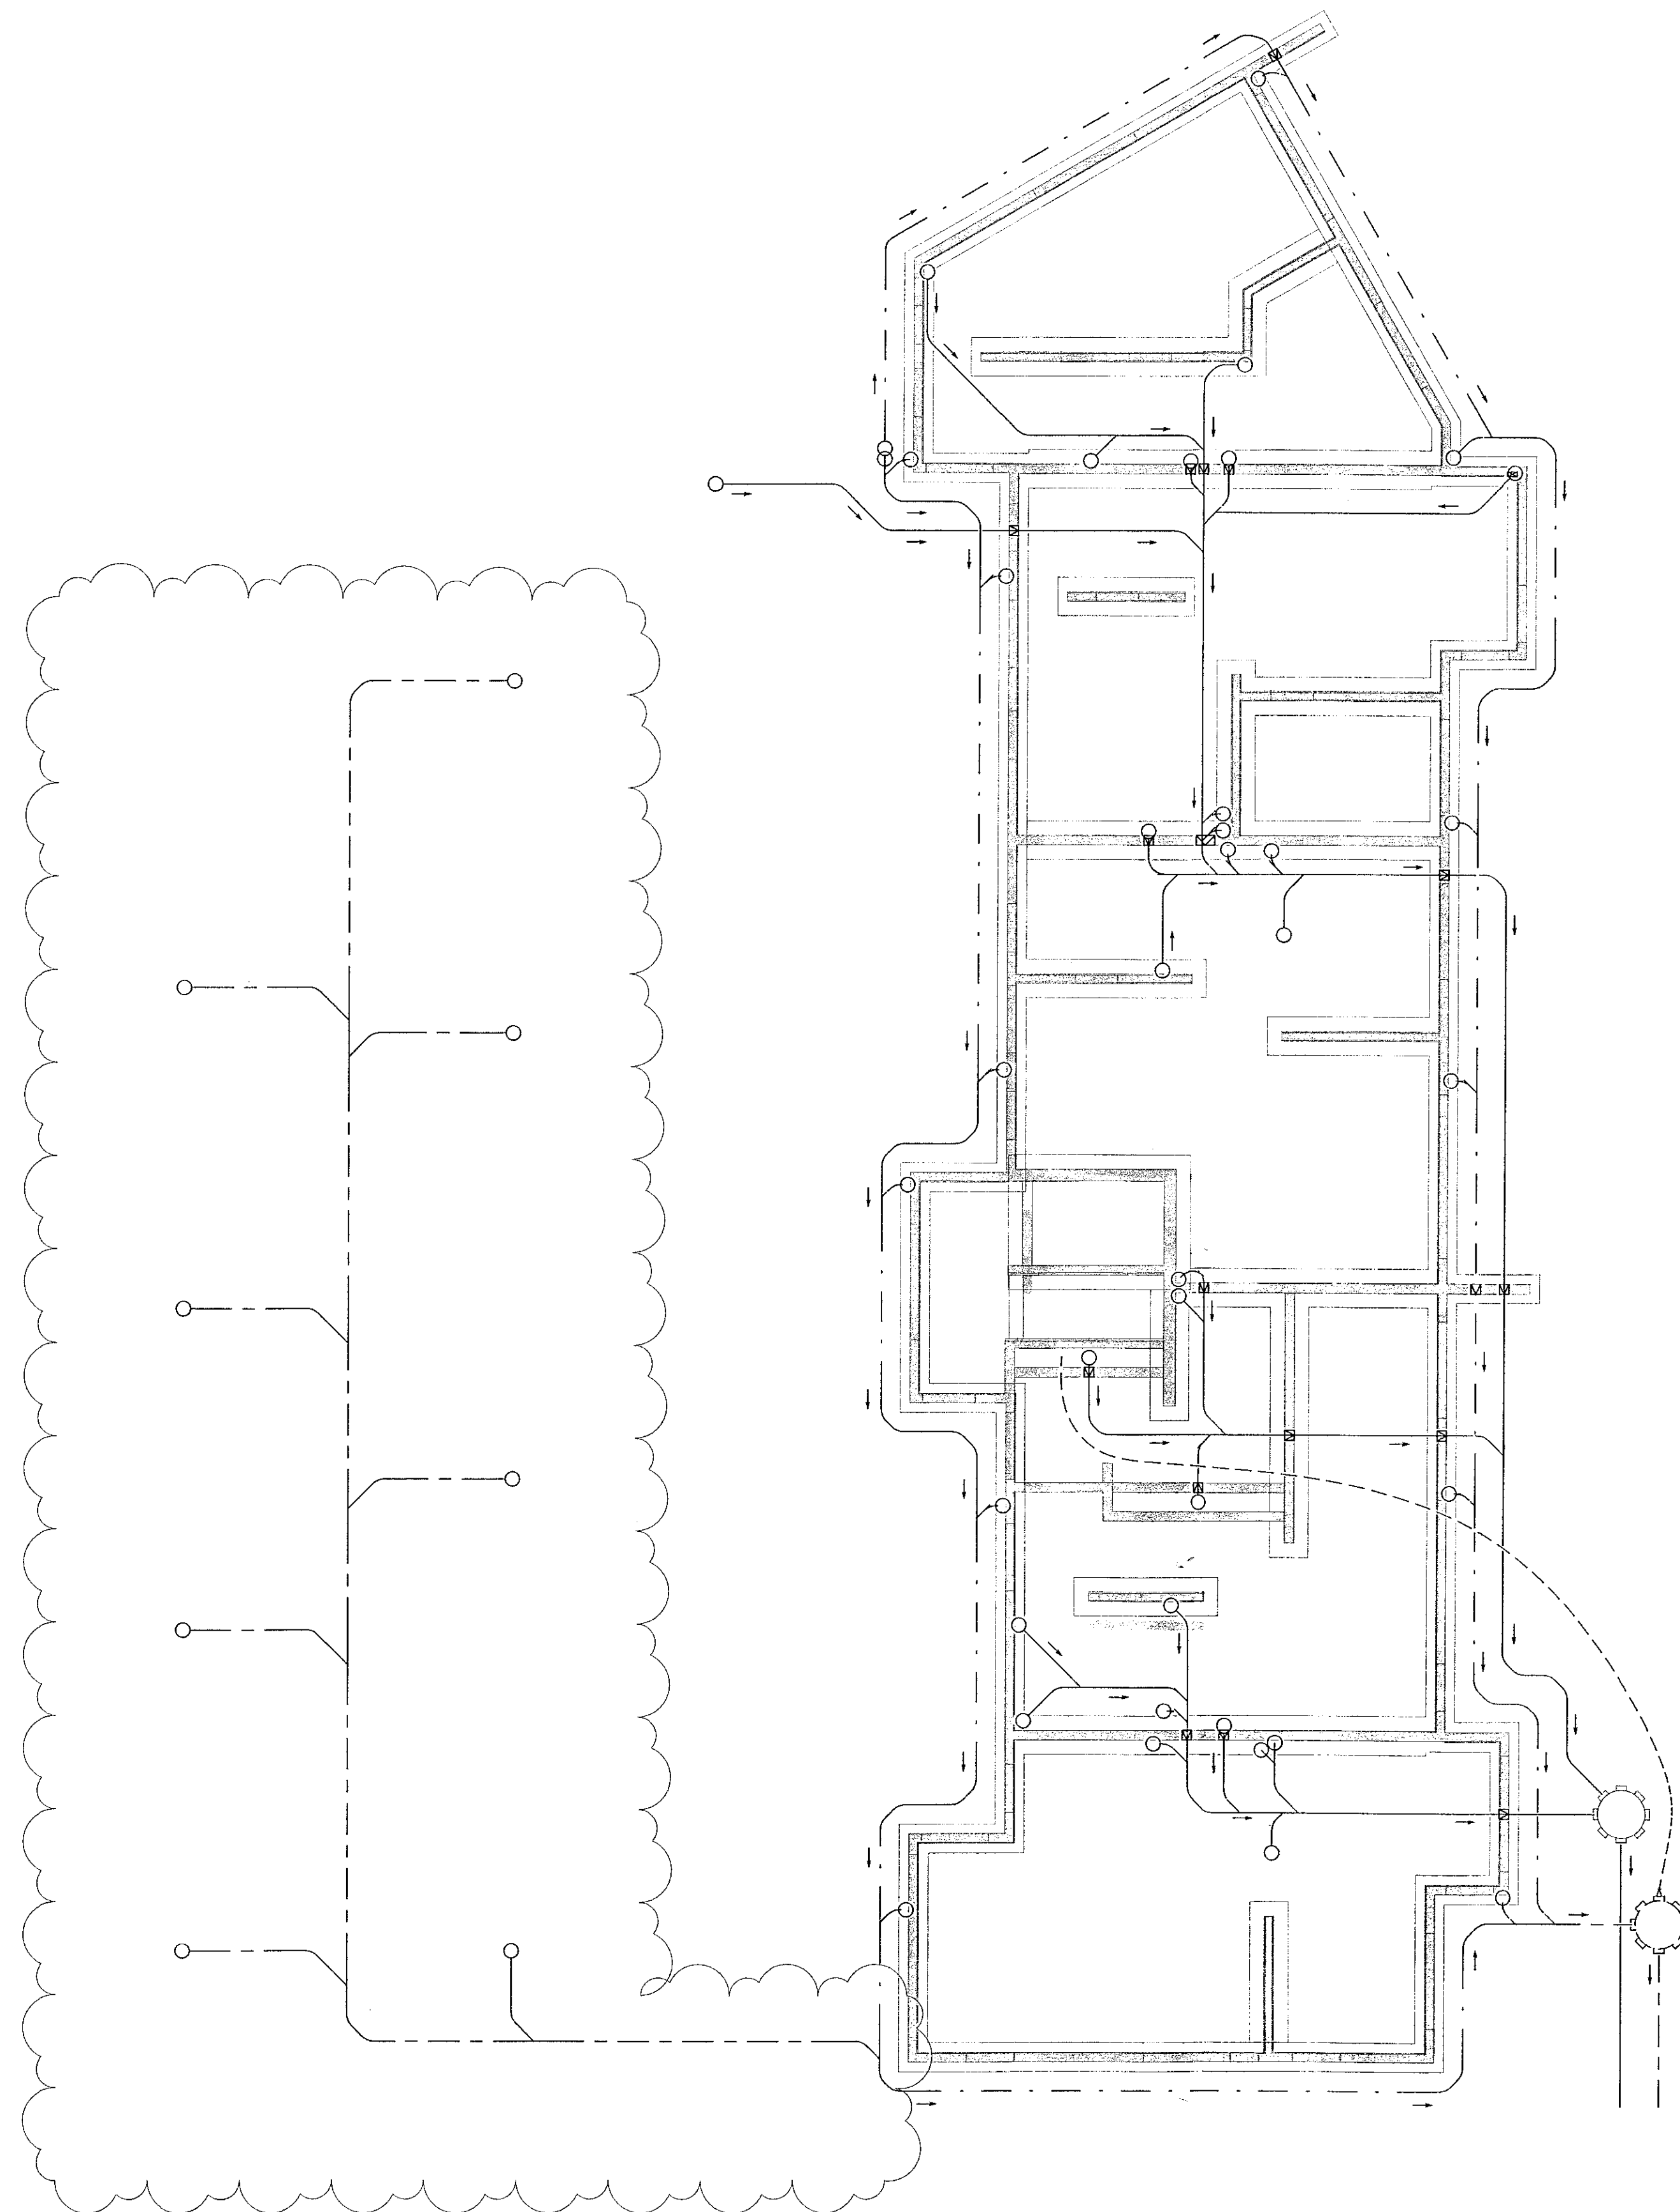

VERKFRÆÐISTOFA

NNE Verkfræðistofa ehf
 Háðamni 6 - 201 Kópavogur Ísland
 s. 899-3077 / 899-3577
 Kt. 460421-0478. nne@nne.is www.nne.is

NONHAMAR 8

221 HAFNARFJORDUR

SÉRUPPRÁTTUR - PÍPULAGNIR
 GRUNNLAGNIR - YFIRLITSMYND

Hönnun:	PBE / SJ	Verkunúmer:	21017
Teiknað:	SJ	Mælikvarði:	As indicated
Yfirfarið:	BMA	Dagsetning:	25.11.2022

Samþykkt:	Hönnun:	Teikn.nr.:
Hákon Ott Ómarsson Kt. 300577-3189	<i>HÖ</i>	P1-00

Áritun hönnunarstjóra:	Útgáfa:
Kristinn Ragnarsson Kt. 120944-2669	2

Útgáfa / Dagsetning aðalupplýsinga: 0 / 10.05.2021



Pln: 000020

Skrá: 25.11.2022 12:47:16

Skrá: M:\AVR\2121017 - Nonhamar 802 DESIGN02 P - PÍPULAGNIR\Nonhamar 8_Frarensli.rvt

