

Samþykkt þann
 03. jan. 2023
 Íh. byggingarfulltrúans í Hafnarfirði
 Róbert A. Róbertsson

Útg.	Dags.	Lýsing	Nafn
1	25.06.2021	FRAMHJÓGA	PBE
2	25.11.2022	BÆTTI VÍÐ NÁÐURFÖLLUM Á BILAPLAN	HOÖ

- SKÝRINGAR - FRÁRENNSLI:
- SKÓLPLÖGN
 - - - - - JARÐVATNSLÖGN
 - - - - - REGNVATNSLÖGN
 - - - - - AFFALLSLÖGN

SJÁ ALMENNAR SKÝRINGAR Á TEIKN. P0-01 OG P0-02.


SKÓLPLAGNIR ERU Ø110 PVC MEÐ RENNSLISHALLA 20%. NEMA ANNAD SÉ TEKID FRAM Á TEIKNINGU.

JARÐVATNSLAGNIR ERU Ø110 PVC MEÐ RENNSLISHALLA 10%. NEMA ANNAD SÉ TEKID FRAM Á TEIKNINGU.

REGNVATNSLAGNIR ERU Ø110 PVC MEÐ RENNSLISHALLA 10%. NEMA ANNAD SÉ TEKID FRAM Á TEIKNINGU.

FRÁRENNSLISLAGNIR UNDIR ÁLAGI ÖKUT/ÆKJA SKULU HAFA HRINGSTÍFNI SN8.

LYKILMYND

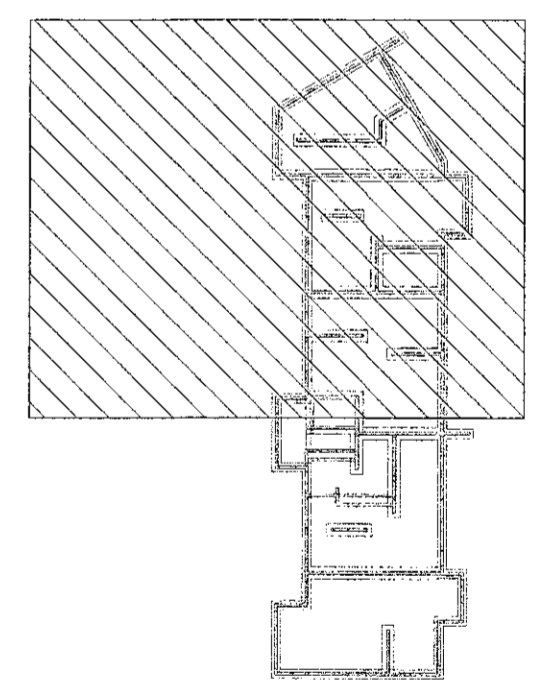


VERKFRÆÐISTOFA

NNE Verkfræðistofa ehf
 Háðamári 6 - 201 Kópavogur Island
 Sí. 899-3077 / 899-3577
 Kl. 460421-0470. me@nne.is www.nne.is

NÓNHAMAR 8
 221 HAFNARFJÖRÐUR
 SERUPPDRÁTTUR - PÍPULAGNIR
 GRUNNLAGNIR - GRUNNMYND SÖKKLAR

Hönnun:	PBE / SJ	Verknúmer:	21017
Teiknab:	SJ	Mælikvarði:	1:50
Yfirfarið:	BMA	Dagsetning:	25.11.2022
Samþykkt:	Hákon Örn Ómarsson Kl. 300577-3189	Teikn.nr.:	P1-01
Áritun hönnunarstjóra:	Kristinn Ragnarsson Kl.120944-2669	Útgáfa:	2
Útgáfa / Dagsetning áhúppóstsíðu: 0 / 10.05.2021			

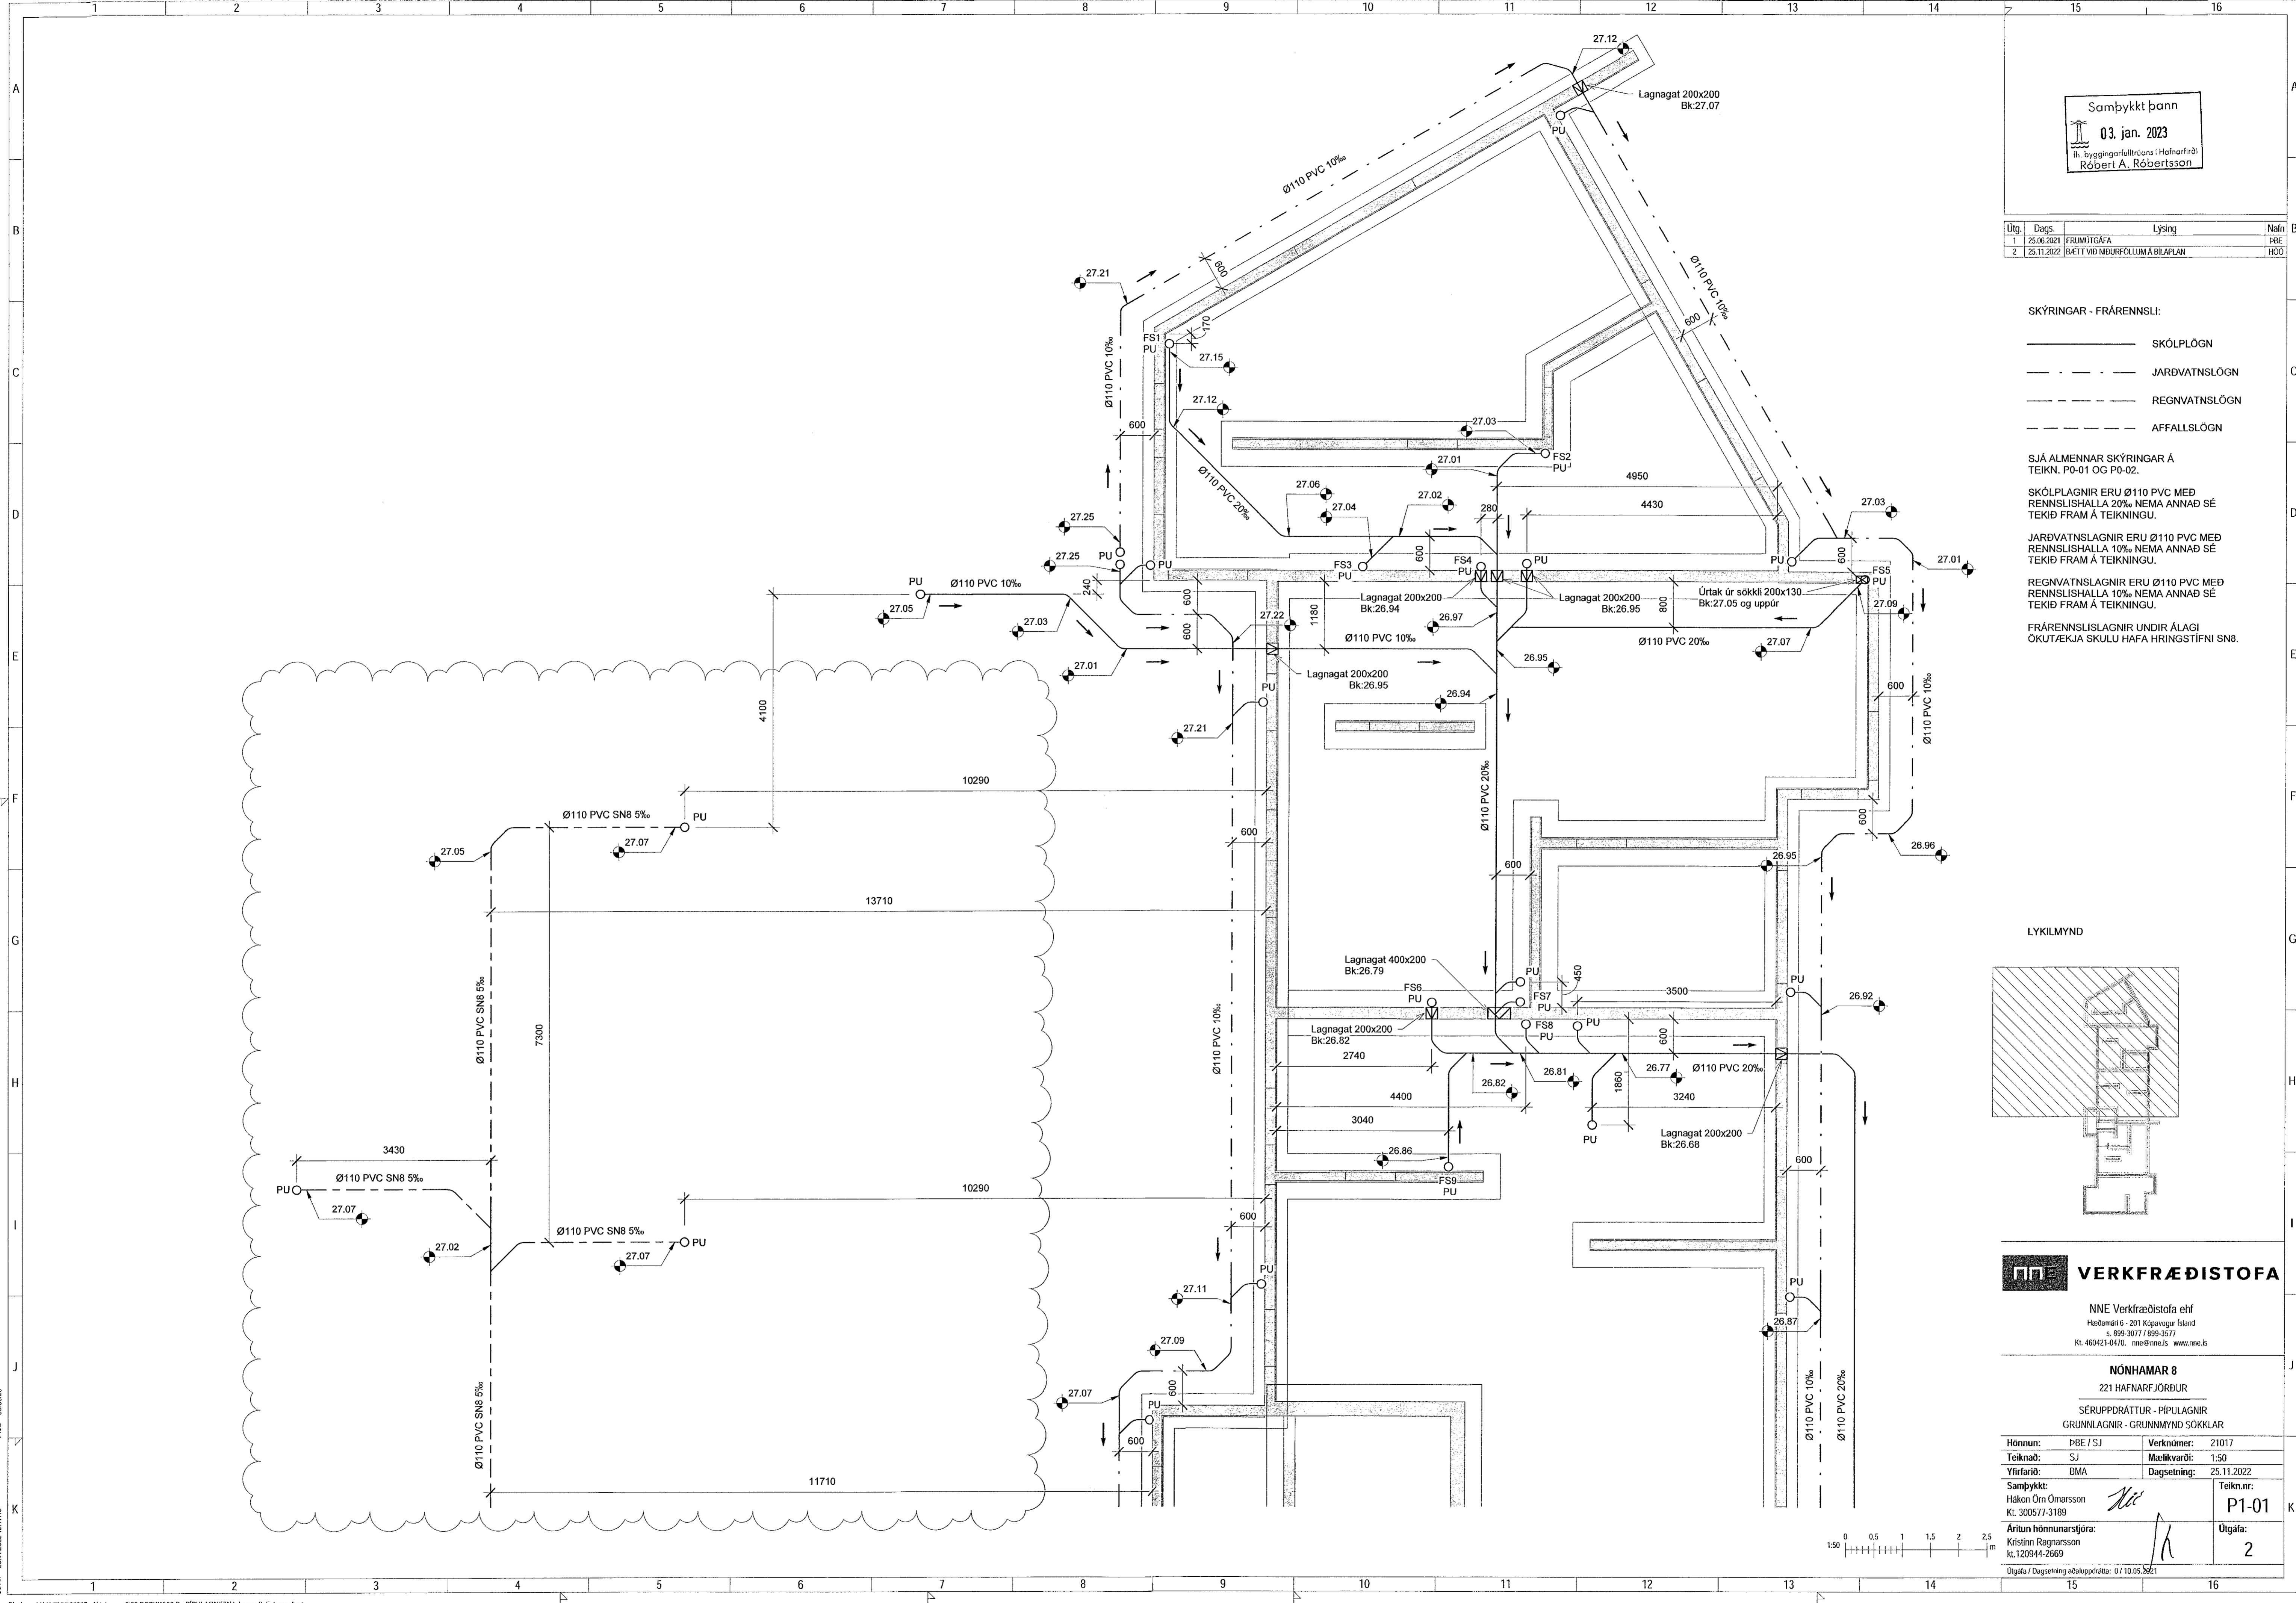

Pípa: Ø110x20
 Sími: 25.11.2022 12:47:18
 Skrá: M:\AVRQ\121017 - Nónhamar 8\02 DESIGN\02 P - PÍPULAGNIR\Nónhamar 8_Frärenslí.rvt

Copyright © NNE Verkfræðistofa ehf - hönnuðar áttar sér alinn rétt í raðningum. Fylgjandi er hafi skilgreint samþykki