

Samþykkt þann
03. jan. 2023
fl. byggingarfulltrúans í Hafnarfirði
Róbert A. Róbertsson

Útg.	Dags.	Lýsing	Nafn

- SKÝRINGAR - FRÆRENNSLI:
- SKÖLPLÖGN
 - - - - - JARÐVATNSLÖGN
 - - - - - REGNVATNSLÖGN
 - - - - - AFFALLSLÖGN


SJÁ ALMENNAR SKÝRINGAR Á TEIKN. P0-01 OG P0-02.

SKÖLPLAGNIR ERU Ø110 PVC MED RENNSLIHALLA 20% NEMA ANNAD SE TEKID FRAM Á TEIKNINGU.

JARÐVATNSLAGNIR ERU Ø110 PVC MED RENNSLIHALLA 10% NEMA ANNAD SE TEKID FRAM Á TEIKNINGU.

REGNVATNSLAGNIR ERU Ø110 PVC MED RENNSLIHALLA 10% NEMA ANNAD SE TEKID FRAM Á TEIKNINGU.

FRÆRENNSLISLAGNIR UNDIR ÁLAGI OKUTÆKJA SKULU HAFA HRINGSTÍFNI SN8.

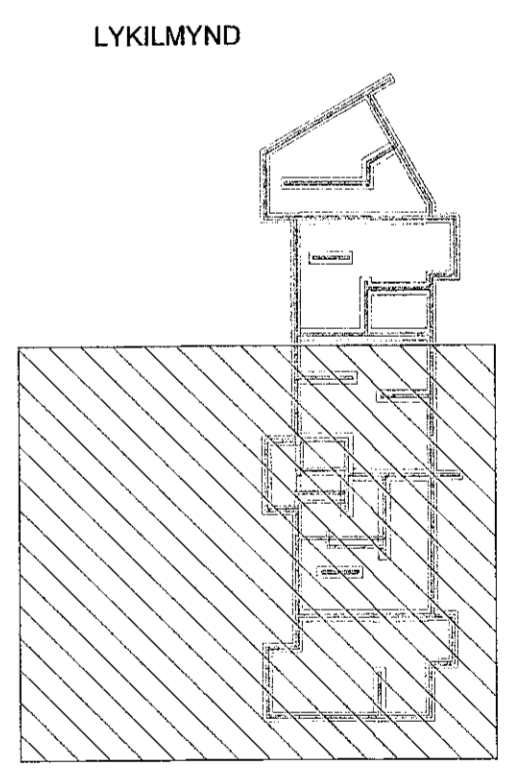


VERKFRÆÐISTOFA

NNE Verkfræðistofa ehf
Hæðindís 1 - 201 Kópavogur Ísland
s. 899-3077 / 899-3577
Kl. 460421-0470. nne@nne.is www.nne.is

NÖNHAMAR 8
221 HAFNARFJORDUR
SERUPPDRÁTTUR - PÍPULAGNIR
GRUNNLAGNIR - GRUNNMYND SOKKLAR

Hönnun:	PBE / SJ	Verknúmer:	21017
Teiknað:	SJ	Mælikvarði:	1:50
Yfirfarið:	BMA	Dagsetning:	25.11.2022
Samþykkt:	Hákon Órn Ómarsson Kl. 300577-3189	Teikn.nr.:	P1-02
Áritun hönnunarsjóra:	Kristinn Ragnarsson Kl. 120944-2669	Útgáfa:	2

Útgáfa / Dagsetning aðalþrúðratta: 0 / 10.05.2021

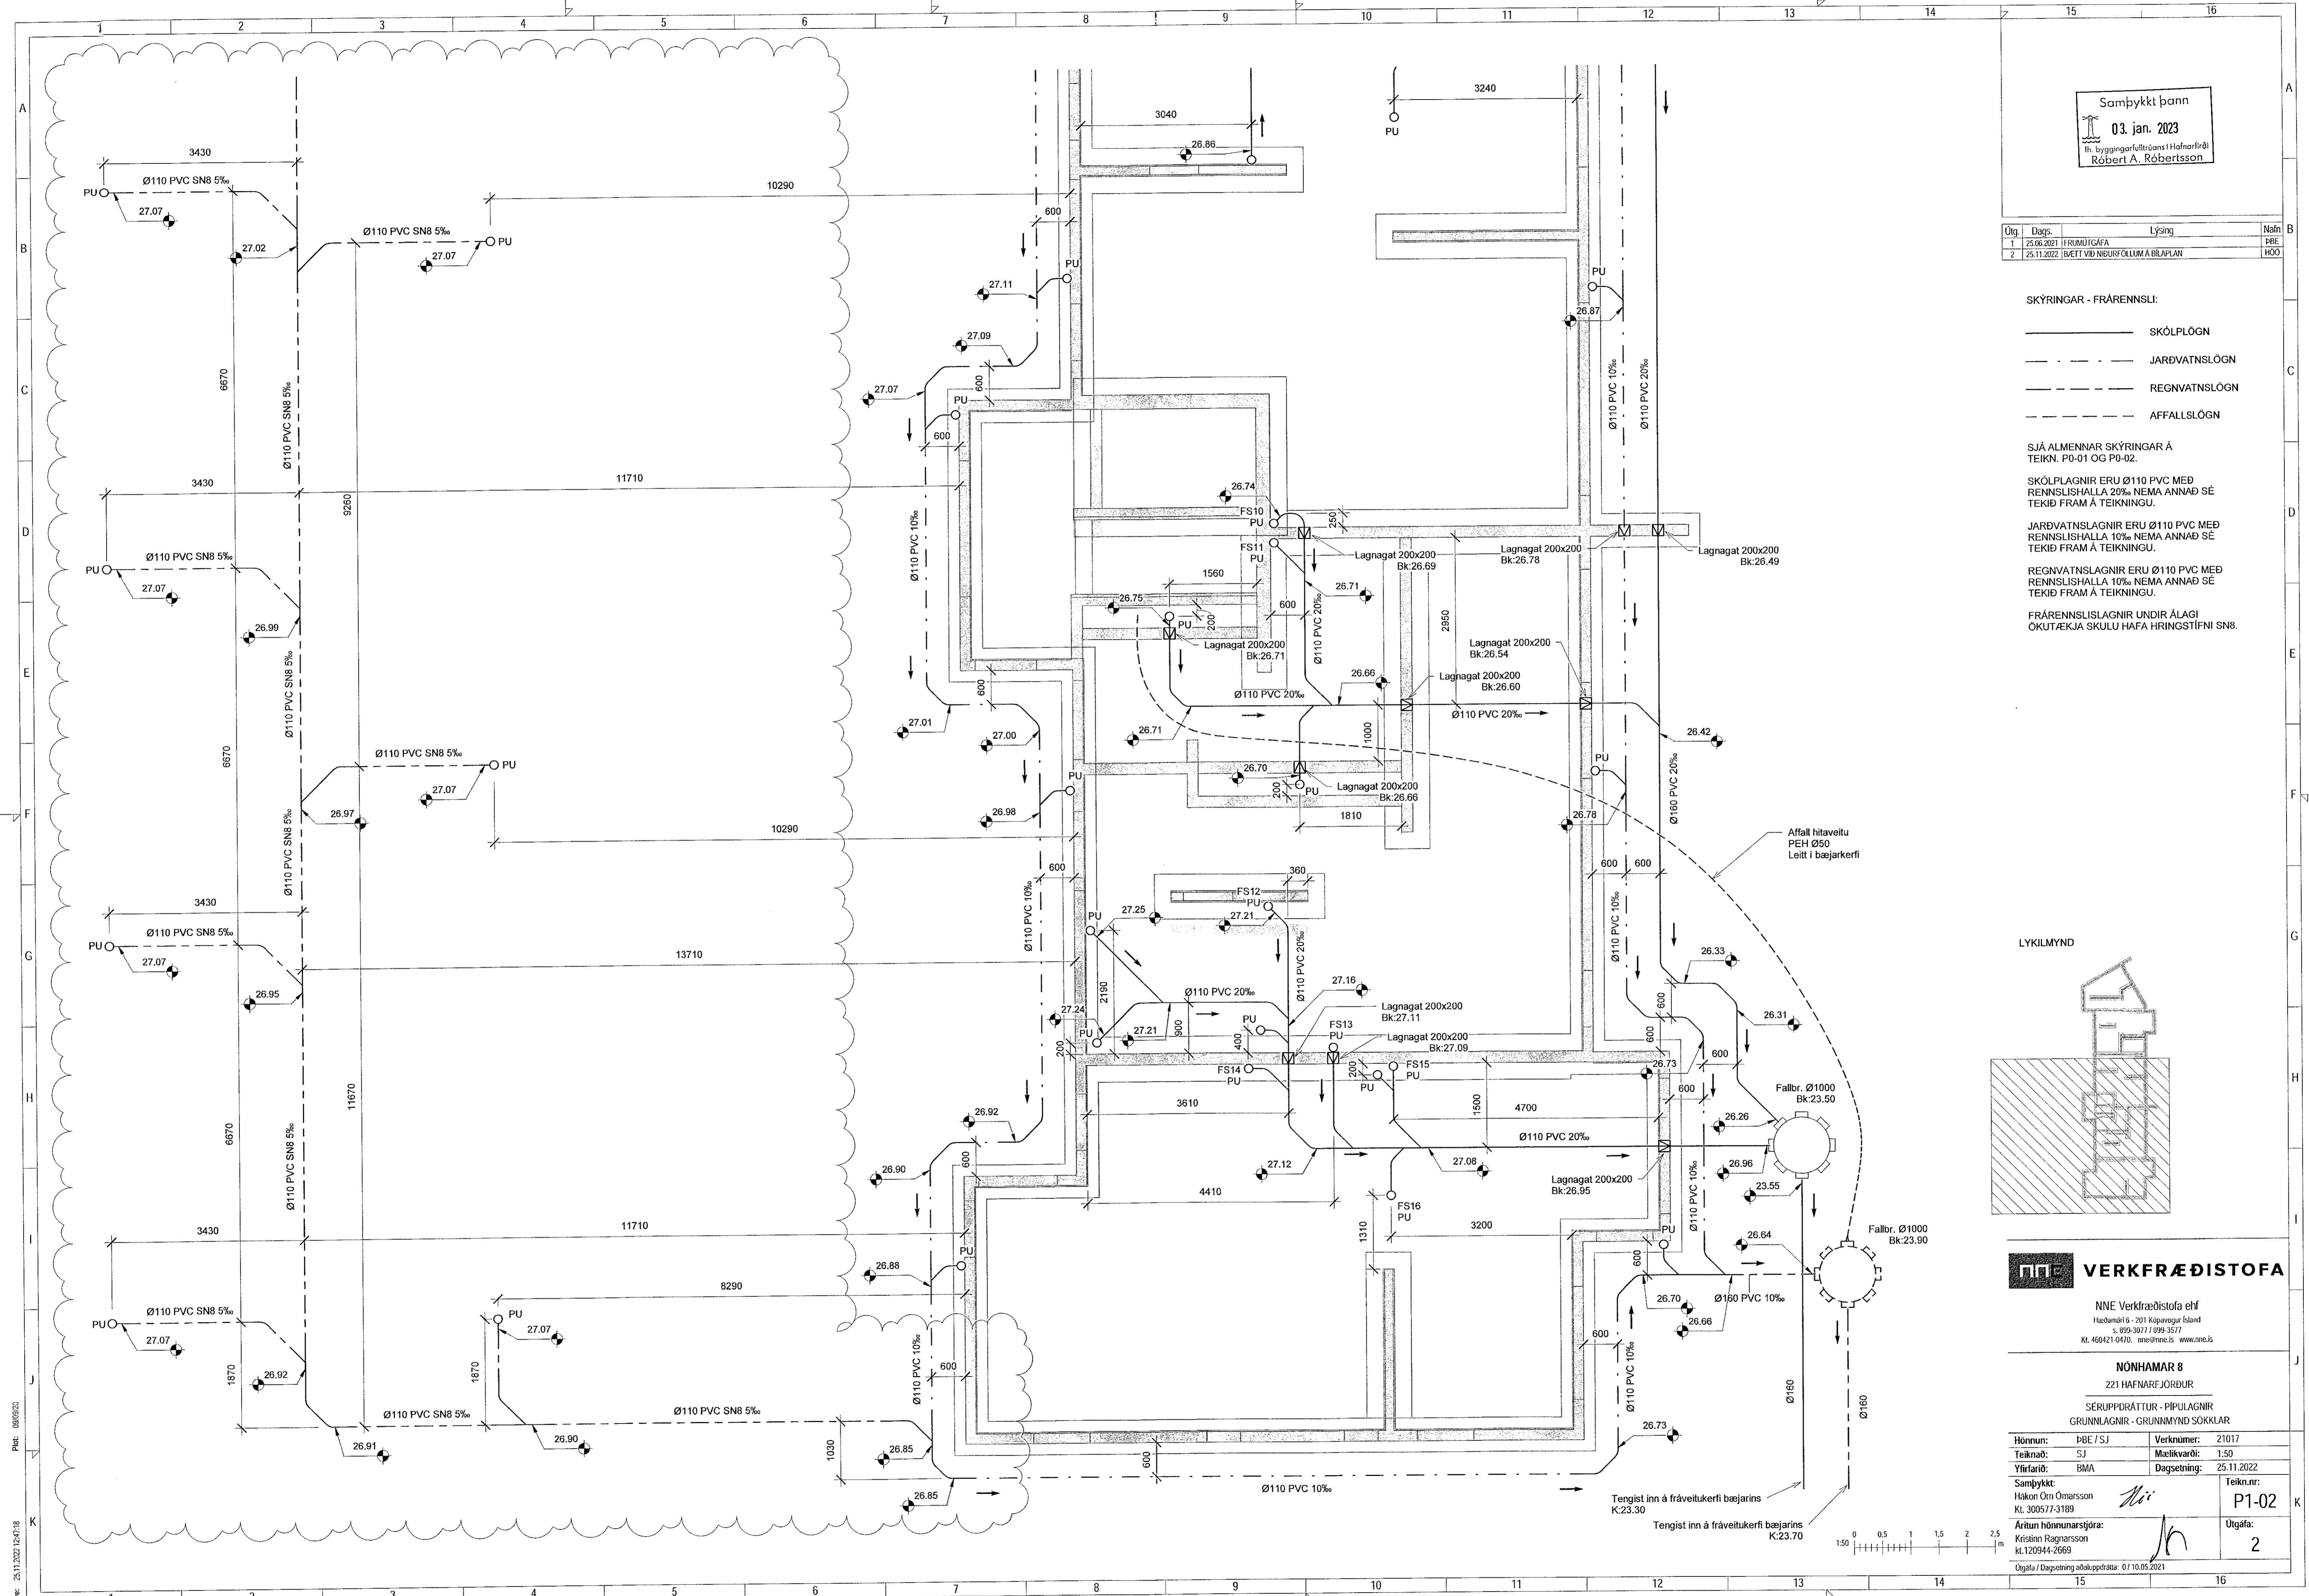

Skilfr.: 000020
Skr.: MIAVR2121017 - Nönhamar 802 DESIGN02 P - PÍPULAGNIR Nönhamar 8 Frærennsli

