


Samþykkt þann
05. jan. 2021
f.h. byggingarfulltrúans í Hafnarfirði
Hjálmar A. Jónsson
H.A.S.

ARITUNDRÖÐLAHAFREKTLAR KT.
SÉRUPPLAUFUR ER TILVIÐEYMT VÍÐ ADALUPPDRETTI.
VERKNR: 102 DAGS: 09.02.2020

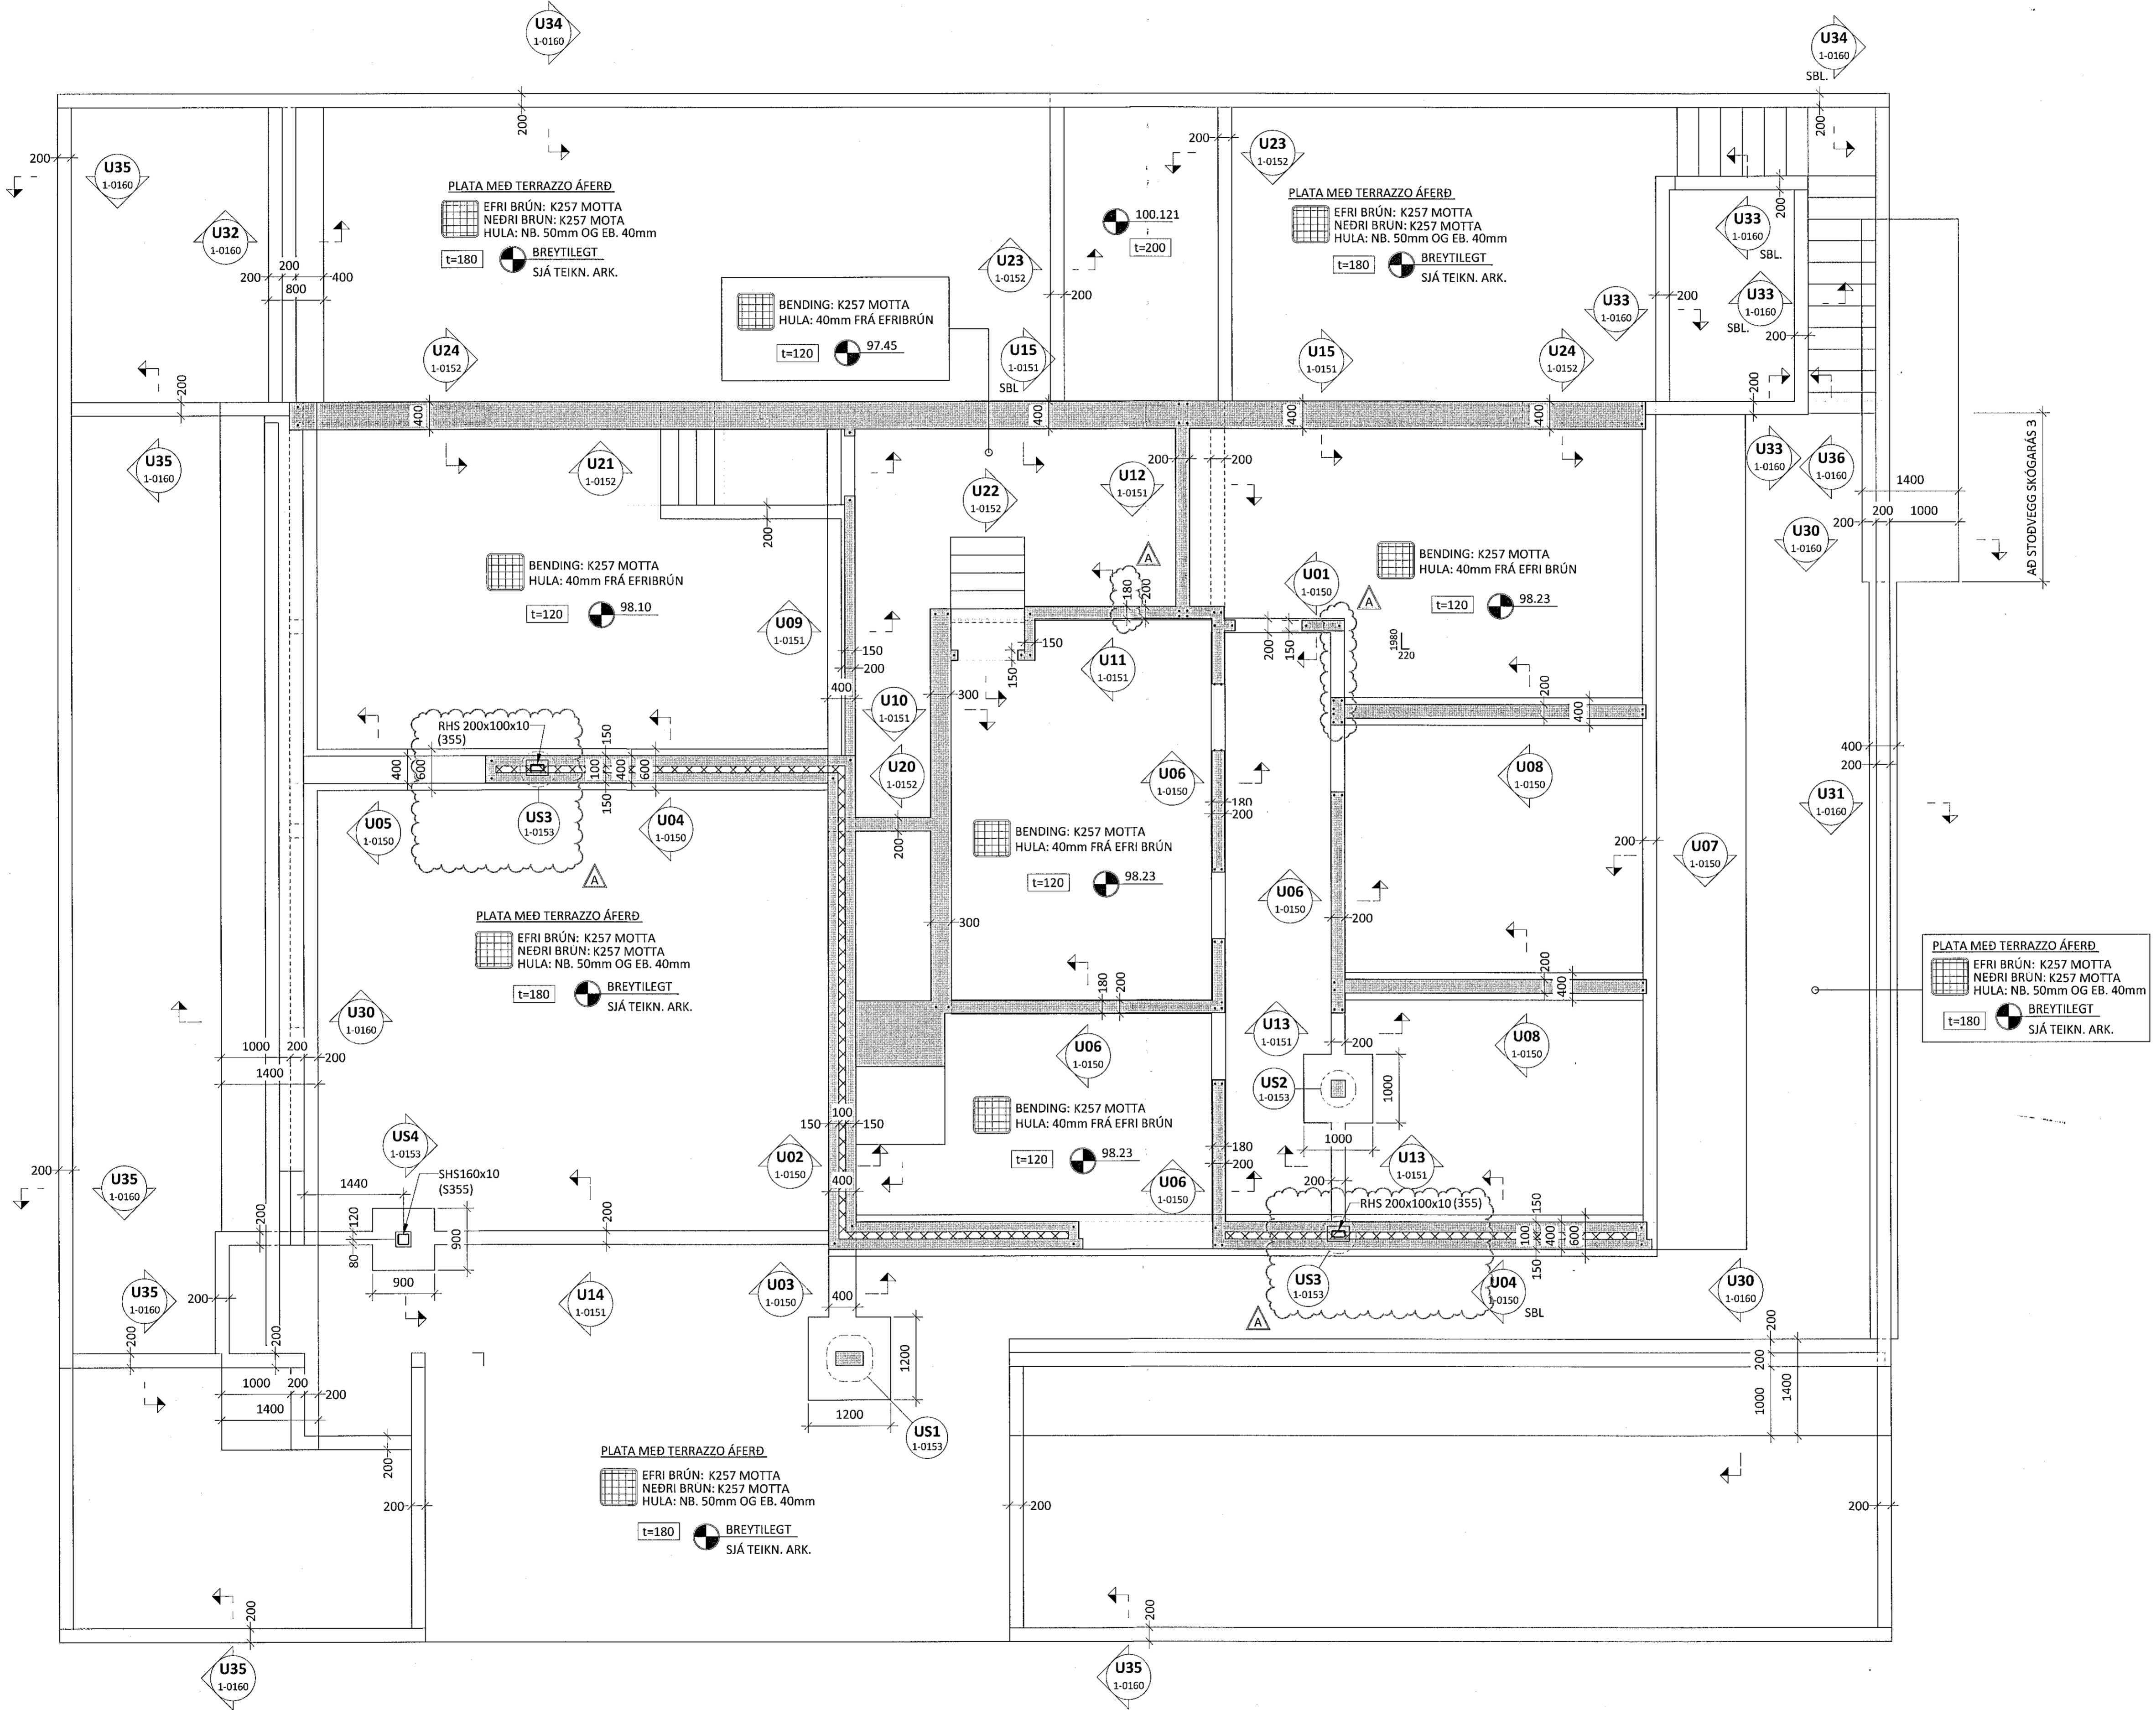

- SKÝRINGAR:**
- ÖLL MÁL ERU Í MILLIMETNUM OG ALLIR KÓTAR ERU Í METRUM - UPPFENIR KÓTAR Á GRUNNMYNDUM ERU ALLTAF MIÐAÐIR VÍÐ EFRIBRÚN STEYPU
 - SJÁ TEIKNINGU 1-0000 FYRIR ALMENNAR SKÝRINGAR
 - SJÁ TEIKNINGAR ARKITEKTA FYRIR STAÐSETNINGU VEGGJA.
 - UNDIRSTÖÐUR ERU GRUNÐAÐAR Á BURÐARHÆFUM JARÐVEGSPÚÐA ALMENNAR SKÝRINGAR
 - LEYFILEGUR PRÝSTINGUR Á JARÐVEGSPÚÐA ER 0,5MPa Í BROTMARKAÁSTANÐI OG 0,7MPa Í JARÐSKÁLFTA: (1,0° EIGNIP.+1,3°NOTÁLAG+0,26°SNJÓÁLAG) (1,0° EIGNIP.+0,15°NOTÁLAG+0,2°SNJÓÁLAG +1,0°JARÐSKJÁLFTAÁLAG)
 - UNDIRSTÖÐUR SKULU ÚTSETTAR EFTIR STEYPU TEIKNINGUM ARKITEKTA
 - GERA SKAL GÖT Í SÖKKLA Í SAMRÆMI VÍÐ GRUNNLAGNA- og GATAPLANSTEIKNINGAR FRÁ FERLI
 - SJÁ GATAPLÖN FRÁ FERLI FYRIR STÆRÐ OG STAÐSETNINGU GATA Í PLÖTUR OG VEGGI
 - SÖKKULSKAUT ERU SÝND Á SÖKKULSKAUTS-TEIKNINGUM RAFHÖNNUÐAR
 - OFAN Á STEYPTAR INNI BOTNPLÖTUR KEMUR 70mm TERASO. SLÍTA SKAL TENGLS STEYPU OG TERRAZZO SKV. TEIKNINGUM ARKITEKTS.

- TÁKN:**
- BENDING ÚR PLÖTU Í VEGGENDA. EINN PUNKTUR TÁKNAR K12 VINKIL SEM GANGUR FRÁ NEDRI GRIND UNDIRSTÖÐU OG SKEYTILENGD UPP Í VEGG. TVEIR PUNKTAR TÁKNA 1stk BAULUR K12 SEM GANGA FRÁ NEDRI GRIND UNDIRSTÖÐU OG SKEYTILENGD UPP Í VEGG. 3 PUNKTAR TÁKNA 1stk BAULUR + VINKIL SEM GANGA FRÁ NEDRI GRIND UNDIRSTÖÐU OG SKEYTILENGD UPP Í VEGG.
 - GILDIR NEMA ANNAD SÉ TEKID FRAM Á GRUNNMYND
 - TÁKNAR STAÐSTEYPU

SKYEYTTILENGDIR JÁRNA:

PVERMÁL STANGA:	10	12	16	20	25
SKYEYTTILENGD:	450	550	800	1050	1350

PLATA MED TERRAZZO ÁFERÐ
EFRIBRÚN: K257 MOTTA
NEDRIBRÚN: K257 MOTTA
HULA: NB. 50mm OG EB. 40mm
t=180
BREYTTILEGT
SJÁ TEIKN. ARK.

A 11.01.21 ÝMSAR BREYTINGAR
NR. DAGS LÝSING



SKÓGARÁS 1 HAFNARFJÖRÐUR
NÝBYGGING
BURÐARVIRKI
UNDIRSTÖÐUR OG BOTNPLATA
GRUNNMYND

SAMÞYKKT: *[Signature]* KT. 260172-3879
HÖNNUÐUR: MHÁ magnus@ferill.is YFIRFARID: ÞÓ 12.06.20 DAGS. ÚTG. 11.01.21
MKV. (A1) 1:50 VERKNR. 2002 TEIKN. NR. 1-0101 BREYTT. A