



U20  
M 1 : 10

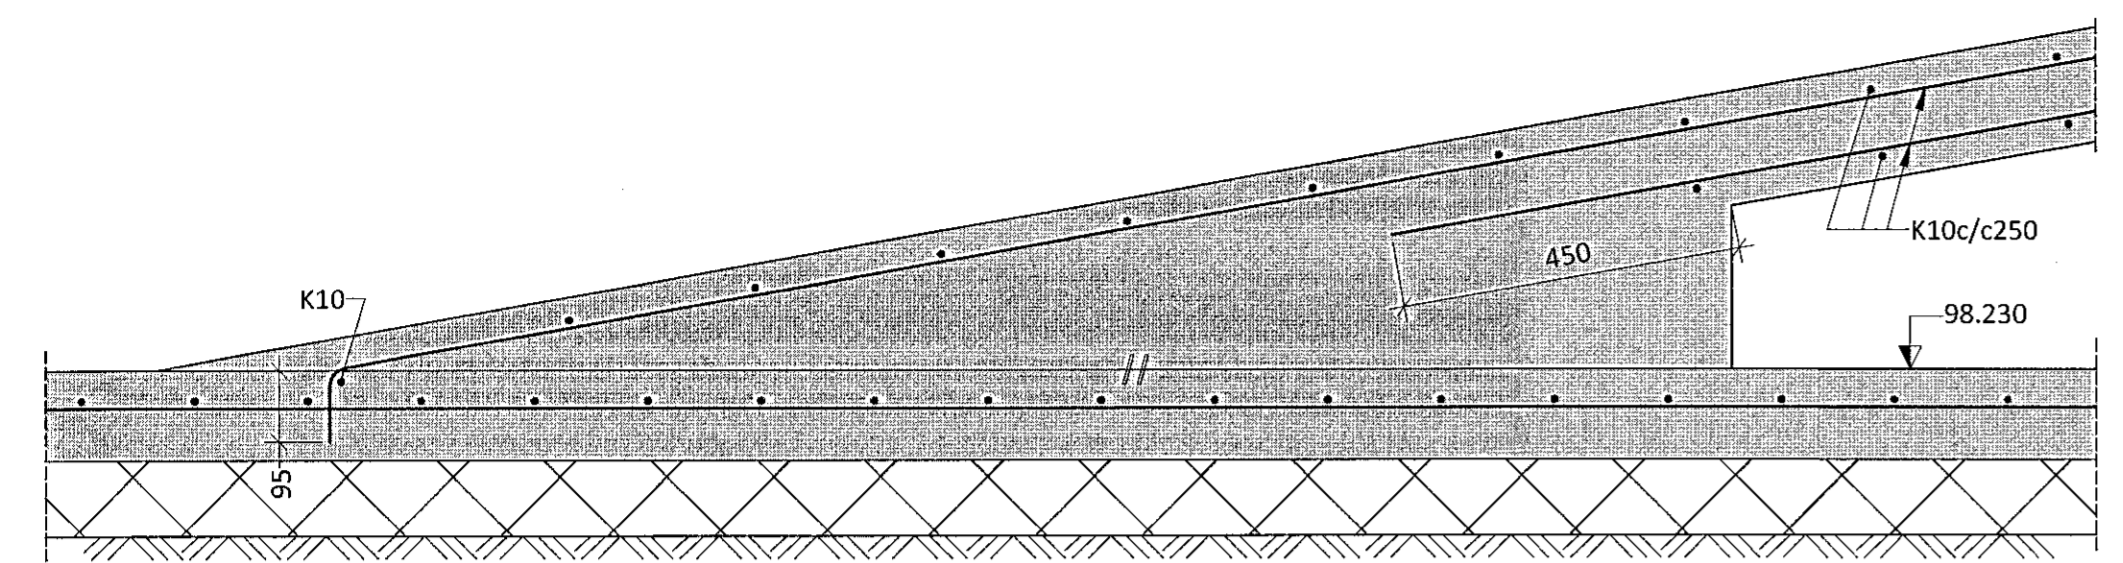

U21  
M 1 : 10

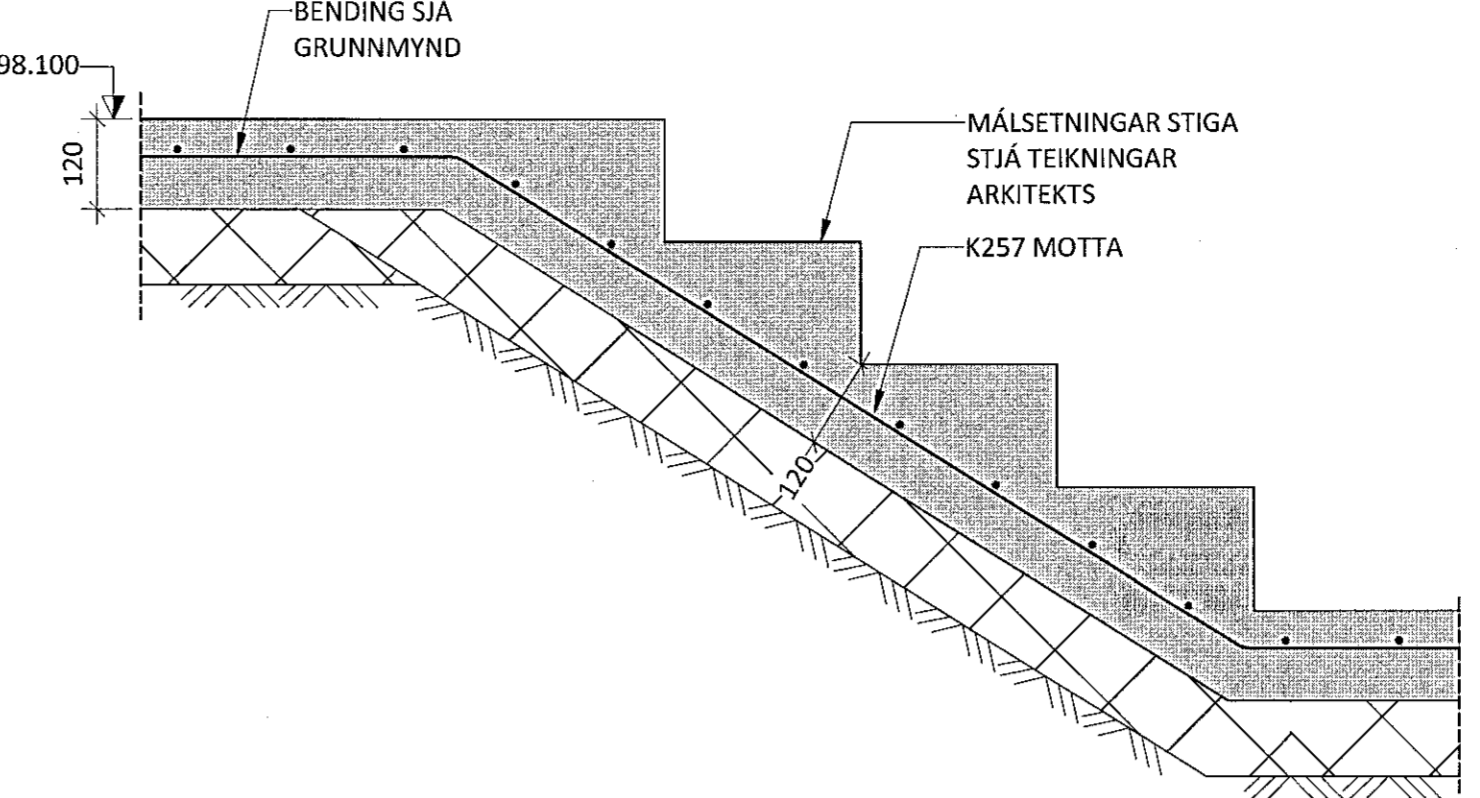


Samþykkt bann  
05. jan. 2021  
Lsh. byggingarfulltrúi (Hafnarfjörður)  
Hjálmar A. Jónsson


TRÍPÓLÍ ARKITEKTAR  
Andri G. L. Andrésson KT. 240182-3949

ÁRITUN HÖNNUNARSTJÓRA: KT.  
SÉRUPPRÁTTUR ER Í SAMRÆMI VÍÐ ADALUPPRÆTTI.  
VERKNR: 102 DAGS: 09.02.2020

U22  
M 1 : 10


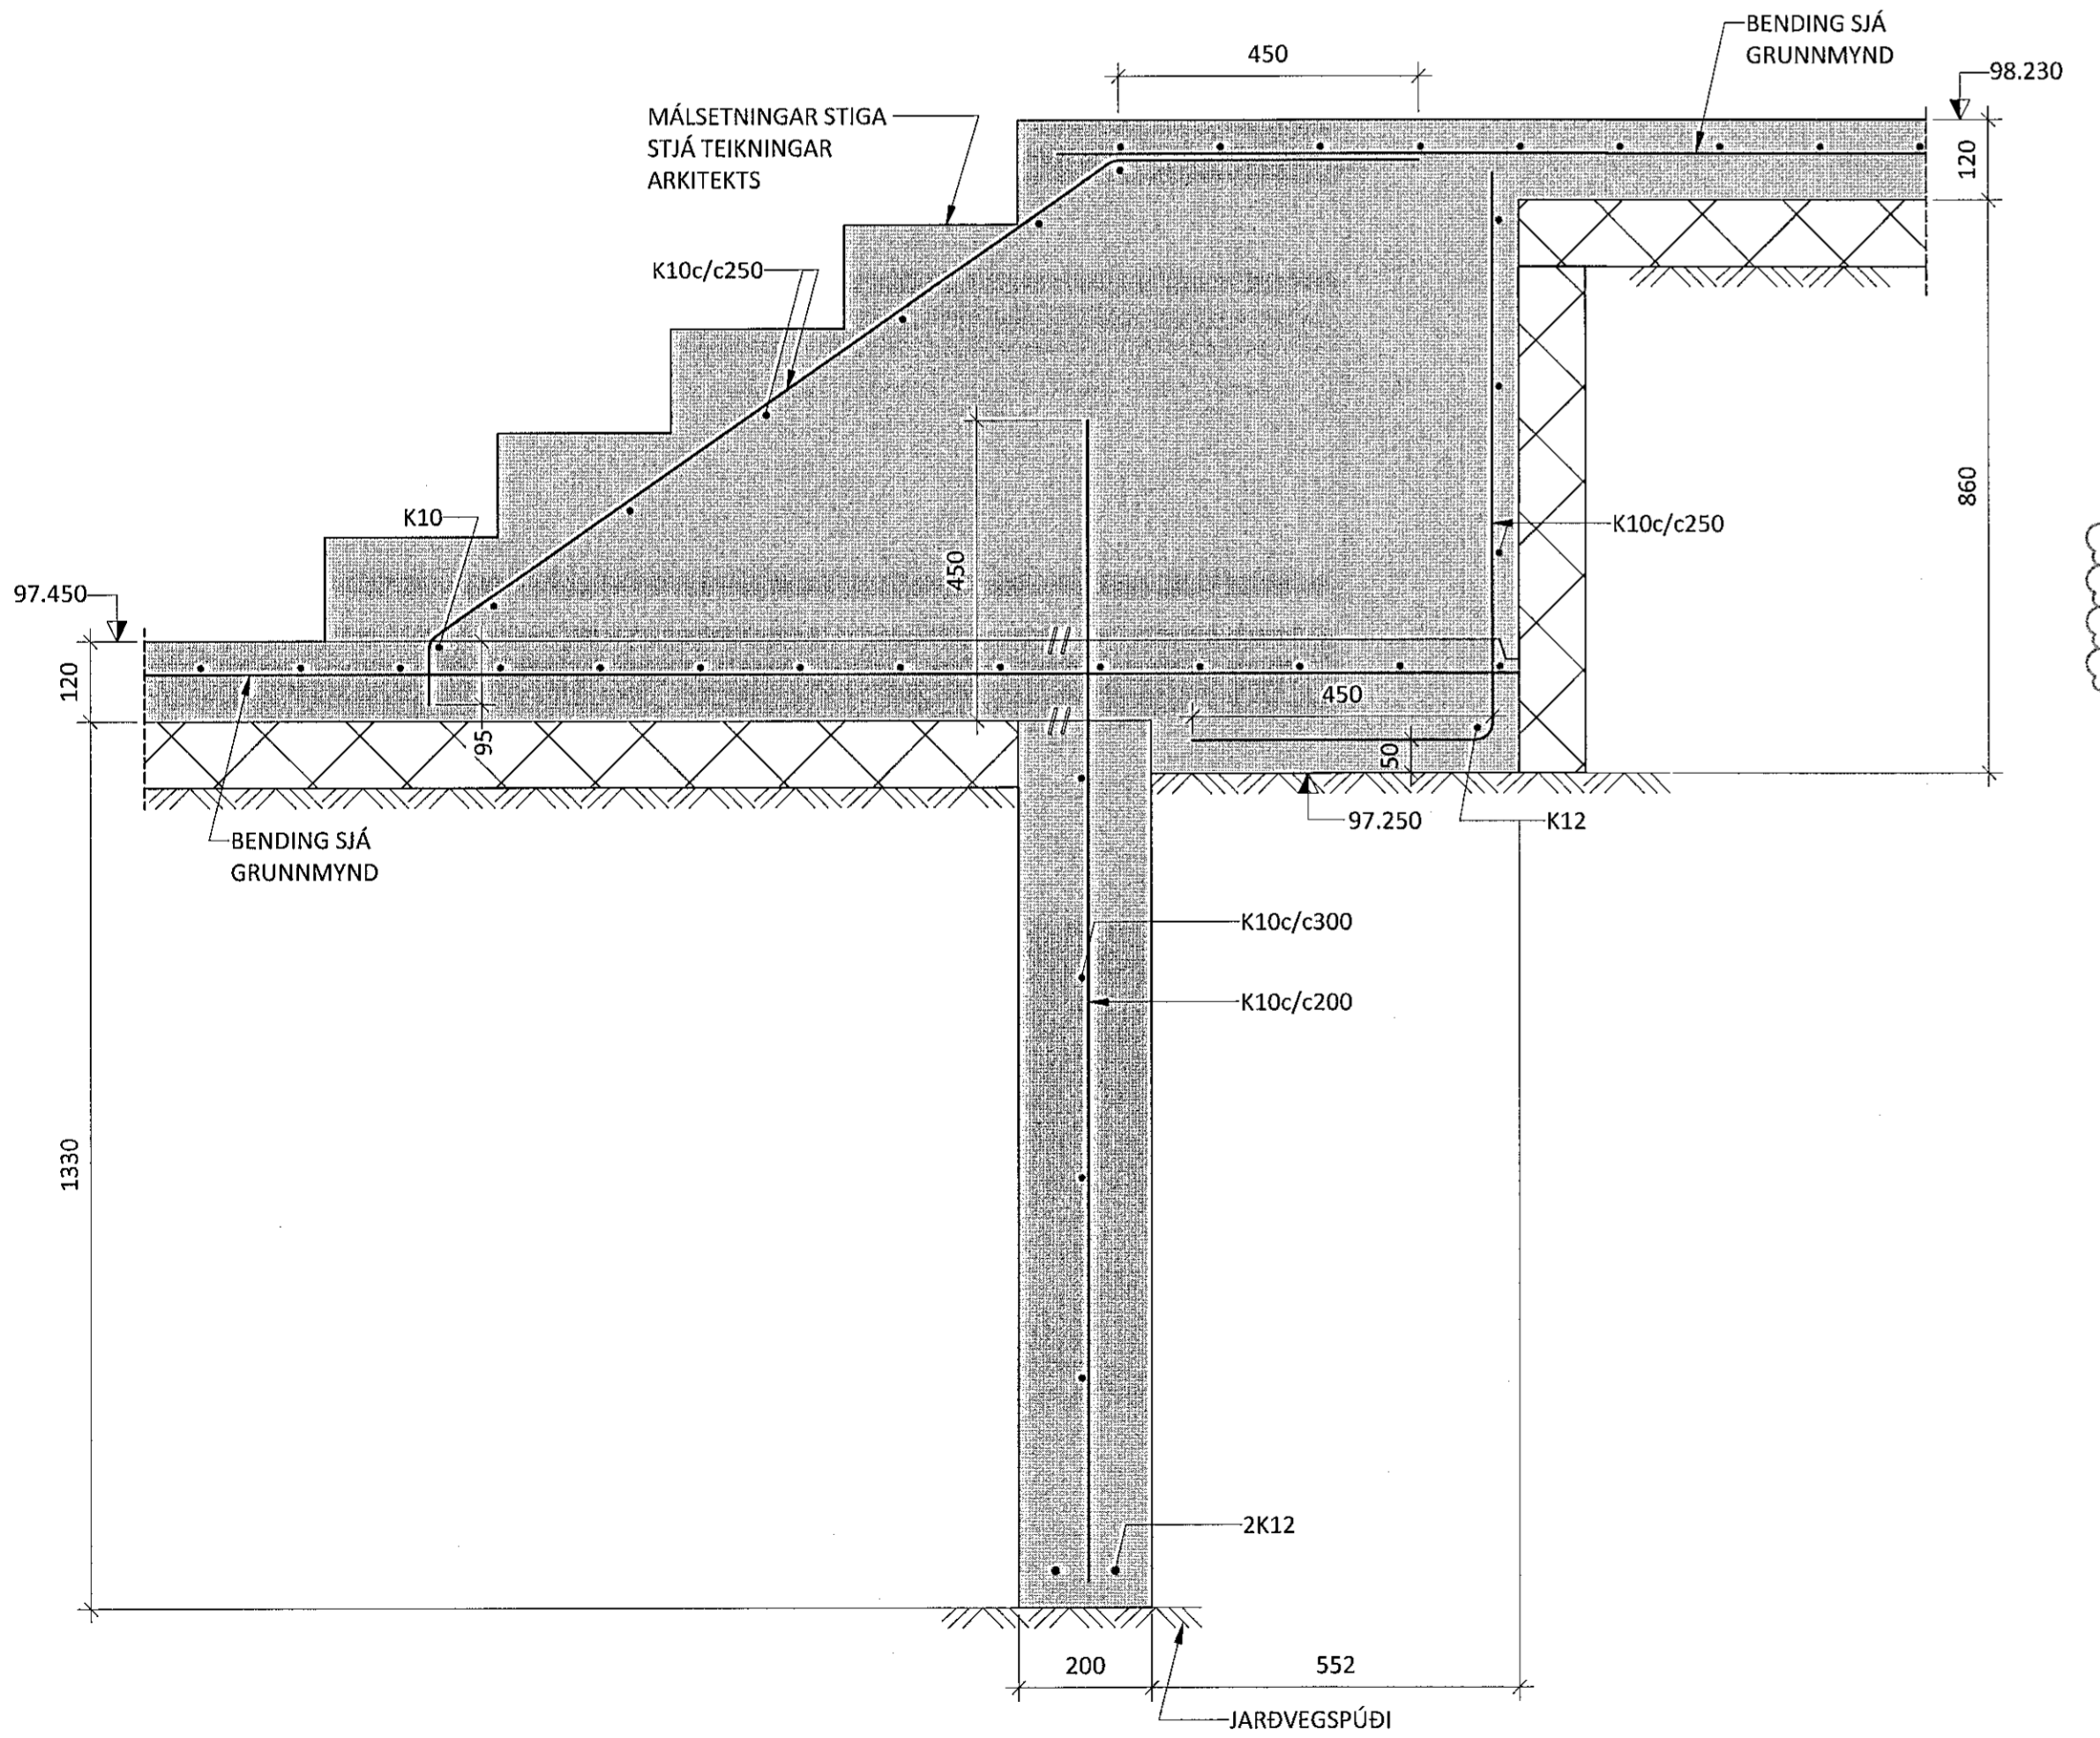


U23  
M 1 : 10

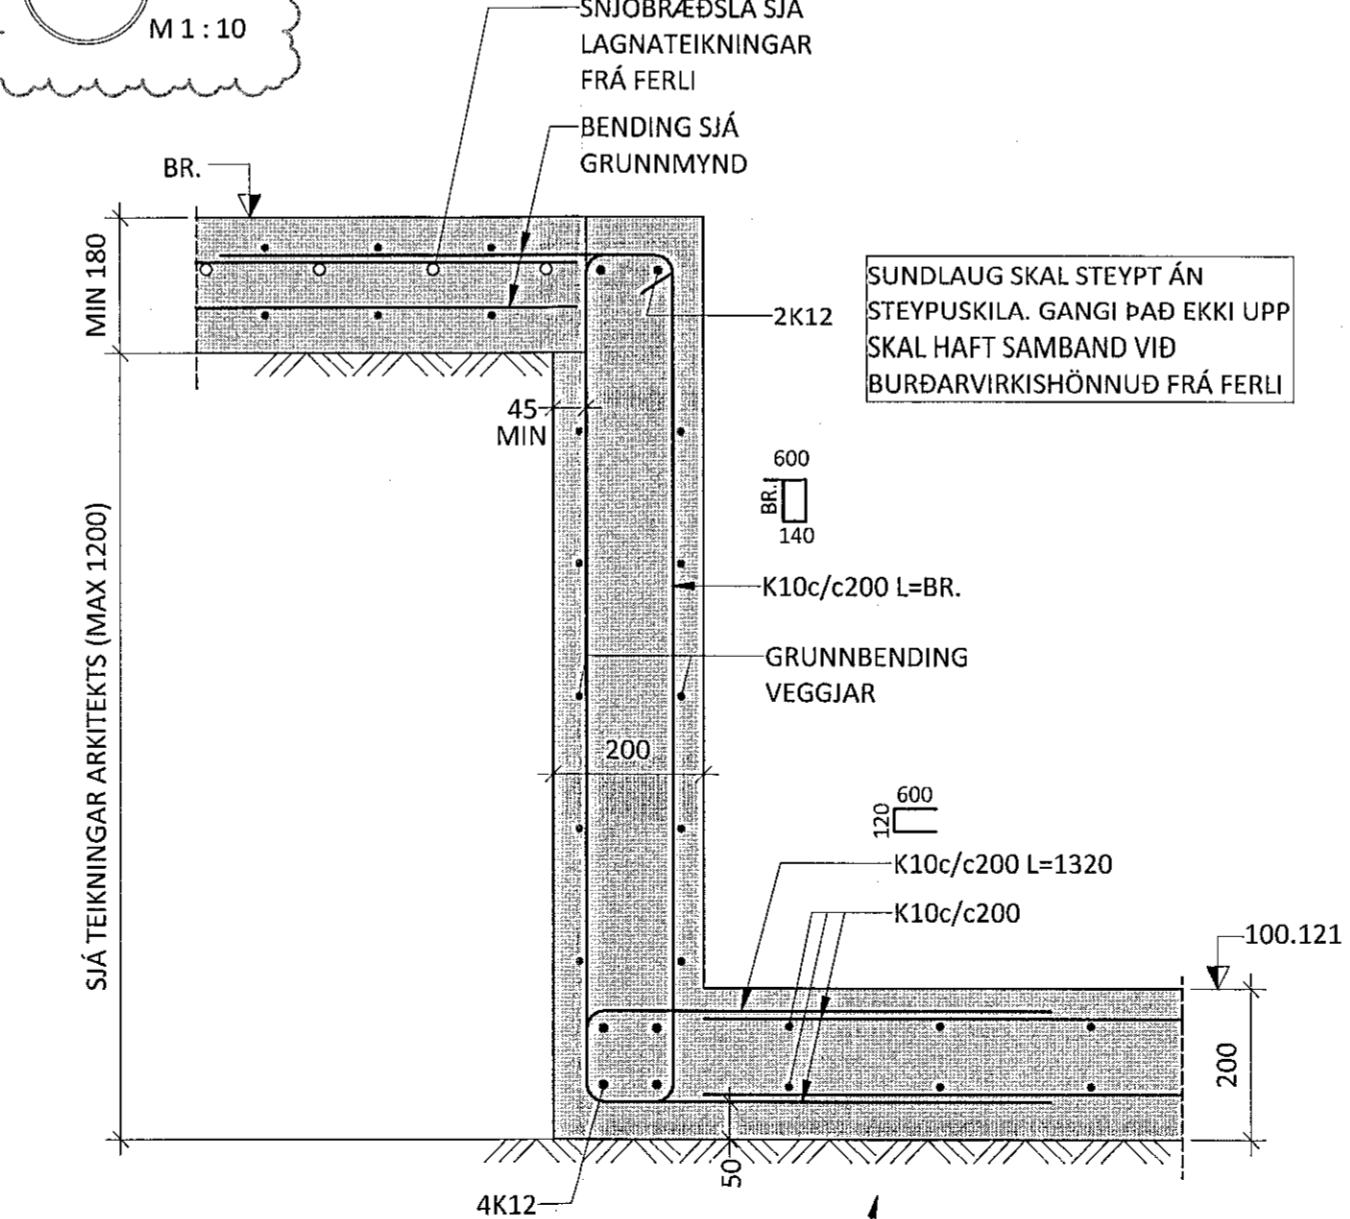

ÞJÖPPUÐ FYLING  
ROOFMATE XPS  
PRÝSTIENANGRUN

U24  
M 1 : 10

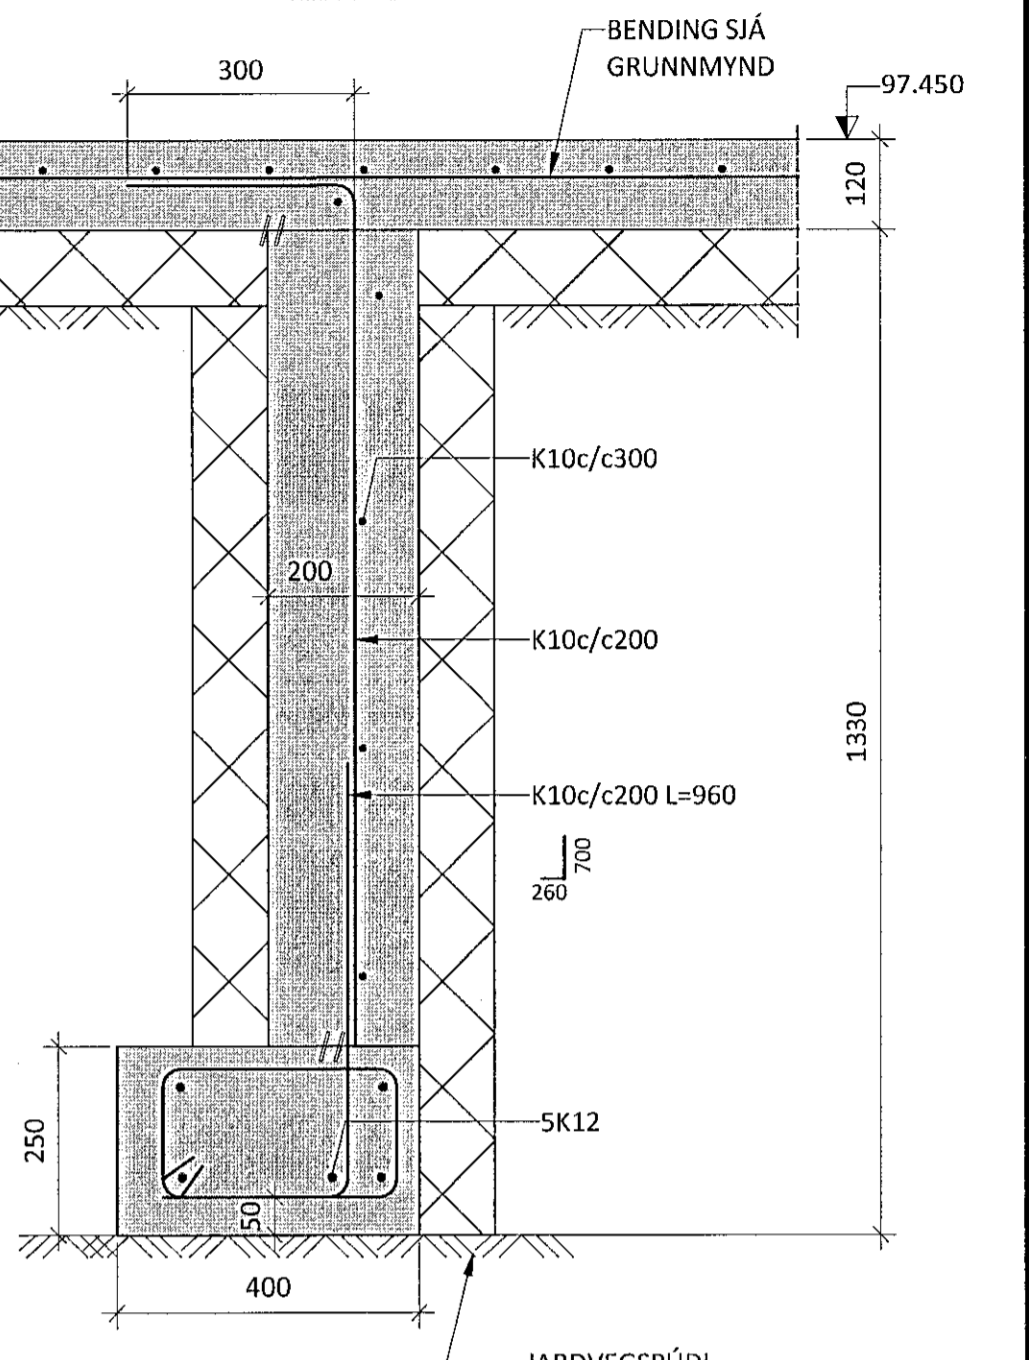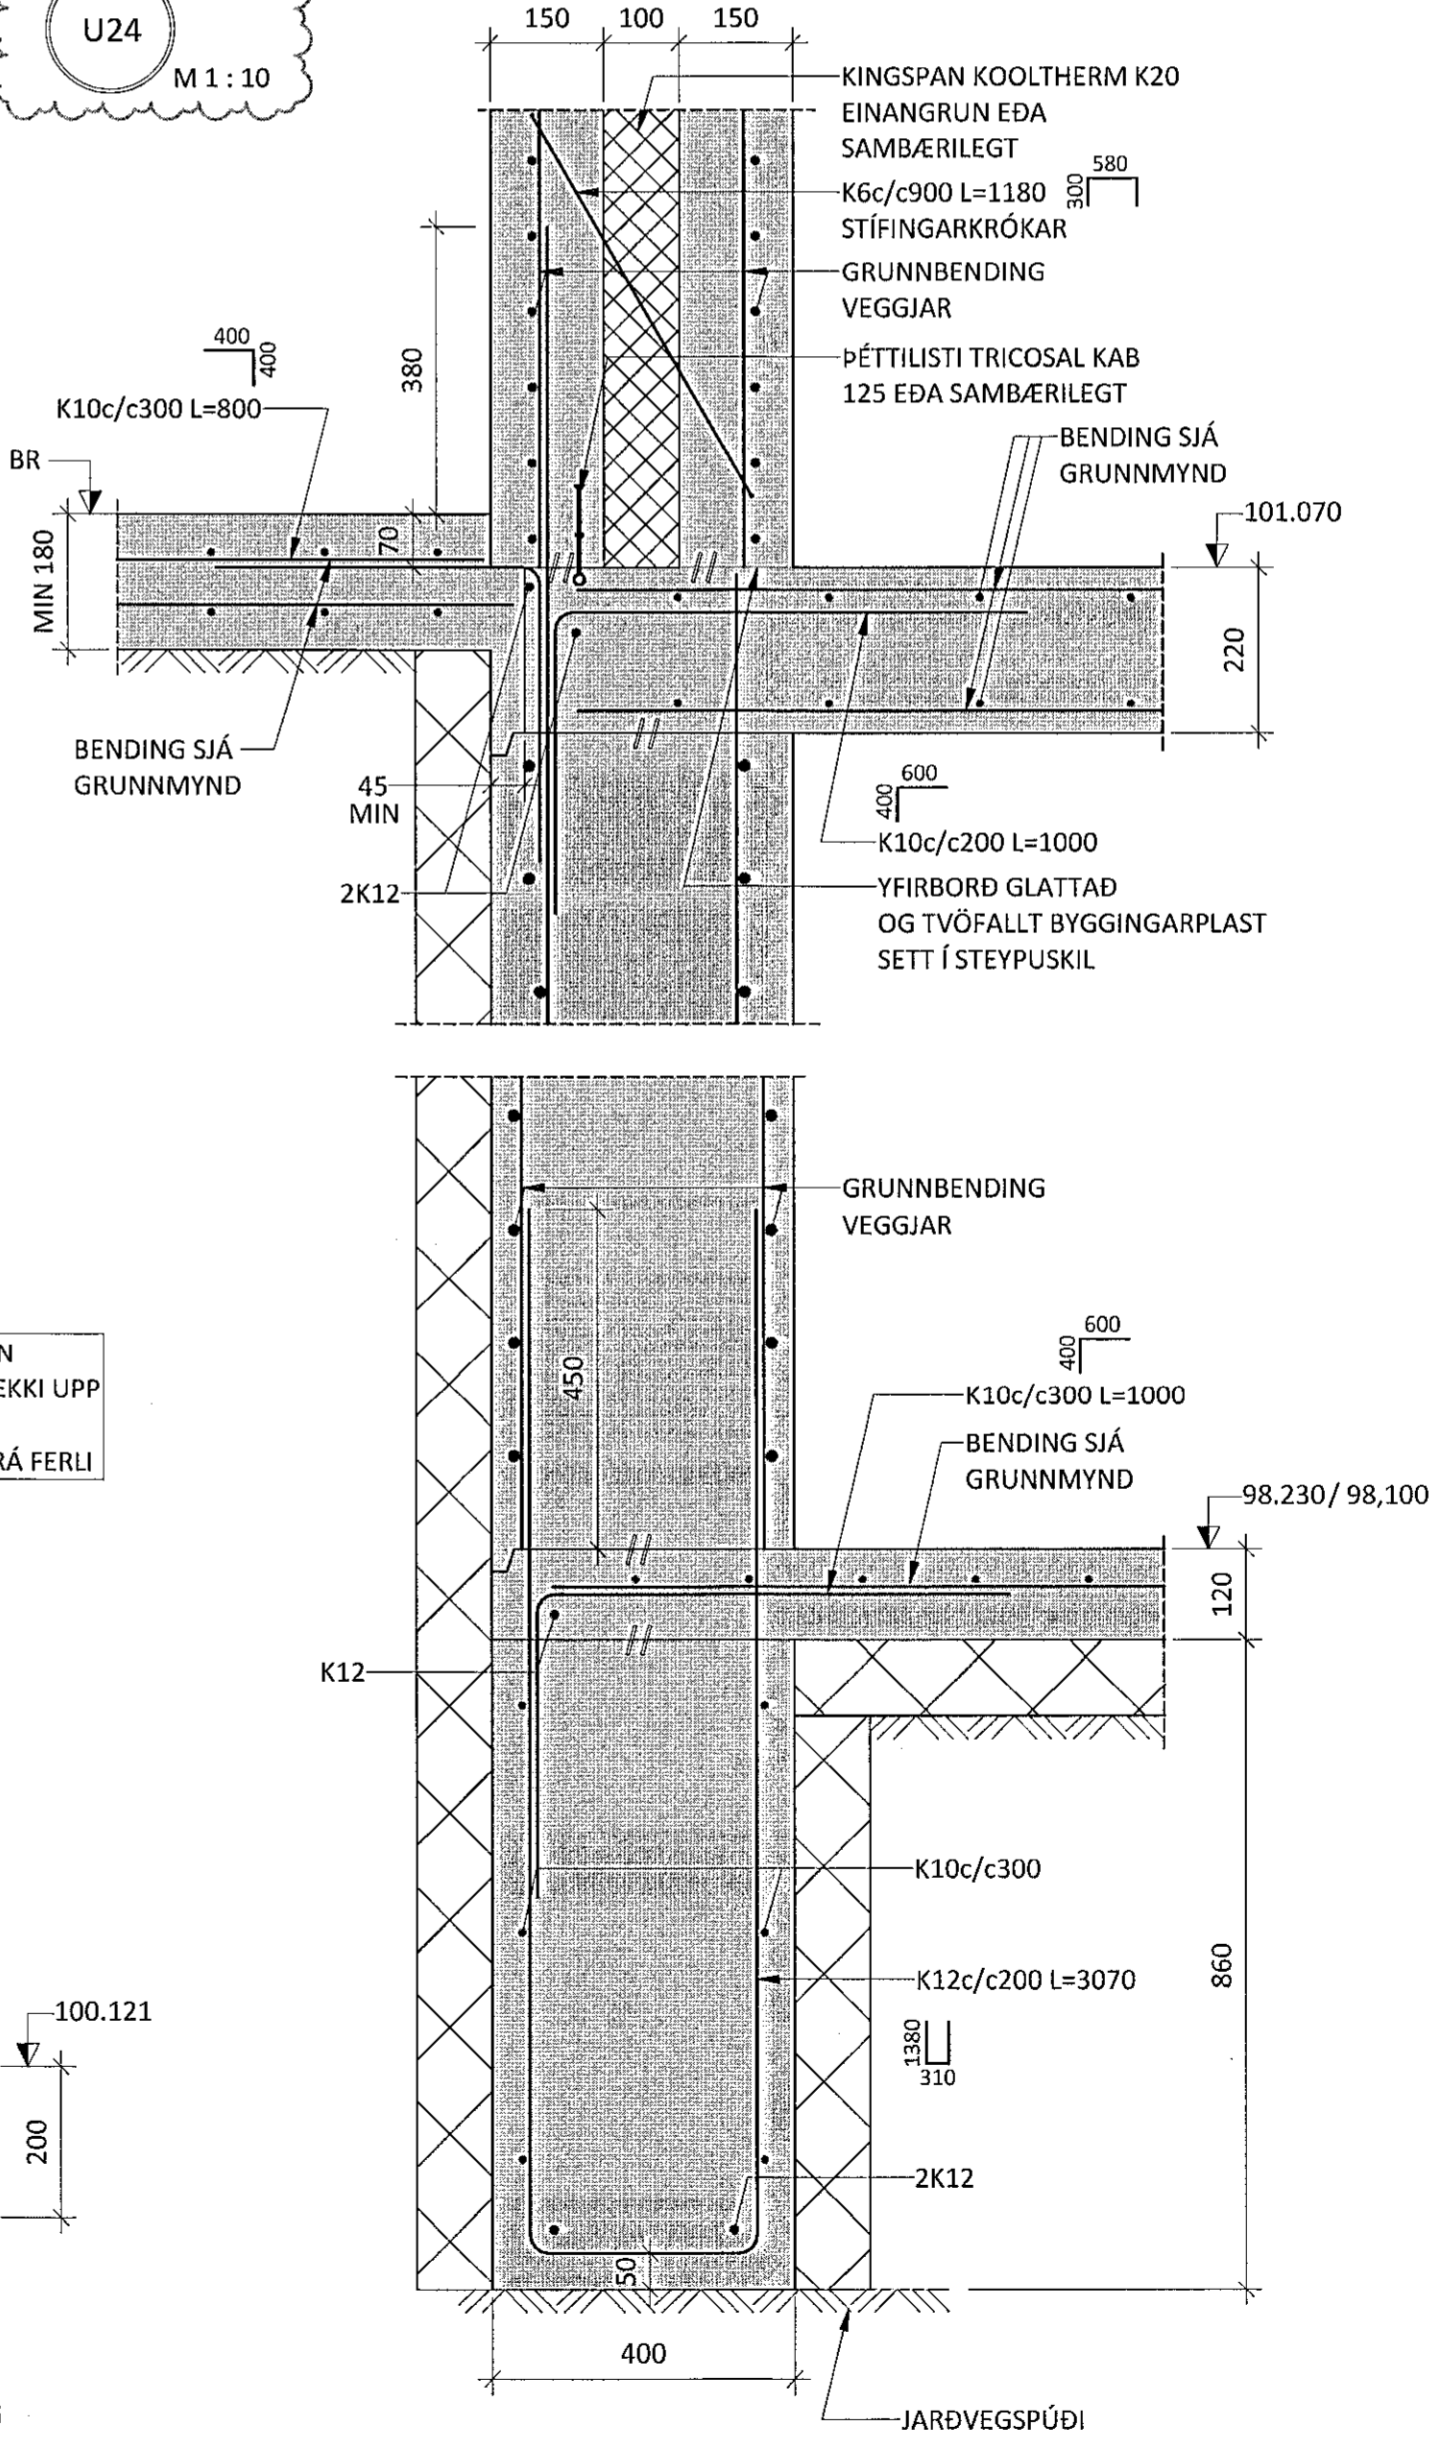

- SKÝRINGAR:**
- ÖLL MÁL ERU Í MILLIMETNUM OG ALLIR KÓTAR ERU Í METRUM.
  - SJÁ TEIKNINGU 1-0000 FYRIR ALMENNAR SKÝRINGAR
  - SJÁ GRUNNMYNDIR FYRIR SJÓNSTEYPTA VEGGI
  - SJÁ TEIKNINGU 1-2000 FYRIR GRUNNBENDINGU VEGGI
  - UNDIRSTÖÐUR ERU GRUNNÐADAR Á BURÐARHÆFUM JARÐVEGSPÚÐA SJÁ ALMENNAR SKÝRINGAR
  - LEYFILEGR PRÝSTINGUR Á JARÐVEGSPÚÐA ER 0,5MPa Í BROTMARKAÁSTANDI OG 0,7MPa JARÐSKÁLFTA: (1,0\*EIGINP.+1,3\*NOTÁLAG+0,26\*SNJÓÁLAG) (1,0\*EIGINP.+0,15\*NOTÁLAG+0,2\*SNJÓÁLAG +1,0\*JARÐSKJÁLFTAÁLAG)
  - GERA SKAL GÖT Í SÖKKLA Í SAMRÆMI VÍÐ GRUNNLAGNA- OG GATAPLANSTEIKNINGAR FRÁ FERLI
  - SJÁ GATAPLÖN FRÁ FERLI FYRIR STÆRÐ OG STAÐSETNINGU GATA Í PLÖTUR OG VEGGI
  - SÖKKULSKAUT ERU SÝND Á SÖKKULSKAUTS-TEIKNINGUM RAHÖNNUNAR
  - OFAN Á STEYPTAR INNI BOTNPLÖTUR KEMUR 70mm TERASO. SLÍTA SKAL TENGLS STEYPU OG TERRAZZO SKV. TEIKNINGUM ARKITEKTS.

**SKEYTILENGDIR JÁRNA:**

ÞVERMÁL STANGA:	10	12	16	20	25
SKEYTILENGD:	450	550	800	1050	1350

- TÁKN:**
- TÁKNAR 100mm PLASTEINANGRUN (MIN 24kg/m³ NEMA ANNAD KOMI FRAM Á SNIDI)
  - TÁKNAR STADSTEYPU

A 11.01.21 SNIDI U20, U23 OG U24 BREYTT  
NR. DAGS LÝSING

**ferill**  
VERKFRÆÐISTOFA

SKÓGARÁS 1 HAFNARFJÖRÐUR  
NÝBYGGING  
BURÐARVIRKI  
UNDIRSTÖÐUR OG BOTNPLATA  
SNID

SAMÞYKKT: *[Signature]* KT. 260172-3879

HÖNNUNUR	YFIRFARID	DAGS. ÚTG.	DAGS. BREYT.
MHÁ magnus@ferill.is	PÓ	12.06.20	11.01.21
MKV. (A1)	VERKNR.	TEIKN. NR.	BREYT.
1:10	20022	1-0152	A

Ferill ehf. Mörkin 1. 108 Reykjavík Sími: 575 1600 www.ferill.is