

Samþykkt þann  
05. jan. 2021  
L.h. byggingarfulltrúarsí Hattarfróði  
Hjálmar A. Jónsson  
HVA'S

TRÍPÓLÍ ARCHITEKTAR  
Andri G. L. Andrésson 470 882-3949


ÁRITUN HÖNNUNARSTJÓRA: KT.  
SÉRUPPÁTTUR ER Í SAMRÆMI VÍÐ ADALUPPDRETTI.  
VERKNR: 102 DAGS.ÚTG: 09.02.2020

SKÝRINGAR

- SKÓLPLÖGN
- REGNVATNSLÖGN
- JARÐVATNSLÖGN
- LÓÐAMÖRK

- BK BOTNKÓTI BRUNNS
- DN NAFNMÁL LAGNAR
- FGK FULLFRÁGENDIÐ GÓLF, KÓTI
- HL HANDLAUG
- GN GÓLFNIDURFALL MEÐ EINSTEFNUBLÖÐKU
- NF NIDURFALL Í LÓÐ ÁN VATNSLÁS
- KJ RENNSLISKÓTI JARÐVATNSLAGNAR
- Kr RENNSLISKÓTI REGNVATNSLAGNAR
- Ks RENNSLISKÓTI SKÓLPLAGNAR
- S1 STAMMI 1
- SB NIDURFALL VÍÐ STURTU
- SK STEYPT GÓLF, KÓTI
- SV SKOLVASKUR
- PP LÖGN ÚR POLYPROPYLENE PLASTI
- VS SALERNI
- PV TENGING FYRIR ÞVOTTAVÉL
- PN ÞAKNIDURFALL

ALLAR SKÓLPLAGNIR OG REGNVATNSLAGNIR ERU DN100 OG ERU ÚR PP. JARÐVATNSLAGNIR ERU DN100 OG ERU ÚR PVC.

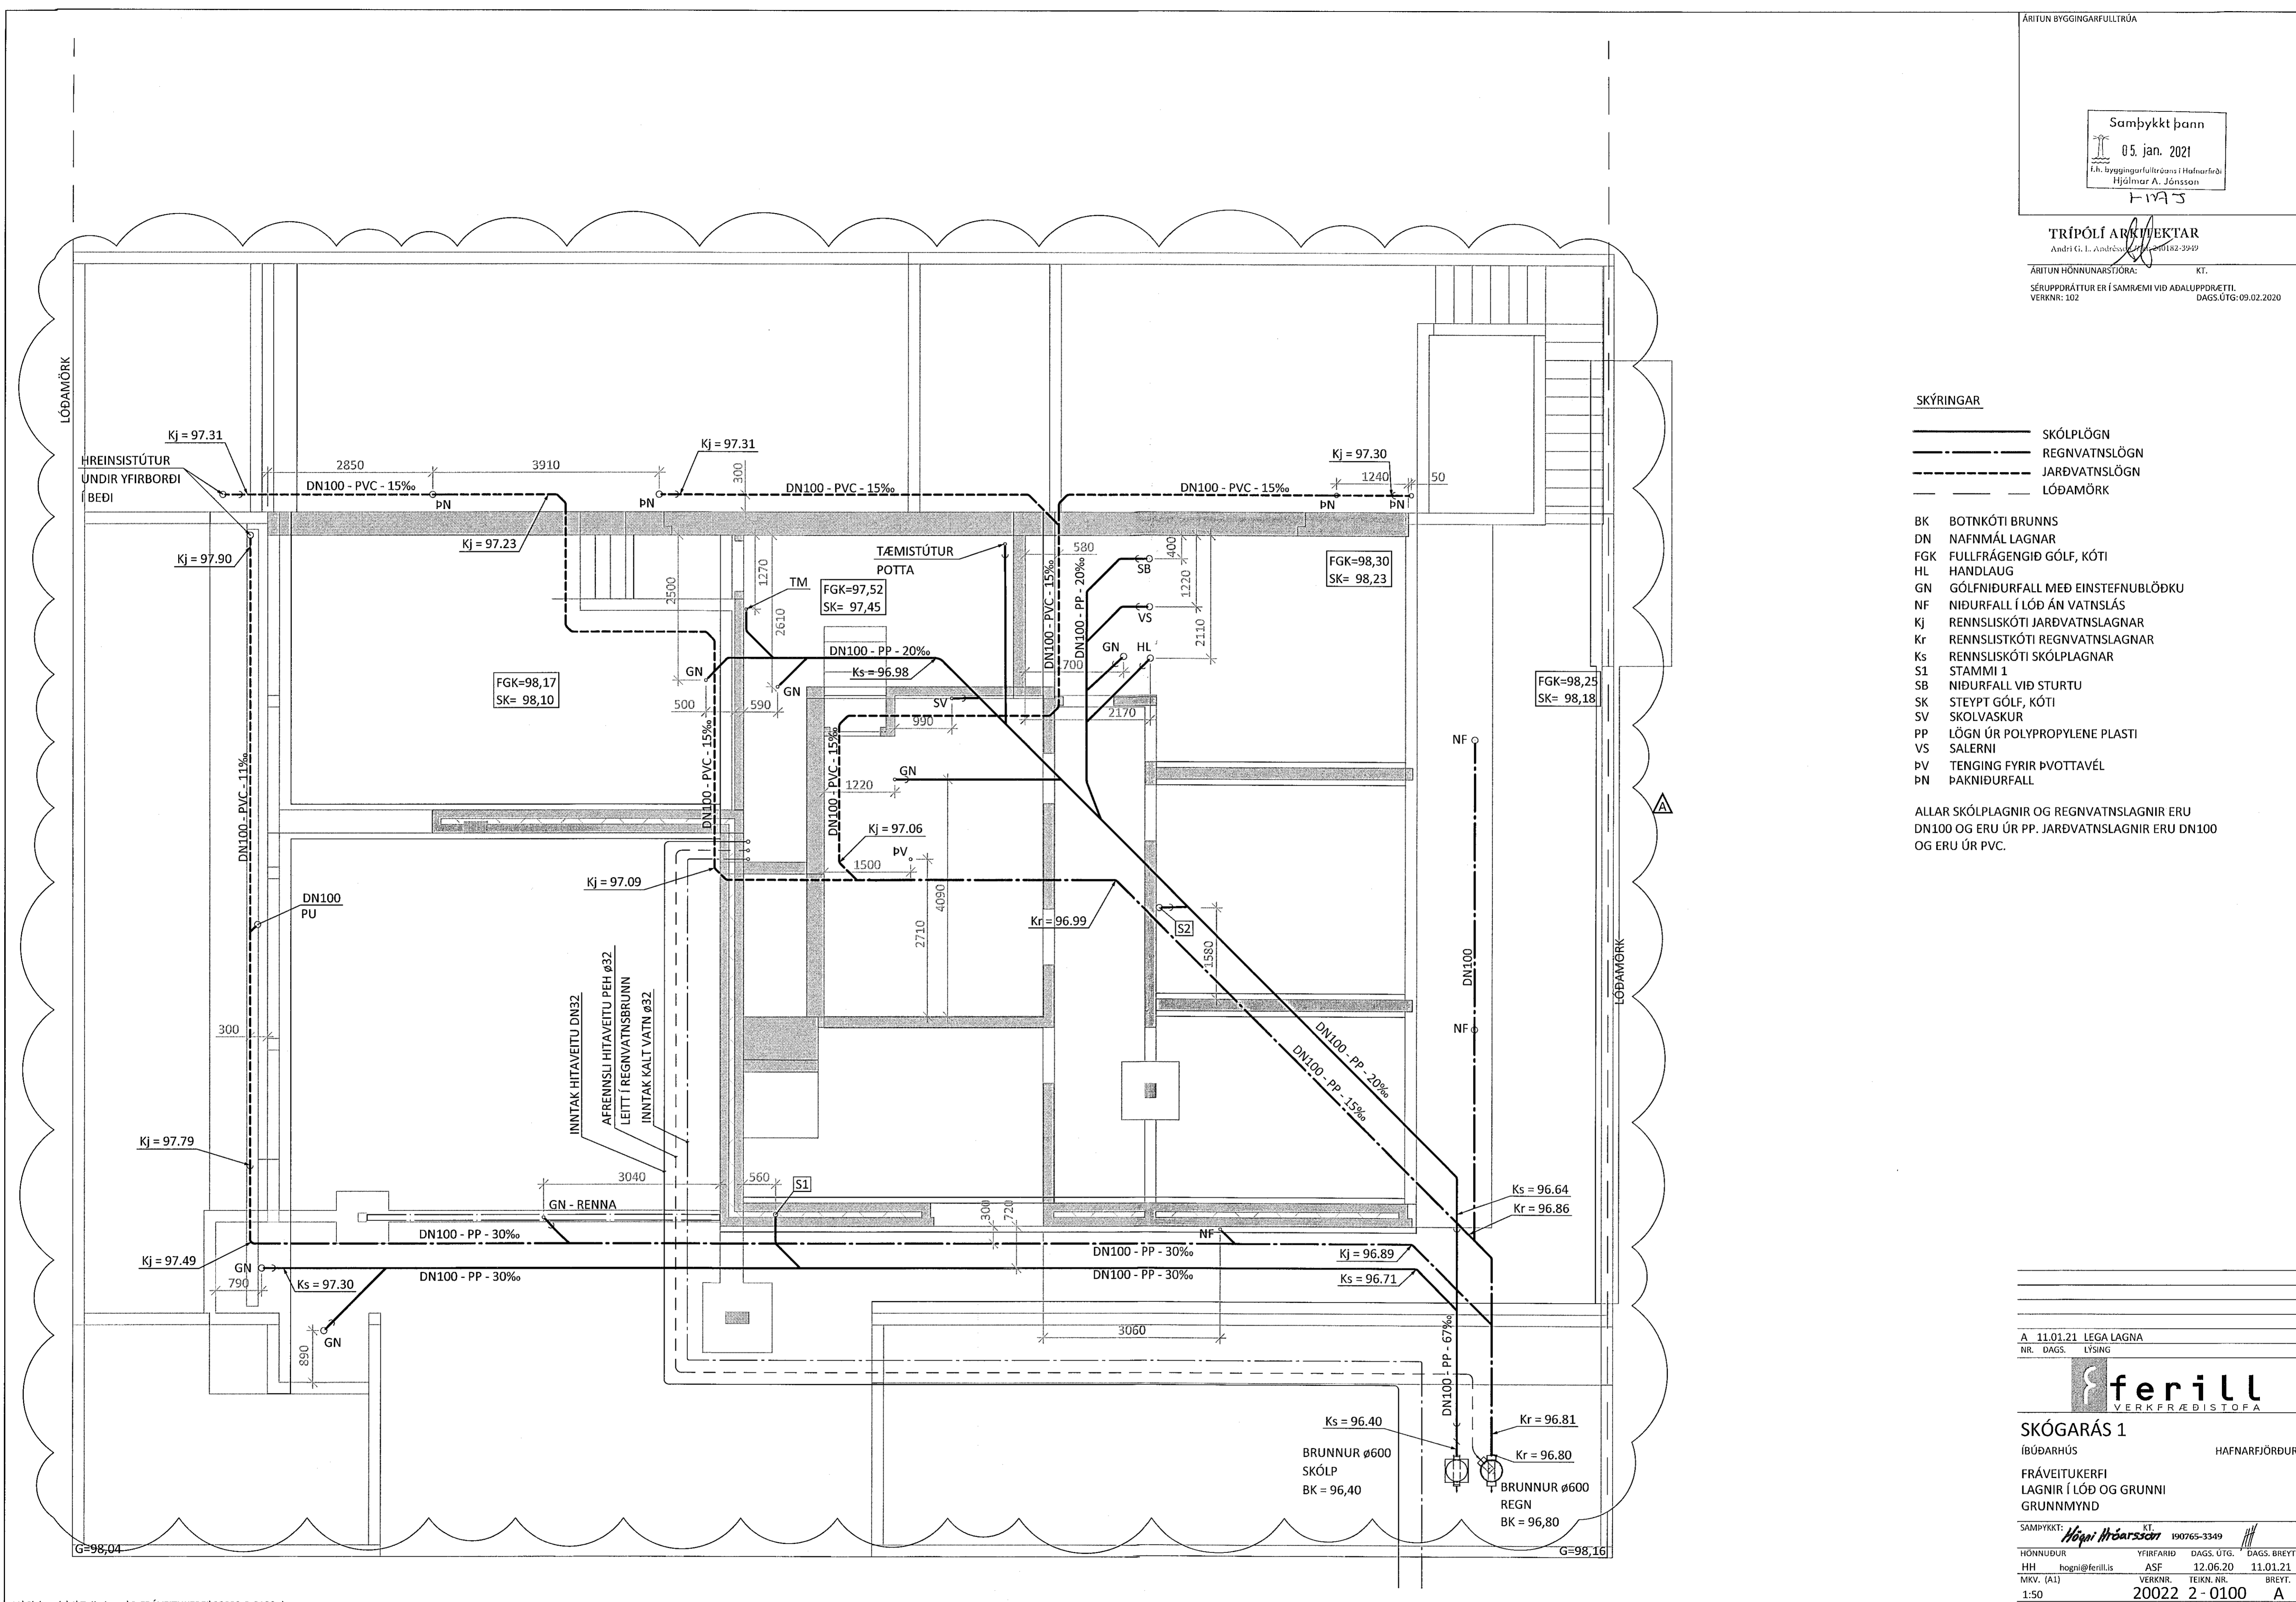

A 11.01.21 LEGA LAGNA  
NR. DAGS. LÝSING



SKÓGARÁS 1  
ÍBÚÐARHÚS HAFNARFJÖRÐUR  
FRÁVEITUKERFI  
LAGNIR Í LÓÐ OG GRUNNI  
GRUNNMYND

SAMÞYKKT: Hópi Hróarsson 190765-3349  
HÖNNUÐUR YFIRFARIÐ DAGS. ÚTG. DAGS. BREYTT.  
HH hogpi@ferill.is ASF 12.06.20 11.01.21  
MKV. (A1) VERKNR. TEIKN. NR. BREYTT.  
1:50 20022 2-0100 A  
Ferill ehf. Mörkin 1 108 Reykjavík Sími: 575 1600 www.ferill.is