


Móttekið  
06. jan. 2022  
f. byggingarfulltrúnaðs í Hafnarfirði  
Róbert A. Róbertsson

Áttun hönnuðar: *[Signature]*  
Nafn: Brynjólfur Jóhannsson Kennitala: 040864-4079


Áttun hönnuðar: *[Signature]*  
Nafn: Heilgi Már Halldósson g. Dós Kennitala: 301 288-7049

Lýkingar: *[Signature]*

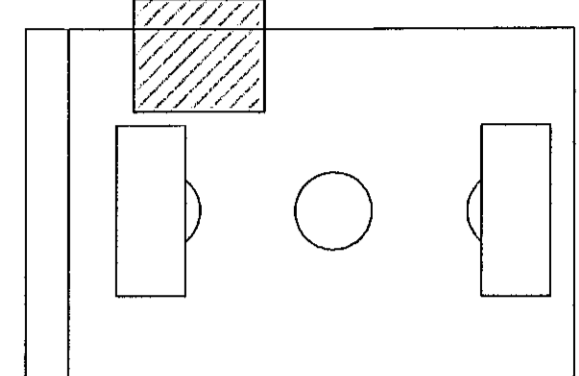

**Skýringar**

- ① Tenging fyrir hitateppi/blásara
  - ② Stjórnúrnður fyrir vörurhurð
  - ③ 3 fasa tengill með 1f úttaki
  - ④ Nákvæm staðsetning rafmagnsinn taka loftvæðikerfa skal skoða á verkstað
  - ⑤ Tenging við hitastreng í niðurfalli
  - ⑥ Dós í vegg, 35cm fyrir utan niðurfall
  - ⑦ Hitastengur í niðurfall úti
  - ⑧ Tengill fyrir gölfhitadelu í gölfhitakistu
  - ⑨ Tengill fyrir snjóbæðslu
  - ⑩ Stjórnborð fyrir skiptiljald
  - ⑪ Töfluskapur fyrir skiptiljald
- Nákvæm staðsetning á búnaði í innlakerýmum má sjá á teikningum lagnahönnuða

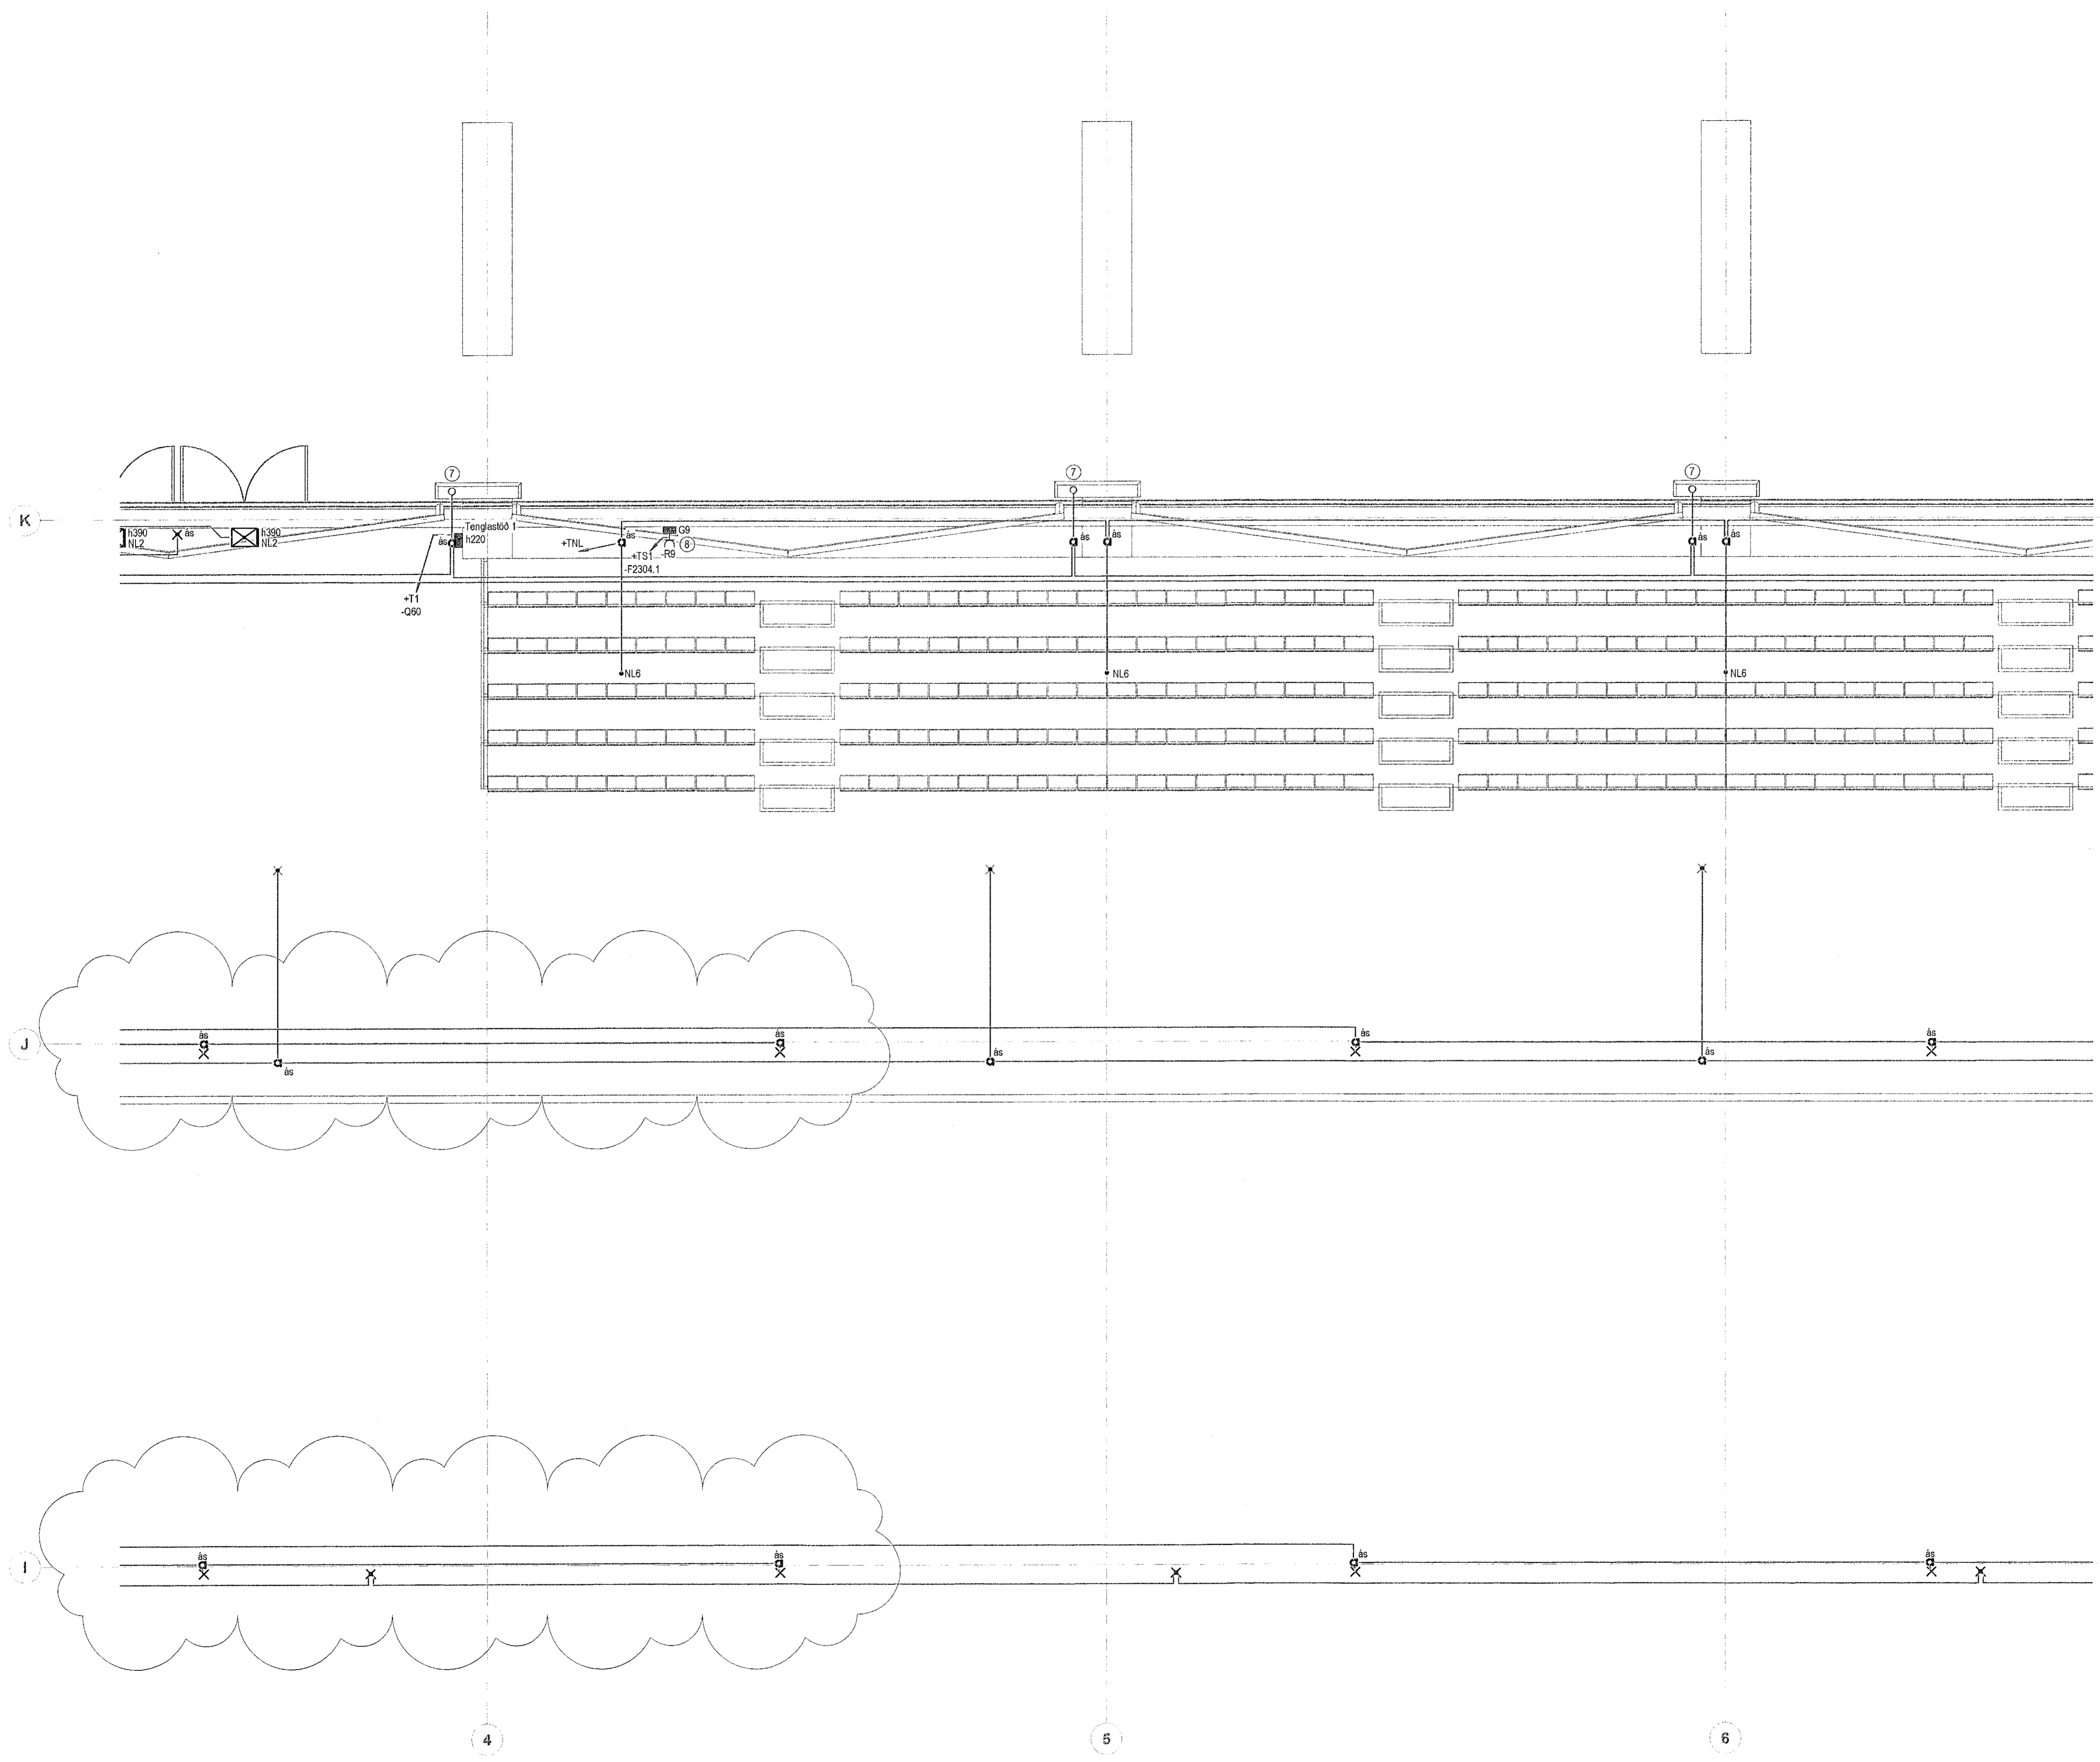


A	30.11.2022	Bætt við grein	EA
Útg.	Dags.	Skýring	Br.af.

Verkskipti: **Knatthús Hauka**  
Heimilisfang: Ásvellir 1

Verkskaup: Hafnarfjarðarbær

Lágspenna 1. hæð 5 af 20

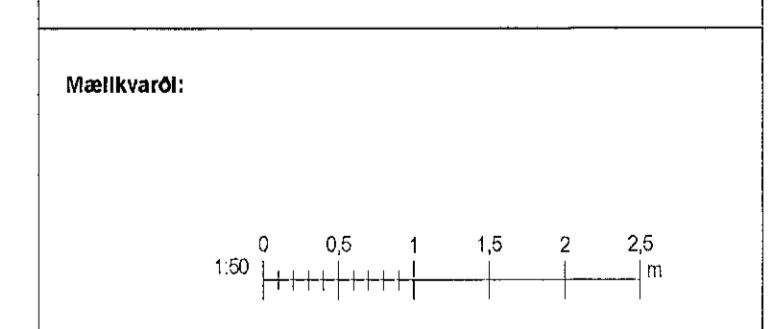

Hannað af: EA	Matshluti:
Telnað af: VK	Dagsetning: 29.04.2022
Yfirfarir af: JHÁ	Samþykkt:

**RAFTAKN**  
VERKFRÆDISTOFA  
Sími: +354 484 6400  
raftakn@raftakn.is  
Glerárgötu 34, 600 Akureyri  
Armúli 42, 108 Reykjavík  
www.raftakn.is

Verknúmer: FMR120001	Teikningunúmer: 2.01.05	Útgáfa: A
----------------------	-------------------------	-----------

Öll afnot og afritun teikninga, að hluta eða í heild er höð skilfögu leyfi höfundar.

Viðsk: 21.12.2022 14:52:26  
Uppeman: 12.04.2022  
Skrá: Autodeok Docs/HAU\_Knatthús/2101\_HAU\_RAUF\_Knatthús.rvt