


Artun skýringar: *[Signature]*
Nafn: Brynjólfur Jóhannsson Kennitala: 040864-4079
Artun höfundar: *[Signature]*


Nafn: Helgi Már Halldórsson Kennitala: 301258-7049
Lýking: 28. Des. 2022 *[Signature]*

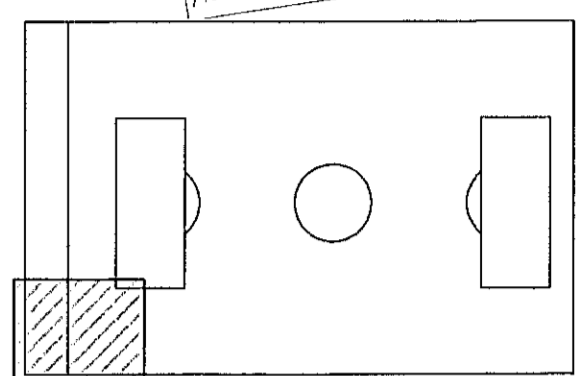

Skýringar

- 1 Tenging fyrir hitateppi/blásara
- 2 Stjórnútbúnaður fyrir vöruborð
- 3 3 fasa tengili með 1f úttaki
- 4 Nákvæm staðsetning rafmagnsinntaka loftræsikerfa skal skoða á verkstað
- 5 Tenging við hitastreng í niðurfalli
- 6 Dós í vegg, 35cm fyrir ofan niðurfall
- 7 Hitastrengur í niðurfall úti
- 8 Tengili fyrir gölfhitadeilu í gólfhitakistu
- 9 Tengili fyrir snjóbræðslu
- 10 Stjórnborð fyrir skipplifjald
- 11 Töfluskápur fyrir skipplifjald


Nákvæm staðsetning á búnaði í inntakerýmum má sjá á teikningum lagnahönnuða

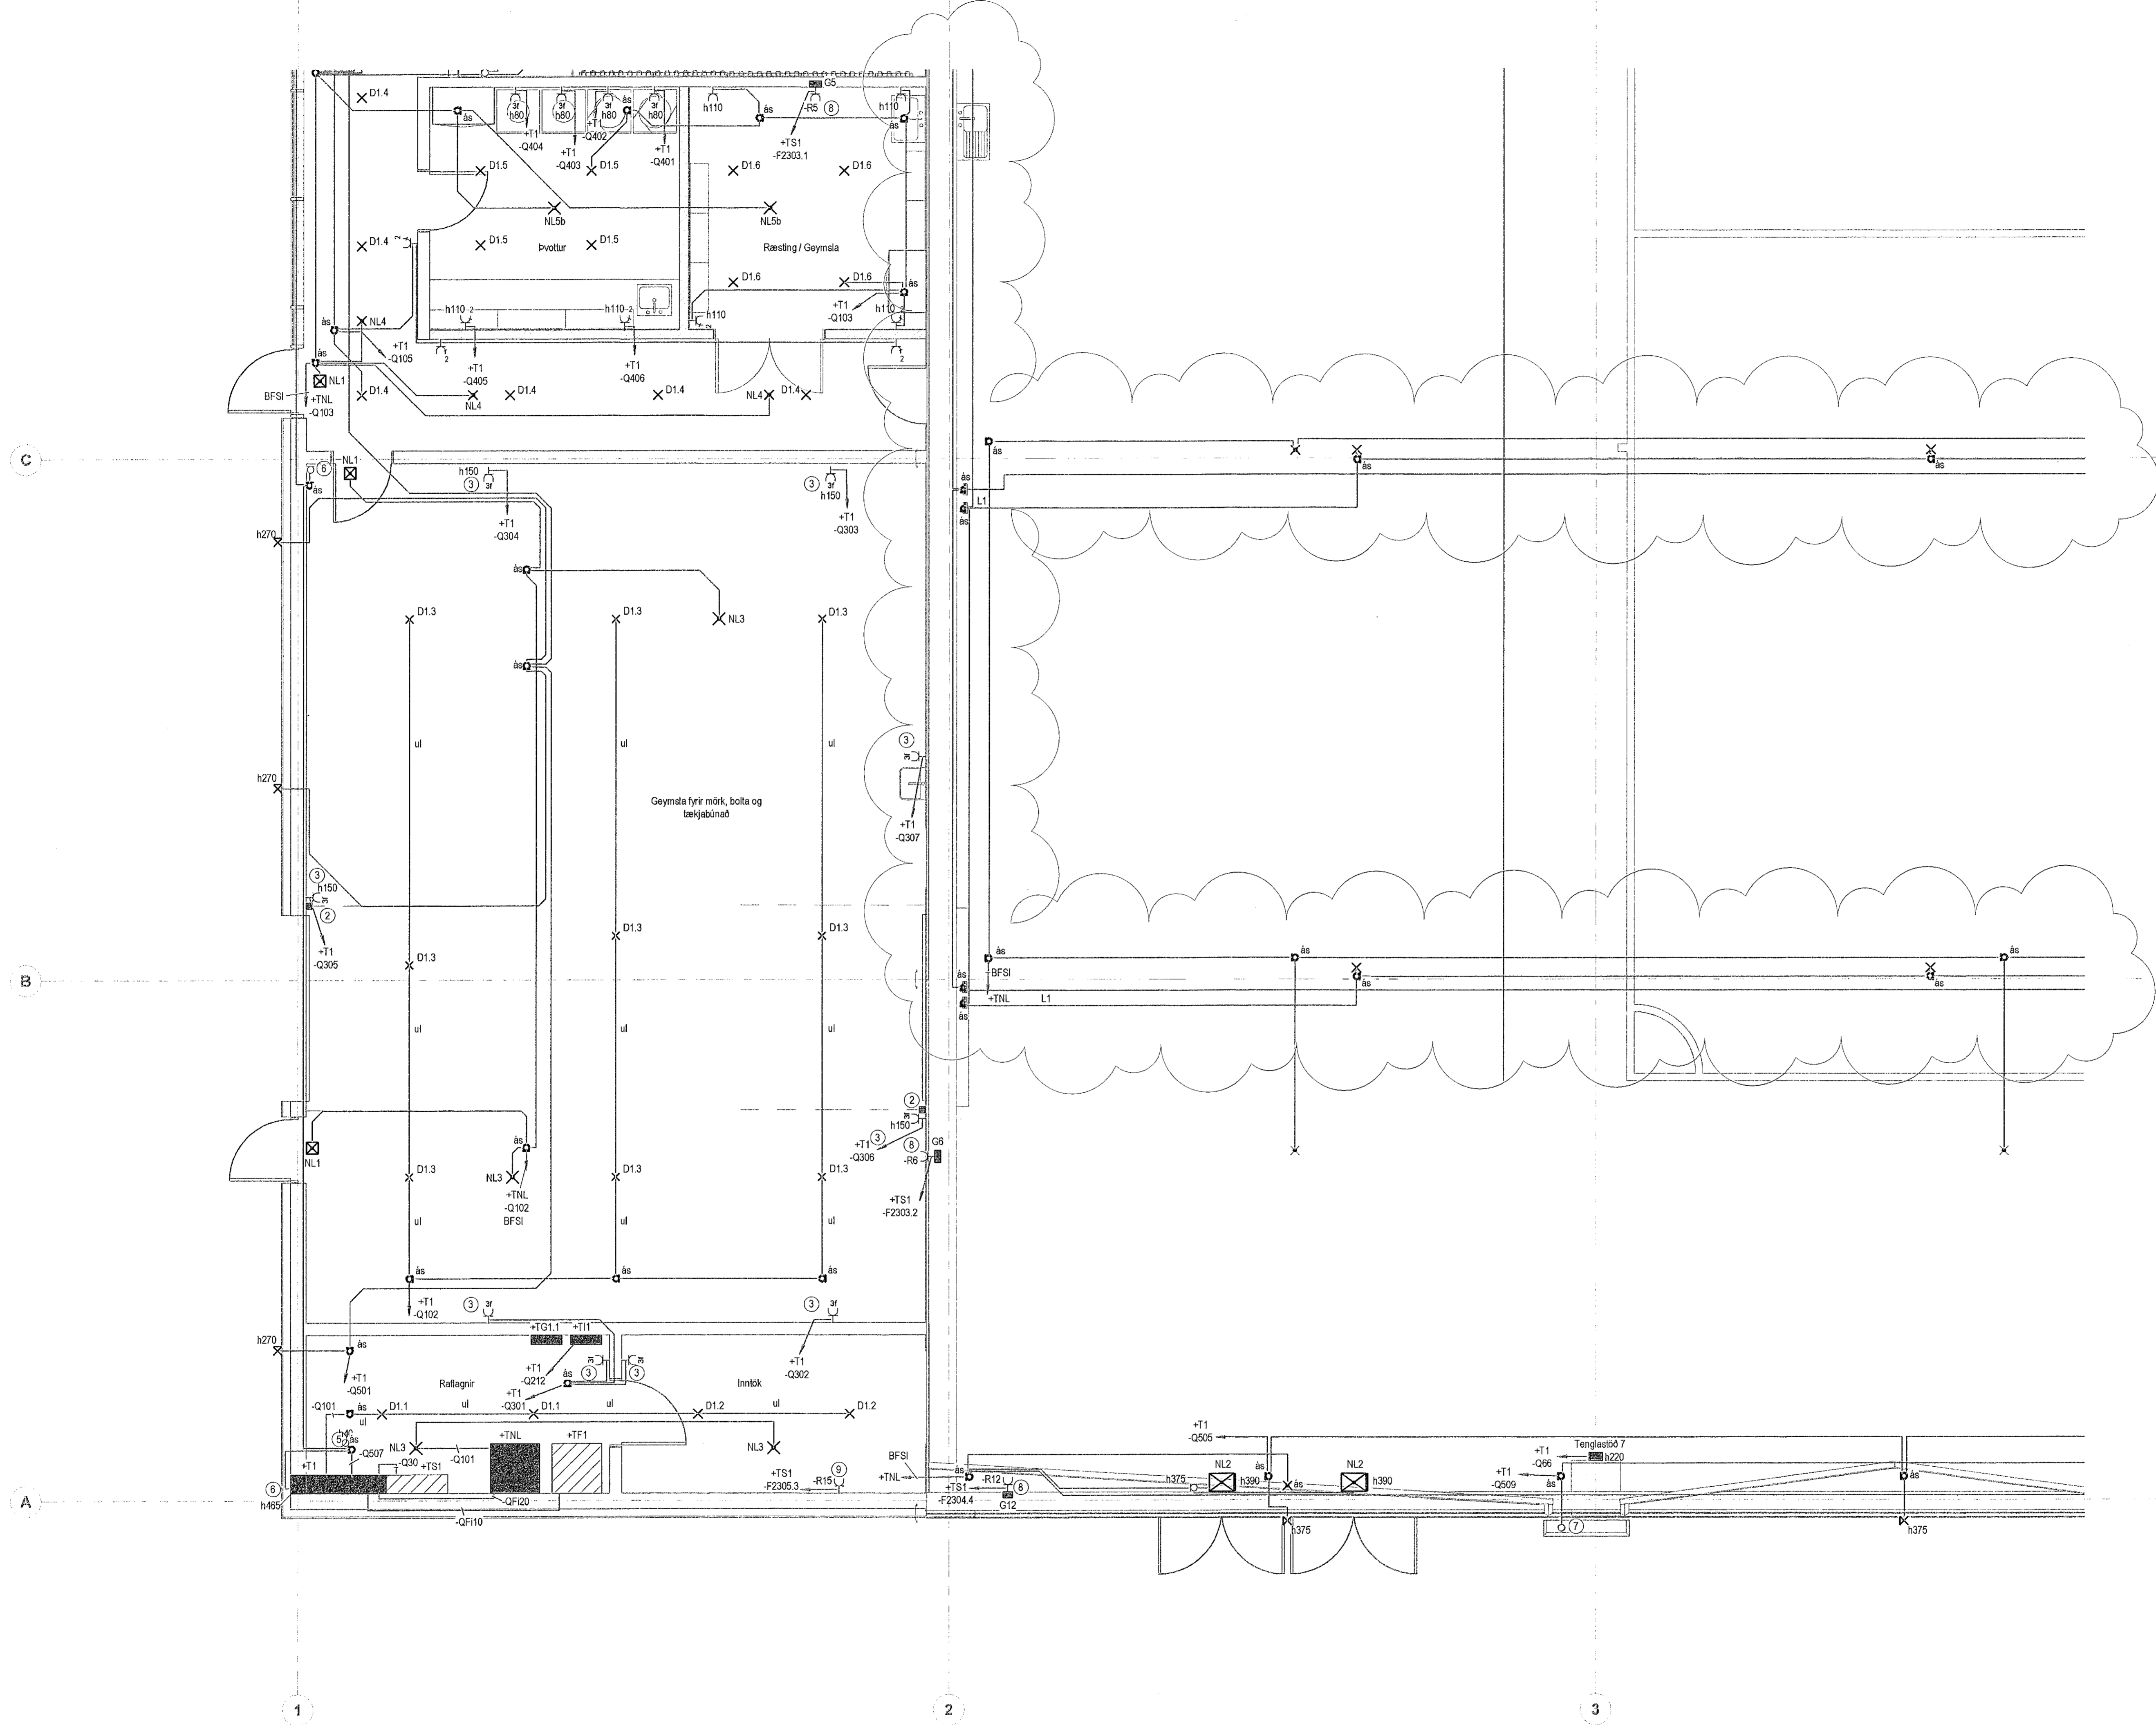

A	30.11.2022	Bætt við grein	EA
Útg.	Dags.	skýring	Br.af.

Verkefni: **Knatthús Hauka**
Heimilisfang: **Ásvellir 1**
Verkaupi: **Hafnarfjarðarbær**

Lágspenna 1. hæð 4 af 20

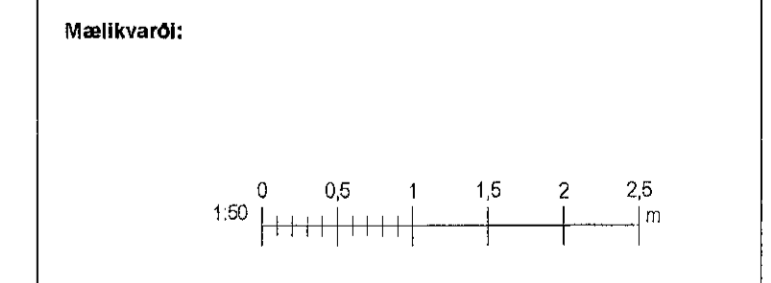

Hannað af: EA	Matshluti:
Telknað af: VK	Dagsetning: 29.04.2022
Yfirfarð af: JHÁ	Samþykkt:

RAFTAKN
VERKFRÆÐISTOFA
Sími: +354 464 6400
raftakn@raftakn.is
Glerdregtu 34, 600 Akureyri
Ármið 42, 108 Reykjavík
www.raftakn.is

Verknúmer: FMR120001	Teikningsnúmer: 2.01.04	Útgáfa: A
----------------------	-------------------------	-----------

Öll afnot og afritun teikninga, að hluta eða í heild er höfð skriflegu leyfi höfundar.