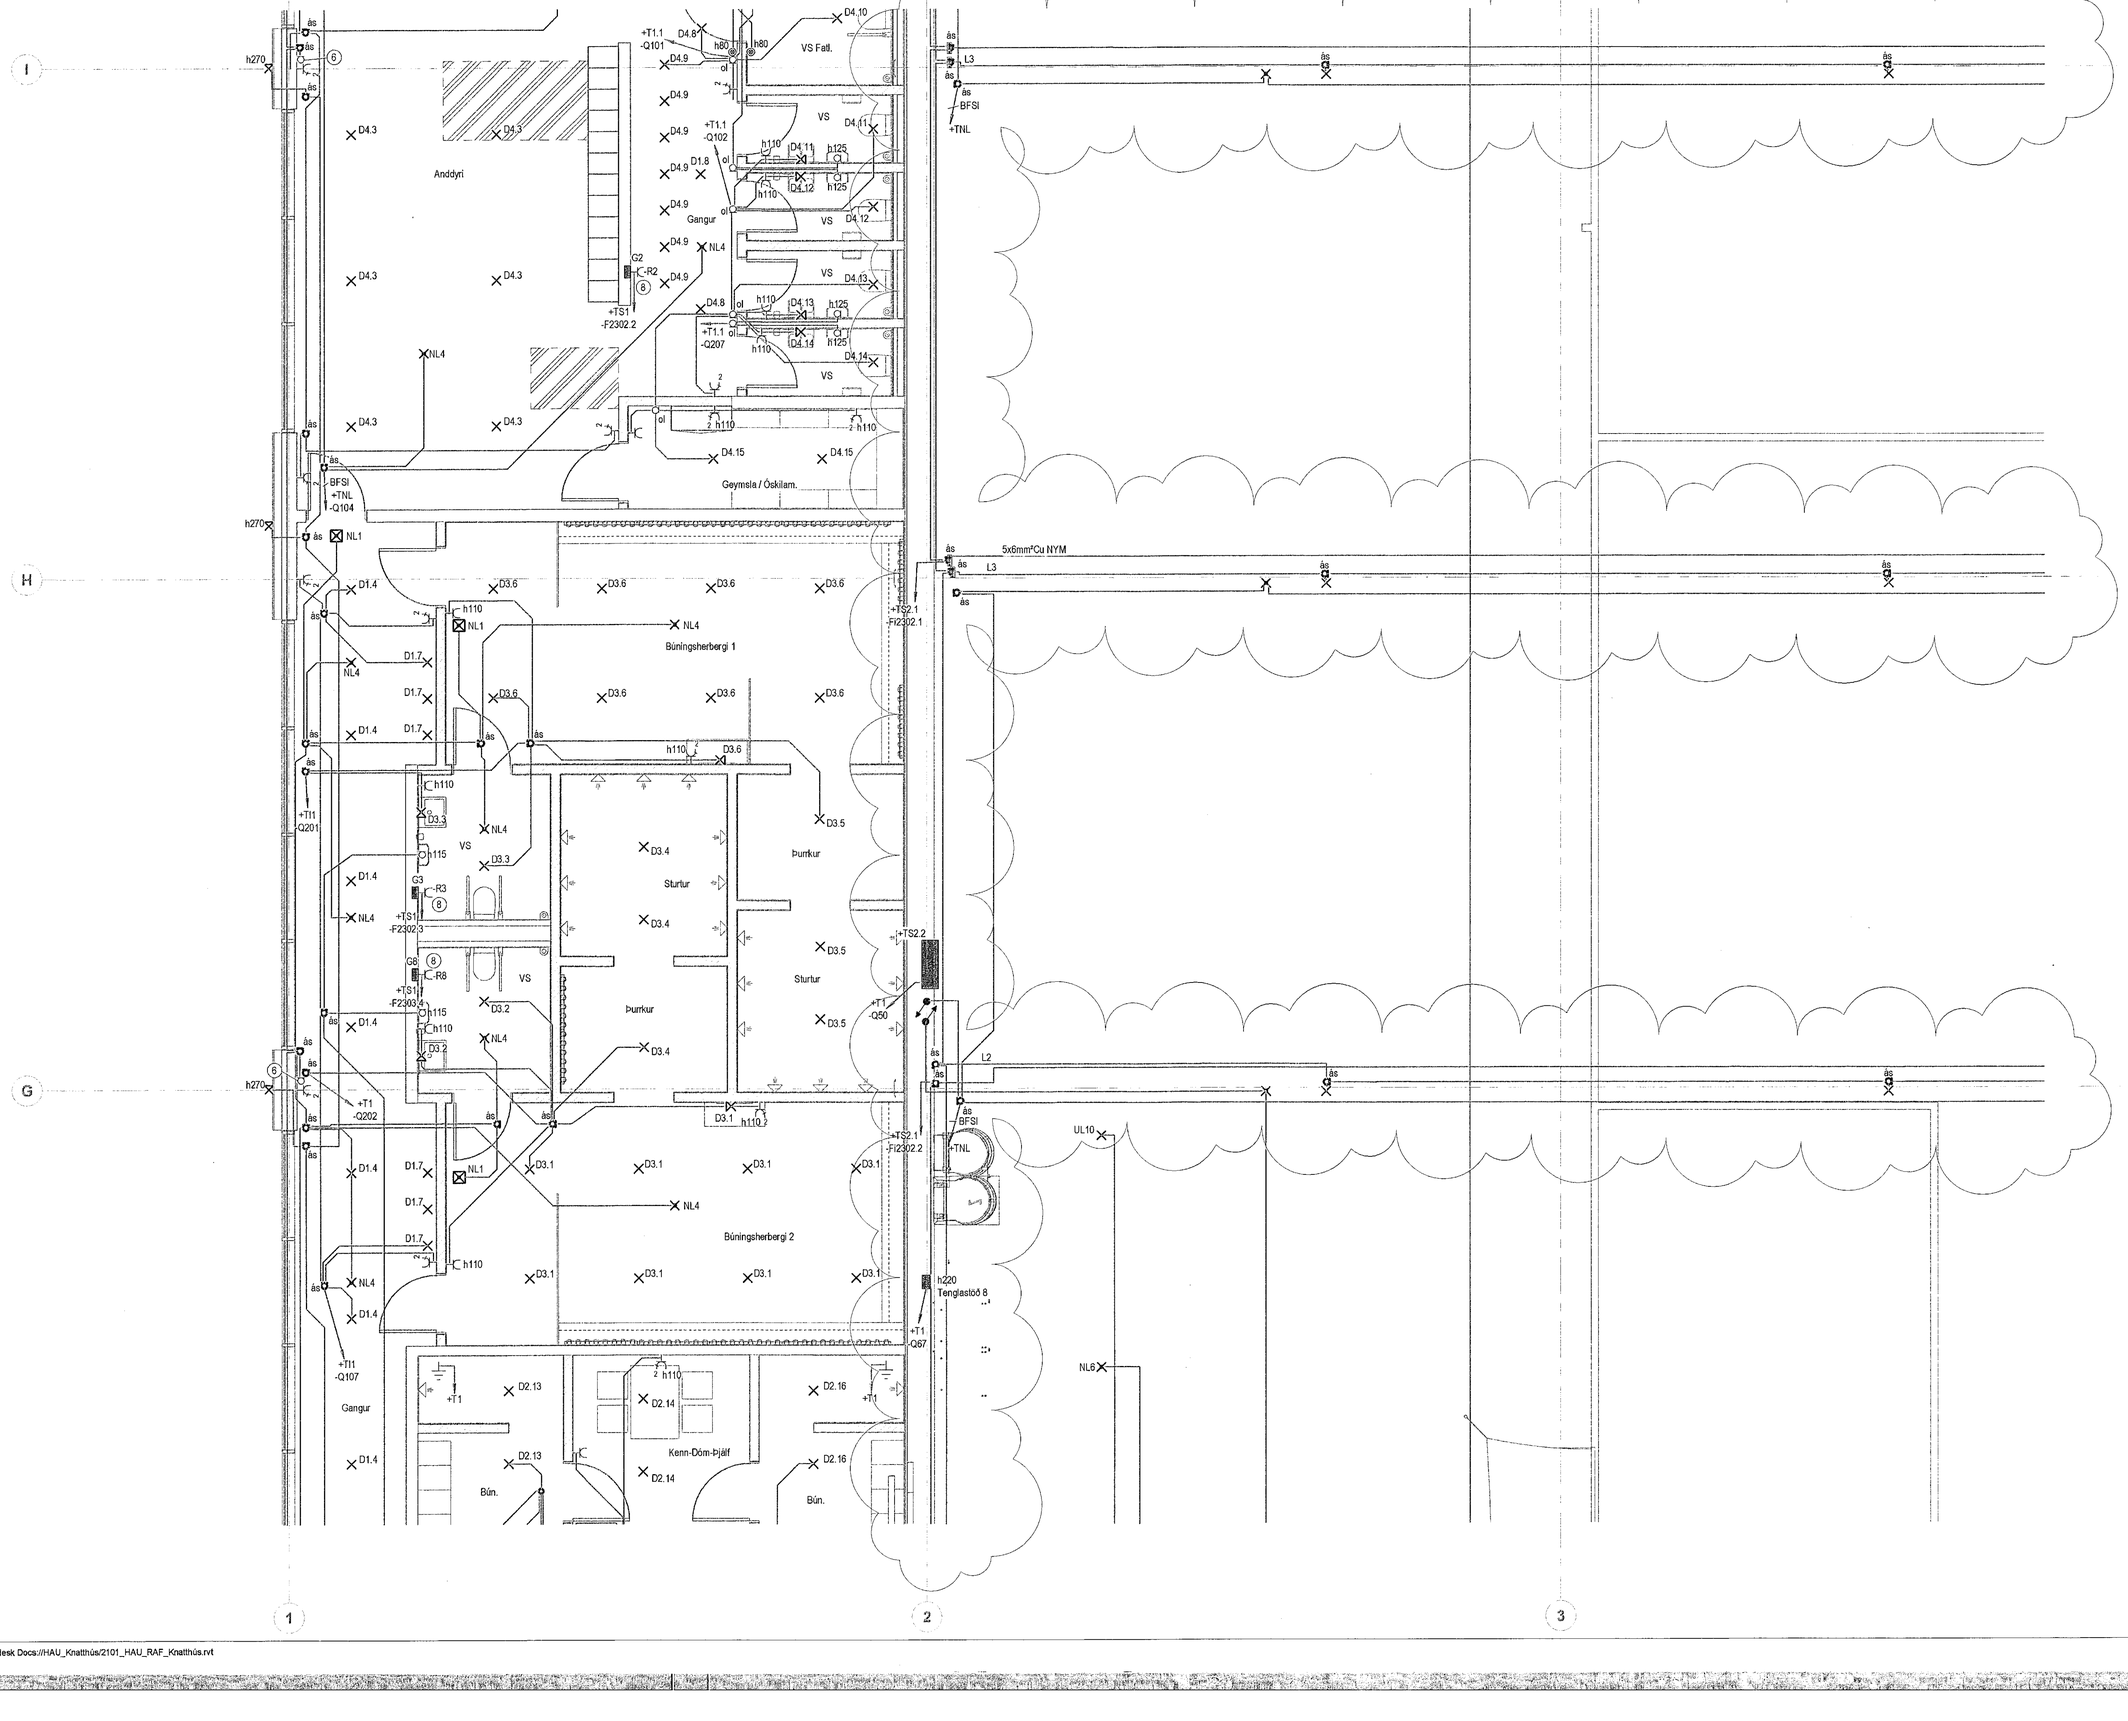

Móttekið
06. jan. 2022
fh. byggingarfulltrúans í Hafnarfirði
Róbert A. Róbertsson

Áritun hönnuðar:

Nafn: Brynjólfur Jóhannsson Kennitala: 040864-4079

Áritun hönnunarstjóra:

Nafn: Helgi Már Halldórsson Kennitala: 301258-7049

Lykilmynd:

ASK
28. Des. 2022

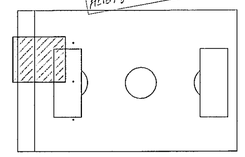

Skýringar

1. Tenging fyrir hitateppi/blásara
2. Stjórnbúnaður fyrir vöruhurð
3. 3 fasa tengill með 1f úttaki
4. Nákvæm staðsetning rafmagnsinntaka loftræsikerfa skal skoða á verkstað
5. Tenging við hitastreng í niðurfalli
6. Dós í vegg, 35cm fyrir ofan niðurfall
7. Hitastrengur í niðurfall úti
8. Tengill fyrir gólfhitadælu í gólfhitakistu
9. Tengill fyrir snjóbræðslu
10. Stjórnborð fyrir skiptijald
11. Töfluskápur fyrir skiptijald

Nákvæm staðsetning á búnaði í inntakerýmum má sjá á teikningum lagnahönnuða

Útg.	Dags.	Skýring	Br.af:
A	30.11.2022	Bætt við grein	EA

Verkheiti:

Knatthús Hauka

Heimilisfang:

Ásvellir 1

Verkkaupi:

Hafnarfjarðarbær

Lágspenna 1.hæð 2 af 20

Mælikvarði:

1:50 0 0,5 1 1,5 2 2,5 m

Hannað af:	EA	Matshluti:	
Teiknað af:	VK	Dagsetning:	29.04.2022
Yfirfarið af:	JHÁ	Samþykkt:	

RAFTAKN VERKFRÆÐISTOFA
Sími: +354 464 6400
raftakn@raftakn.is
Glerárgötu 34, 600 Akureyri
Ármúli 42, 108 Reykjavík
www.raftakn.is

Verknúmer	Teikninganúmer	Útgáfa
FMR120001	2.01.02	A

Öll afnot og afritun teikninga, að hluta eða í heild er háð skriflegu leyfi höfunda.

Blaðstærð: A1

Útprentun: 12.04.2022

Vistað: 21.12.2022 14:02:55

Skrá: Autodesk Docs://HAU_Knatthús/2101_HAU_RAF_Knatthús.rvt