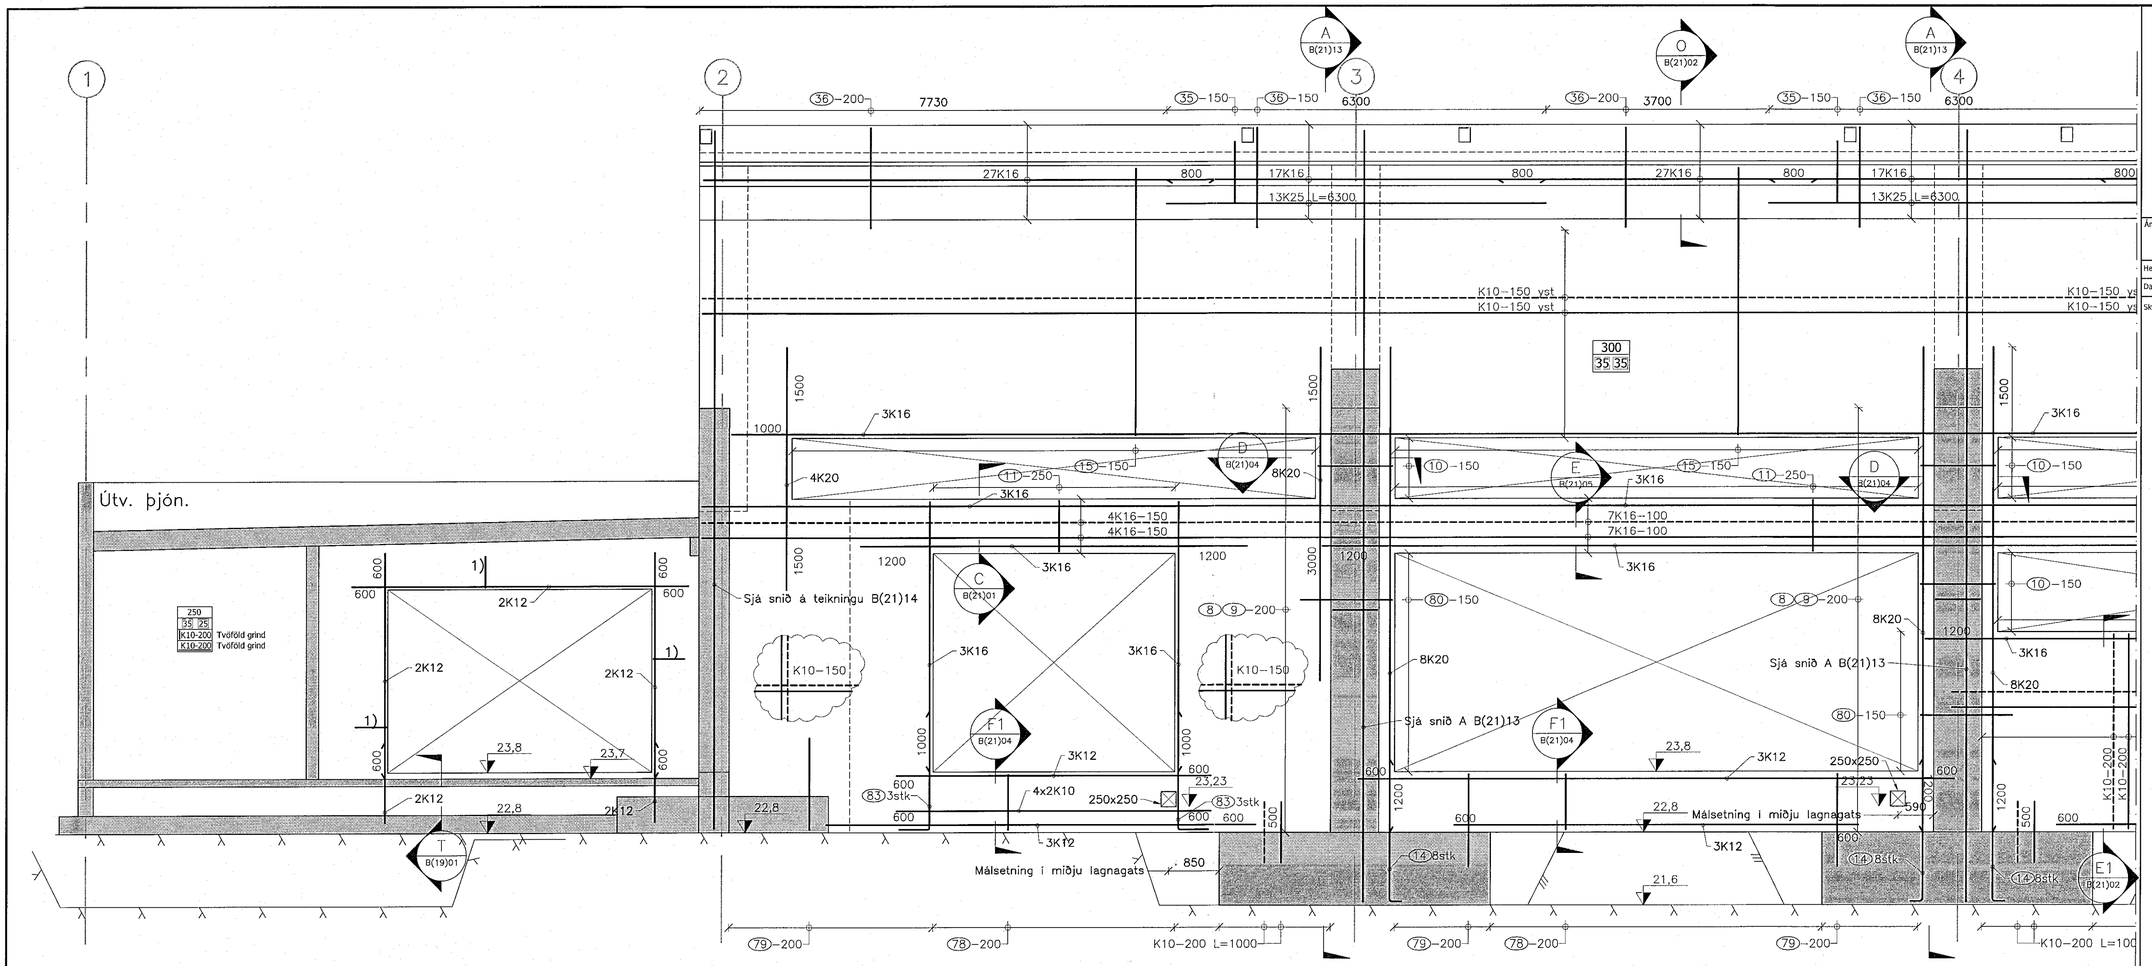

Veggur í mátlínu K
Mkv: 1:50

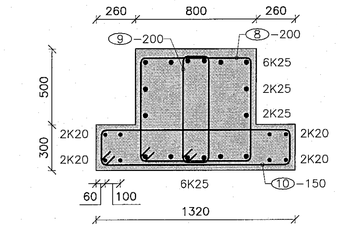

B
B(21)01
B(21)02
B(21)03
B(21)13
Snið í súlu við litla glugga
Mkv: 1:20

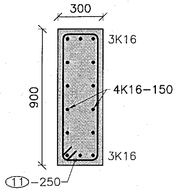

C
B(21)01
B(21)02
B(21)03
Snið í bita
Mkv: 1:20

8 K10-L= 3020	15 K10-L= 8990	83 K16-L= 2450
9 K10-L= 1900	35 K12-L= 3245	
10 K10-L= 3160	36 K12-L= 4560	
11 K10-L= 2320	78 K10-L= 2480	
12 K20-L= 1700	79 K10-L= 3210	
14 K20-L= 2600	80 K10-L= 3230	

Samþykkt þann
06. jan. 2023
fh. byggingarfulltrúans í Hafnarfirði
Róbert A. Róbertsson

Áritun hönnunarstjóra:
HÖNNUNARSTJÓRN HELGI MÁR HALLDÓRSSON kt. 301258-7049
Helgi Már Halldórsson ÁSK 28. Des. 2022 Kt: 301258-7049
Dagsetning aðaluppdrátta: 22.10.2022
Skýringar:

1	Framkvæmdateikning	5.12.22	HJE
△	Breytingar:	Dags.:	Hö.:

HNIT VERKFRÆÐISTOFA
Háaleitisbraut 58–60
108 Reykjavík
Sími: 570–0500
Fax: 570–0503
www.hnit.is

Hannað: BMG | Teiknað: JDG | Yfirfarið: HJE

Tölvuskrá: B(21)01 LANGVEGGUR Í MÁTLÍNU K.DWG

Kt.: 131167-5479 Dags.: 5.12.2022
Samþykkt:

Knatthús Hauka

Burðarþol
Langveggur í mátlínu K

Verk nr.: 21237 | Frumst. blaðs: A1 | Teikn. nr.: | Útg.:
Mkv.: 1:50 1:20
B(21)01 1

V:\2021\2XX\21237\08-TEIKNINGAR\06-TEIKNINGASETT\B(21)01 LANGVEGGUR Í MÁTLÍNU K.DWG