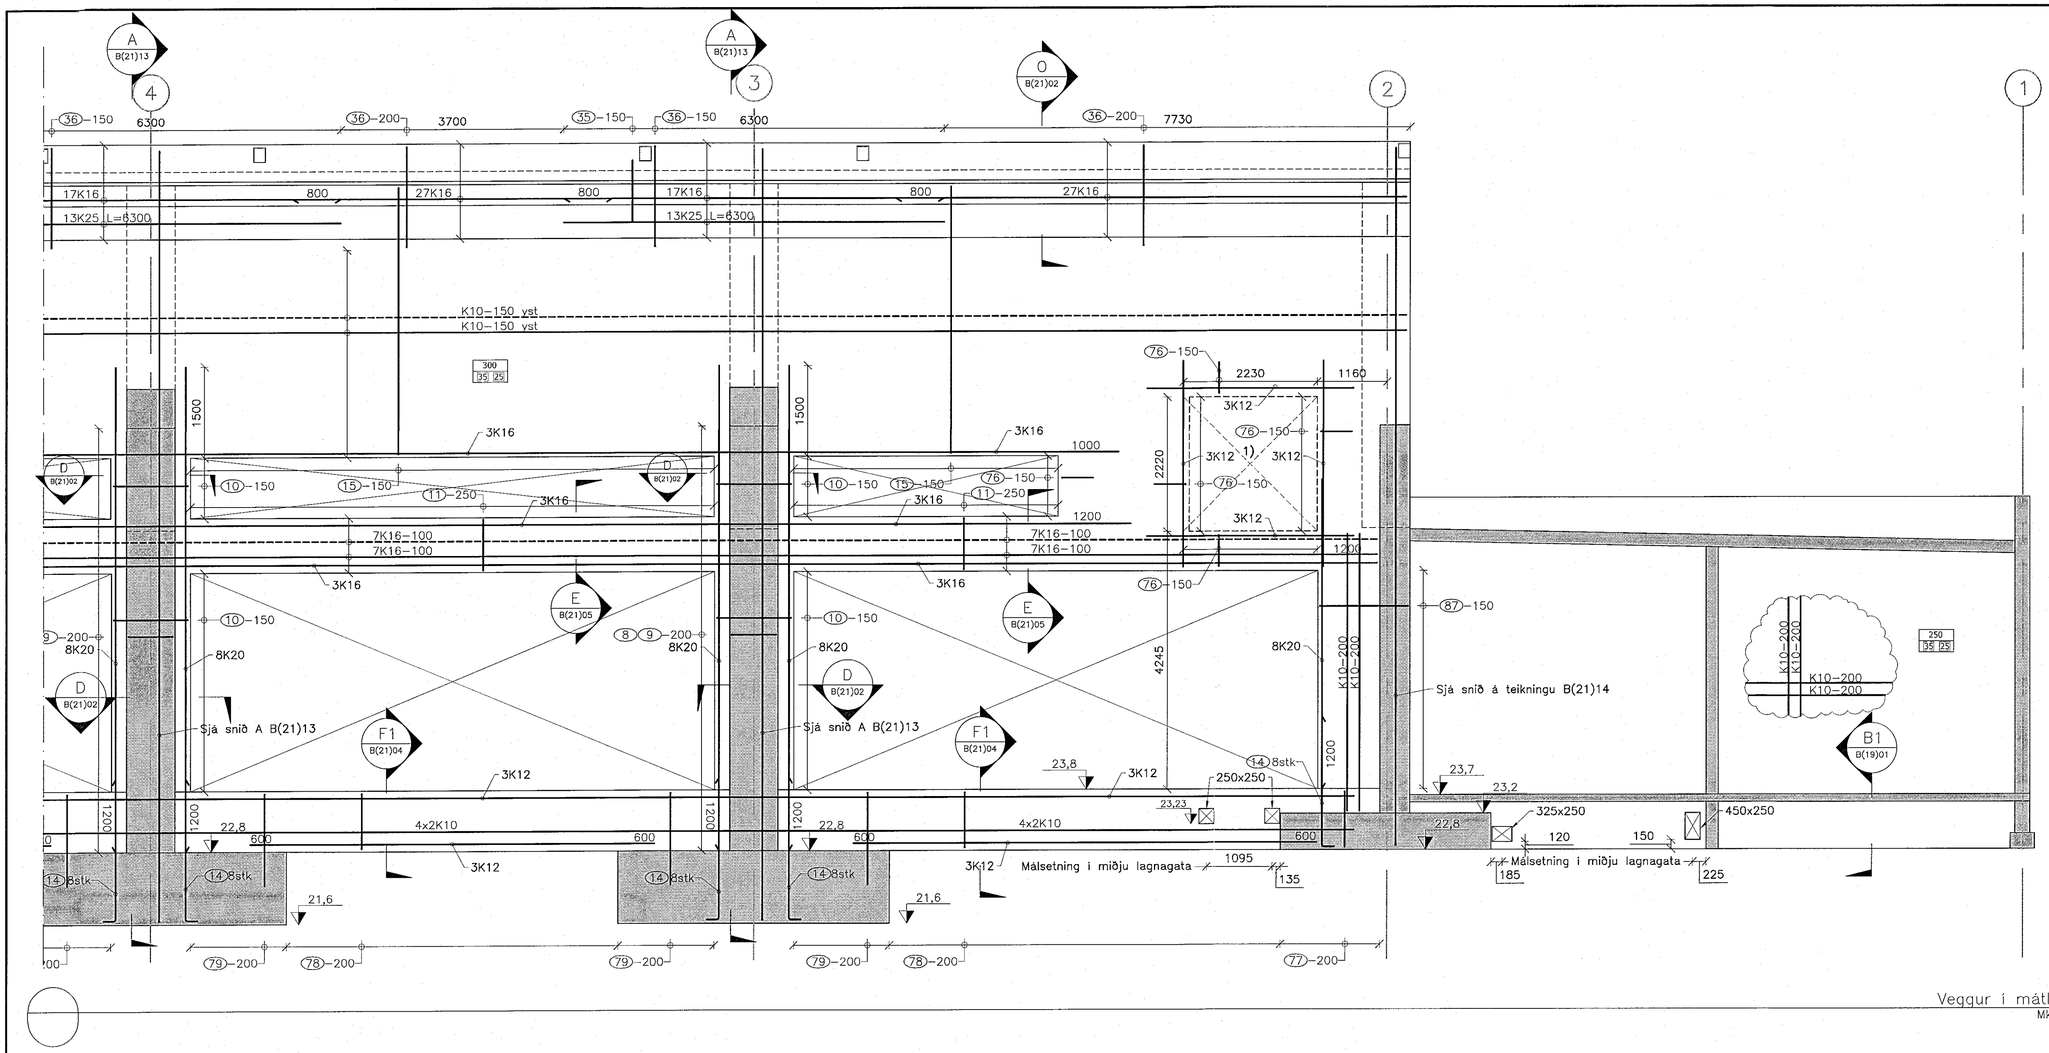

Veggur í mátlínu A
Mkv: 1:50

10	K10-L= 3160	76	K10-L= 1210/1230
11	K10-L= 2320	77	K10-L= 2010
14	K20-L= 2600	78	K10-L= 2480
15	K10-L= 8990	79	K10-L= 3210
35	K12-L= 3245	87	K10-L= 3600
36	K12-L= 4560		

Samþykkt þann
06. jan. 2023
f.h. byggingarfulltrúans í Hafnarfirði
Robert A. Róbertsson

Áritun hönnunarstjóra:
Helgi Már Halldórsson
Dagsetning aðaluppdrátta: 22.10.2022
28. Des. 2022
Kt: 301258-7049
Skýringar:

1) Hugsanlegt op á seinni áfanga

1	Framkvæmdateikning	5.1222	HJE
△	Breytingar:	Dags.:	Hö.:

HNIT VERKFRÆÐISTOFA
Háaleitisbraut 58-60
108 Reykjavík
Sími: 570-0500
Fax: 570-0503
www.hnit.is

Hannað: BMG | Teiknað: JÞG | Yfirfarið: HJE

Tölvuskrá: B(21)06 LANGVEGGUR Í MÁTLÍNU A.DWG

Kt.: 131167-5479 Dags.: 5.12.2022
Samþykkt:

Knatthús Hauka

Burðarþol
Langveggur í mátlínu A

Verk nr.: 21237 | Frumst. blaðs: A1 | Mkv.: 1:50 | Teikn. nr.: B(21)06 1 | Útg.:

V:\2021\XX\21237\08-TEIKNINGAR\06-TEIKNINGASETT\B(21)06 LANGVEGGUR Í MÁTLÍNU A.DWG