


Sambýkt þann  
06. jan. 2023  
fl. byggingarfulltrúars (Hafnarflói)  
Róbert A. Róbertsson

Antun hönnunarstífa:  
Heigi Már Halldórsdóttir  
Dagsetning aðalskýrningar: 22.10.2022  
Skýringar:

- Krossvið skal festa með 3,1x60 c/c150mm í hverja sperru. Samsetning skal vera yfir sperrum. Nota skal lausholt á öðrum samskytum.
- Reim 45x220. Festist með M12 múrbolta c/c600. Festulengd 70mm. L=140mm. Skinna 40x4 að tré.
- Stálbita skal heitgalvanhúða

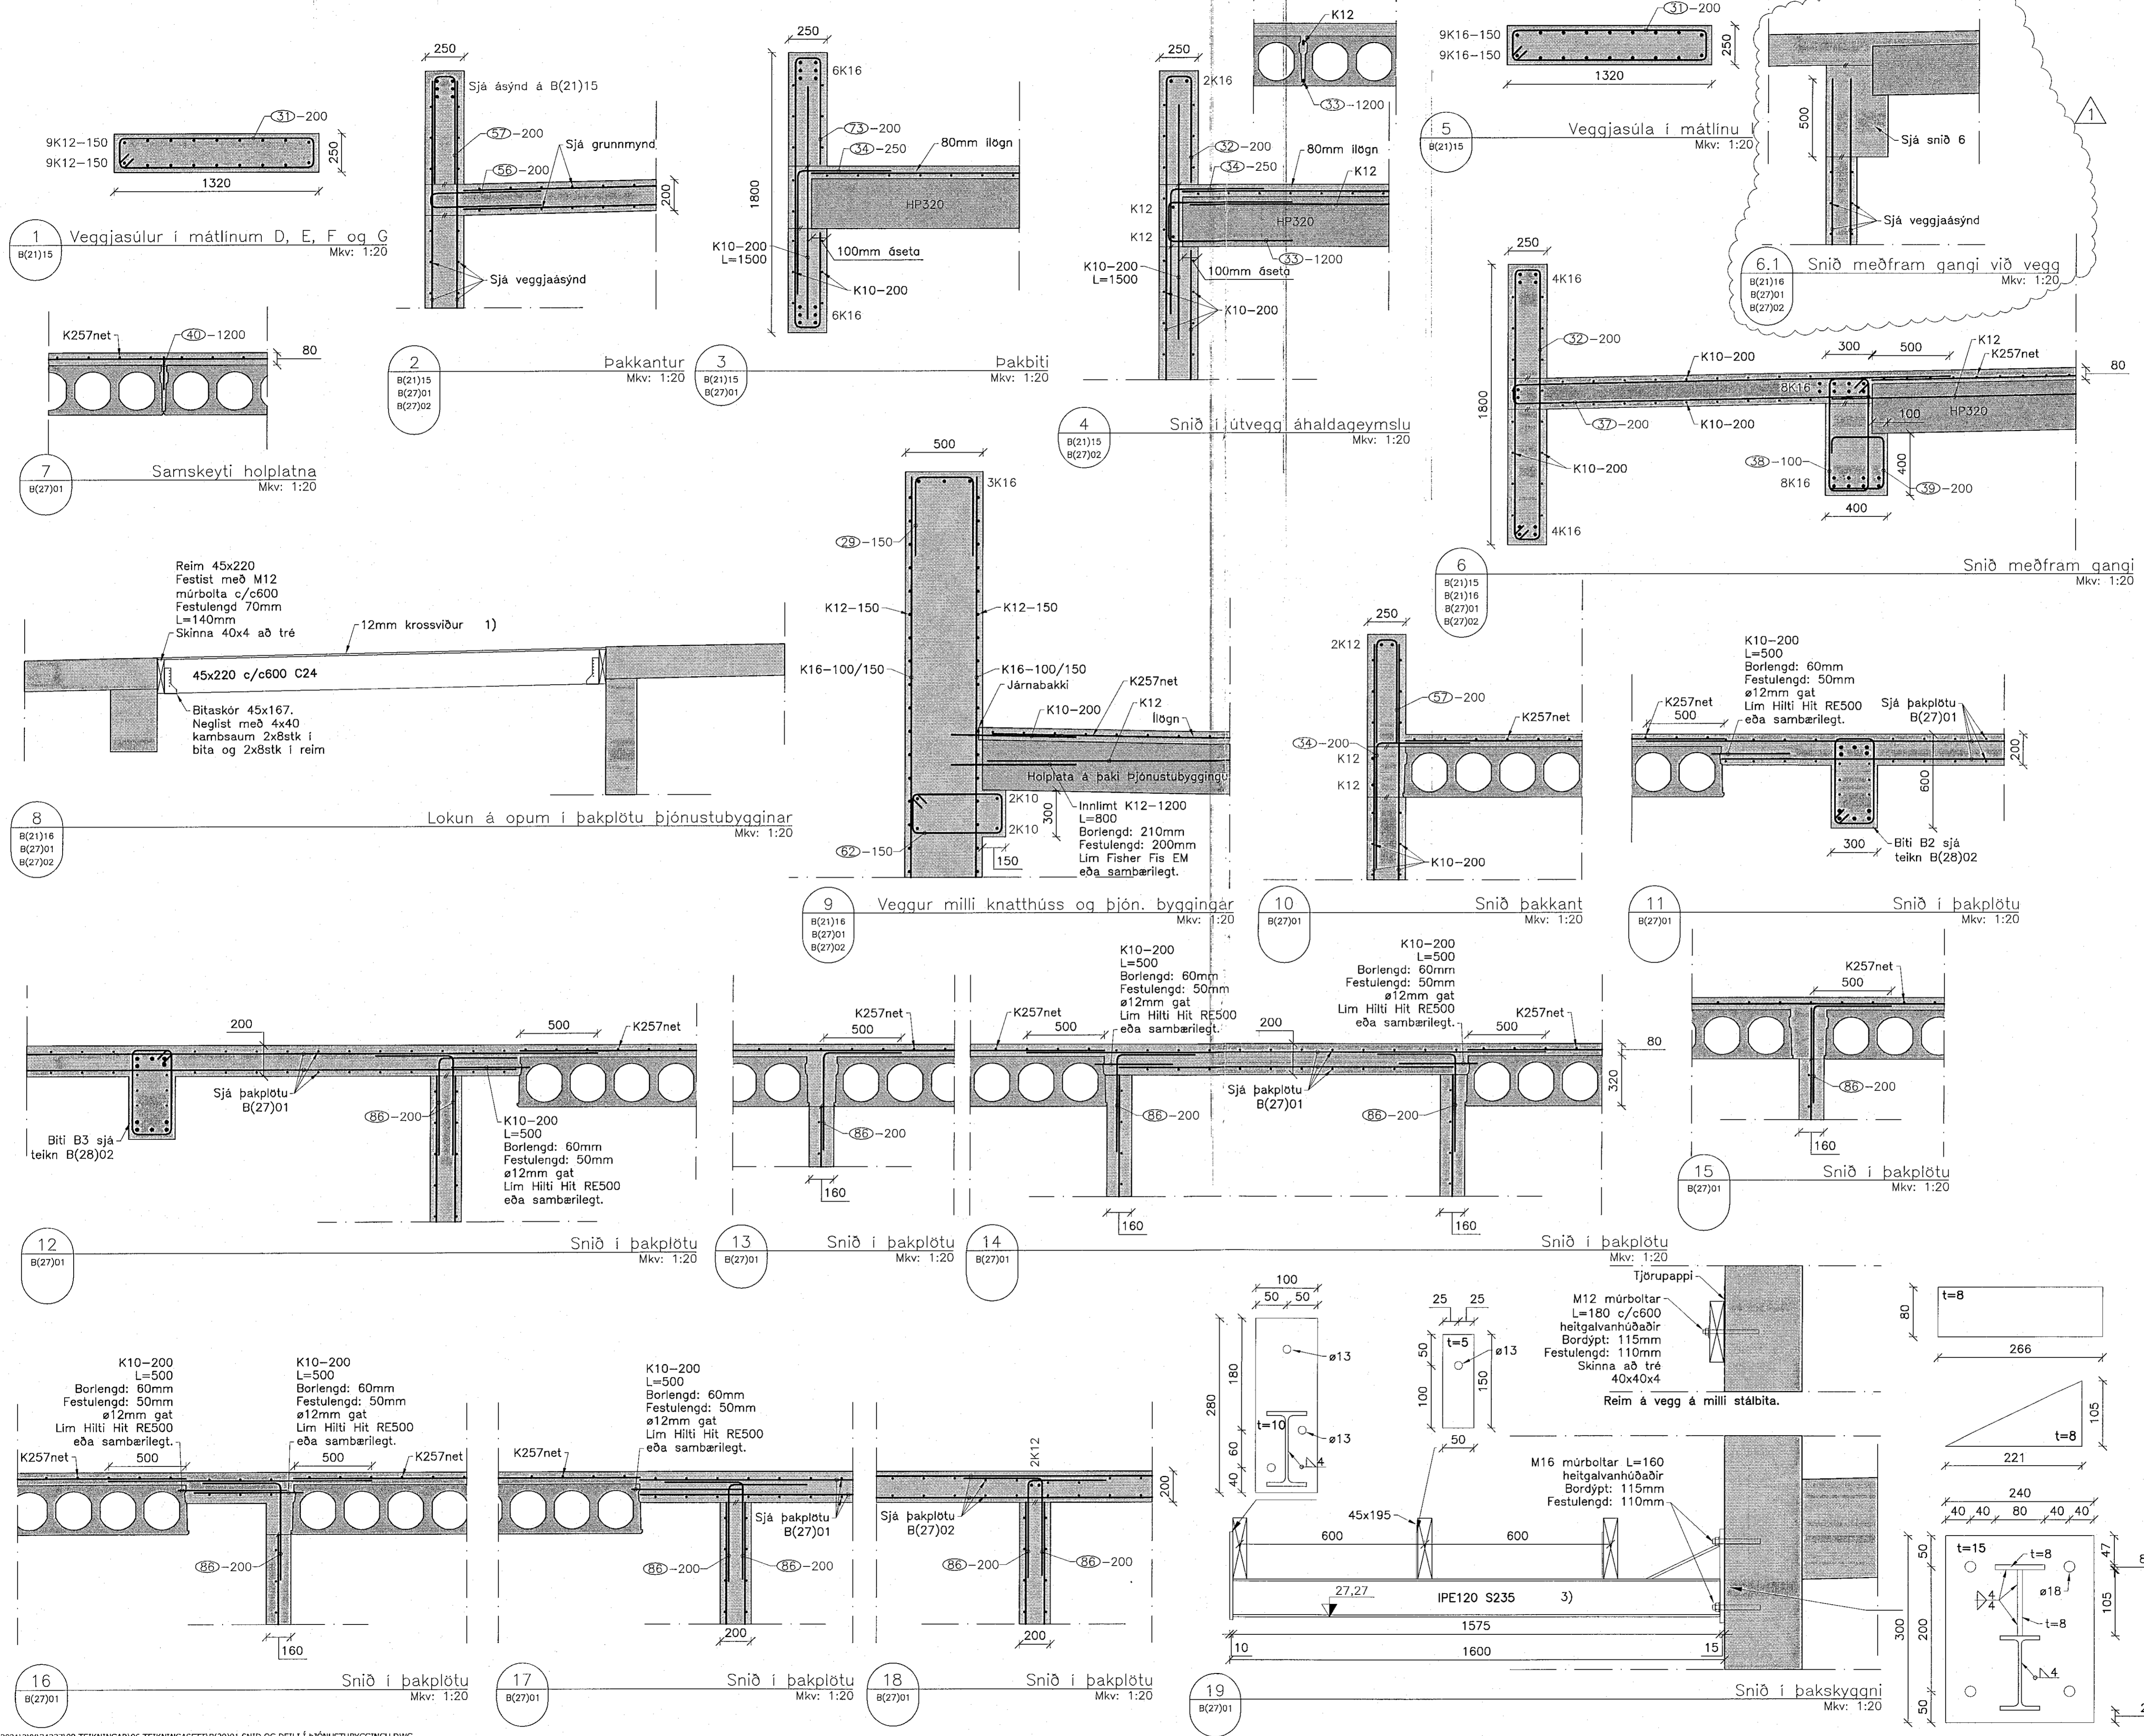

31 K10-L=3080	39 K10-L=1150
32 K10-L=3980	40 K8-L=790
33 K12-L=1850	56 K10-L=1520
34 K10-L=1400	57 K10-L=1160
37 K10-L=5240	73 K10-L=3330
38 K10-L=2140	86 K10-L=1100

1 Framkvæmdateikning	5.12.2022	HJE
△ Breytingar:	Dags:	Hö:

**HNIT**  
VERKFRÆÐISTOFA

Hanna: BMG Teknað: JPG Yfirráð: HJE  
Tölvuskír: B(29)01 SNID OG DEILI Í ÞJÓNUSTUBYGGINGU.DWG  
Kl.: 131167-5479 Dags: 5.12.2022  
Sambýkt: *Harður Sölv*

Knatthús Hauka  
Burðarþol  
Snid og deili í þjónustubyggingu  
Verk nr.: 21237 Frumst. blað: A1 Teikn. nr.:  
Mskv.: 1:20 **B(29)01 1**