


Útg.	Dags.	Lýsing	Nafn
1	06.07.2022	FRUMÚTGÁFA	HÓO
2	27.10.2022	GÖLFNIBURFÖLL SEITINN I ÞVOTTAHÚS-BAKNIÐURFALLA SKYGGI-FÆRSLA ÁRN STAMMA	HÓO

Samþykkt þann
06. jan. 2023
fr. byggingarfulltréans í Hafnarfirði
Róbert A. Róbertsson

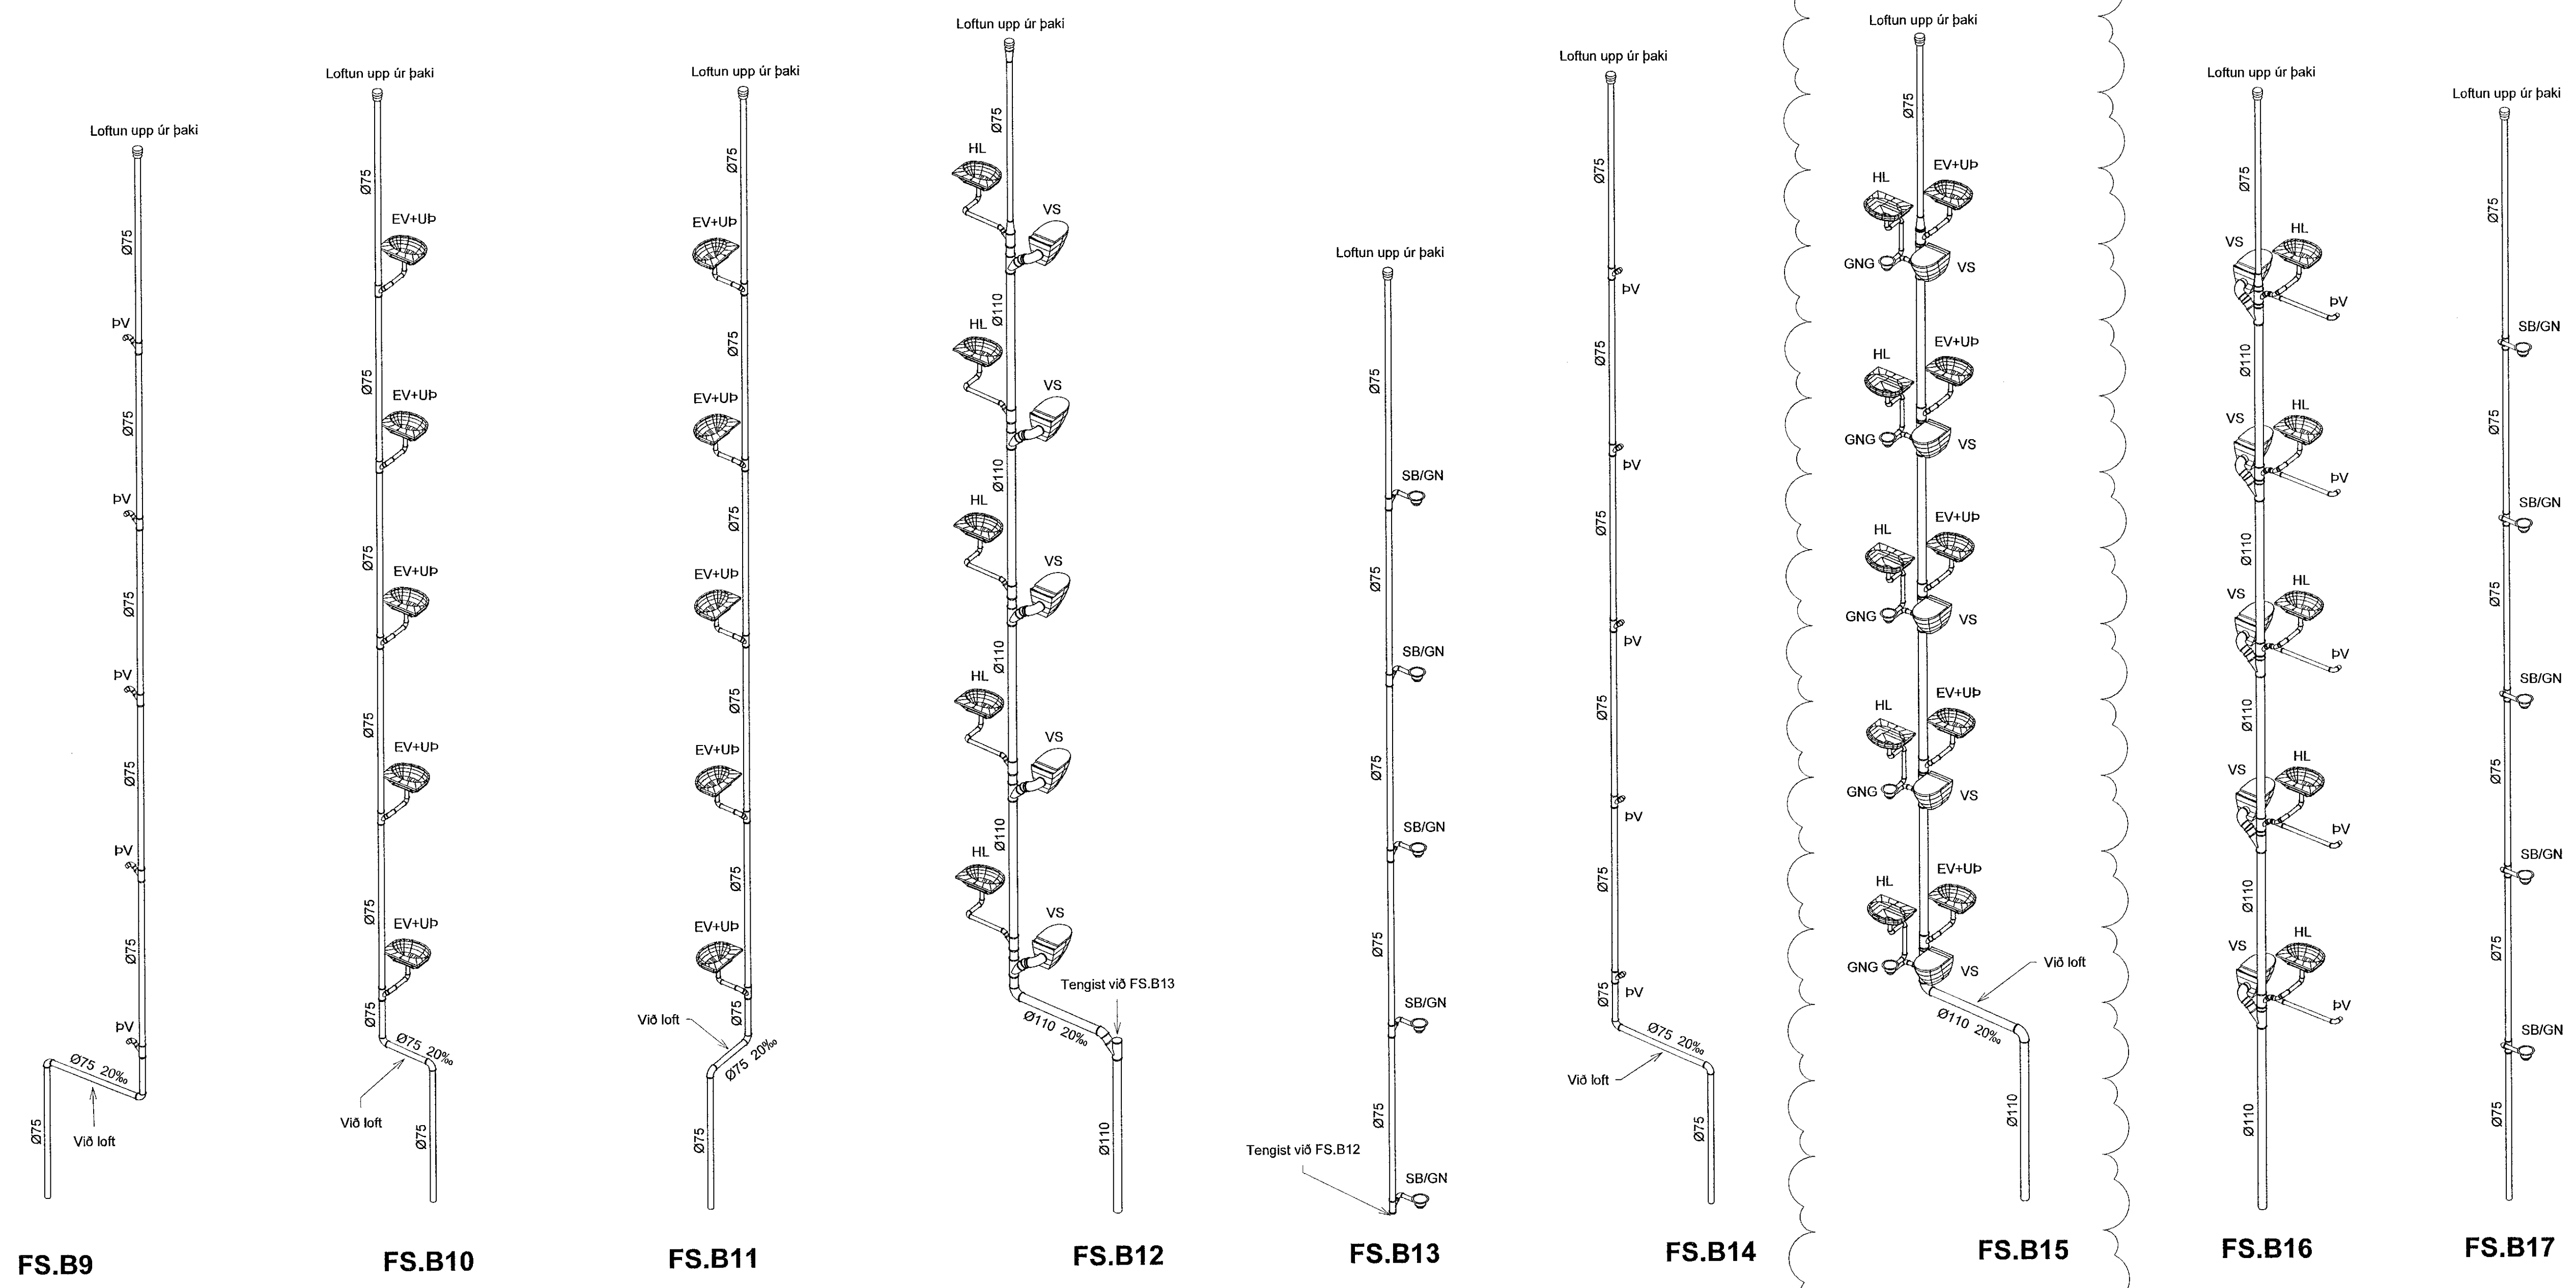

VERKFRÆÐISTOFA

NNE VERKFRÆÐISTOFA ehf
Hauðamúli 6 - 201 Kópavogur Ísland
s. 899-3077 / 899-3577
Kl. 460421-0470. nne@nne.is www.nne.is

HRINGHAMAR 21-25
221 HAFNARFJÖRÐUR
SÉRUPPDRETTIR PÍPULAGNIR Mhl. 02
FRÆRANNSLI - RÚMMYNDIR

Hönnun:	ALM	Verknúmer:	22012
Teknað:	ALM	Mælikvarði:	1.50
Yfirari:	NG	Dagsetning:	02.11.2022
Samþykkt:	Hákon Órn Ómarsson Kl. 300577-3189	Tekn.nr.:	P1-102B
Áritun hönnunarstjóra:	Kristinn Ragnarsson Kl. 120944-2699	Útgáfa:	2
Útgáfa / Dagsetning aðaluppláta: 1.06.2022			

Skrá: 2.11.2022 16:42:53

