
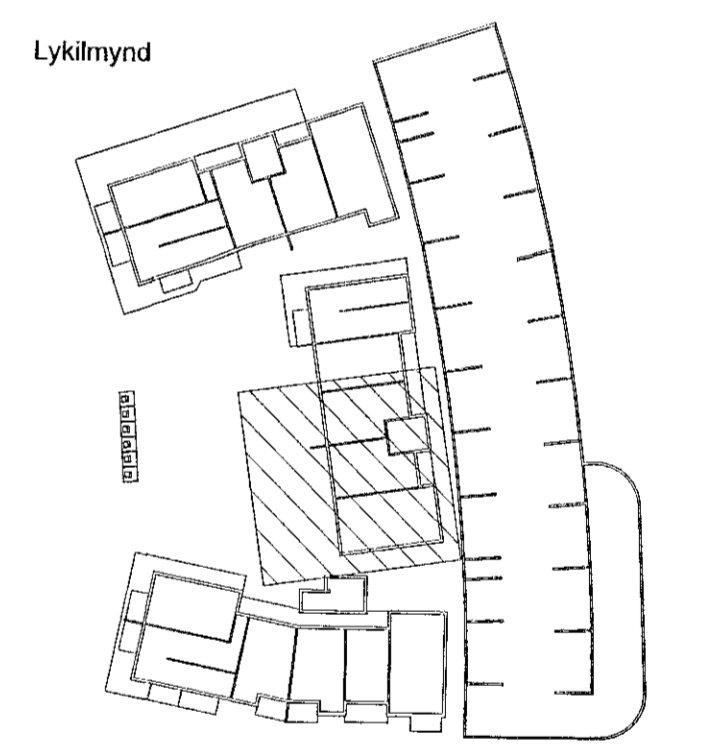


Útg.	Dags.	Lýsing	Nafn
1	06.07.2022	FRUMTÖGÁFA	HÖÖ
2	27.10.2022	GÖLFNDURFÖLL SETT INN Í ÞVOTTAHÚS - ÞAKNDURFALL A SKYGGNI - FERSLA Á ÞN STAMMA	HÖÖ

Samþykkt þann  
06. jan. 2023  
Þ. byggingarfulltrúans í Hafnarfirði  
Róbert A. Róbertsson

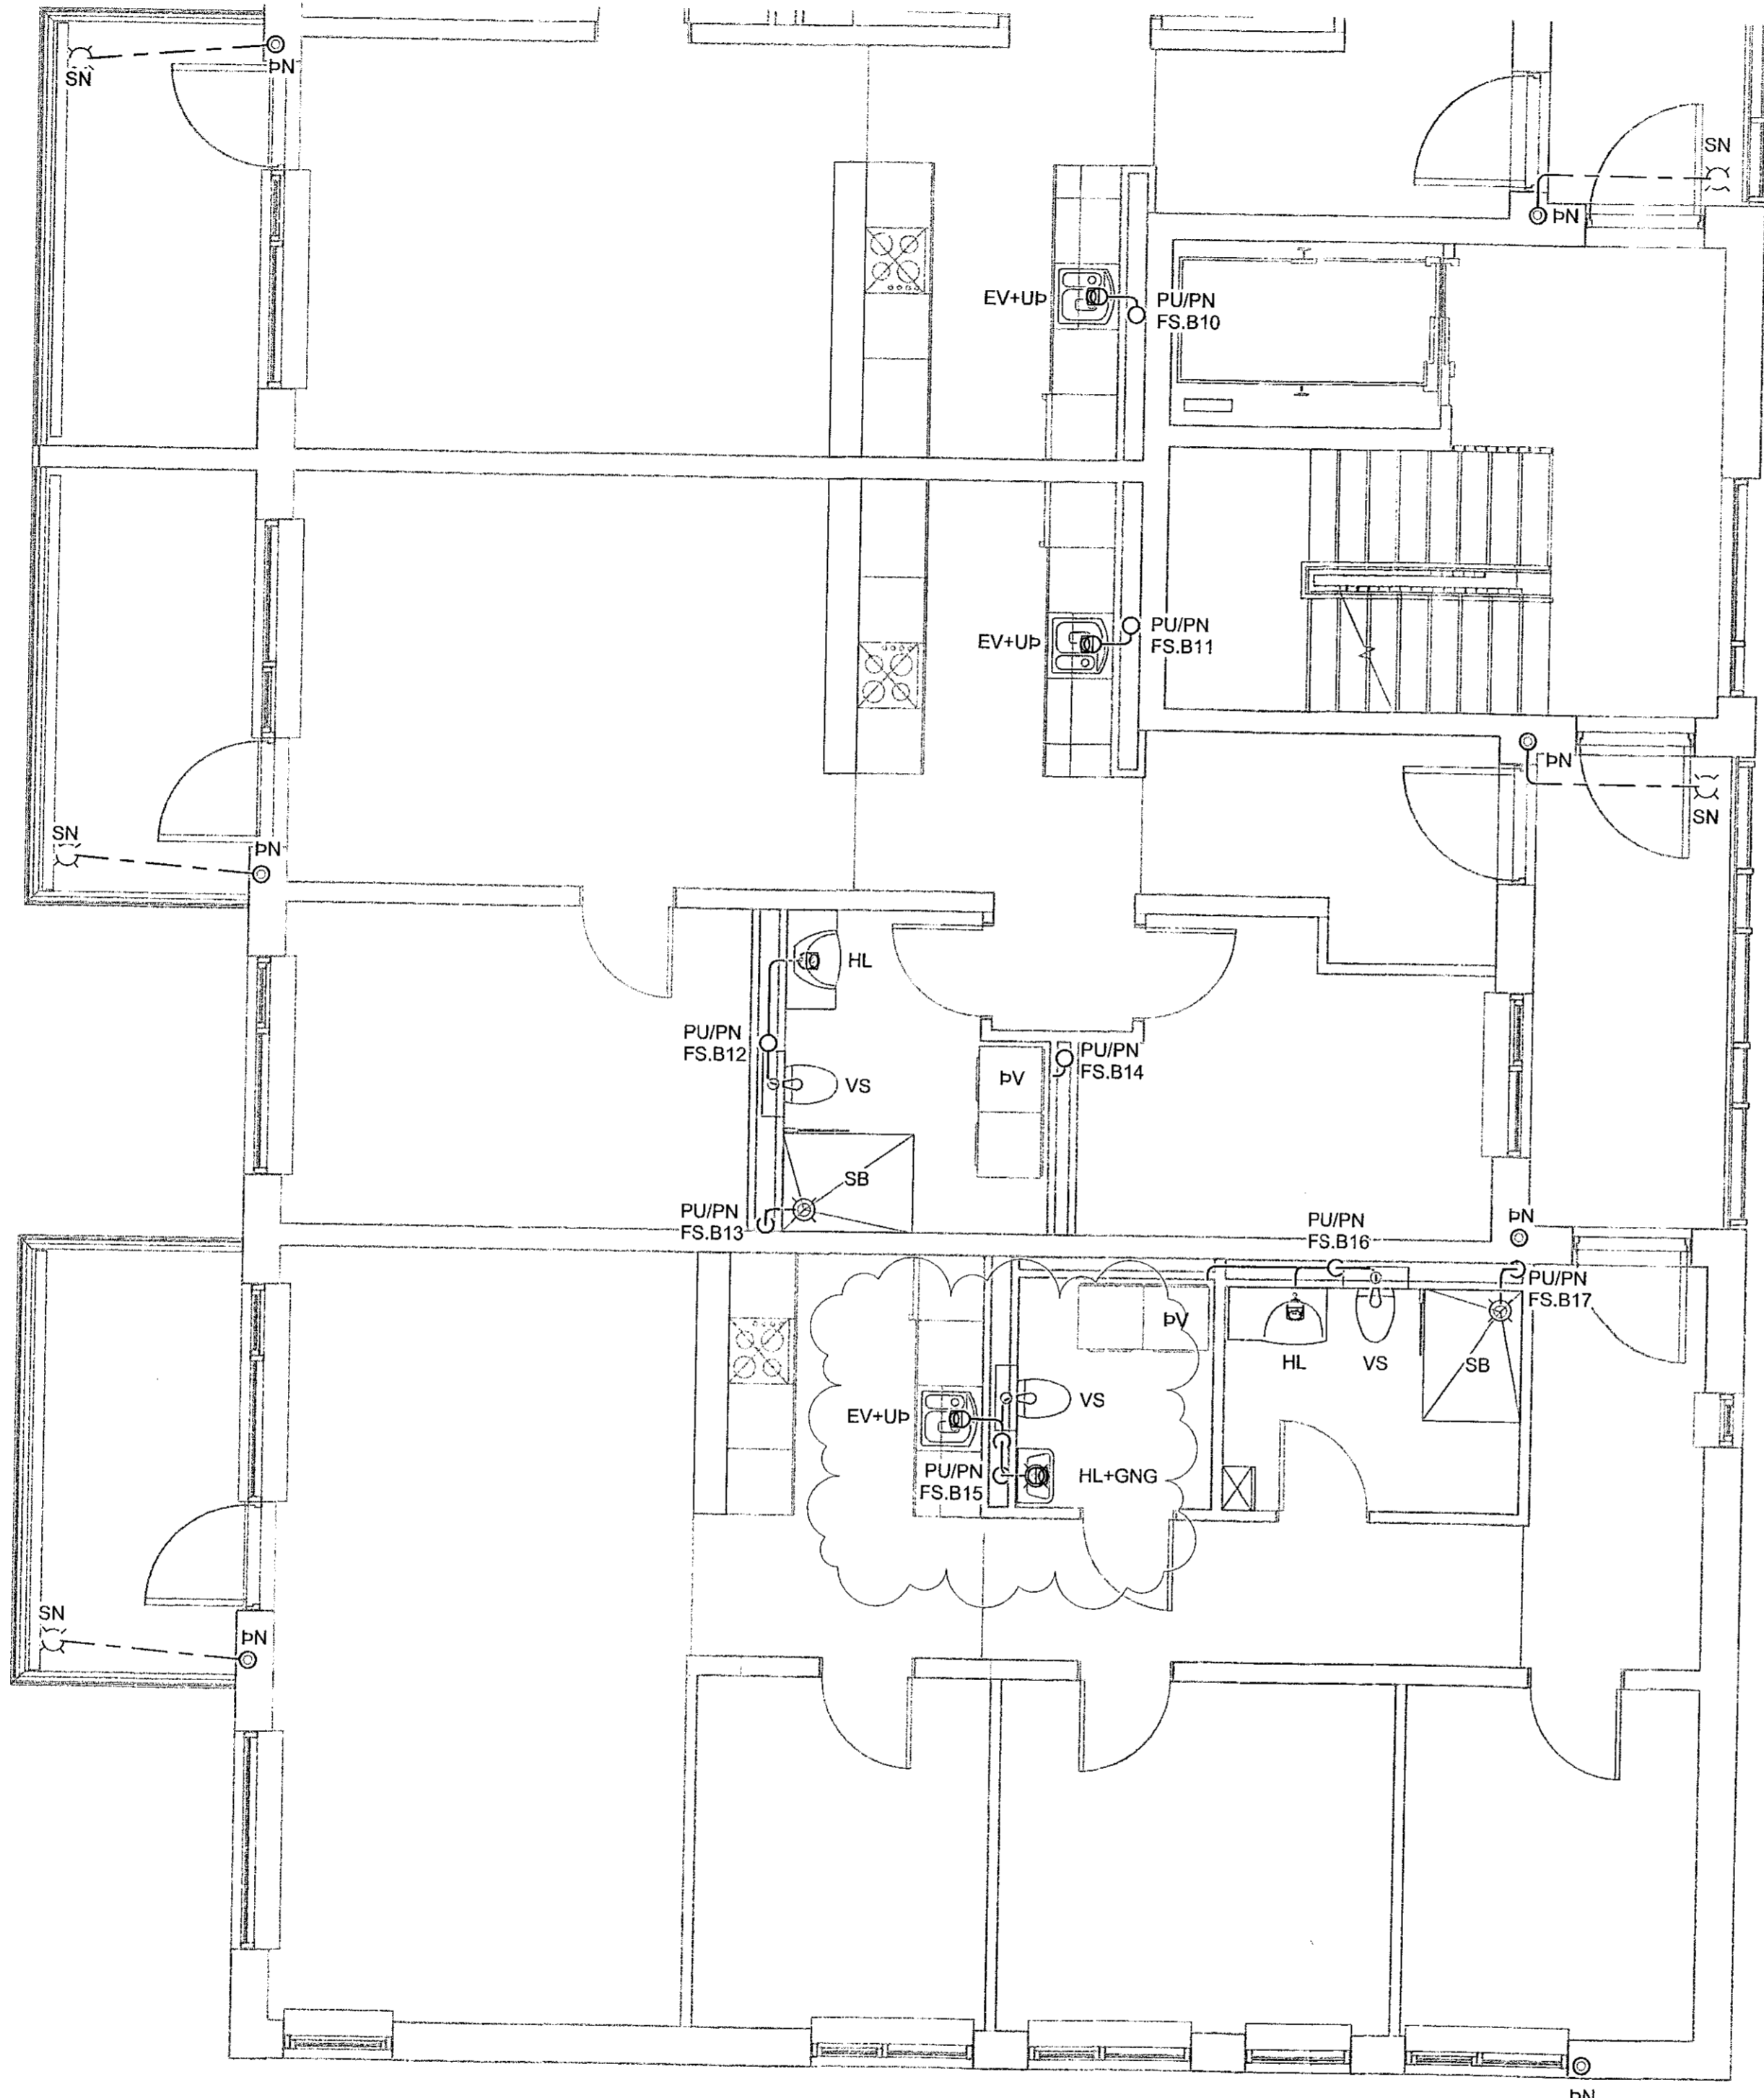



SKÝRINGAR - FRÆRENSLI:  
 — SKÓLPLÖGN  
 - - - REGNVATNSLÖGN

**VERKFRÆÐISTOFA**

NNE VERKFRÆÐISTOFA ehf  
 Haðbjarnar 6 - 201 Kópavogur Ísland  
 s. 859-3077 / 859-3077  
 KL 460421-0470. nne@nne.is www.nne.is

**HRINGHAMAR 21-25**  
 221 HAFNARFJÖRDUR  
 SÉRUPPDVÆTTIR PÍPULAGNIR Mhl. 02  
 FRÆRENSLI - 3.HÆÐ

Hönnun:	ALM	Verknúmer:	22012
Telknað:	ALM	Mælikvarði:	1:50
Yfirfarið:	NG	Dagsetning:	02.11.2022
Samþykkt:		Teikn.nr.:	P1-42B
Hákon Óm Ómarsson KL 300577-3189		Útgáfa:	2
Áritun hönnunarstjóra: Krislinn Ragnarsson KL 120944-2699		Útgáfa / Dagsetning aðaluppháttar:	105.04.2022

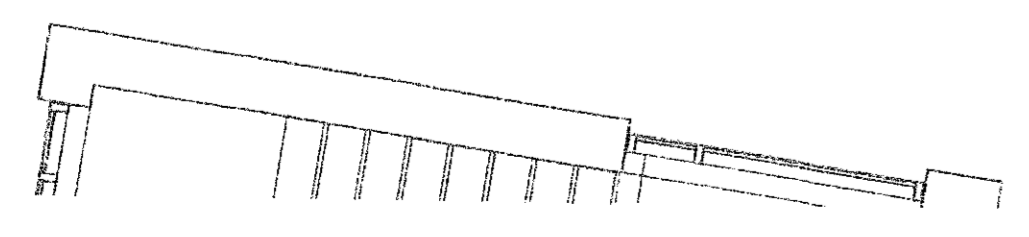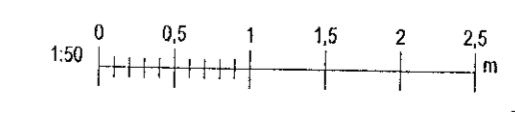

Skýr. 06/2022  
 Sátt. 21.10.2022 16:43:48

Skýr. MVAWR2202012 - Hringhamar 25B/02 DESIGN02 P - PÍPULAGNIR P1\_Hringhamar 21-25\_Frærensli 2023.rvt

