
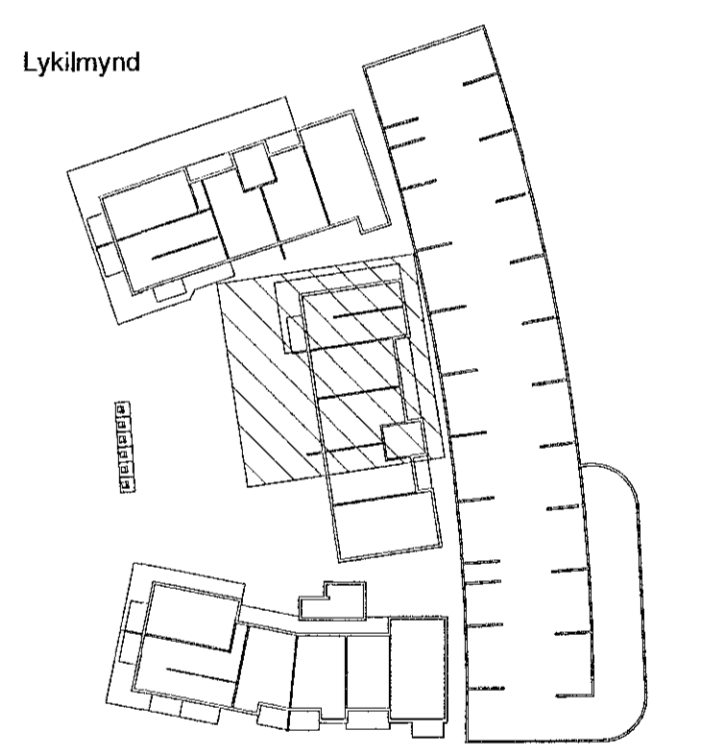


Útg.	Dags.	Lýsing	Nafn
1	06.07.2022	FRUMÚTGÁFA	HÖG
2	27.10.2022	GÓLFURDURFALL SETT INN Í DVOTTAHÚS - ÞAKDURFALL A SKYGGNI - FÆRSLA Á EN STAMMA	HÖG

Samþykkt þann
06. jan. 2023
fr. byggingarfulltrúans í Hafnarfirði
Róbert A. Róbertsson

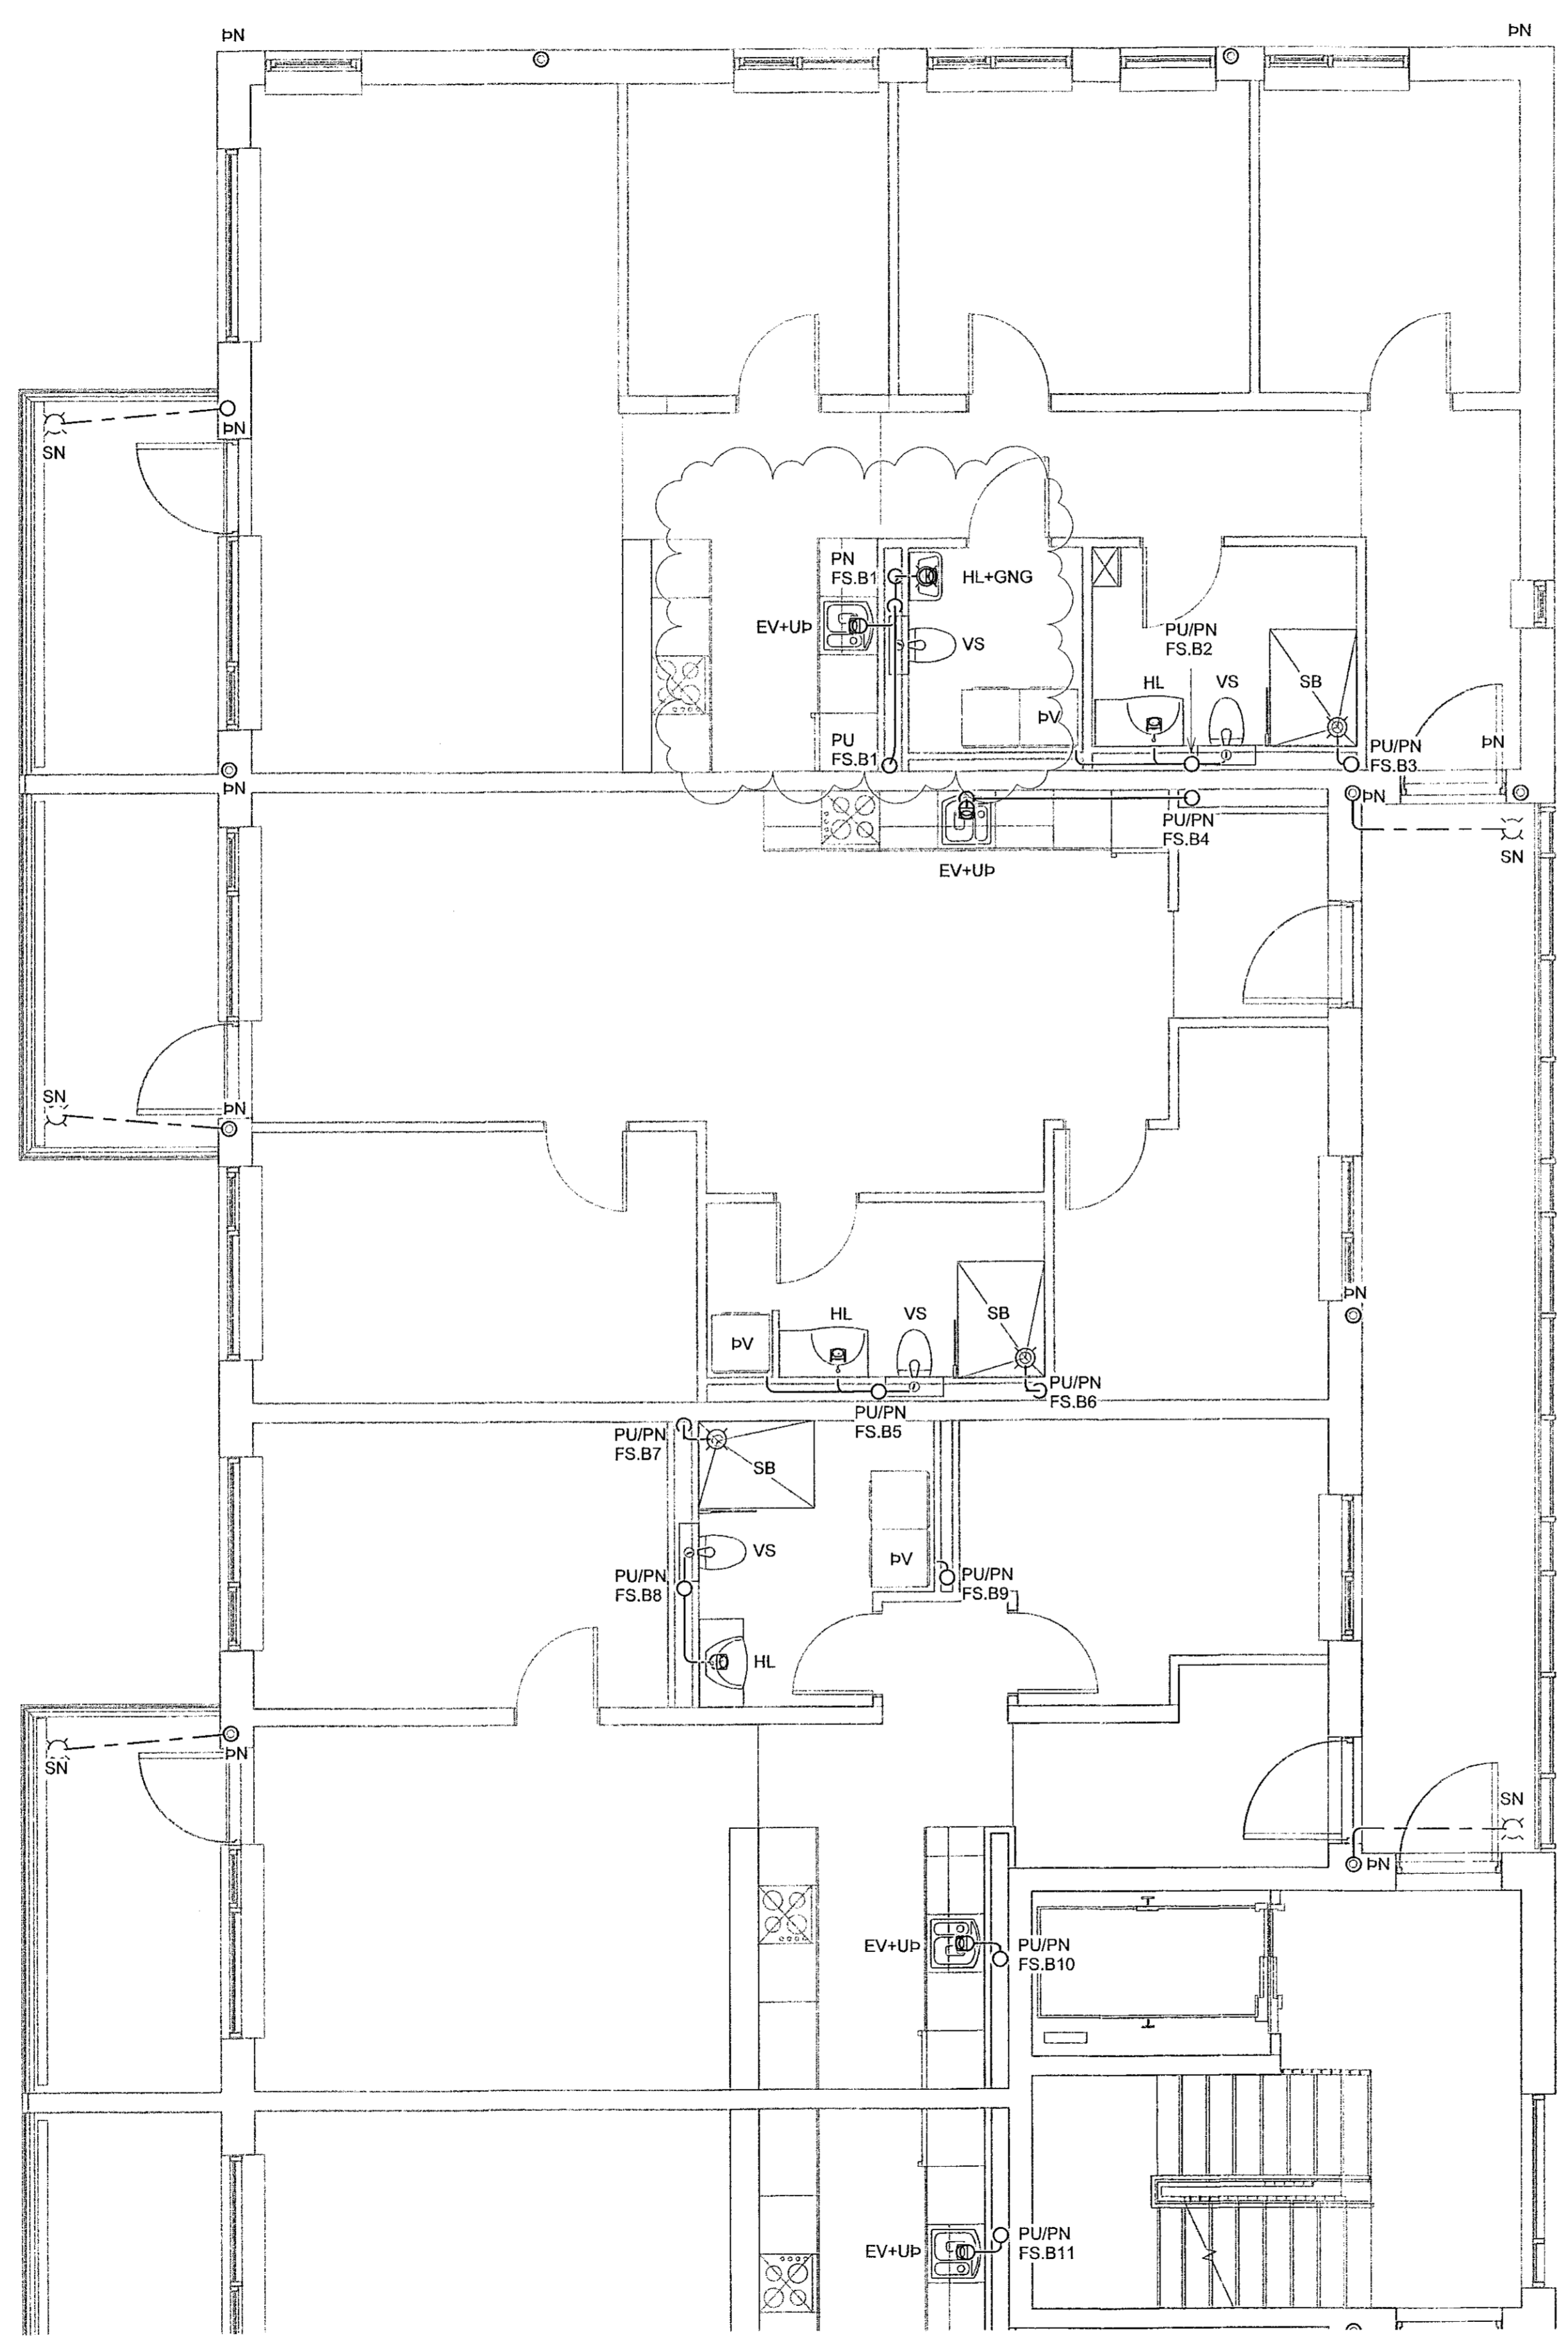


SKÝRINGAR - FRÆNNISLI:
 ————— SKÓLPLÖGN
 - - - - - REGNVATNSLÖGN

VERKFRÆÐISTOFA

NNE VERKFRÆÐISTOFA ehf
 Háðamni 6 - 201 Kópavogur Ísland
 s. 699-3017 / 699-3577
 Kl. 460421-0470. nne@nne.is www.nne.is

HRINGHAMAR 21-25
 221 HAFNARFJÖRÐUR
 SÉRUPPDÆTTIR PÍPULAGNIR Mhl. 02
 FRÆNNISLI - 3.HÆÐ

Hönnun:	ALM	Verknumér:	Z2012
Teiknað:	ALM	Mælikvarði:	1:50
Yfirarið:	NG	Dagsetning:	02.11.2022
Samþykkt:		Teikn.nr.:	P1-41B
Hákon Óm Ómarsson Kl. 300577-3189	<i>Ho</i>	Útgáfa:	2
Áritun hönnunarstjóra: Kristinn Ragnarsson Kl.120944-2699	<i>16</i>		
Útgáfa / Dagsetning aðaluppdráttar:	1.06.04.2022		

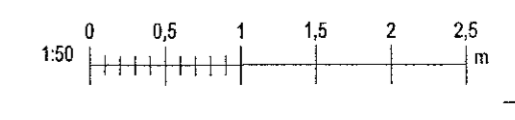

Pilt: 09/2022
Skrá: 21.1.2022 16:42:47

