
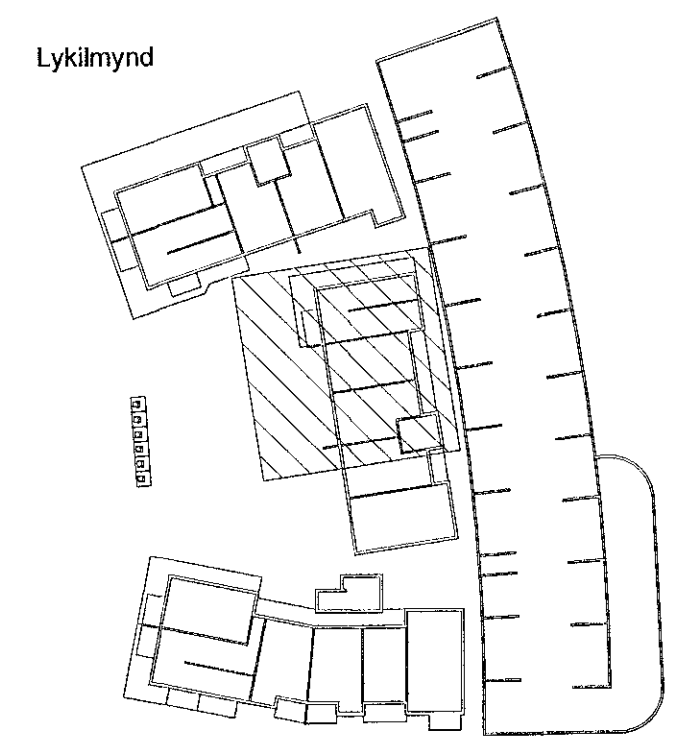


Útg.	Dags.	Lýsing	Nafn
1	06.07.2022	FRUMDRAUFA	HÖO
2	27.10.2022	GÖLFNÆÐRÆÐI SETT INN Í HVOTTAKIS - ÞAKNDURFALL A SKYGGNI - FÆRSLA Á ÞN STAMMA	HÖO

Samþykkt þann  
06. jan. 2023  
fr. byggingarfulltrúars í Hafnarfirði  
Róbert A. Róbertsson

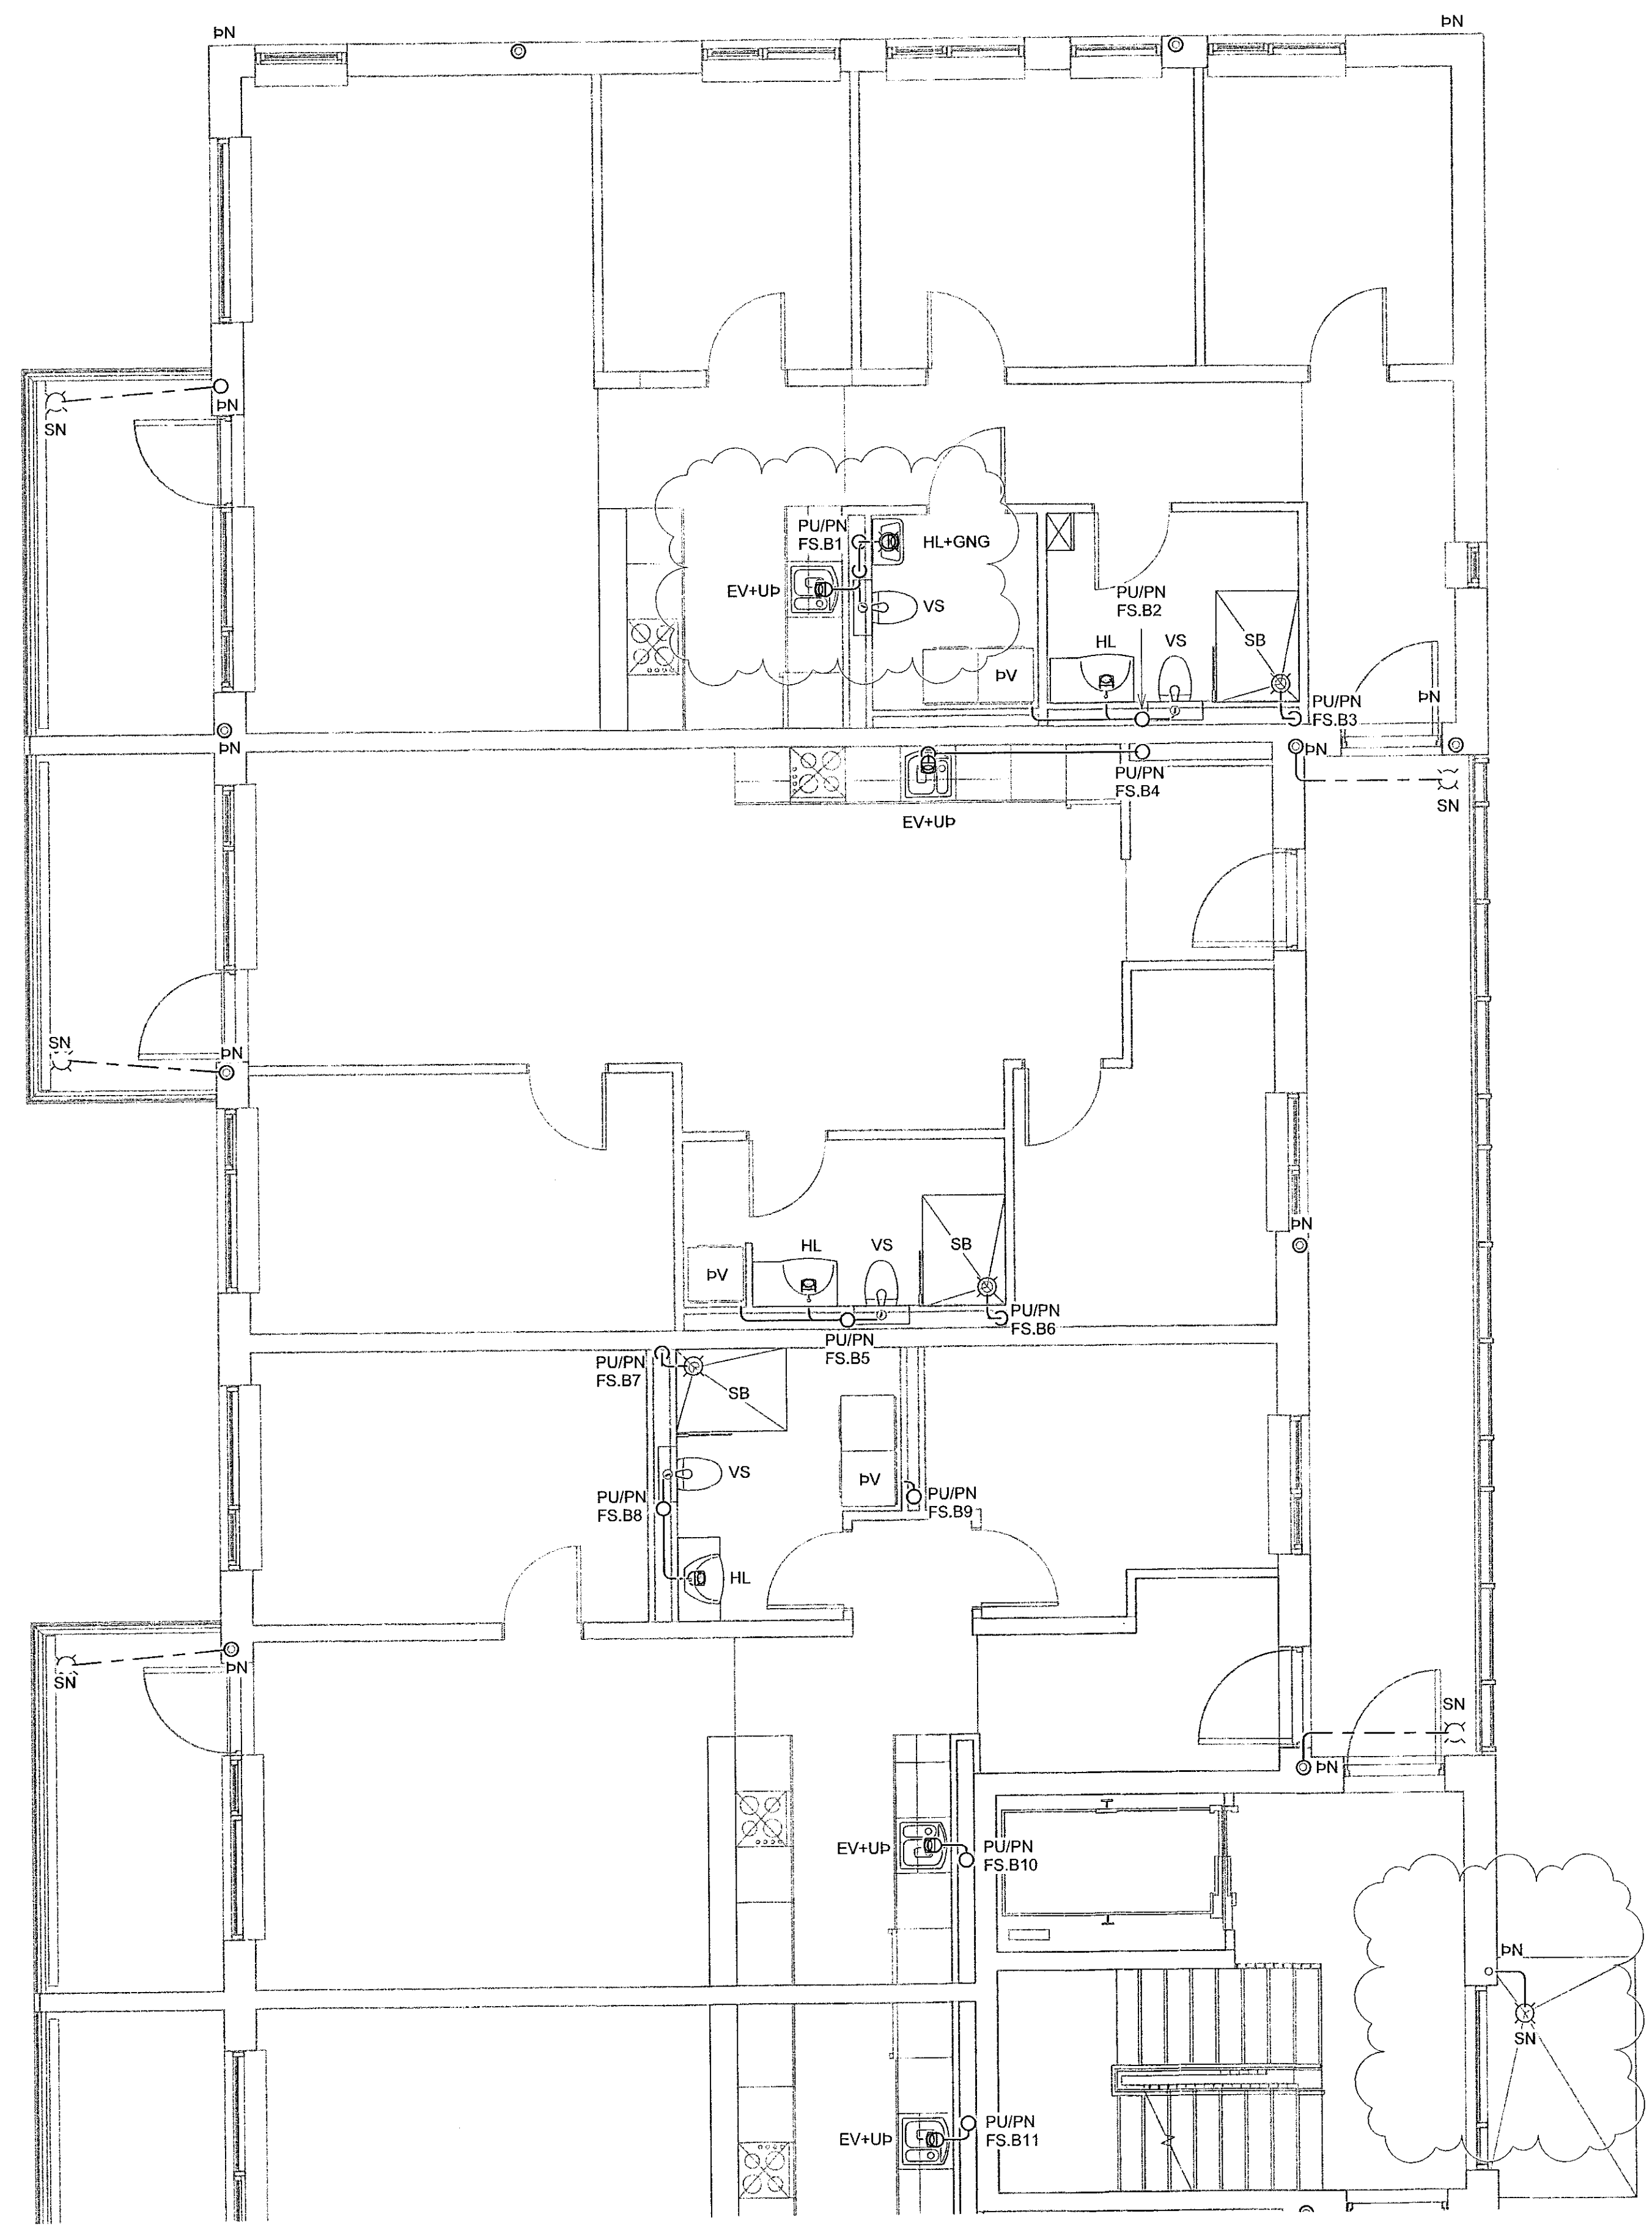


SKÝRINGAR - FRÆRENSLI:  
 ————— SKÓLPLÖGN  
 - - - - - REGNVATNSLÖGN

**VERKFRÆÐISTOFA**

NNE VERKFRÆÐISTOFA ehf  
 Haðamirís 6 - 201 Kópavogur Ísland  
 s. 899-3077 / 899-3577  
 Kl. 460421-0470. nne@nne.is www.nne.is

**HRINGHAMAR 21-25**  
 221 HAFNARFJÖRDUR  
 SÉRUPPDRAETTIR PÍPULAGNIR Mhl. 02  
 FRÆRENSLI - 2.HÆÐ

Hönnun:	ALM	Verknúmer:	22012
Teiknað:	ALM	Mælikvæði:	1:50
Yfirfarið:	NG	Dagsetning:	02.11.2022
Samþykkt:	Hákon Órn Ómarsson Kl. 300577-3189	Teikn.nr.:	P1-31B
Áritun hönnunarstjóra:	Kristinn Ragnarsson Kl.120944-2699	Útgáfa:	2
Útgáfa / Dagsetning aðalþröðrítta: 16.04.2022			

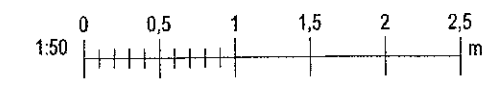

Þétt: 02/02/22

Skjal: 21.10.2022 16:42:44

