
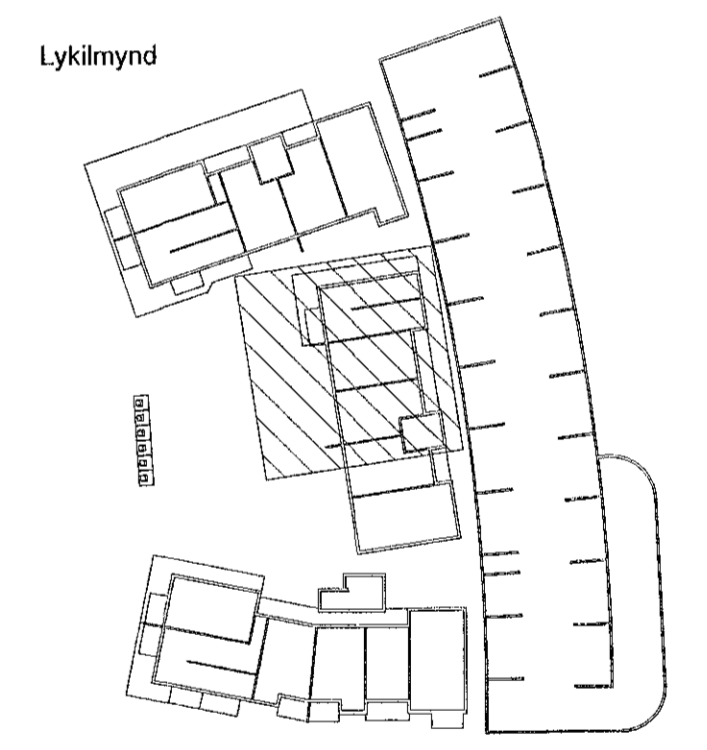


Útg.	Dags.	Lýsing	Nafn
1	06.07.2022	FRUMTÖGAFA	HÓO
2	27.10.2022	GÖLFNIDURFÖLL SETT INN Í SVOTTÁHUÐ - ÞAKNIDURFALLA SKYGGNI - FÆRSLA Á ÞN STAMMA	HÓO

Samþykkt þann
 06. jan. 2023
 (fr. bygginguráðgjafans í Hafnarfirði)
 Róbert A. Róbertsson

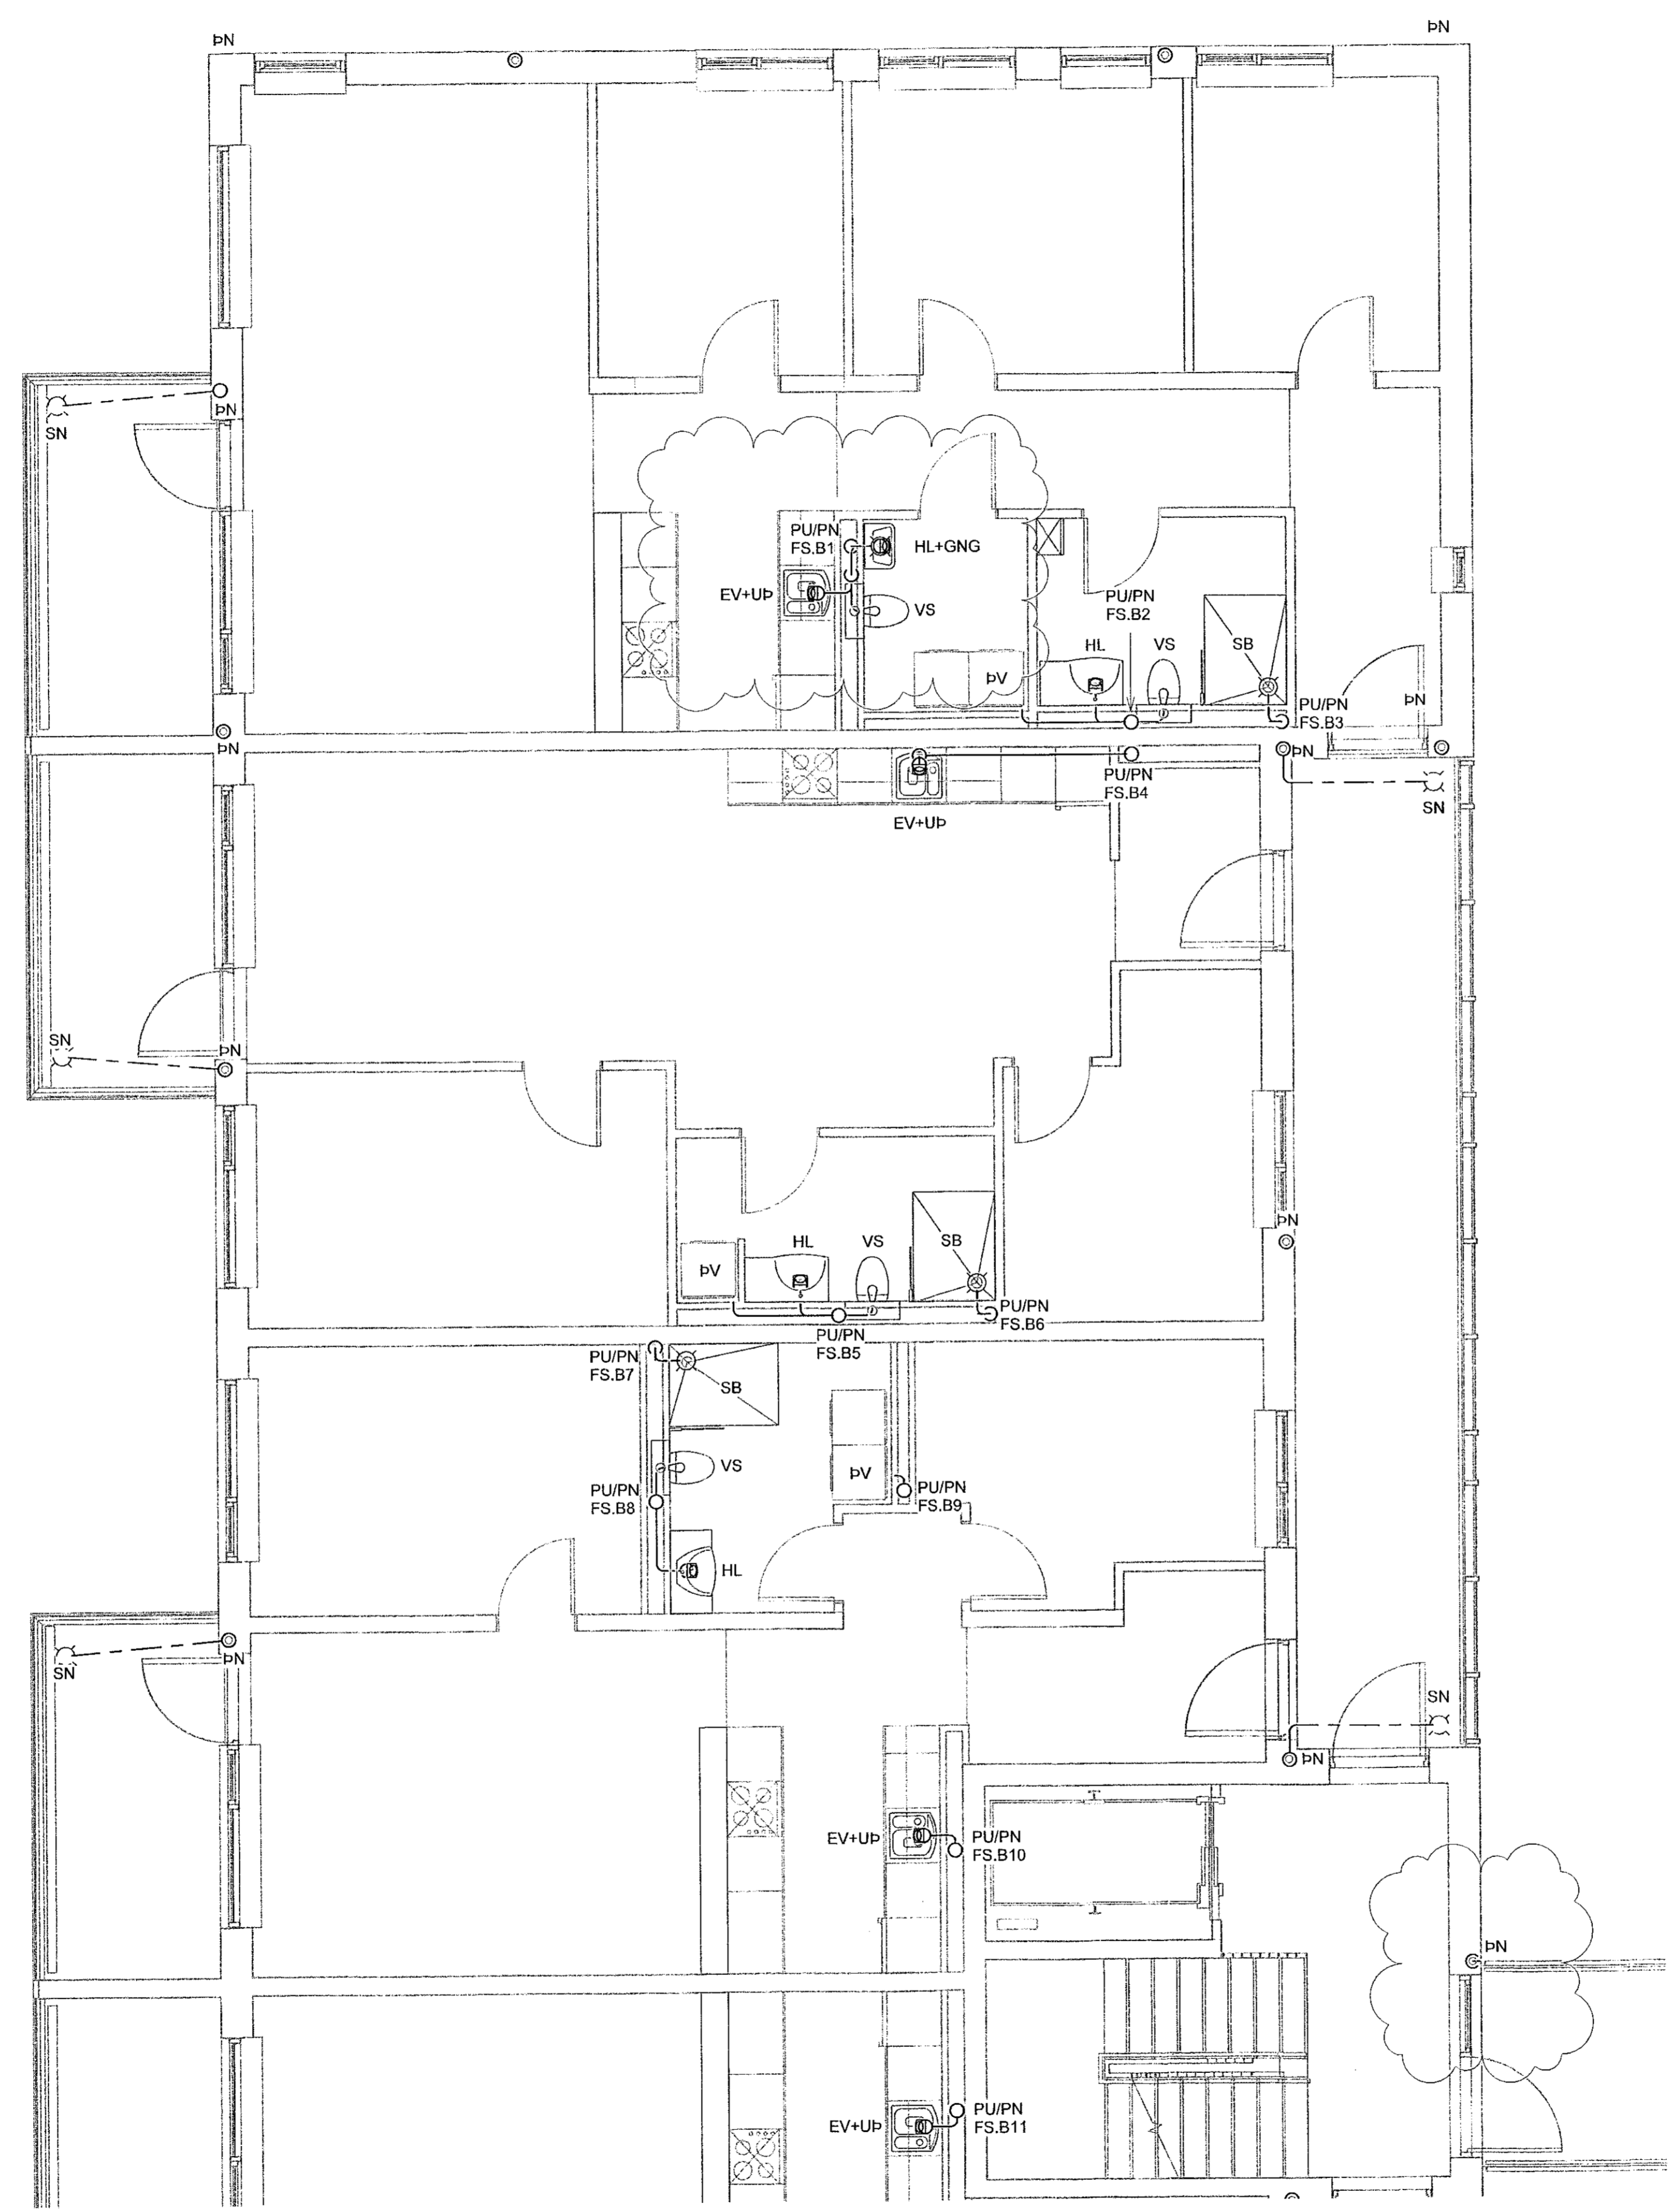


SKÝRINGAR - FRÆRENSLI:
 — SKÓLPLOGN
 - - - REGNVATNSLÖGN

VERKFRÆÐISTOFA

NNE VERKFRÆÐISTOFA ehf
 Haðamálí 6 - 201 Kópavogur Ísland
 s. 899-3077 / 899-3577
 Kf. 460421-0470. nne@nne.is www.nne.is

HRINGHAMAR 21-25
 221 HAFNARFJÖRÐUR
 SÉRUPPDRETTIR PÍPULAGNIR Mhl. 02
 FRÆRENSLI - 1.HÆÐ

Hönnun:	ALM	Verknúmer:	22012
Teiknað:	ALM	Mælikvæði:	1:50
Yfirfarir:	NG	Dagsetning:	02.11.2022
Samþykkt:	Hákon Örn Ómarsson Kf. 300577-3189	Teikn.nr.:	P1-21B
Áritun hönnunarstjóra:	Kristinn Ragnarsson Kf.120944-2699	Útgáfa:	2
Útgáfa / Dagsetning aðalupplýsinga: 1.05.04.2022			

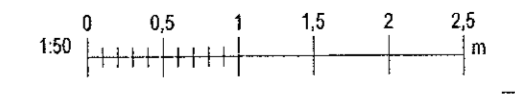

Plöt. 02/2022
 Sátt. 21.11.2022 16:45:42

Copyright © NNE Verkefni ehf. - Hönnun er allan títt á hönnuðum - Fjöðun er að stöðugum samþykki