
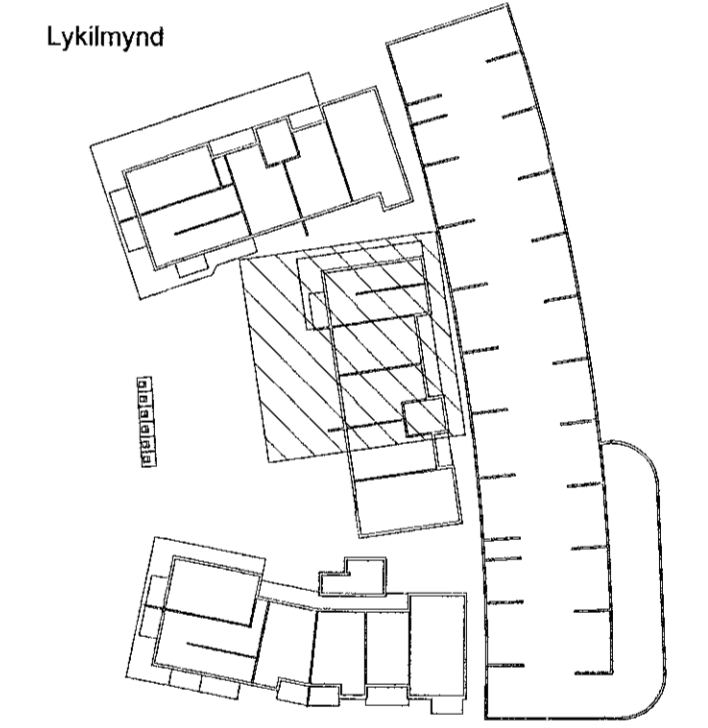


Útg.	Days.	Lýsing	Nafn
1	06.07.2022	FRUMÚTGÁFA	HÖO
2	27.10.2022	GÖLFNIDURFÖLL SETT INN Í ÞVOTTIHAUS - ÞAKNIDURFALLA SRYGGNI - FÆRSLA Á ÞN STAMMA	HÖO

Samþykkt þann  
06. jan. 2023  
fh. byggingarfulltrúans í Hafnarfirði  
Róbert A. Róbertsson

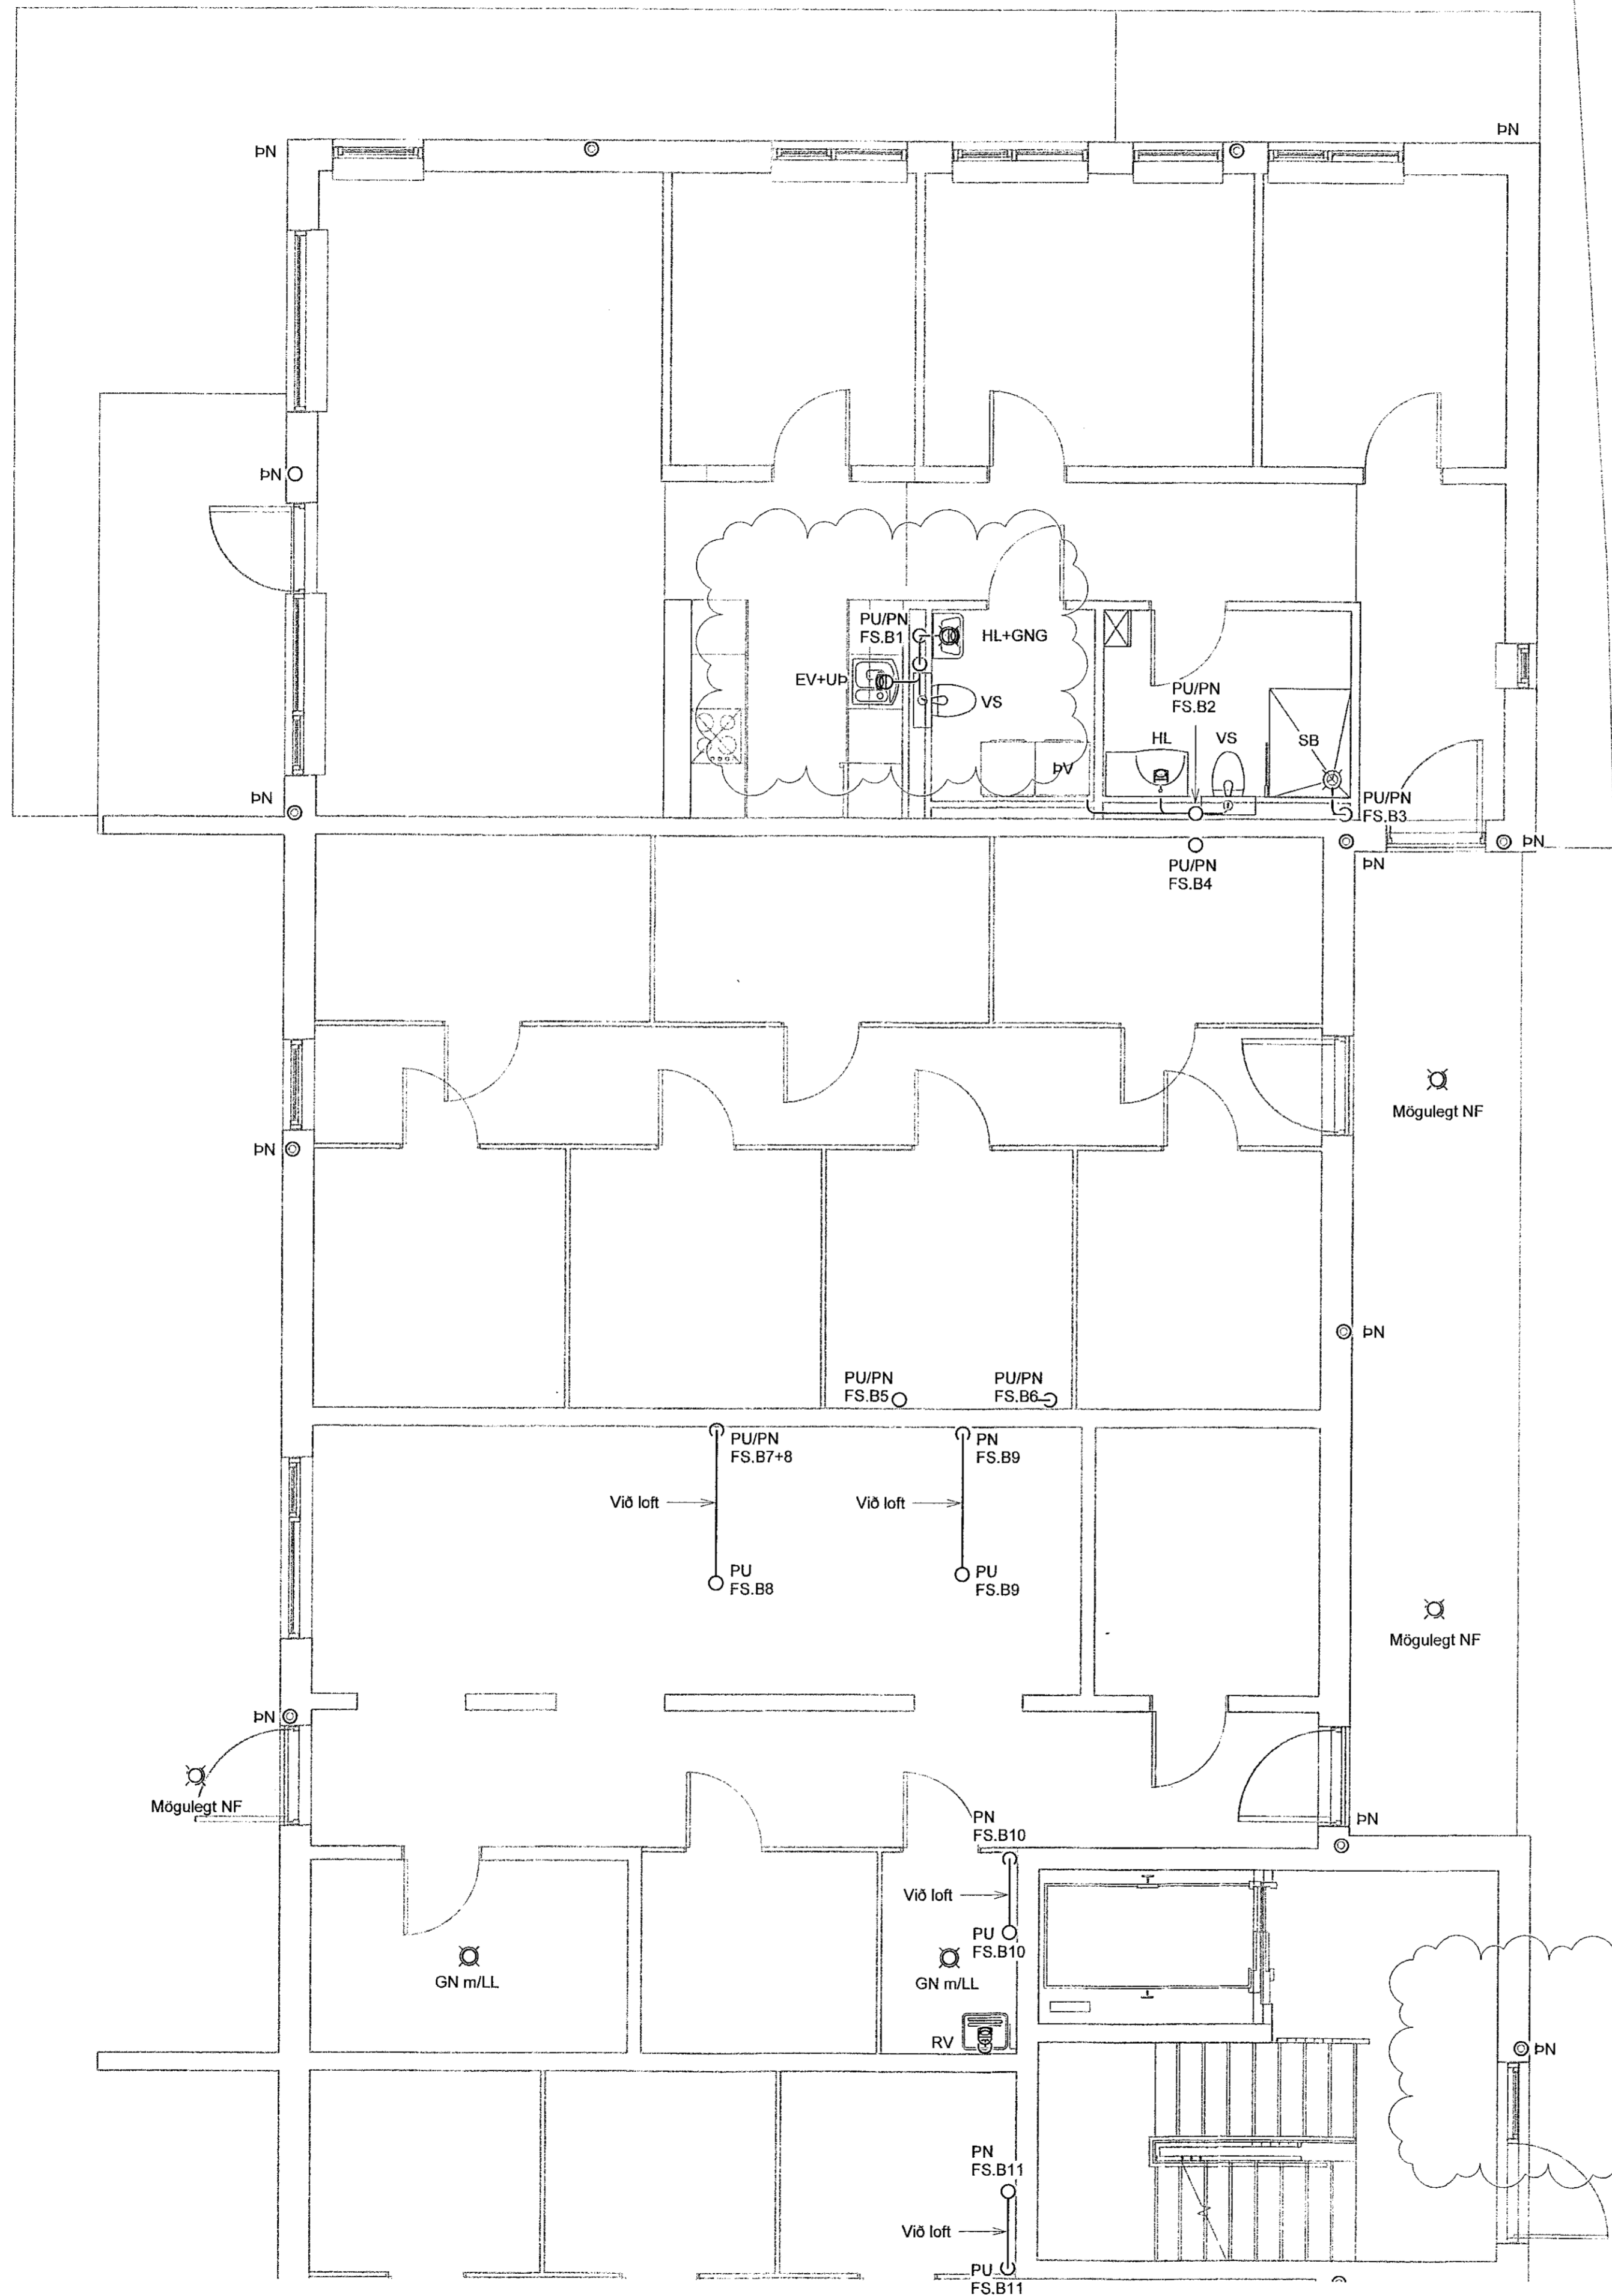


SKÝRINGAR - FRÆRENSLI:  
 — SKÓLPLÖGN  
 - - - REGNVATNSLÖGN

**VERKFRÆÐISTOFA**

NNE VERKFRÆÐISTOFA ehf  
 Háðanaki 6 - 201 Kópavogur Ísland  
 s. 899-3077 / 899-3577  
 Kt. 409421-0470. nne@nne.is www.nne.is

**HRINGHAMAR 21-25**  
 221 HAFNARFJÖRDUR  
 SÉRUPPDRETTIR PÍPULAGNIR Mhl. 02  
 FRÆRENSLI - KJALLARI

Hönnun:	ALM	Verknúmer:	22012
Teiknað:	ALM	Mælikvæði:	1:50
Yfirarið:	NG	Dagsetning:	02.11.2022
Samþykkt:	Hákon Órn Ómarsson Kt. 300577-3189	Teikn.nr.:	P1-11B
Áritun hönnunarstjóra:	Kristinn Ragnarsson Kt. 120944-2699	Útgáfa:	2
Útgáfa / Dagsetning aðaluppráta:	16.02.2022		

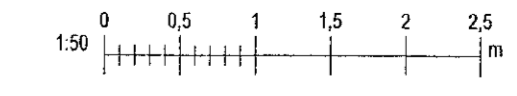

Save: 21.11.2022 16:45:40  
 Pkt: 652022

