
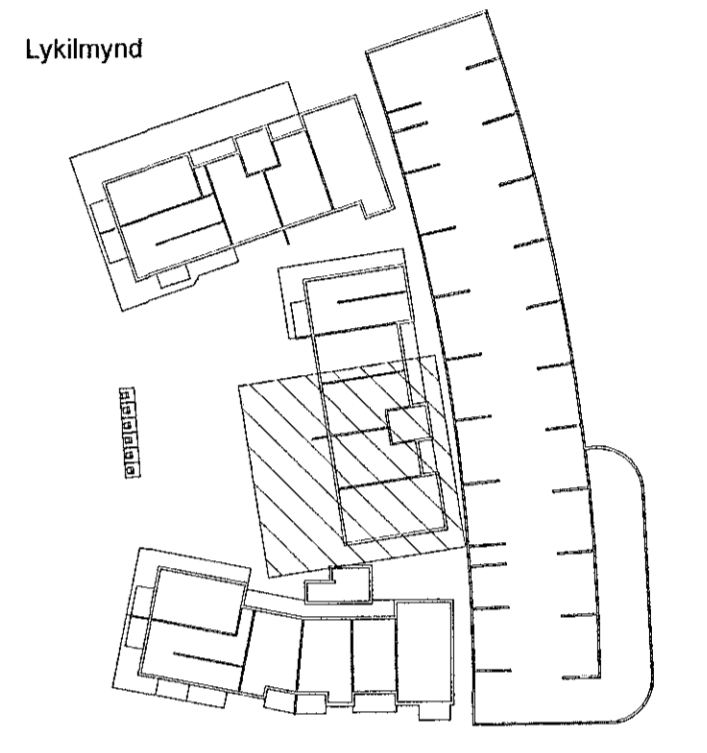


Útg.	Dags.	Lýsing	Nafn
1	06.07.2022	FRUMDRAUÐA	HOÓ
2	27.10.2022	GÖLFNENDURFÖLL SETT INN Í ÞVOTTAHÚS - ÞAKNENDURFALL Á SKYGGNI - FÆRSLA Á PN STAMMA - AFFALL HITAVEITU FÆRT	HOÓ

Samþykkt þann
06. jan. 2023
Byggingarfulltrúans í Hafnarfirði
Robert A. Róbertsson

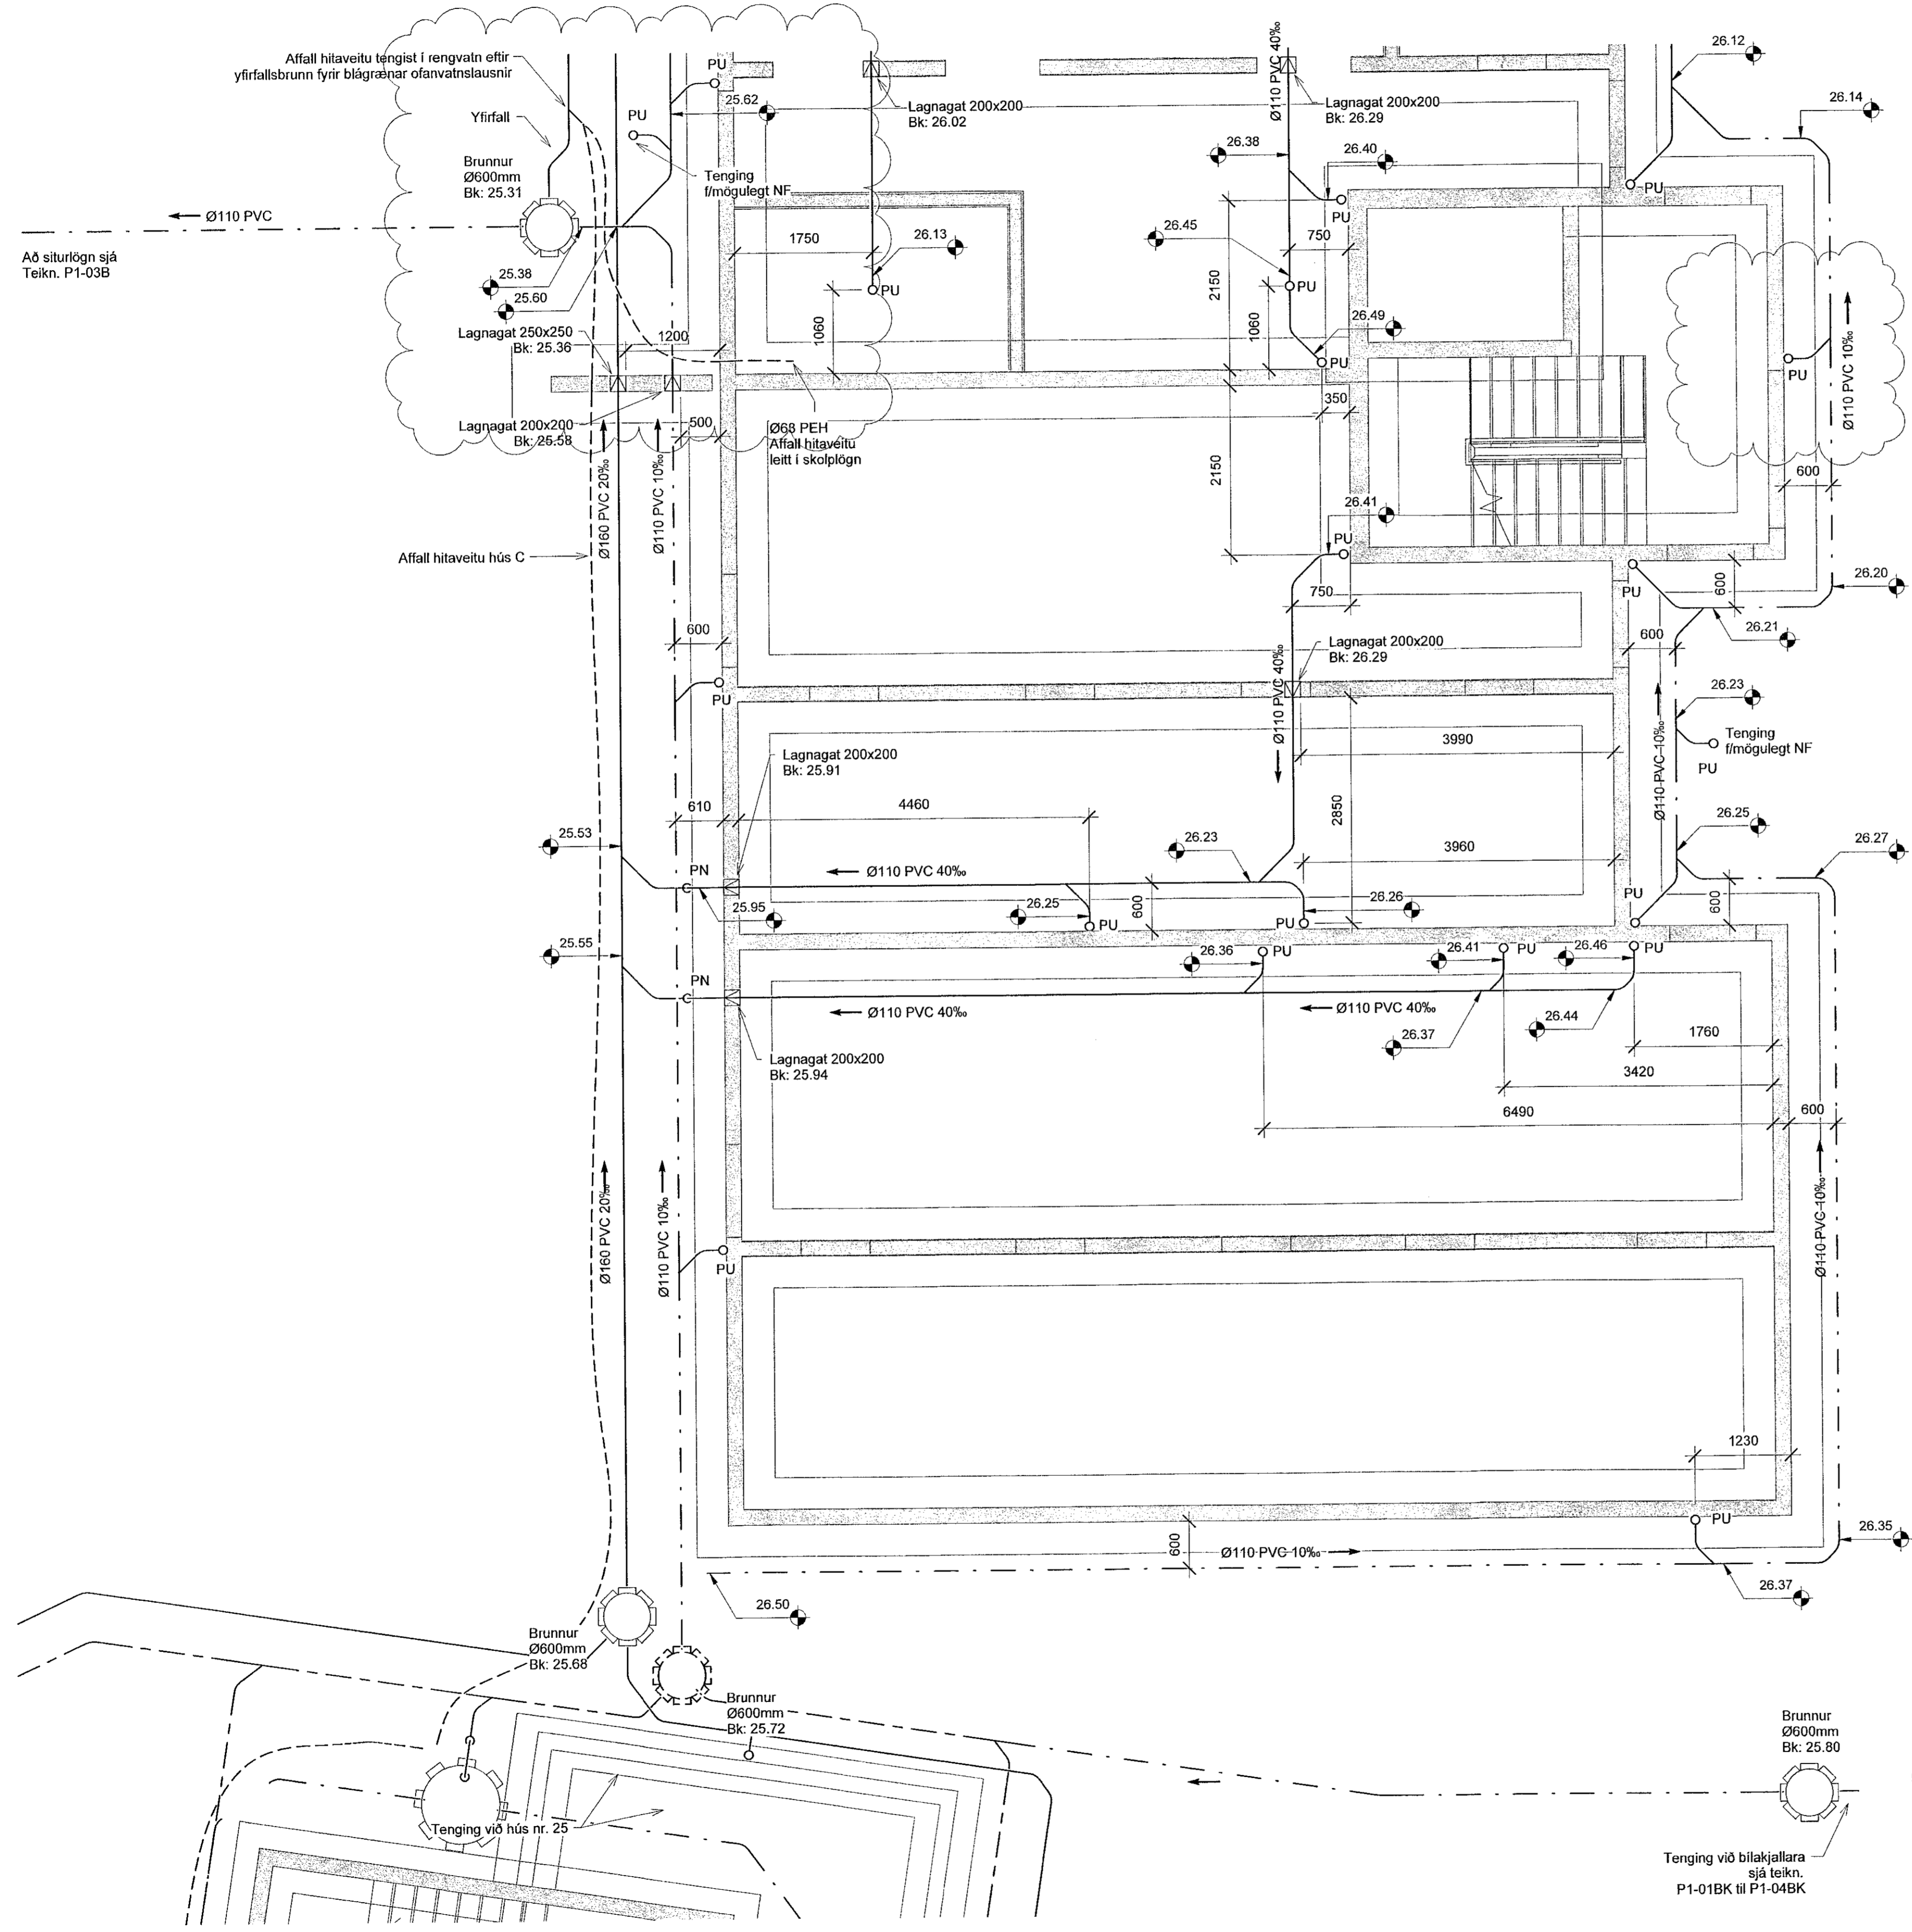

- SKÝRINGAR - FRÆRENNSLI:
- SKÓLPLÖGN
 - - - JARÐVATNSLÖGN
 - - - REGNVATNSLÖGN
 - - - AFFALLSLÖGN

SJÁ ALMENNAR SKÝRINGAR Á TEIKN. P0-01 OG P0-02.

SKÓLPLAGNIR ERU Ø110 PVC MED RENNSLISHALLA 20%. NEMA ANNAÐ SÉ TEKID FRAM Á TEIKNINGU.

JARÐVATNSLAGNIR ERU Ø110 PVC MED RENNSLISHALLA 10%. NEMA ANNAÐ SÉ TEKID FRAM Á TEIKNINGU.

REGNVATNSLAGNIR ERU Ø110 PVC MED RENNSLISHALLA 10%. NEMA ANNAÐ SÉ TEKID FRAM Á TEIKNINGU.


FRÆRENNSLISLAGNIR UNDIR ÁLAGI OKUTEKJA SKÜLU HAFA HRINGSTÍFNI SN8.

VERKFRÆÐISTOFA

NNE VERKFRÆÐISTOFA ehf
Hæðarní 6 - 201 Kópavogur Ísland
s. 899-3077 / 899-3577
Kl. 460421-0470. nne@nne.is www.nne.is

HRINGHAMAR 21-25
221 HAFNARFJÖRDUR
SÉRUPPDRETTIR PÍPULAGNIR Mhl. 02
FRÆRENNSLI - GRUNNLAGNIR

Hönnun:	ALM	Verknúmer:	22012
Teiknað:	ALM	Mælikvarði:	1:50
Yfirfarið:	NG	Dagsetning:	27.10.2022
Samþykkt:	Hákon Órn Ómarsson Kl. 300577-3189	Teikn.nr.:	P1-02B
Áritun hönnunarstjóra:	Kristinn Ragnarsson Kl. 120844-2699	Útgáfa:	2
Útgáfa / Dagsetning aðalupplýsinga:			

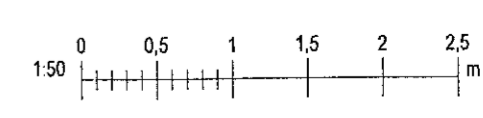

Skv: 30.11.2022 11:32:45
Pbl: 06/2022

Copyright © NNE Verkefni ehf. - Hringhamar 25B02 skv. 30.11.2022 11:32:45 - Hringhamar 25B02 skv. 30.11.2022 11:32:45 - Hringhamar 25B02 skv. 30.11.2022 11:32:45