

Skýringar:

- Skóplagnir Njar
- Ný Regn- og jarðvatnslofn
- Affall hitaveitu
- Núverandi Skóplagn
- Núverandi Regn- og jarðvatnslofn


- Ø110mm 10‰ Nafnmál lagnir og halli
- GK: 4.5 Gólfkoti, frágengið yfirborð
- YK: 4.57 Yfirborðskoti
- BK: 2.80 Botnkoti í brunn
- RK: 3.72 Rennisikoti pípu

Merkingar:

Hreinlætistæki:


- HL Handlaug
- VS Vatnssalerni
- EV Eldhúsvaskur
- GN Gólfniðurfali
- GN Gólfniðurfali með gegnumstreymi
- RV Ráðsvaskur
- PU Þurrkari
- SV Skólvaskur
- SN Sturtunniðurfali
- UG Undir gólf
- VG Við gólf
- VL Við loft
- PN Pípa niður
- PU Pípa upp
- ÚL Útloftun
- DN Þakniðurfali
- SNR Sturtunniðurfallsrenna
- NF+SF Niðurfali með sandfangi
- HB+NF Hreinsibrunnur með niðurfali
- DF Drykkjarfontur
- GNR Gólfniðurfallsrenna

Allar lagnir í handlaugar skulu vera Ø40  
Tengingar við sturtunniðurfali og eldhúsvaska Ø50 og salerni Ø110  
Málsetningar á stutum í plötu þjónustubýggingar sjá teikn. L(52)01 - 04

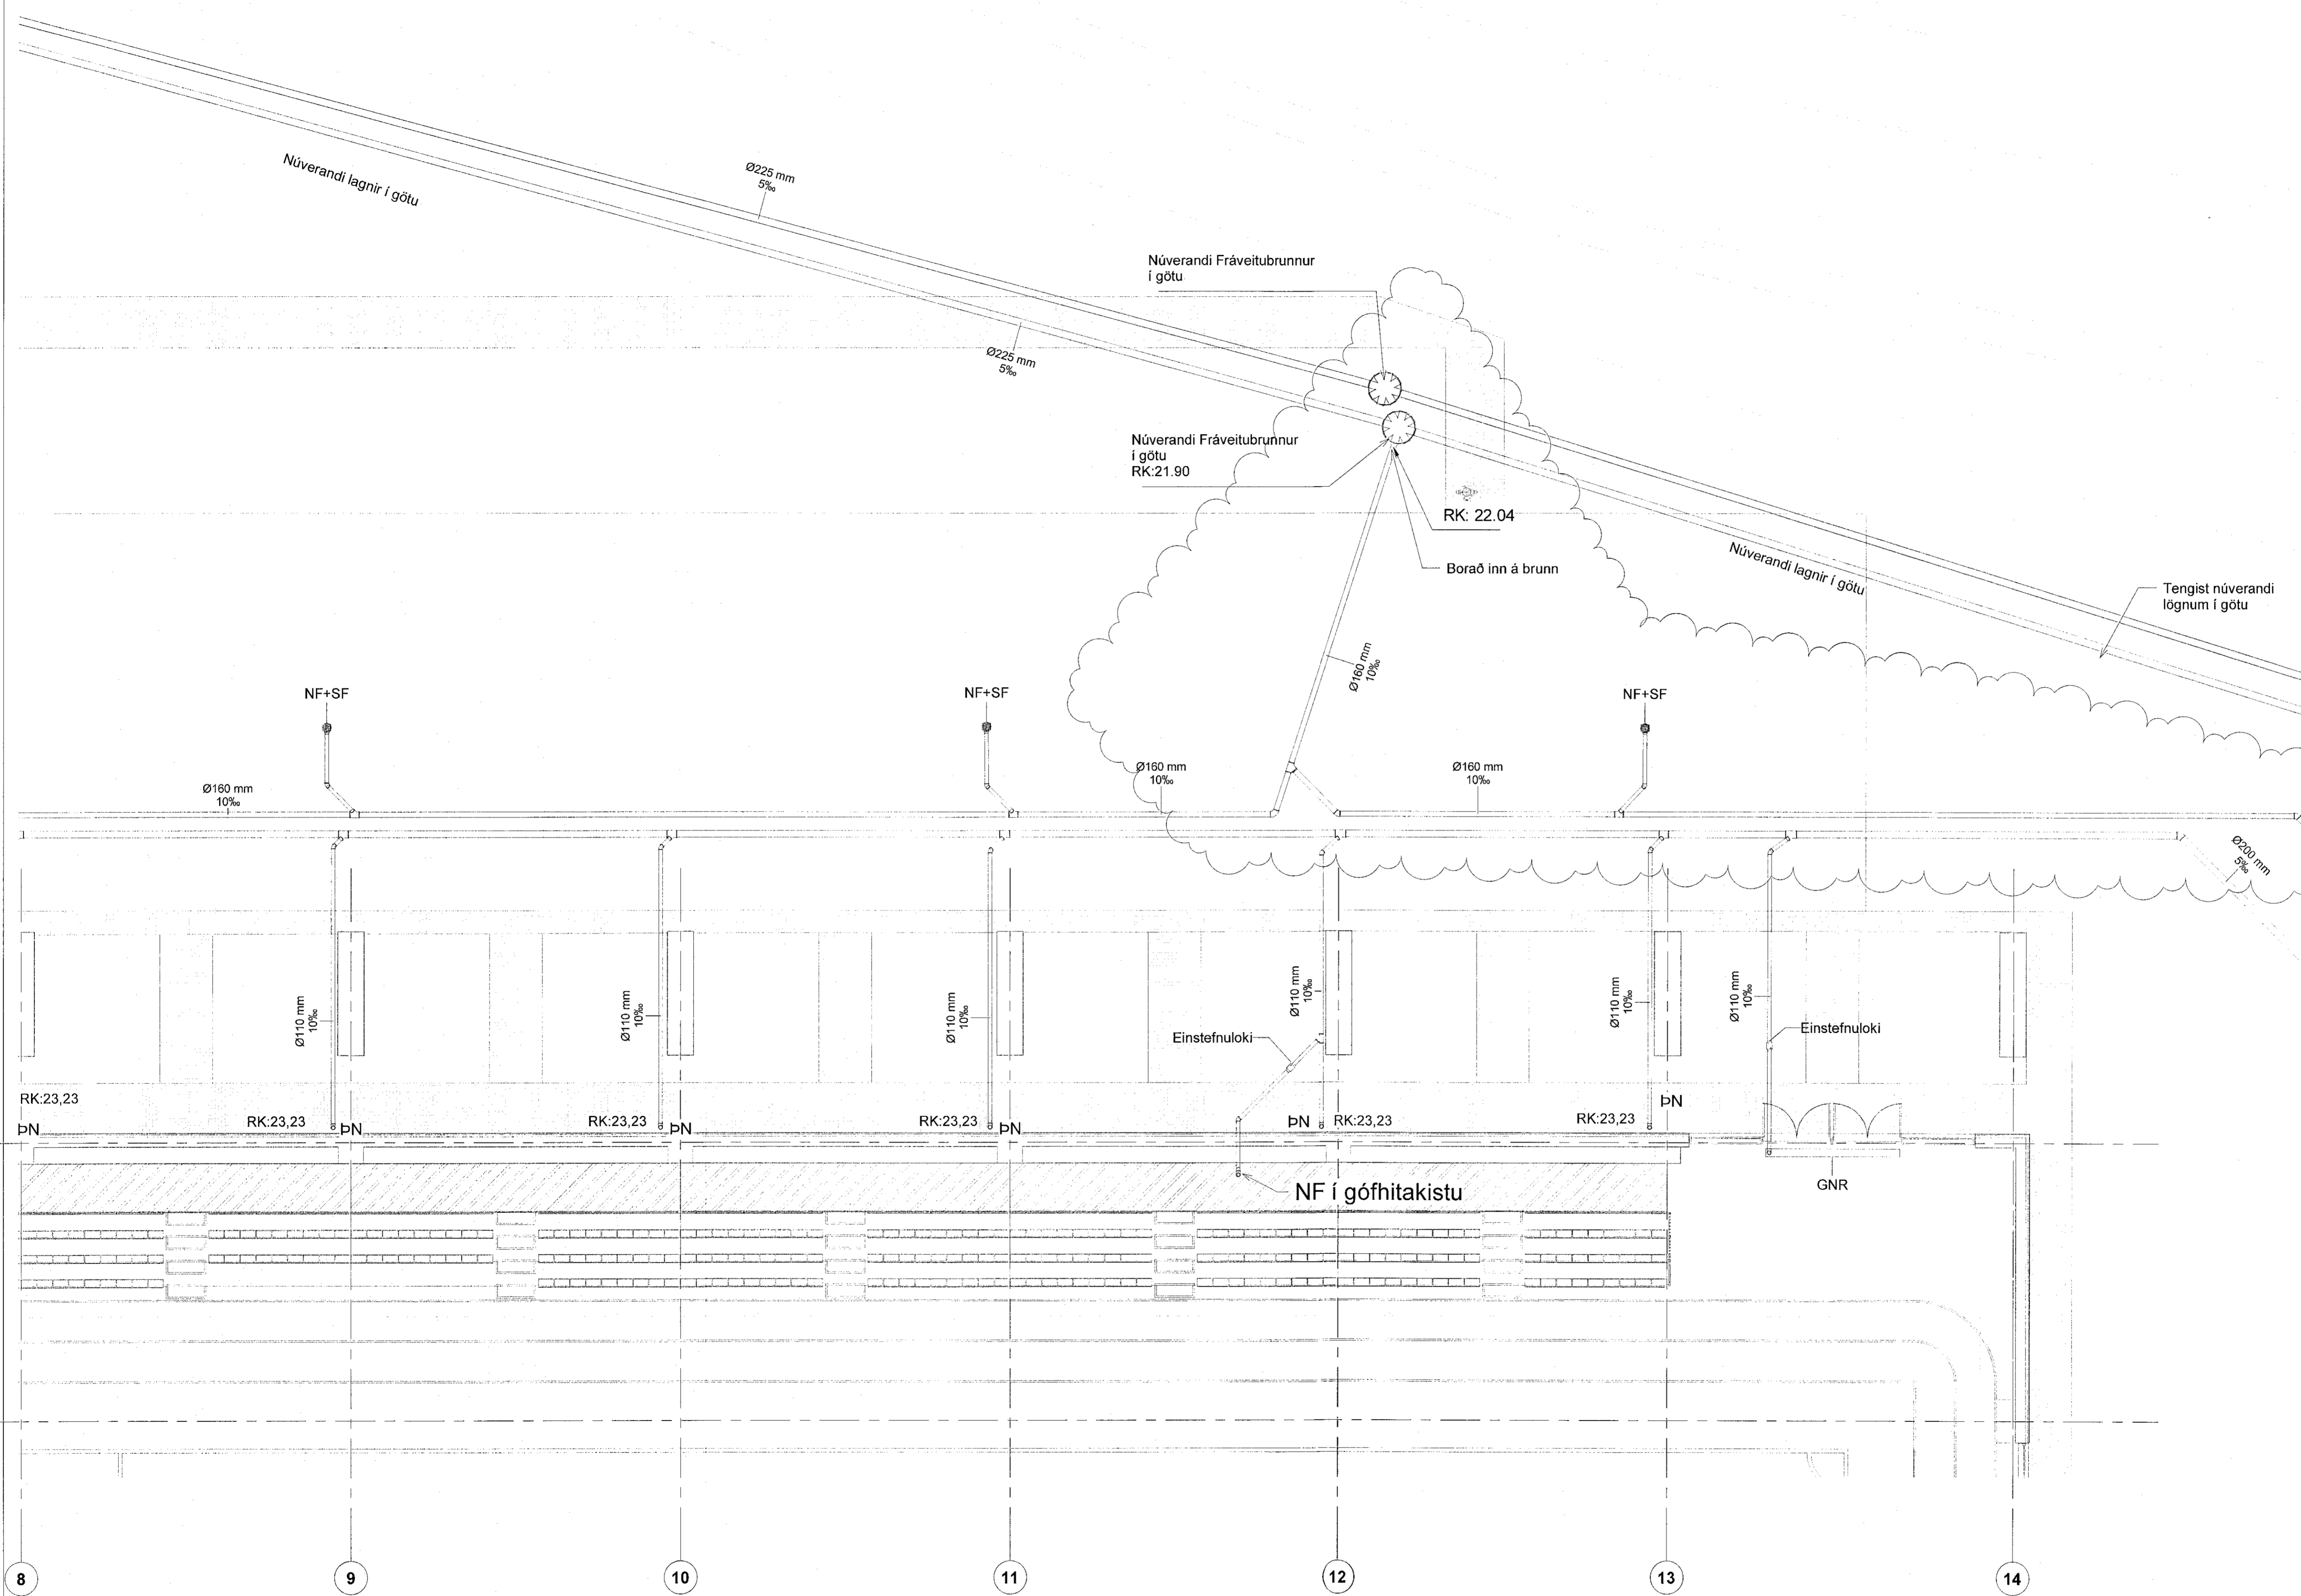

2	Breytt lagnalega	21.12.2022	KK
1	Framkvæmdateikning	01.12.2022	KK

Nr. Breytingar Dags. br.af

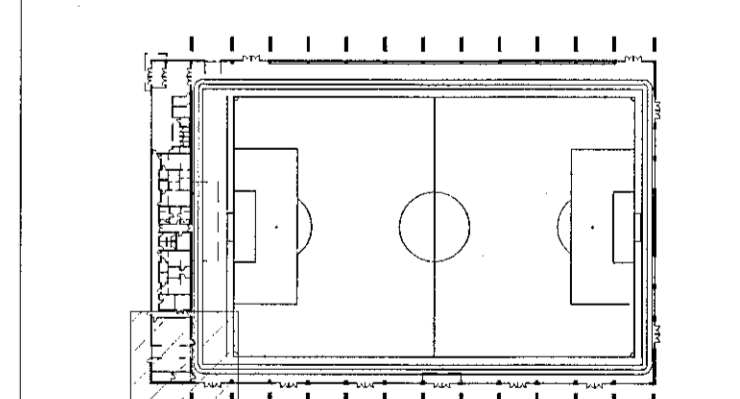

Hannað: KK Teiknað: AMJ Yfirbúið: KK  
Kt: 200364-3849 Dags: 01.12.2022

Samþykkt: *Konstanínus Kjartan*  
Knatthús Hauka  
Ásvellir 1

Fráveitukerfi  
Grunnmynd, lagnir á lóð

Verk nr.: 21237 Framm. bláð: A1 Teikn. nr.: Útg.:  
Mkv: 1 : 100 L(50)03 2

1 Grunnmynd, lagnir á lóð  
1 : 100

