



- Skýringar:
- Skólplagnir Nýjar
 - Ný Regn- og jarðvatnslögn
 - Affall hitaveitu
 - Núverandi Skólplögn
 - Núverandi Regn- og jarðvatnslögn
- Ø110mm Nafnmál lagnar og halli
10‰
GK: 4,5 Gólfkóti, frágengið yfirborð
YK: 4,57 Yfirborðskóti
BK: 2,80 Botnkóti í brunn
RK: 3,72 Rennsliskóti plpu

- Merkingar:
- Hreinlætistæki:
- HL Handlaug
 - VS Vatnssalerni
 - EV Eihúsvaskur
 - GN Gólfniðurfali
 - GGN Gólfniðurfali með gegnumstreymi
 - RV Ræstivaskur
 - DU Þurrkari
 - SV Skólvascur
 - SN Sturtuníurfall
 - UG Undir gólf
 - VG Við gólf
 - VL Við loft
 - PN Pípa niður
 - PU Pípa upp
 - UL Útlöftun
 - PN Þakniðurfali
 - SNR Sturtuníurfallsrenna
 - NF+SF Niðurfali með sandfangi
 - HB+NF Hreinsibrunnur með niðurali
 - DF Drykkjarfontur
 - GNR Gólfniðurfallsrenna
- Allar lagdir í handlaugar skulu vera Ø40
Tengingar við sturtuníurfall og eihúsvaska Ø50 og salerni Ø110
Málsetningar á stútum í plötu þjónustubyggingar sjá teikn. L(52)01 - 04

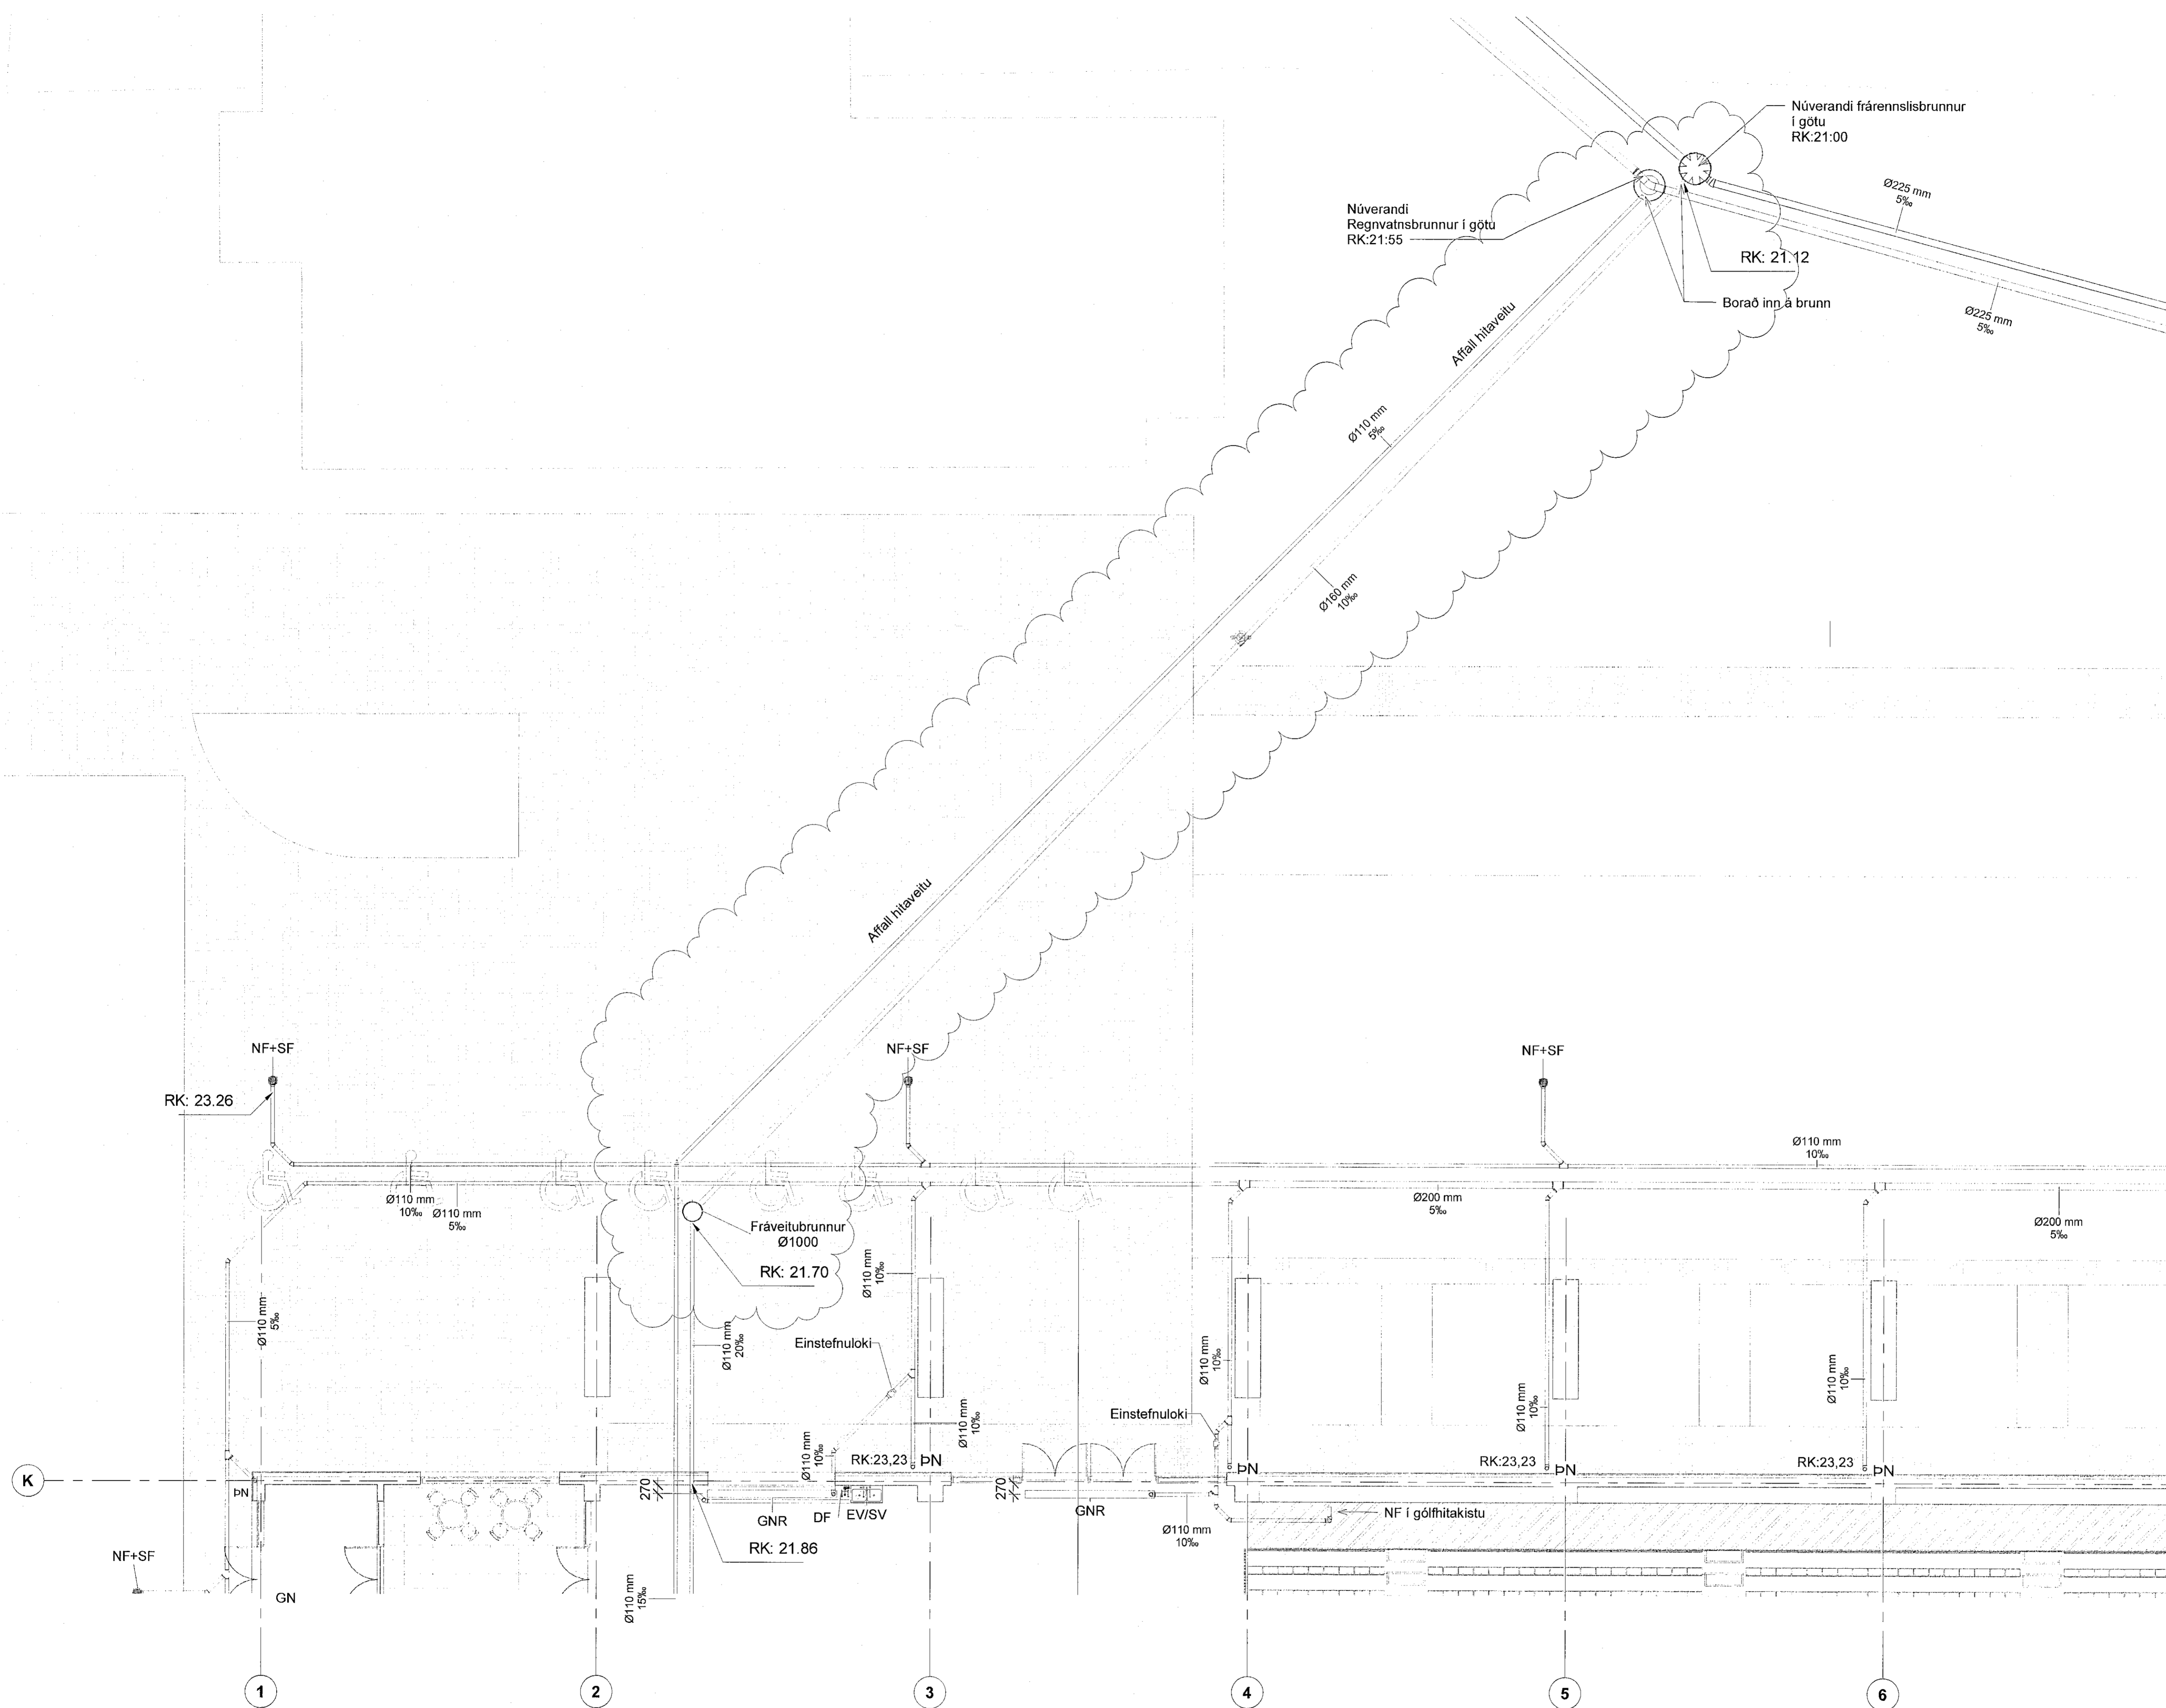

2	Breytt lagnalega	21.12.2022	KK
1	Frákvæmdateikning	01.12.2022	KK
Nr.	Breytingar	Dags.	br. af

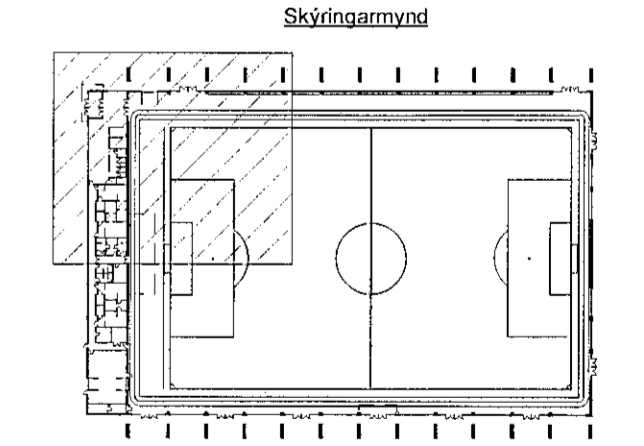

Hannað: KK Teknað: AMJ Yfirland: KK
Kt: 200364-3849 Dags: 01.12.2022
Samþykkt: *Kjartan Kjartan*
Knatthús Hauka
Ásvellir 1

Fráveitukerfi
Grunnmynd lagnir á lóð
Veik nr.: 21237 Formst. blaðs: A1 Tekn. nr.:
Mkv.: 1: 100 L(50)02 2

1 Grunnmynd, lagnir á lóð
1: 100

