


ÖLL MÁL OG AÐSTÆÐUR ATHUGIST Á STAÐNUM
AÐUR EN SMÍÐI HEFST.
ÓHEIMILT ER AÐ MÆLA UPP AF TEIKNINGUM.
ASK ARKITEKTUM SKAL TILKYNNT UM
ÓSAMRÆMI OG VAFAATRÍÐI ER UPP KUNNA AÐ
KOMMA.

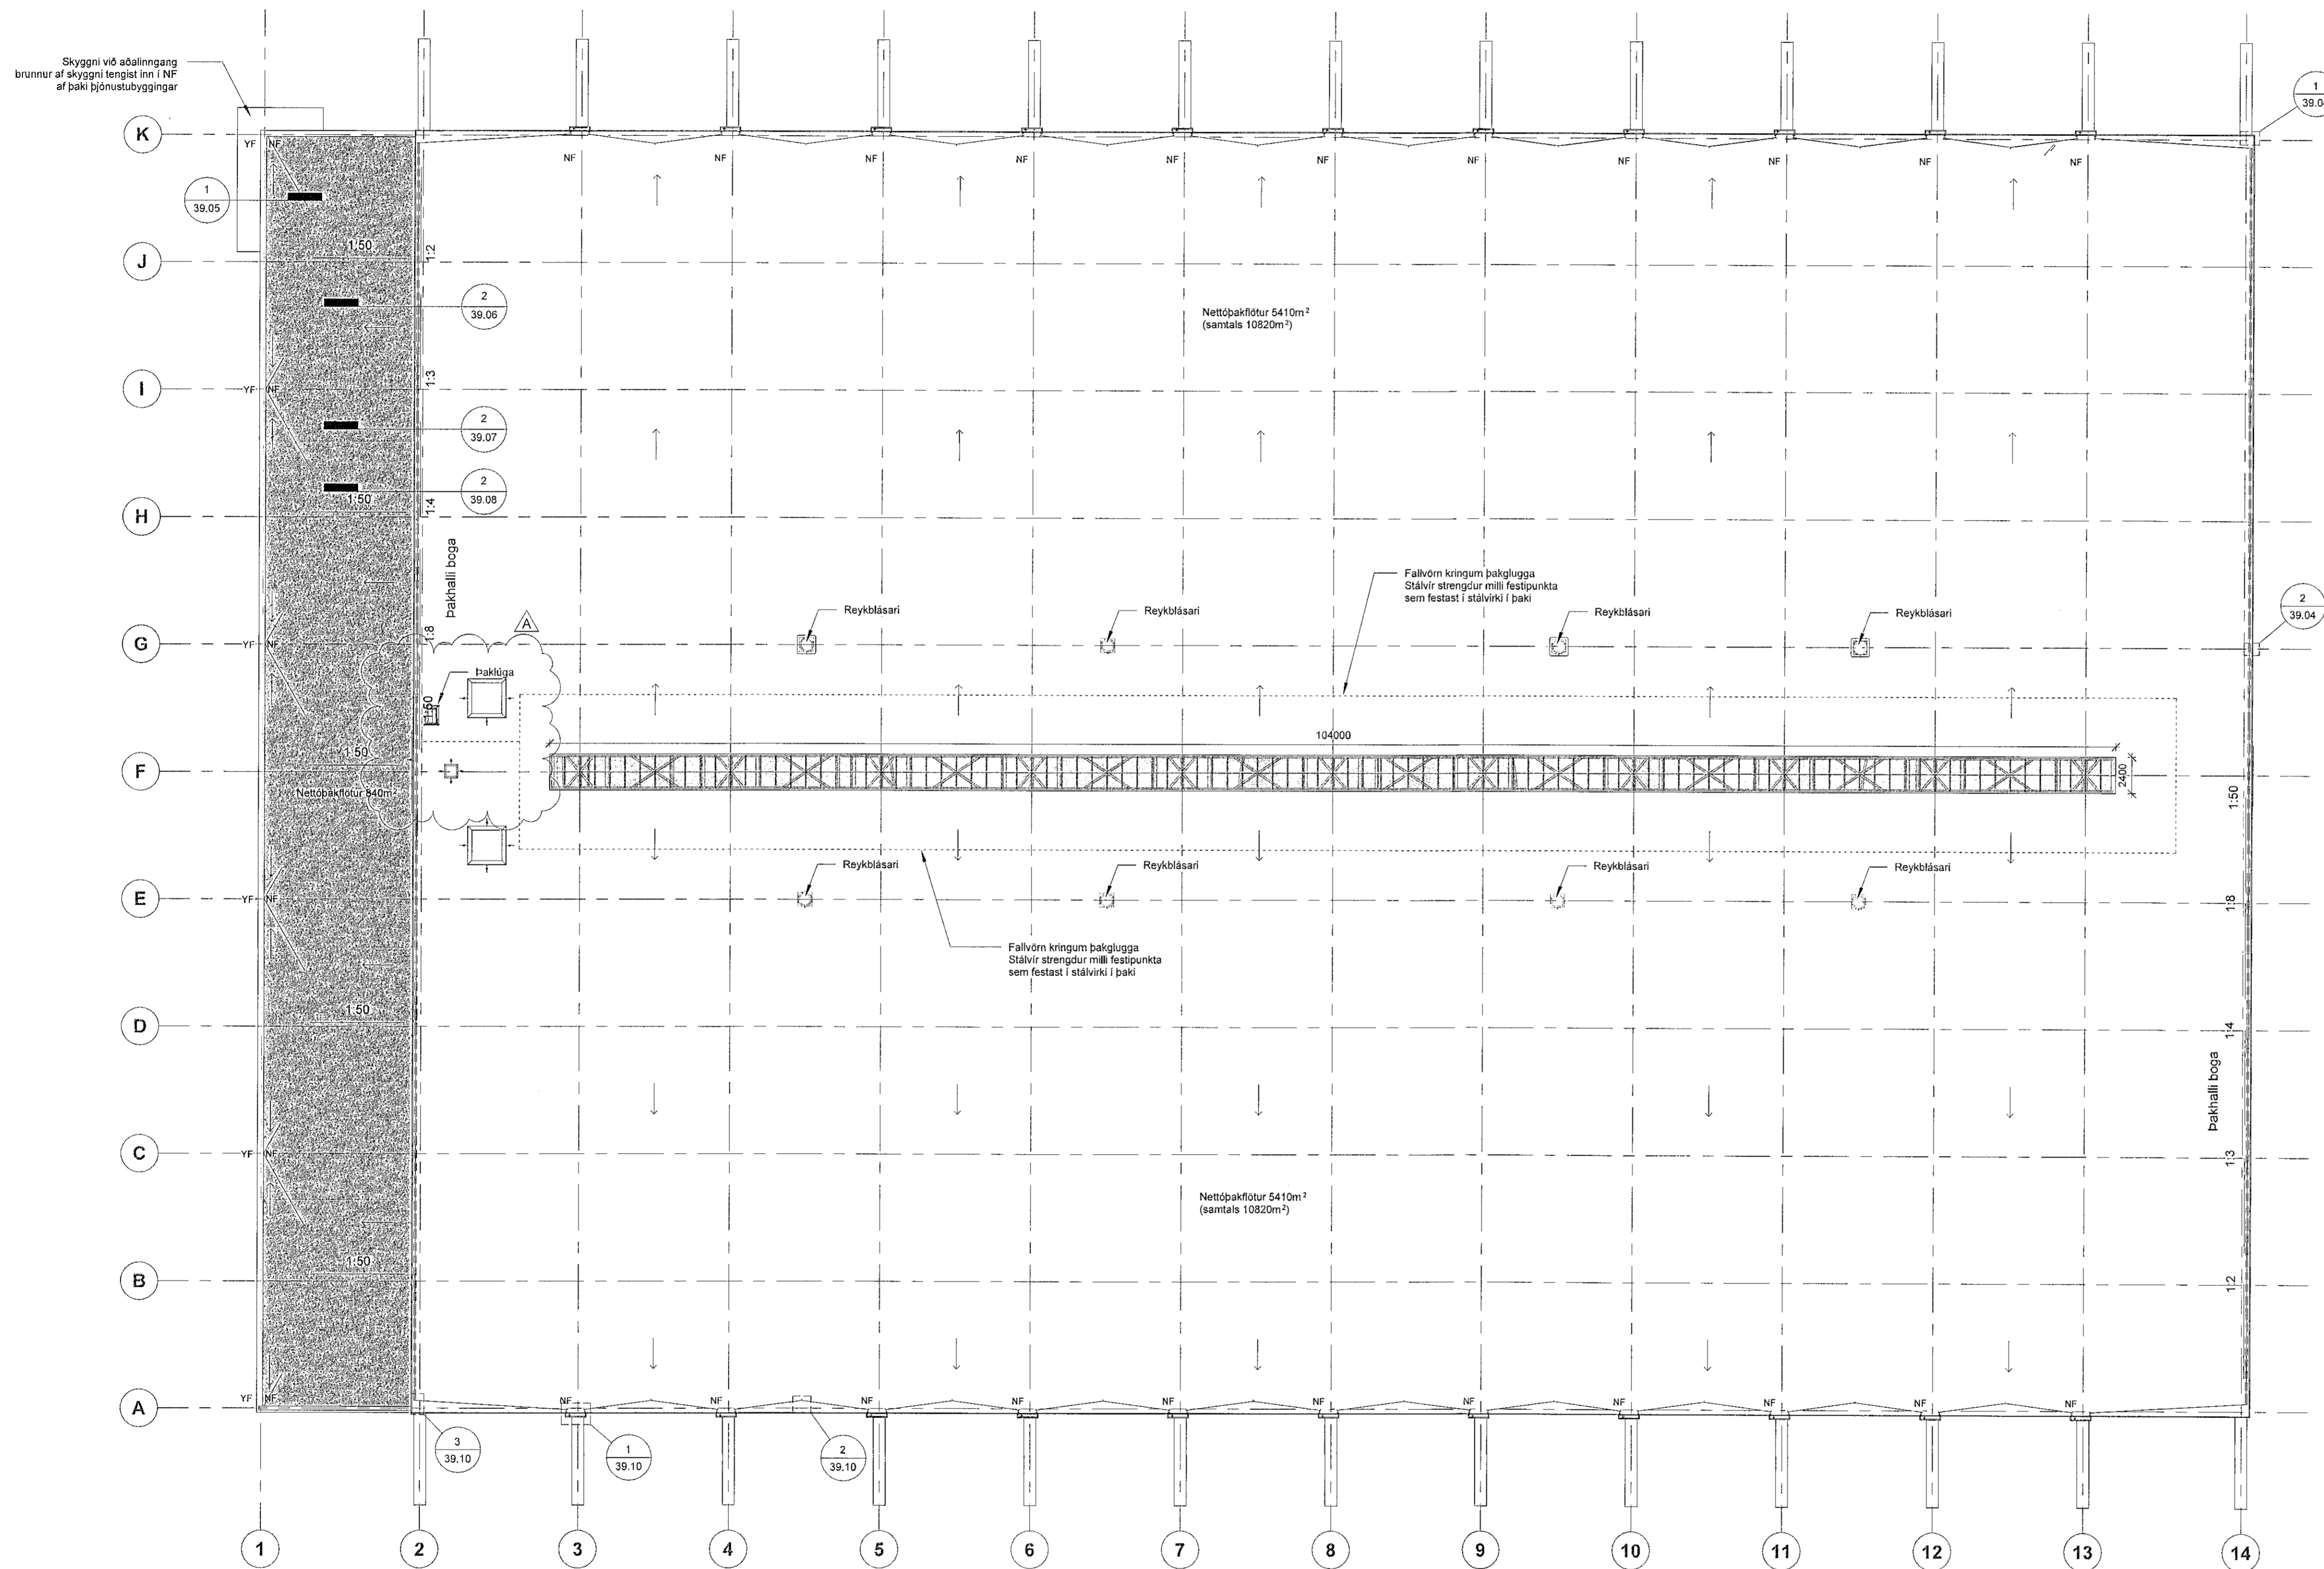

1 Pakmynd
1 : 250

A TÞ HMH 01.12.2022 Þakluga færð
ÚTG. TEIKN. YFIRF. DAGS. SKYRING

ASK ARKITEKTAR EHF
GEISLUGÖTTU 9
101 REYKJAVÍK
SM 615 1000
www.ask.is

HÖNNUÐUR AÐALUPPRÁTTA OG HÖNNUNARSTJÓRI

Hjalmar
Hölgur Mír Haldrónson
Arkitekt F.A.L. Sími 501268-7040
hjalmar@ask.is



VERKFRM
Knatthús Hauka
Ásvellir 1

TEIKNINGAR
Verkefningar
HVERN TEIKNINGAR
Pakmynd
Svæði 500

HVAÐ 1 A1
1 : 250
HÖNNUNAR
HMH
TEIKNUN
TÞ
YFIRF.
HMH
DAGS.
09.05.2022
LITGÁFA
A

VERKFRM 9623 AUGEKNI - HÖNUNAR TEIKNINGAR 20.500