



ÖLL MÁL OG AÐSTÆÐUR ATHUGIST Á STAÐNUM  
AÐUR EN SMÍÐI HEFST.  
ÖHEIMILT ER AÐ MÆLA UPP AF TEIKNINGUM.  
ASK ARKITEKTUM SKAL TILKYNNT UM  
ÓSAMRÆMI OG VAFATRIÐI ER UPP KUNNA AÐ  
KOMA.

2 Stigir Tæknipallur snið - frá tækniþ. upp á þak  
1:25

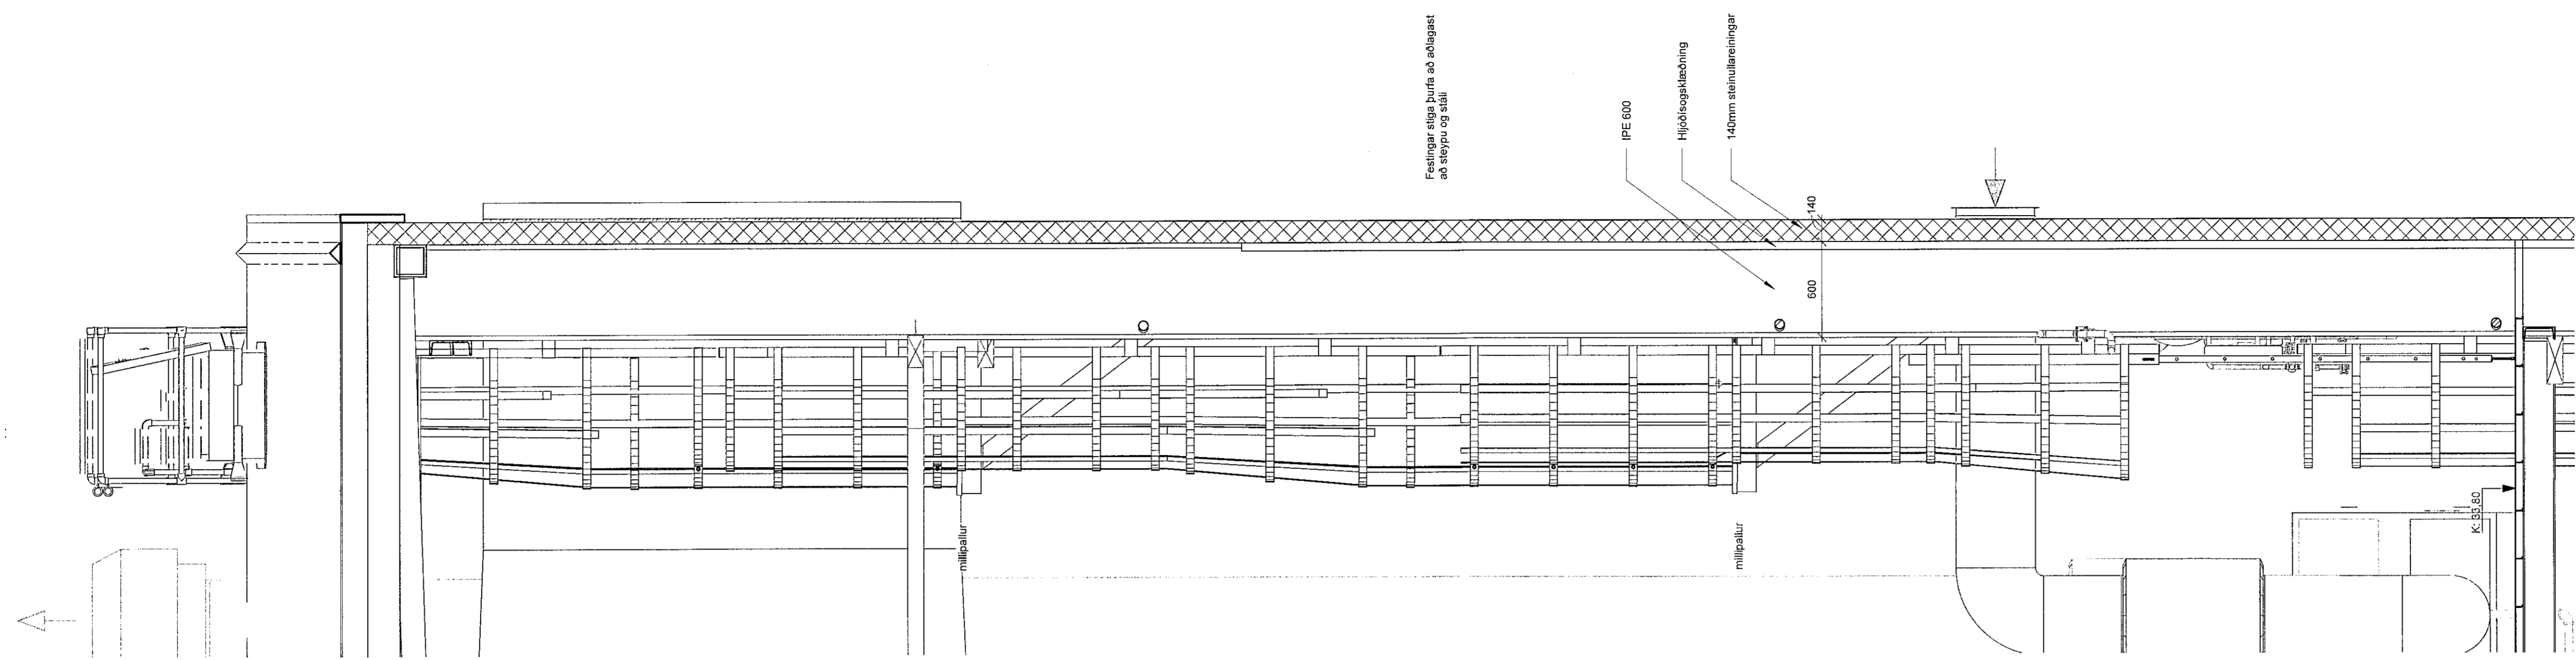

1 Stigir Tæknipallur ásýnd - frá tækniþ. upp á þak  
1:25

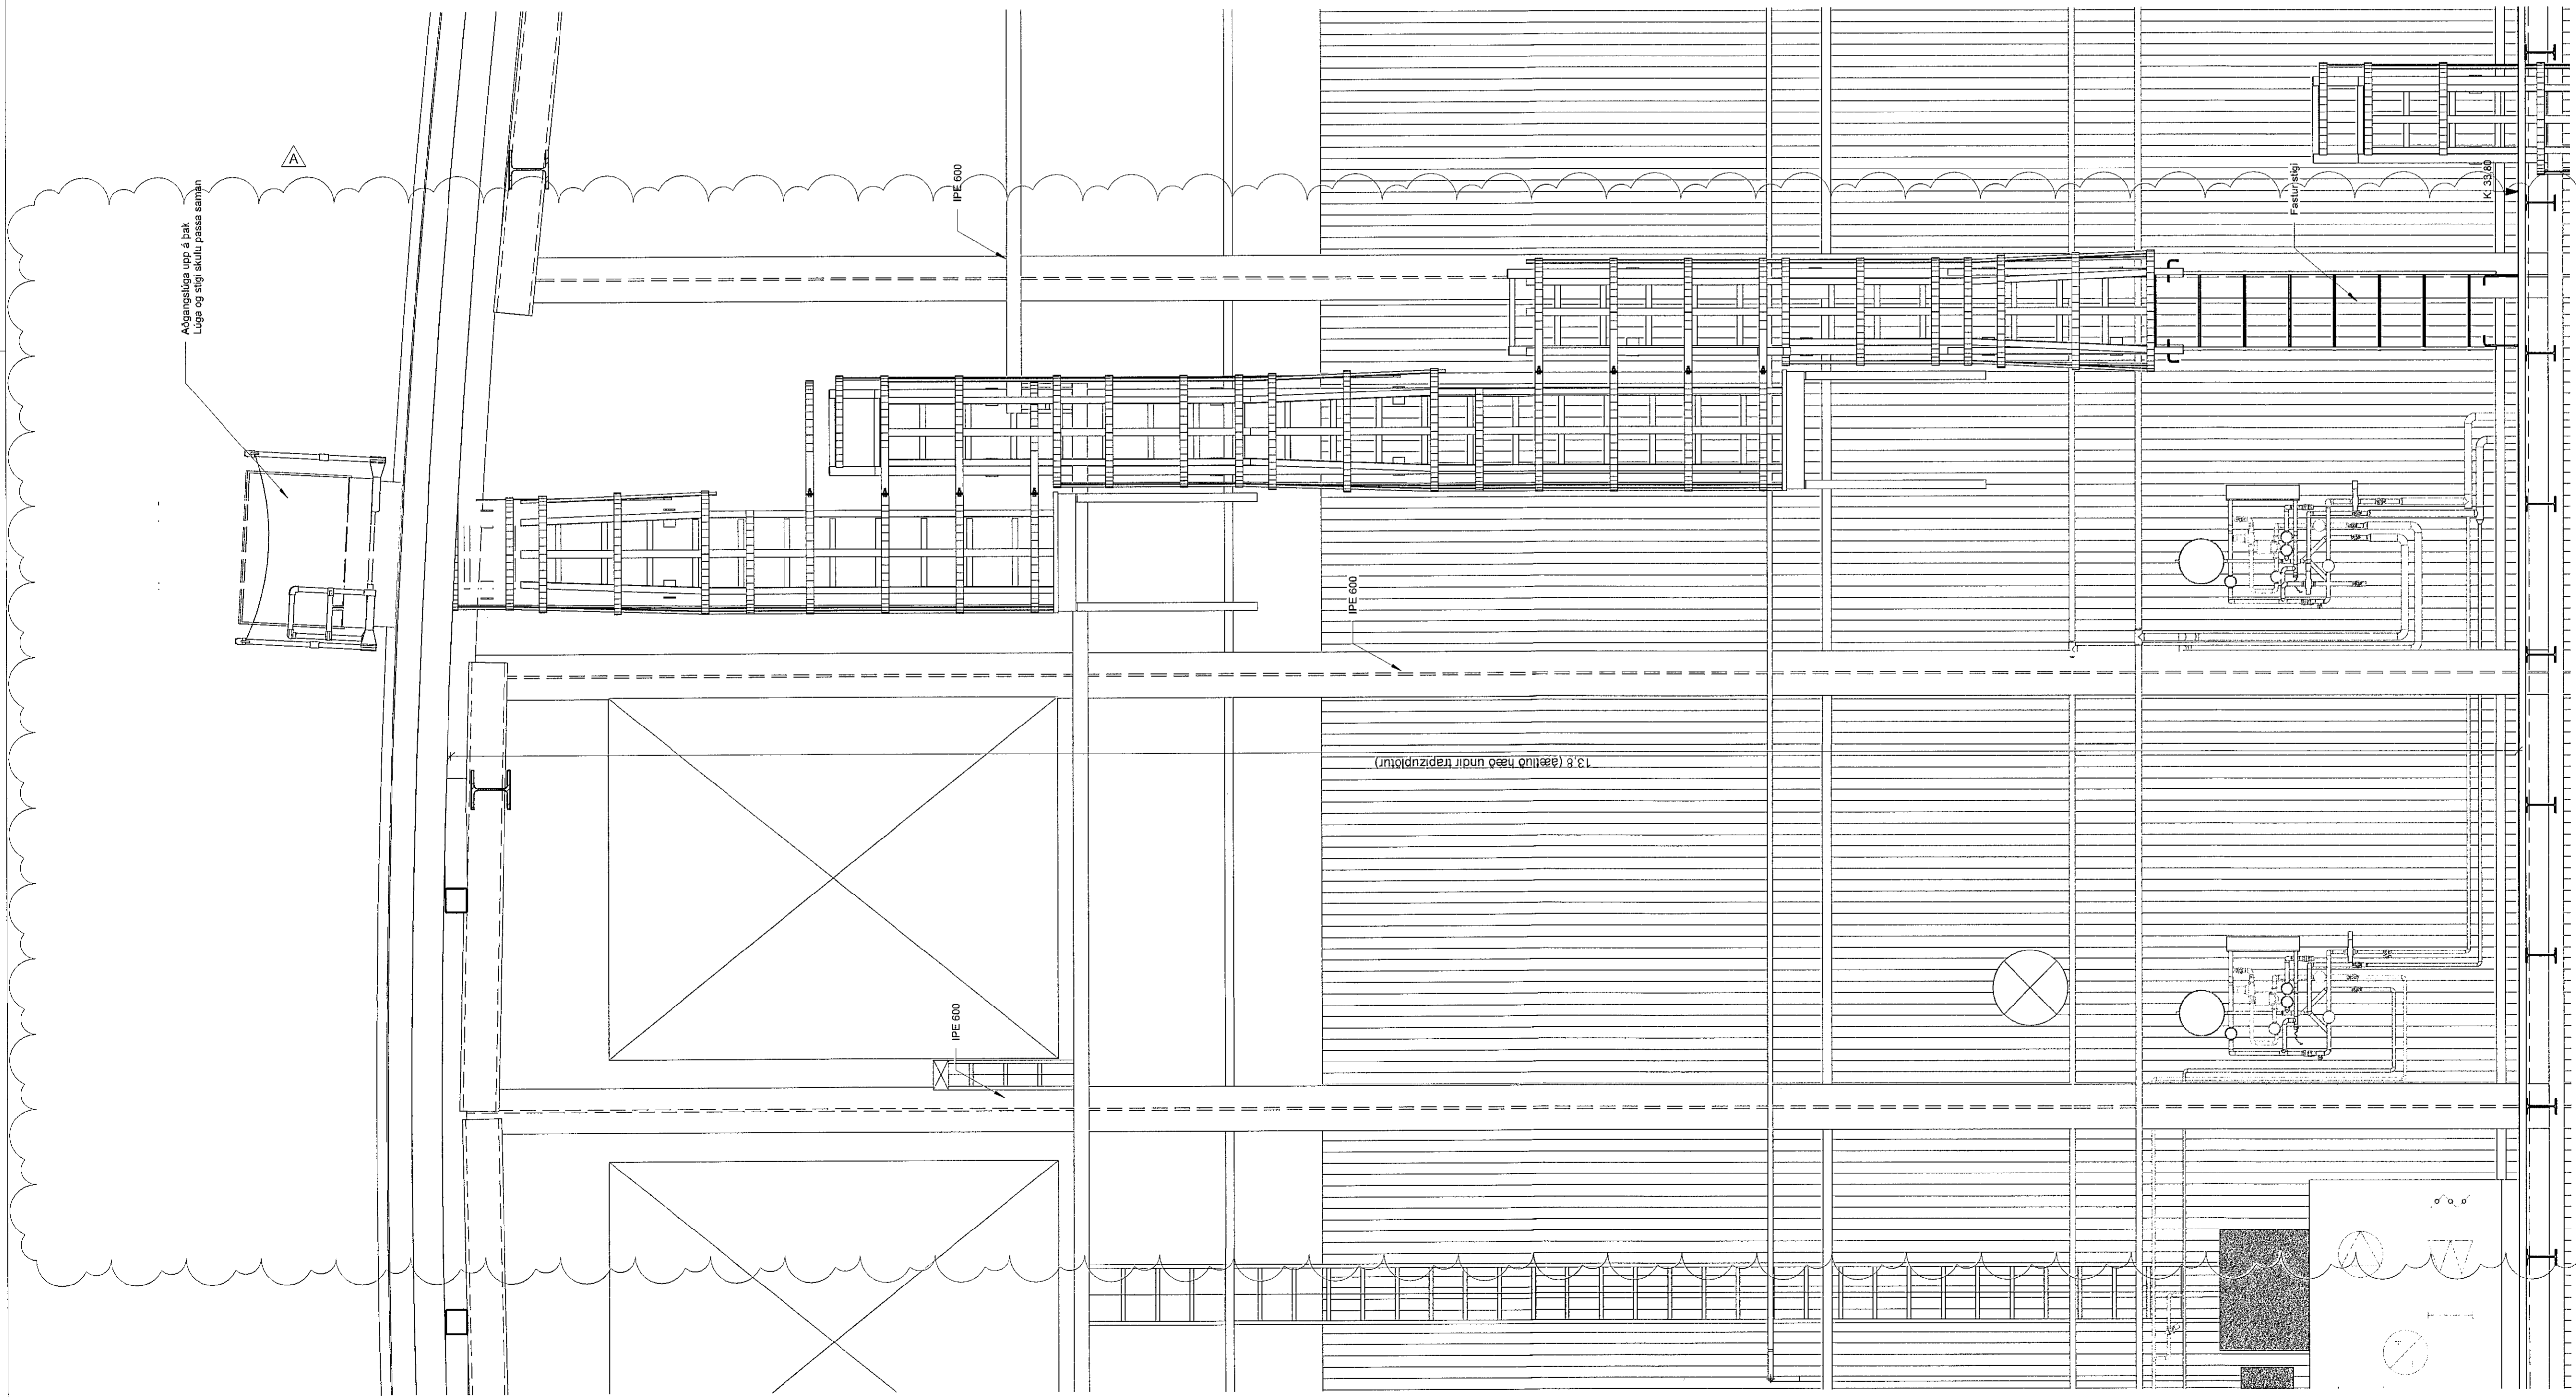

A TP HMH 01.12.2022 Klifurstigi og þaklaga færslu, tegning myndar  
UTG. TEIKN. YFIRF. DAGS. SKÝRING

ASK ARKITEKTAR EHF  
GERSGÖTU 9  
101 REYKJAVÍK  
SMÍÐI 55 0000  
www.ask.is

HÖNNUNUR AÐALUPPRÁTTA OG HÖNNUNARSTJÓRI

Hraun  
Hágr Mía Halldórsdóttir  
Arkitekt F.A.L. Sími: 220-7049  
halldor@ask.is



ASK  
ARKITEKTAR

VERKFRNI  
Knatthús Hauka  
Ásvellir 1

Klifurstigi 2

MÓDUL A1  
1:25  
HÁNNING  
HMH  
TERNING  
TP  
YFIRF.  
HMH  
DAGS  
09.05.2022  
LÖGVA

VERK NÚM.  
9523

ALGEMNEN - NÚMÉR TERNINGAR  
24.03

ALGEMNEN - NÚMÉR TERNINGAR  
24.03