


Samþykkt þann
 09. jan. 2023
 fr. byggingarfulltrúans í Hafnarfirði
 Robert A. Róbertsson

ÖLL MÁL OG AÐSTÆÐUR ATHUGIST Á STAÐNUM
 AÐUR EN SMÍÐI HEFST.
 ÖHEIMILT ER AÐ MÆLA UPP AF TEIKNINGUM.
 ASK ARKITEKTUM SKAL TILKYNNT UM
 ÖSAMRÆMI OG VAFAATRÍÐI ER UPP KUNNA AÐ
 KOMA.

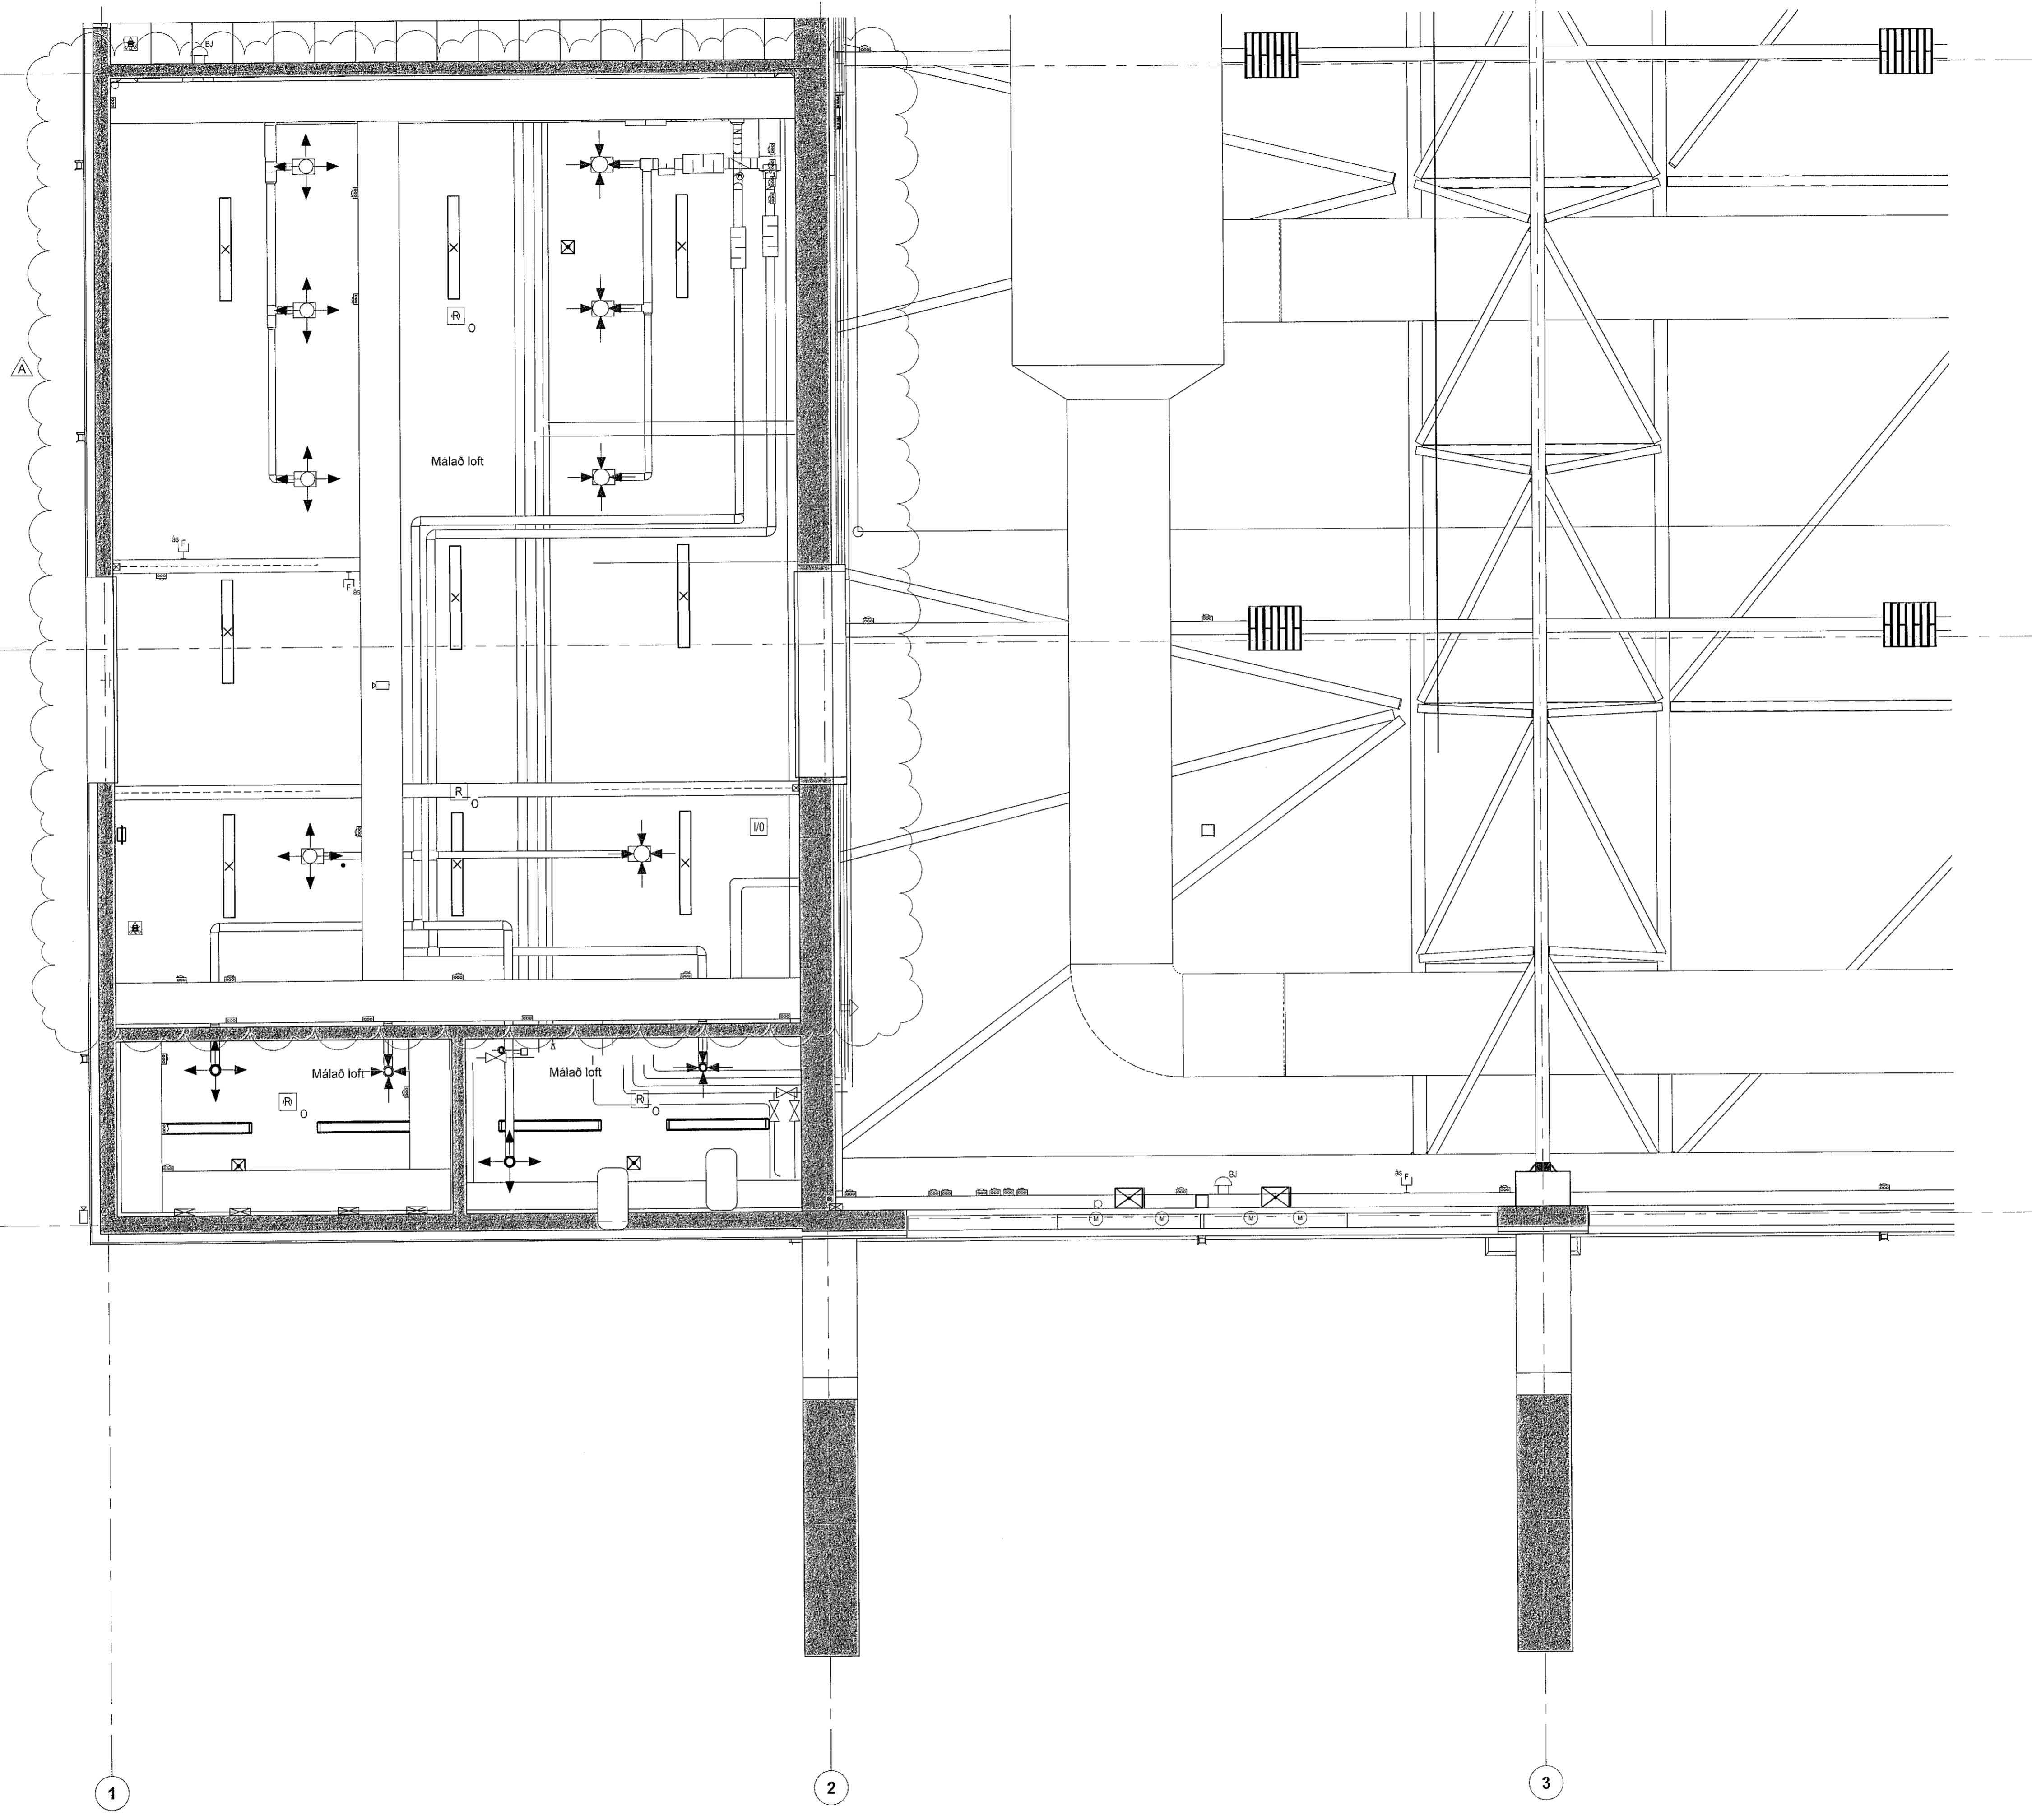

1. Hæð - Loftaplan - Svæði 122
 1 : 50

A TÞ HMH 01.12.2022 Lagnaleiðum breytt
 ÚTG. TEIKN. YFIRF. DAGS. SKÝRING

ASK ARKITEKTAR EHF
 GERNAÐSÚLU 9
 101 REYKJAVÍK
 SMÍÐI 515 0000
 www.ask.is



HÖNNUNUR AÐALLIÞRÁTTA OG HÖNNUNARSTJÓRI
 Holgimar Halldórsson
 Arnlind F.A.L. kl. 301228-7046
 holgimar@ask.is

VERKEFNI	Knaðhús Hauka		
Ásvellir 1			
TEIKNINGAR	MOV. / AT	1 : 50	
Verktæknningar	MARKAD	HMH	
Loftaplan	TEIKNAD	TÞ	
Svæði 122	YFIRF.	HMH	
	DAGS	09.05.2022	
VERKNR.	AUKENNI - NÖMUR TEIKNINGAR	ÚTSAGA	A
9623	35.122		

© ÖLL AÐRIT OG APTIÐJAF TEIKNINGAR ER HÖG SAMÞYKKT ÁSK ARKITEKTA. ÞÁÐI ÖÐRUM MÆLA UPP AF TEIKNINGUM.