


ÖLL MÁL OG AÐSTÆÐUR ATHUGIST Á STAÐNUM
AÐUR EN SMÍÐI HEFST.
ÖHEIMILT ER AÐ MÆLA UPP AF TEIKNINGUM.
ASK ARKITEKTUM SKAL TILKYNNT UM
ÓSAMRÆMI OG VAFAATRIÐI ER UPP KUNNA AÐ
KOMA.

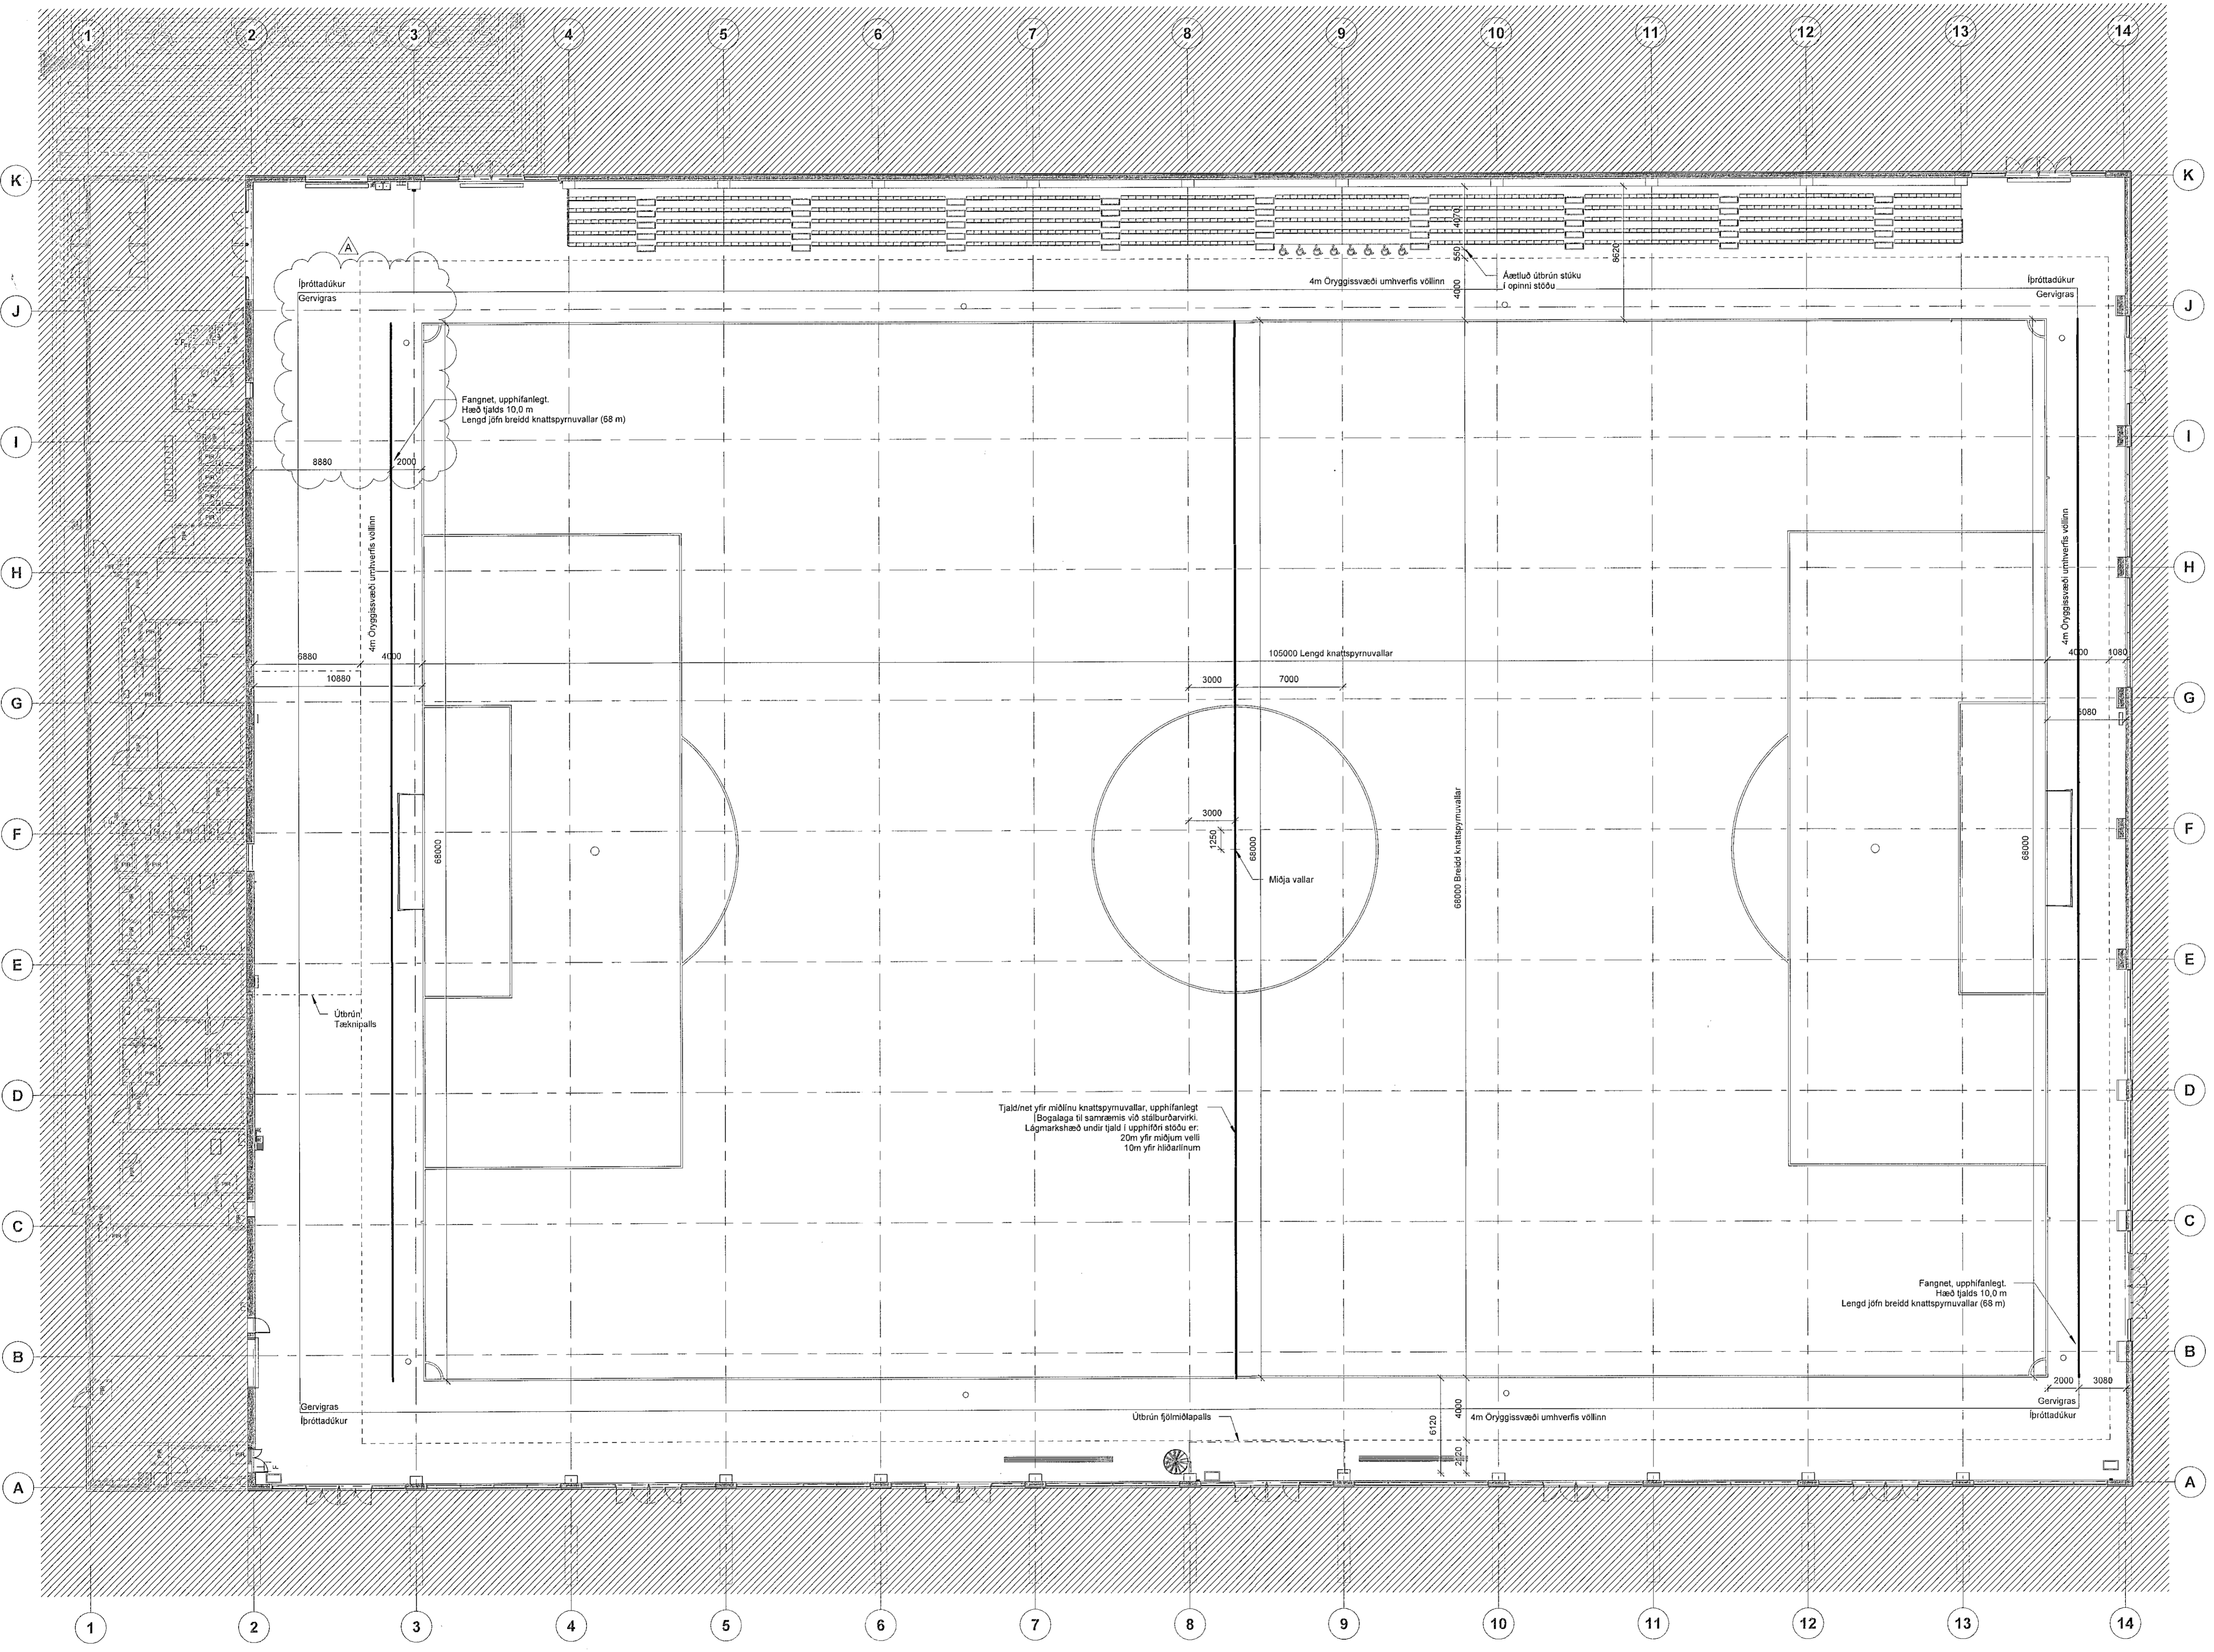

1. Hæð Tjöld og net
1 : 200

A TP HMH 01.12.2022 Teikninganúmer, minniháttar breytingar
ÚTG. TEIKN. YFIRF. DAGS. SKÝRING

ASK ARKITEKTAR EHF
GERSGÖLFU 9
107 REYKJANÉK
SM 615 0200
www.ask.is

HÖNNULUR AÐALUPPFRÁTTA OG HÖNNUNARSTJÓRI
HAGGJAFAR
HAGGJAFAR
ASK ARKITEKTAR

VERKEFNI
Knatthús Hauka
Ásvellir 1

TEIKNINGAR	MRV. I A1
Verkefningar	1 : 200
HÉM TEIKNINGAR	MARKAÐ. HMH
Tjaldnet í knattsal	TEIKNAD. TP
	VFRP. HMH
	DAGS. 09.05.2022
VERKID.	ÚTSAGA. A
9623	AUKIÐSÍÐU- HÖNNUNARSTJÓRI 78.001

© ÖLL AFRÖT OG AFRITUN TEIKNINGA ER HÁÐ SAMRYKKAÐASK ARKITEKTUM. ÖKRI SKAL MÆLA UPP AF TEIKNINGUM.