




1 Austurhlið  
1 : 50

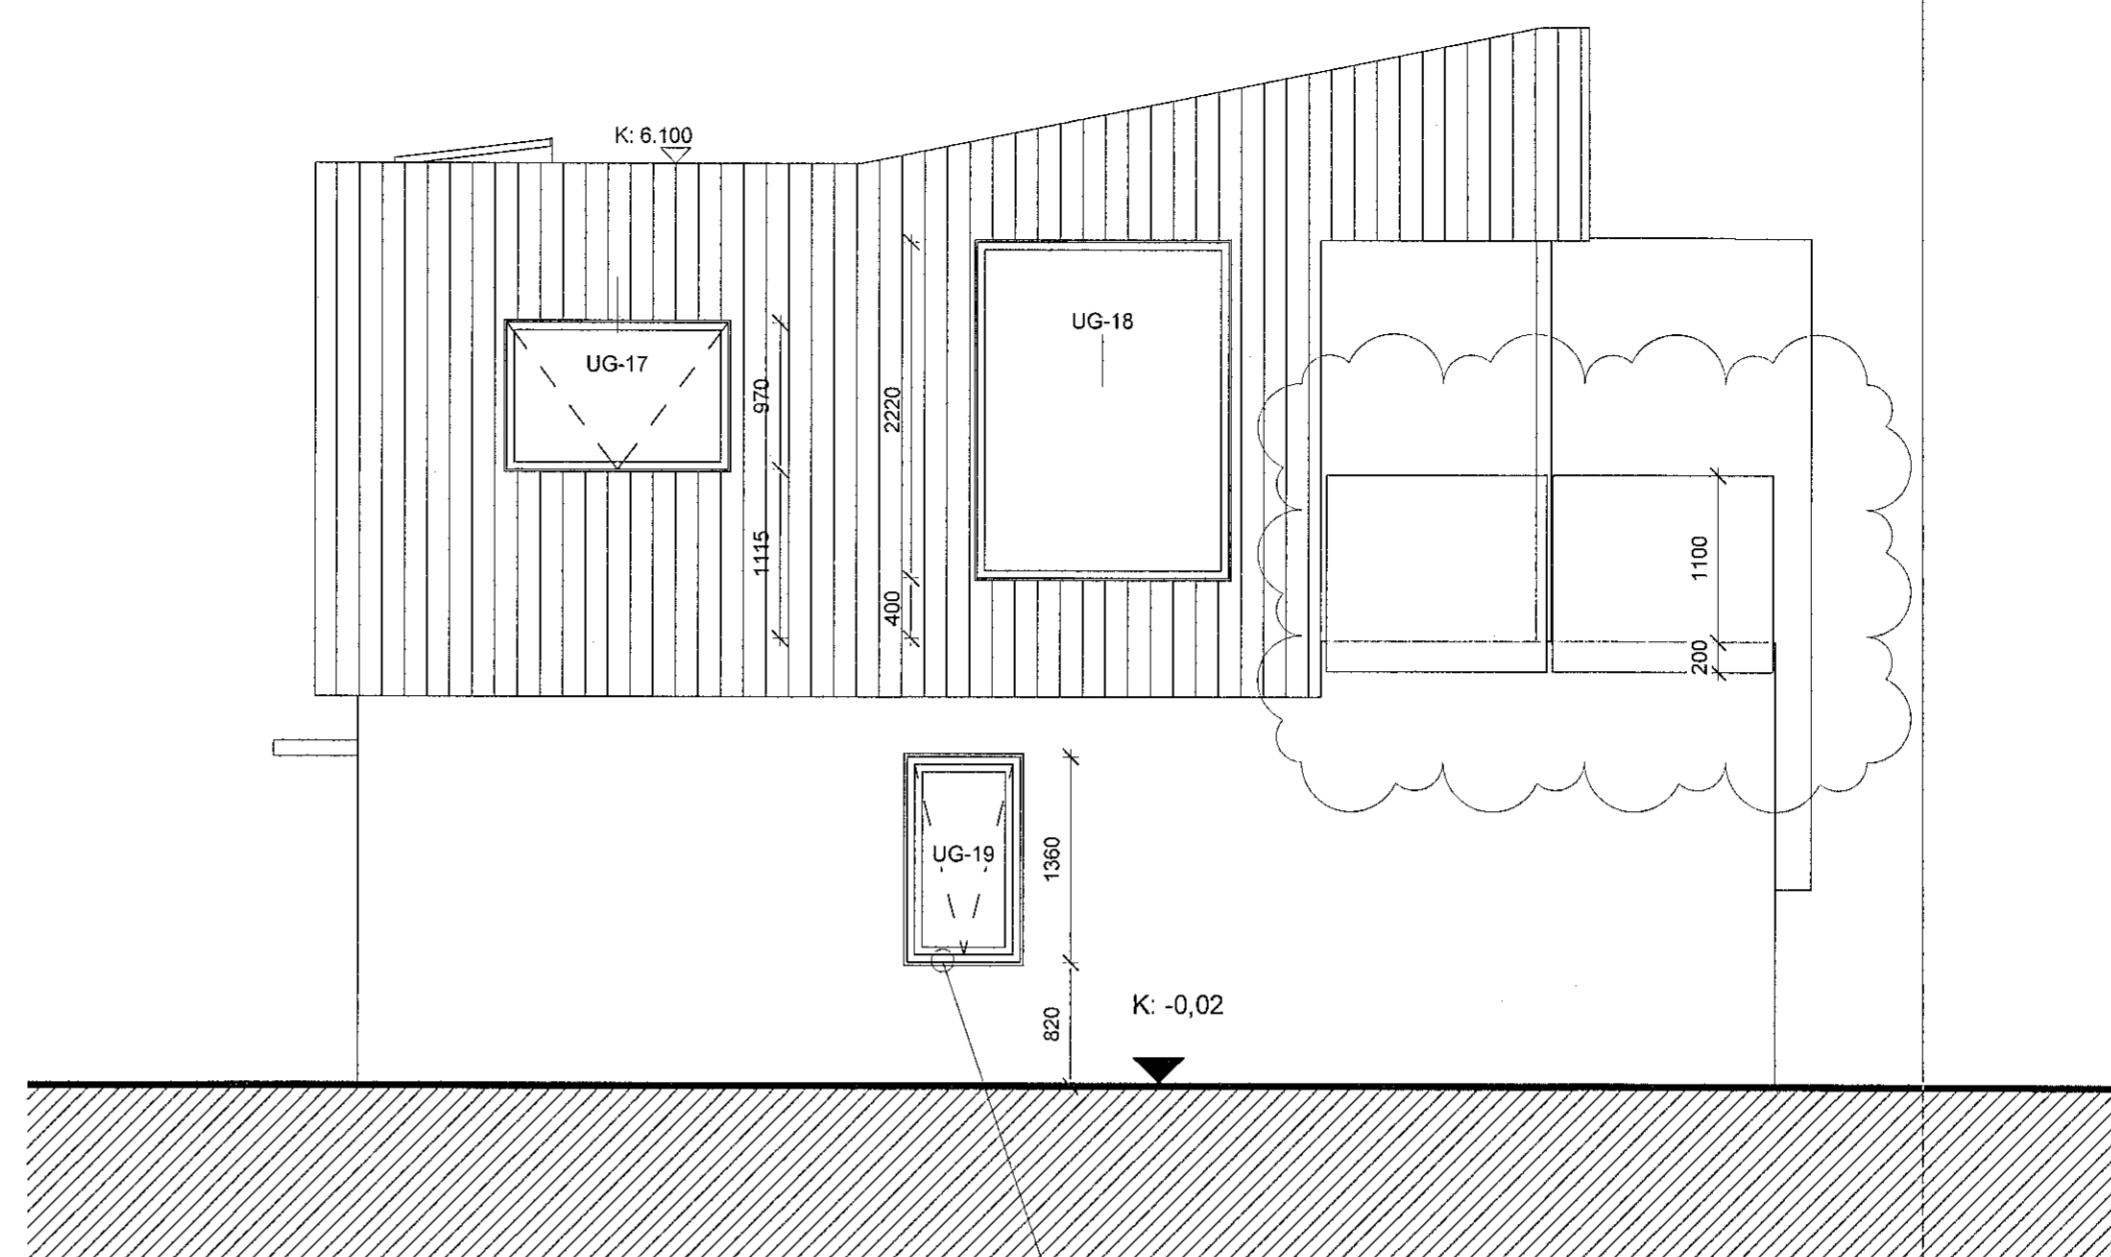

4 Vesturhlið  
1 : 50

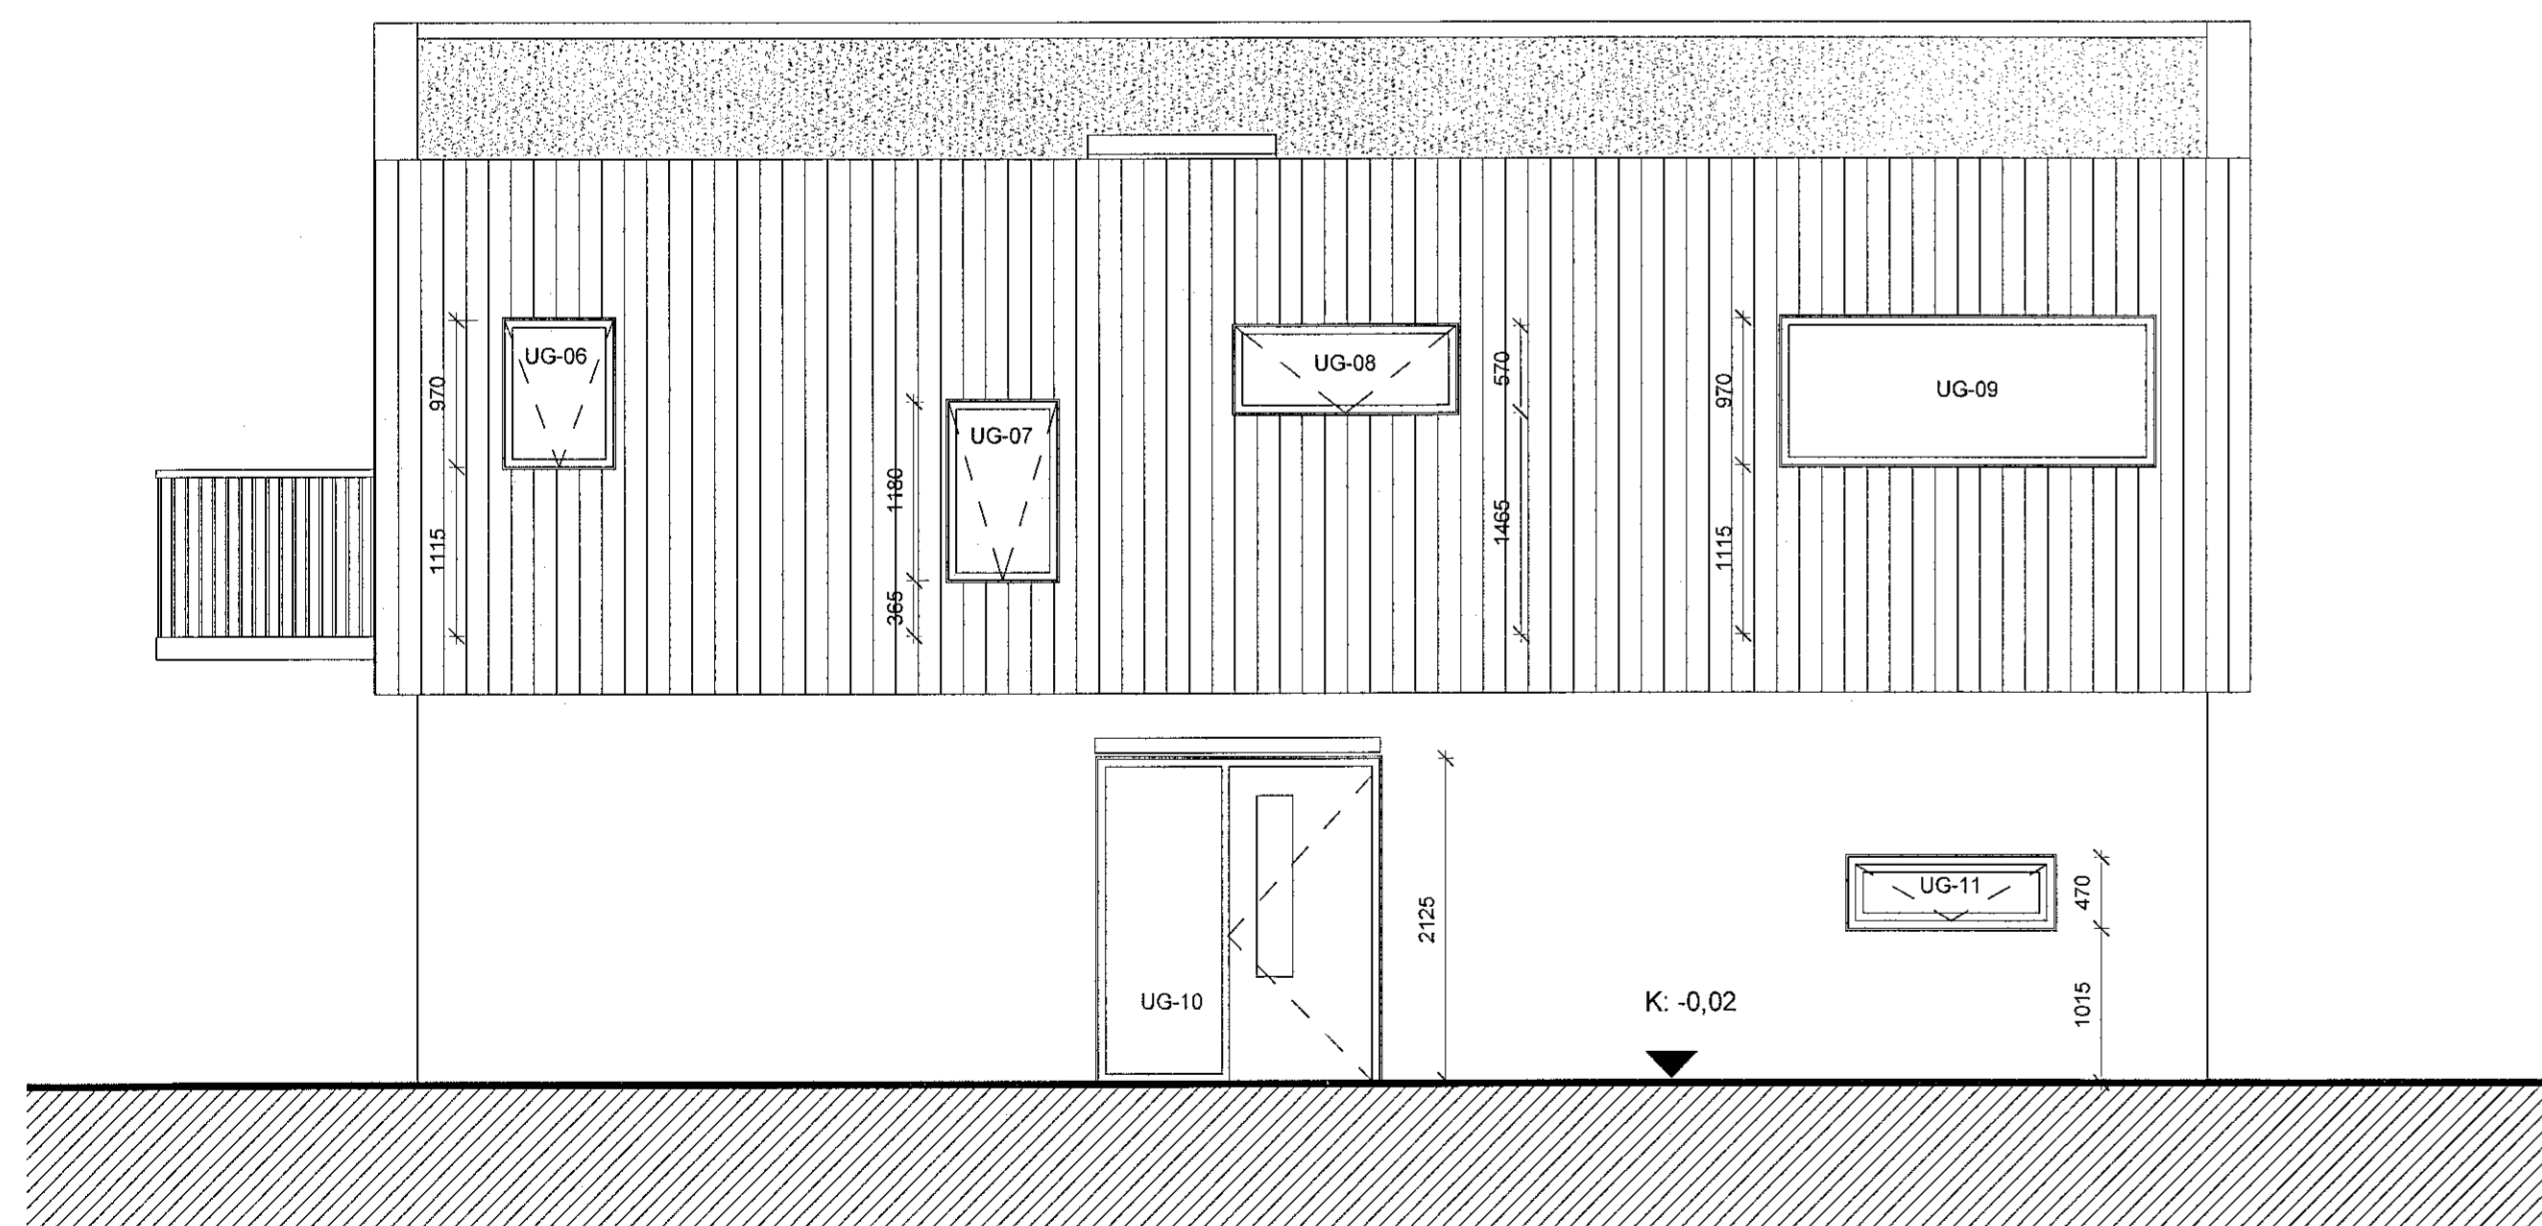

2 Norðurhlið  
1 : 50

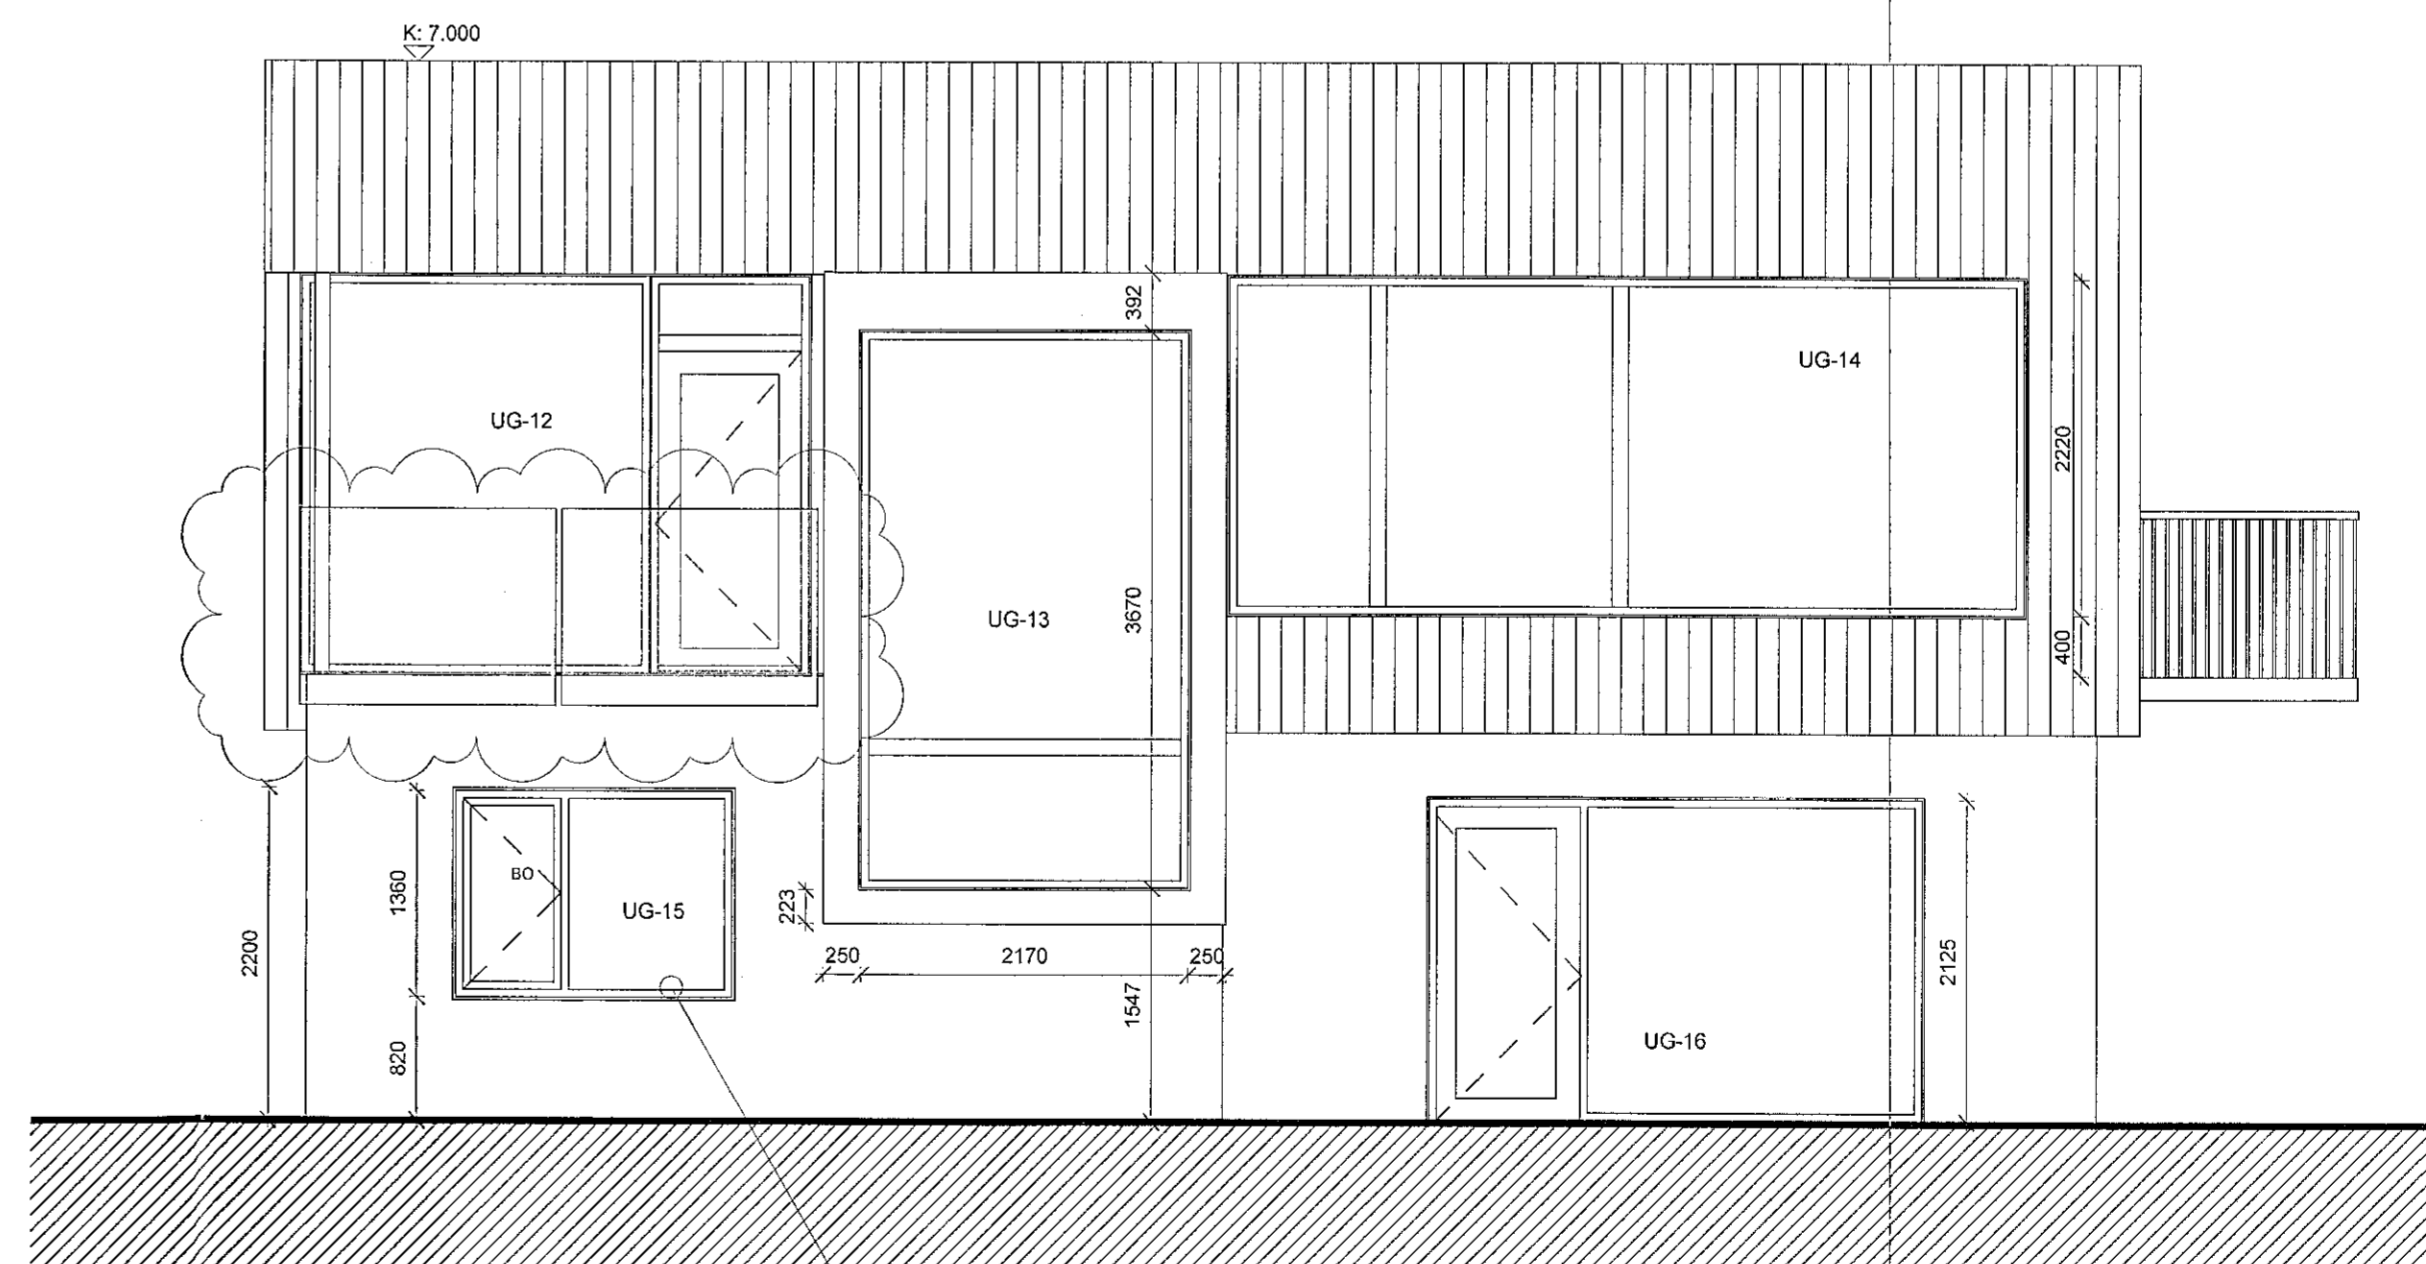

3 Suðurhlið  
1 : 50

1	04.09.2021	1. útgáfa	JS	lbg
2	17.12.2021	Ábending 1. hljóð, útbeytt stál og sveif	JS	lbg
BR.	DAUGS	BREYTING	VERF.	TEKNI.

**TENDRA**  
ARKITEKTUR

Laugavegur 176, 105 Reykjavík, KÍ: 550811-0050 5.571-4550, tendra@tendra.is, www.tendra.is  
 Jóhann Sigurðsson Arkitekt FAI KÍ: 030874-3239  
 Þorleifur Eggertsson Arkitekt FAI KÍ: 040163-4849  
 Þórarinn Malmquist Arkitekt FAI KÍ: 031071-5269

Hönnuður aðal- / séruppdráttar  
 Hönnunarstjóri  
 BRÚSASTADIR 2 HANNAD / TEIKN: JS/HS  
 YFIRFARID: JS

Útlit  
 MKV: 1 : 50 BLADST: A1 Reykjavík: 17 des. 2021  
 VERÐUR: RAÐNR  
**1604 620 2**

Öll mál eru í mm. Mælið ekki af teikningum. Öll mál athugist á staðnum. Ósamræmi í teikningum og vafatrúli skal tilkynna arkitektum strax.