


Vstað: 21.10.2022 09:10:27 Úprentur: 30.09.2022

Útg.	Dags.	Verkefning	Skýring	Br.af: Yfirf.
A	30.09.2022	Verkefning		ÓIB KAB
B	14.10.2022	Uppfærðar lagir		ÓIB KAB

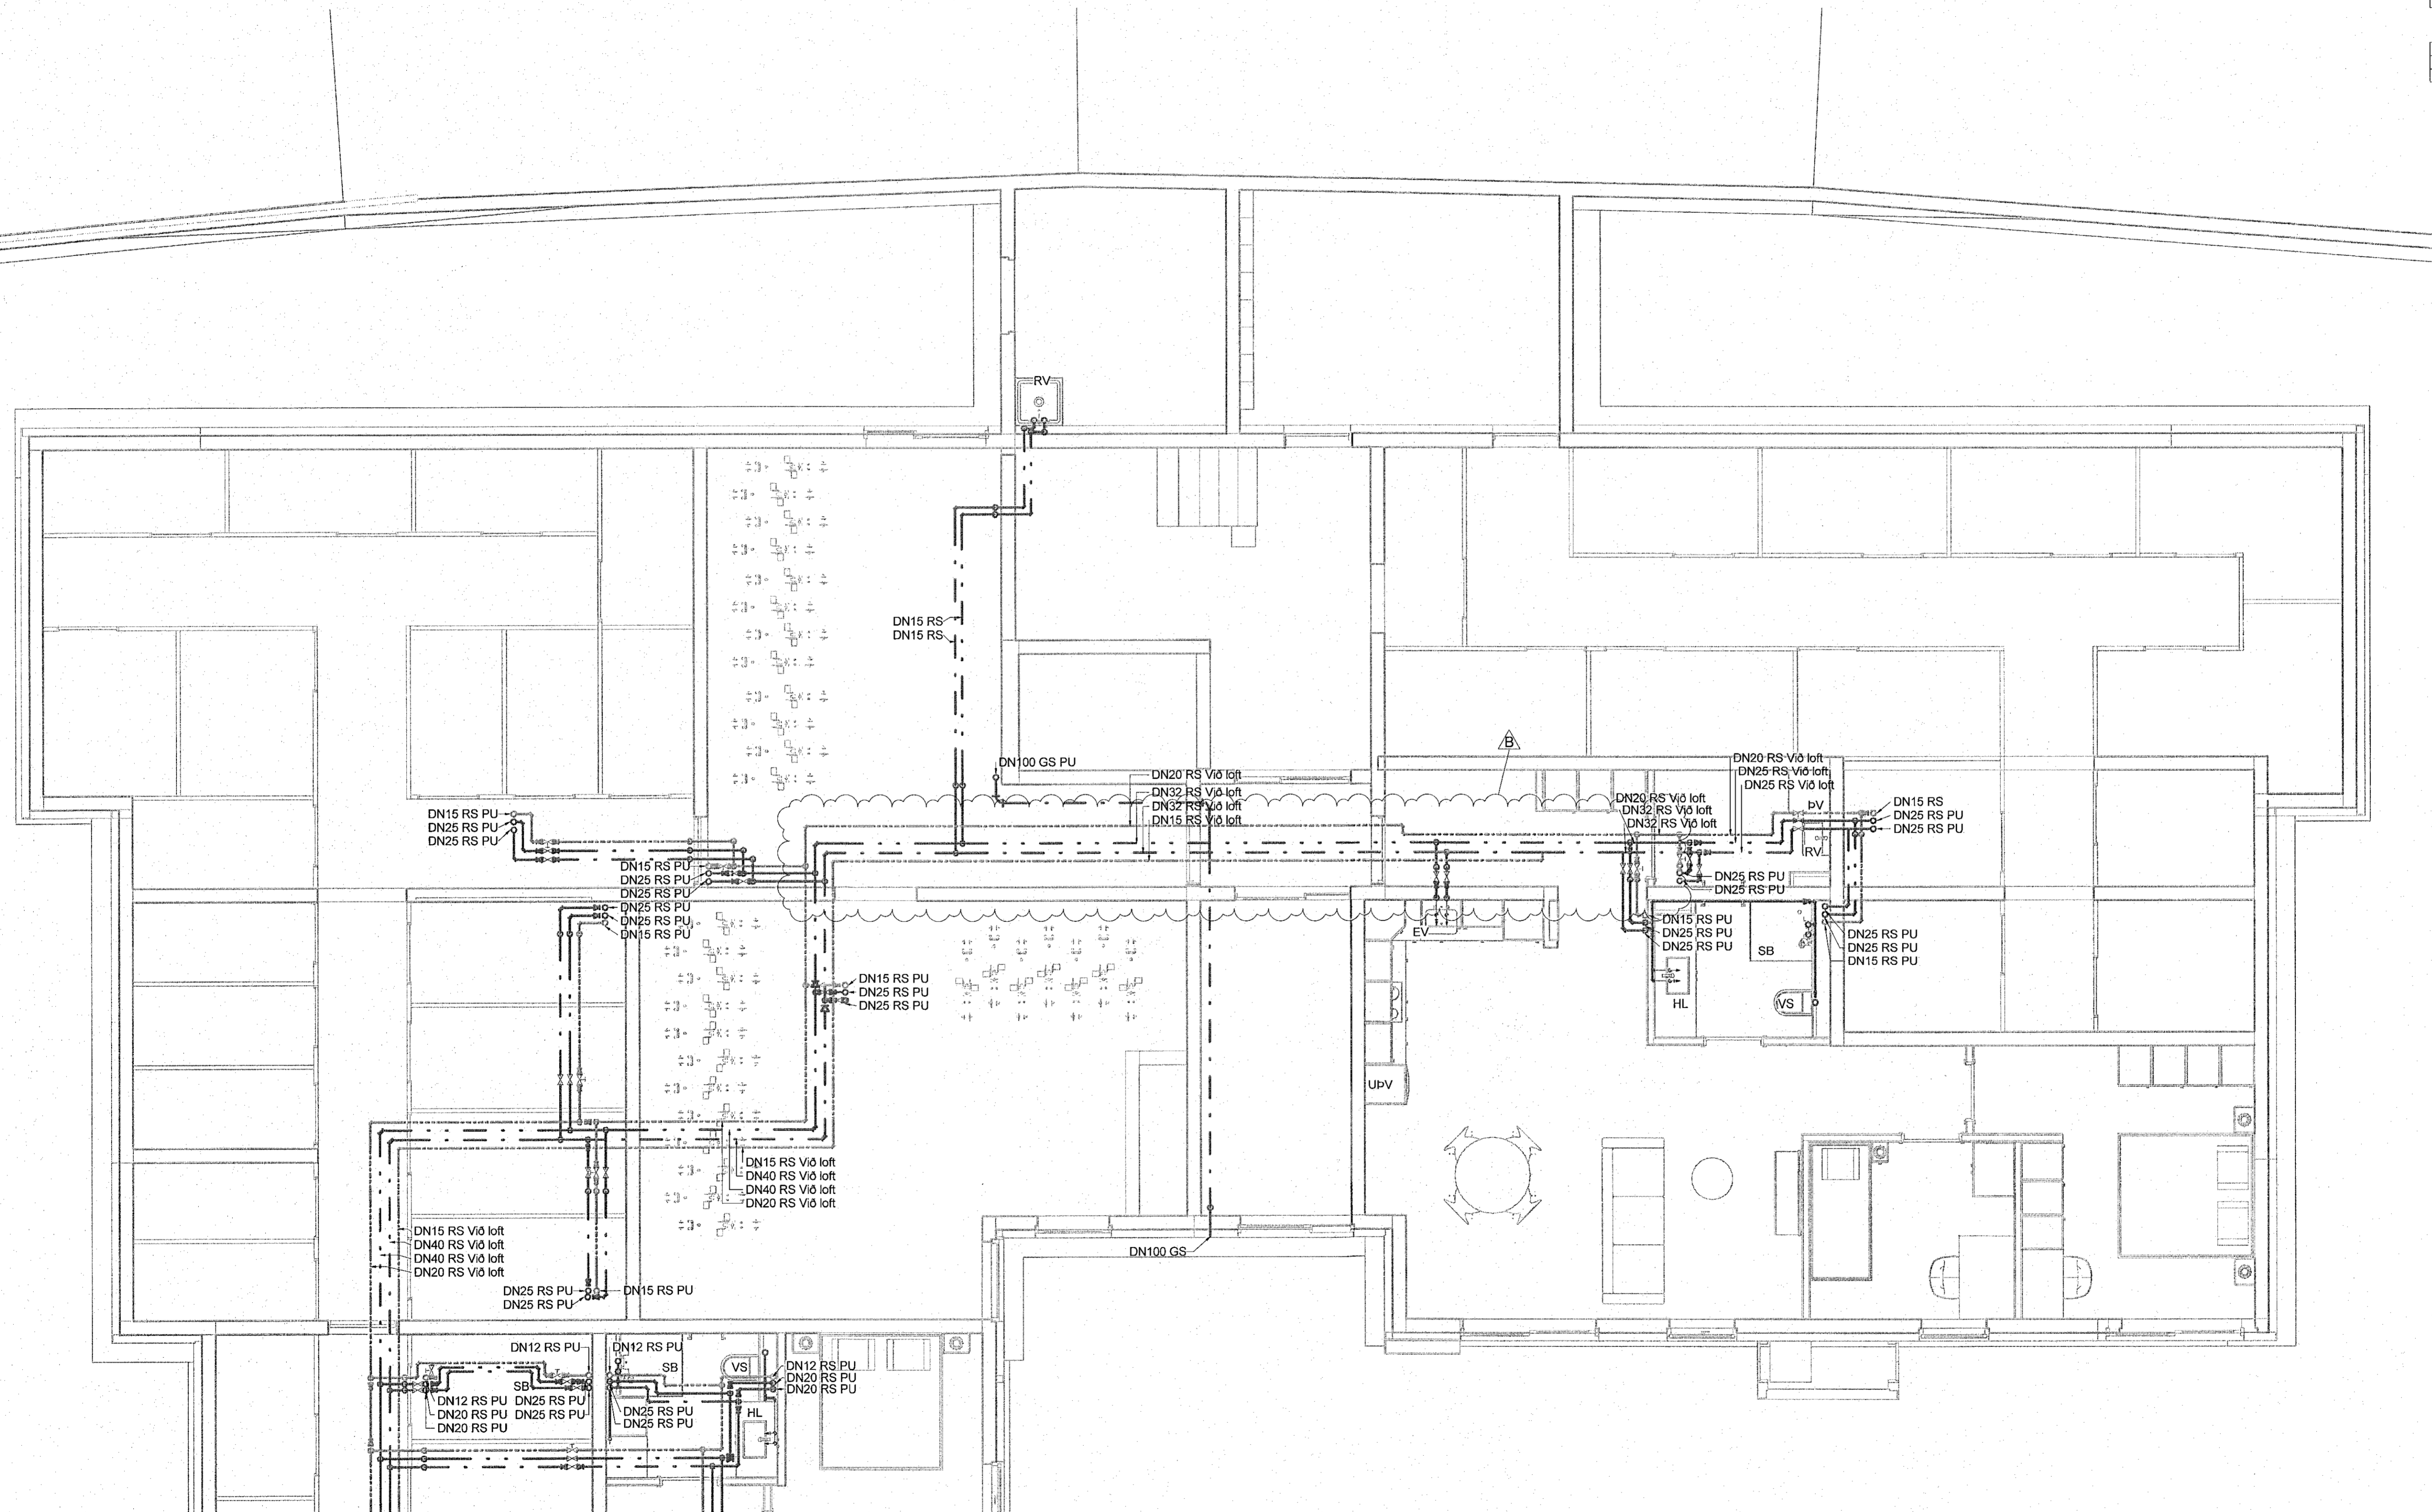

**Staðlaðar neysluvatnstengingar**  
(Nema annað sé tekið fram)



- Eldhúsvaskur DN15 AP
- Ræstivaskur DN15 AP
- Handlaug DN12 AP
- Sturta DN15 AP
- Salerni DN12 AP
- Þvottavél DN12 AP
- Uppþvottavél DN12 AP

Neysluvatnslagnir í eldhúsi eru í sökkli innréttingar nema að annað sé tekið fram

- Neysluvatn heitt
- Neysluvatn kalt
- Neysluvatn hringrás heitt
- Neysluvatn bakrás kalt

Ómerktur hringur táknar að lagn færast upp eða niður innan hæðar.  
Hringur merktur PU, PN eða PU/PN táknar að lagn færast upp eða niður á milli hæða.

T.K - Áætlaður topp kóti  
B.K - Botnkóti

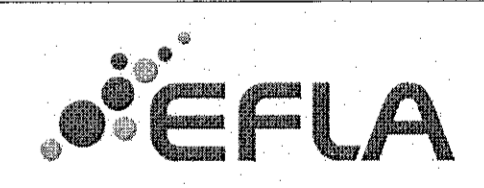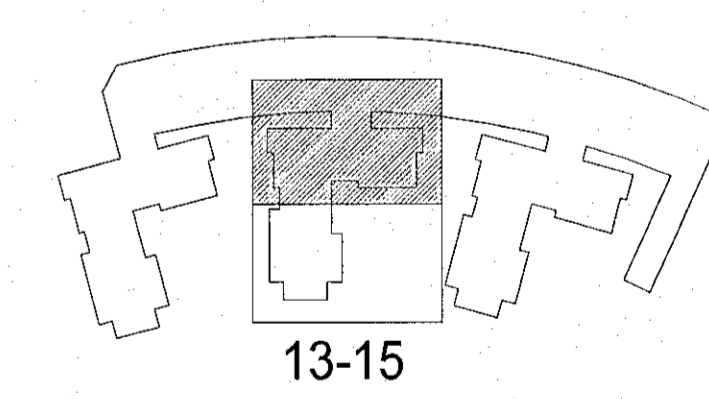

**Hringhamar 13-15**  
221 Hafnarfjörður

Lagnir og loftræsikerfi  
Neysluvatnskerfi  
Grunnmynd 1.hæð

TEKNIKNUMER	BLAÐSTJÓRD	HANNAÐ:	ÓIB
9354-001	A1	TEKNAÐ:	UJB
00_2_33_31		YFIRFARÐ:	KAB
DAGS:	MÆLKVARÐ:	ÚTGÁFA	
30.09.2022	1:50		B

Útgáfunúmer og dagsetning aðaluppráttar: Frumútgáfa 12.04.2022  
Höfundur: Kári Brekason - kt. 071187-2099  
Hönnunarsíti: Haraldur Ingvarsson kt. 030956-3380

