



Útg.	Dags.	Verkefning	Skýring	Br. af: Yfirf.
A	30.08.2022	Verkefning		ÓIB / KAB
B	14.10.2022	Úppfærðar laagnir		ÓIB / KAB

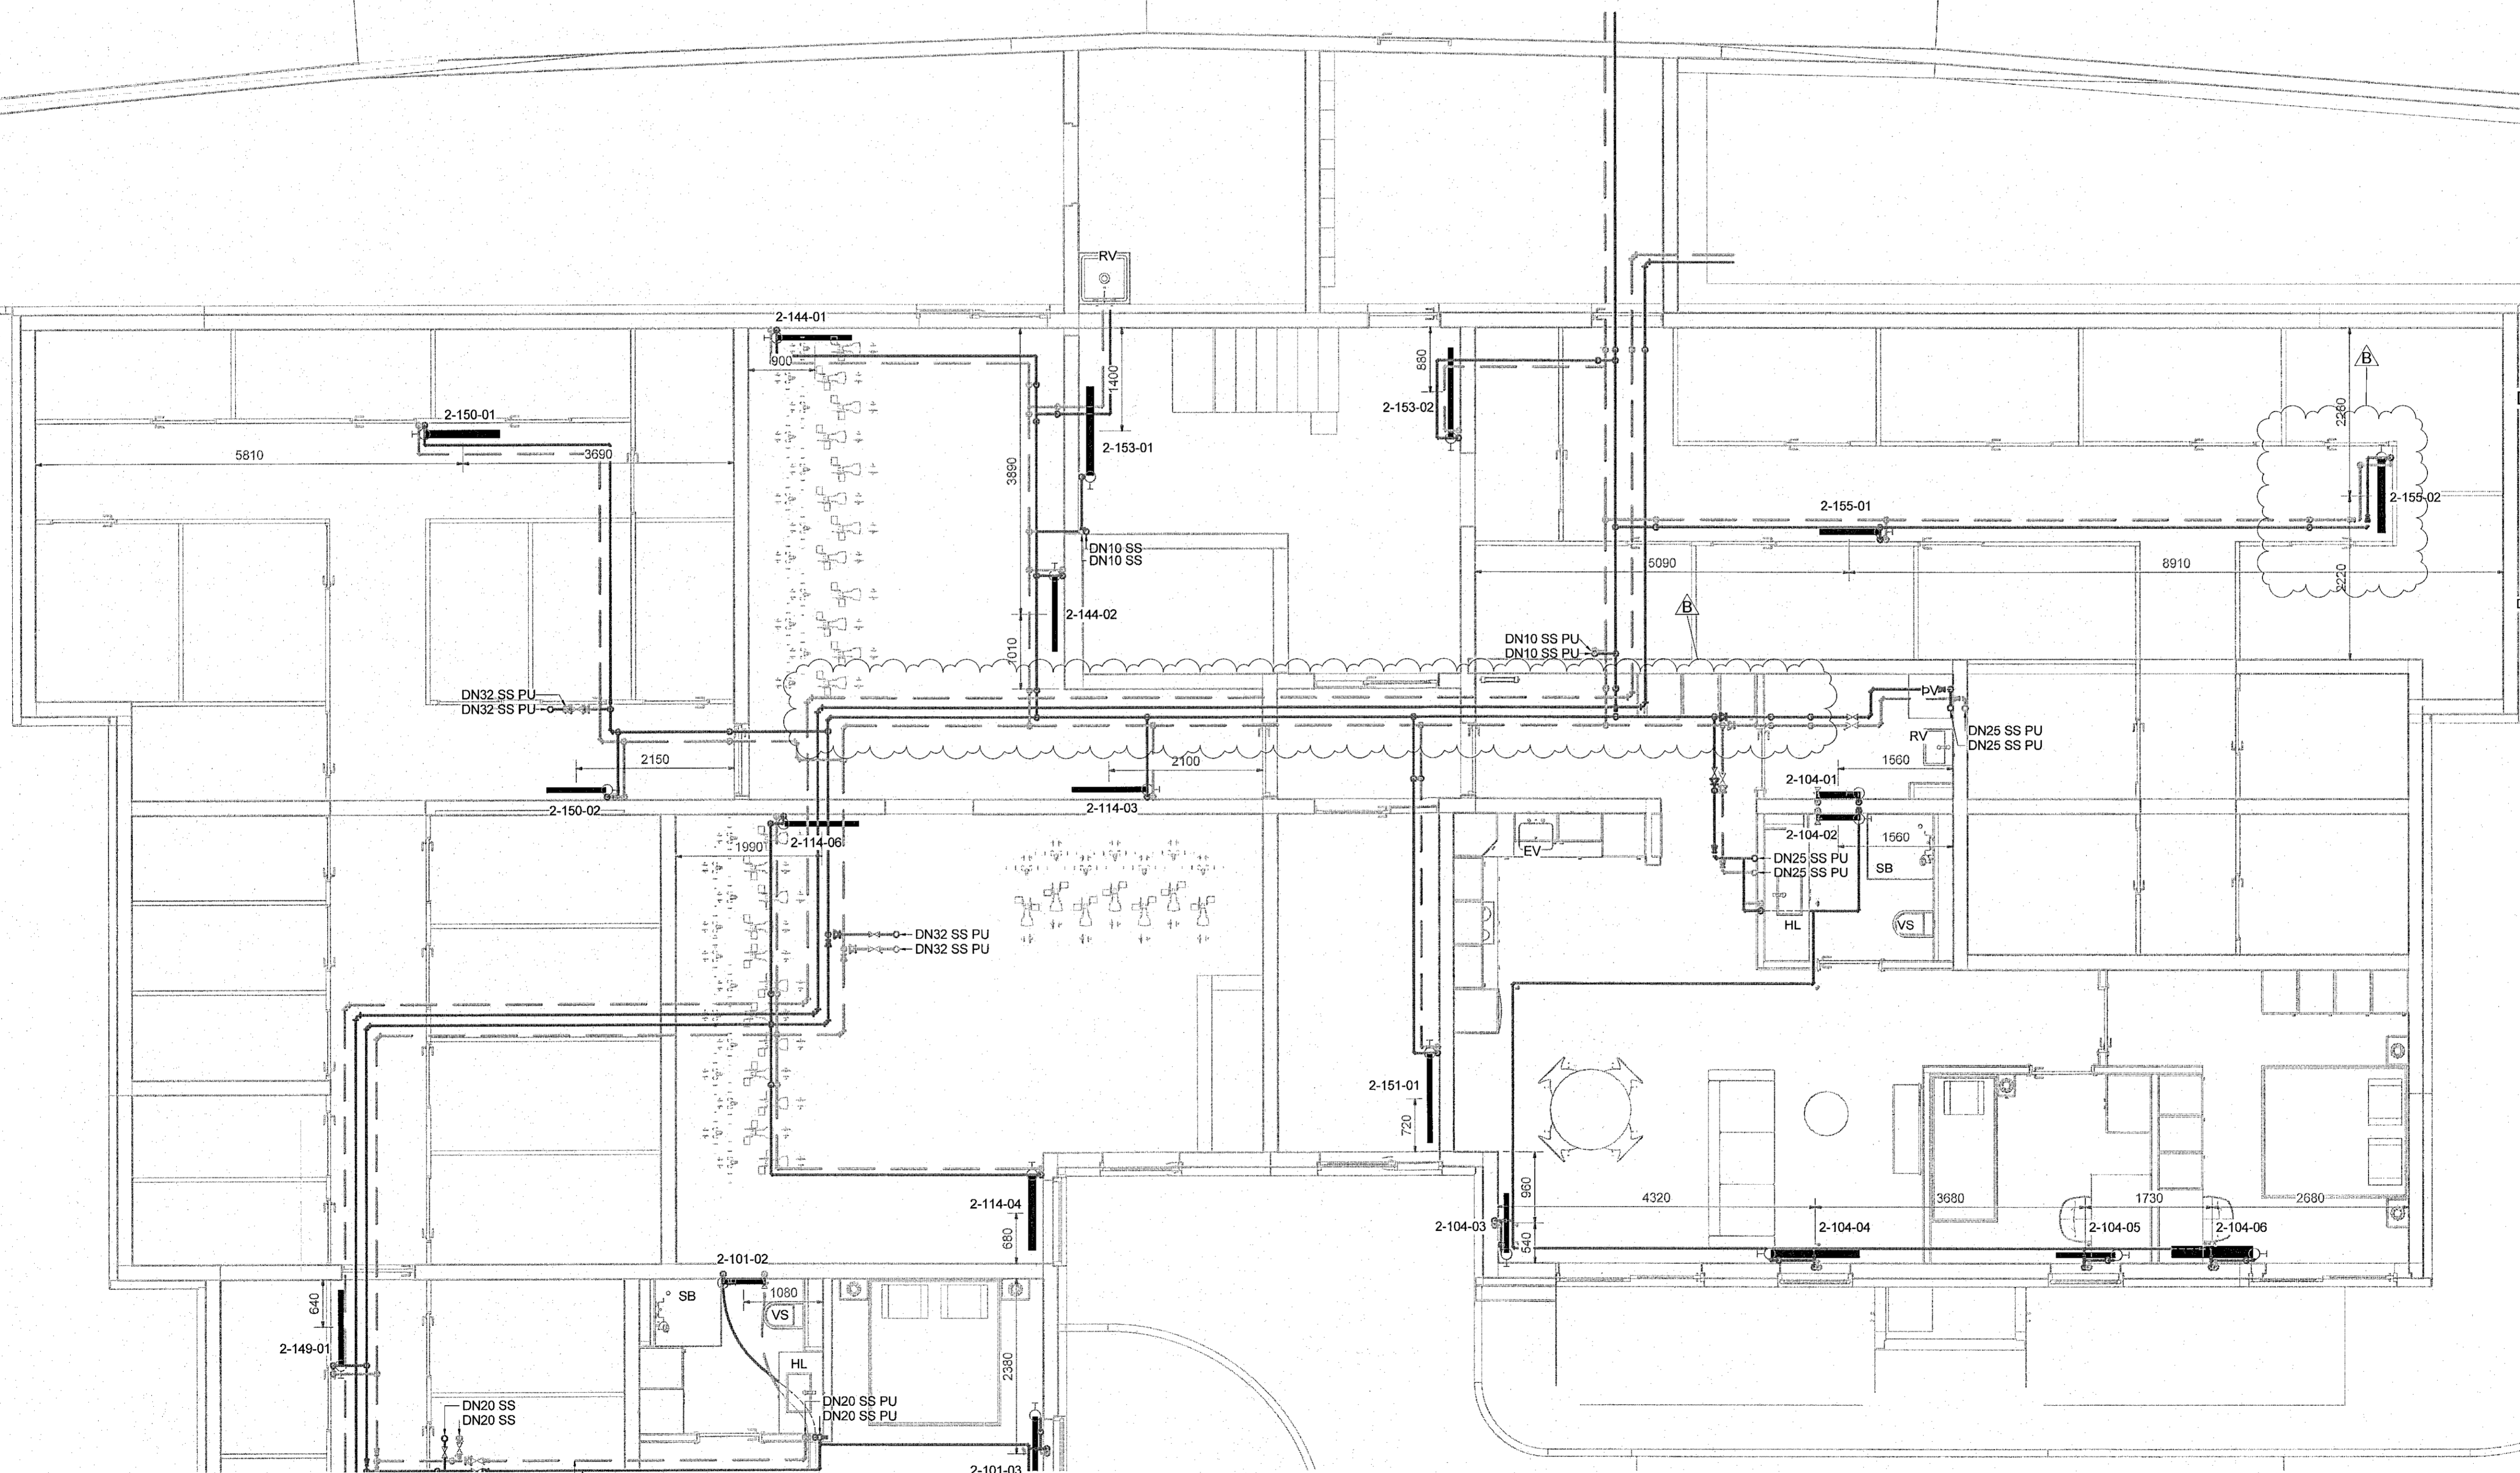


Dæmigerð tenging á ofni séð aftan frá

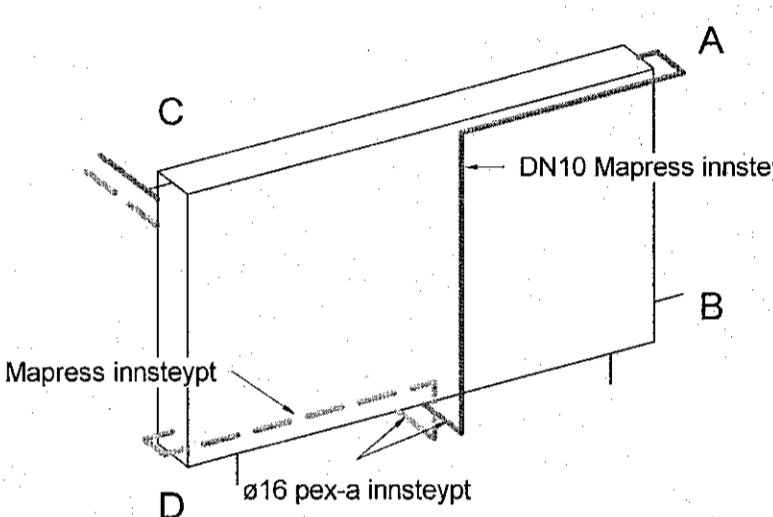

- Gólfhliti
- Snjóbræðsla
- Hitakerfi framrás
- Hitakerfi bakrás


Ómerktur hringur táknar að lögn færirst upp eða niður innan hæðar.  
Hringur merktur PU, PN eða PU/PN táknar að lögn færirst upp eða niður á milli hæða.  
T.K - Ætlaður topp kóti  
B.K - Botnkóti

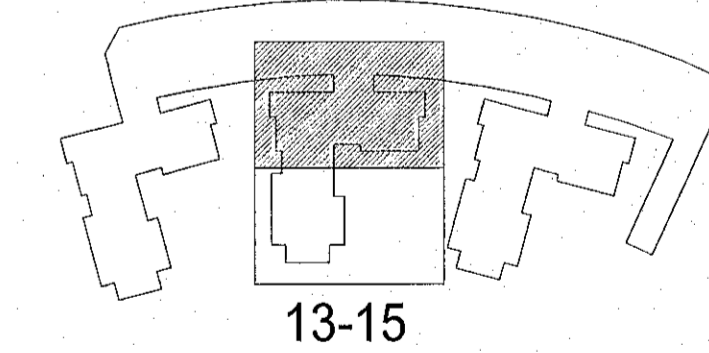

Hringhamar 13-15  
221 Hafnarfjörður

Laagnir og loftræsikerfi  
Hitakerfi  
Grunnmynd 1.hæð

TEKNIKNÚMUR	BLAÐSTJÓRN	HANNAÐ	ÓIB
9354-001	A1	TEKNAÐ	UBB
00_2_43_31		YFIRFARÐ	KAB
DAGS.	MELKVAREÐI	ÚTGÁFA	
30.08.2022	1 : 50		B

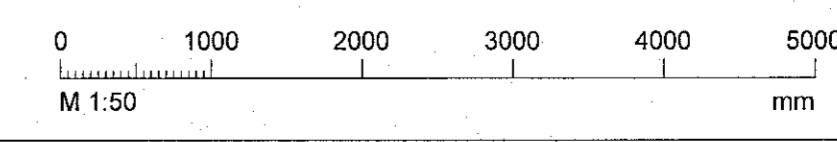

Útgáfunúmer og dagsetning aðalapparatrar: Frumútgáfa 12.04.2022  
Höfundur: Kári Brekason - kt. 071187-2099  
Höfundarstjóri: Haraldur Ingvarsson kt. 030956-3389